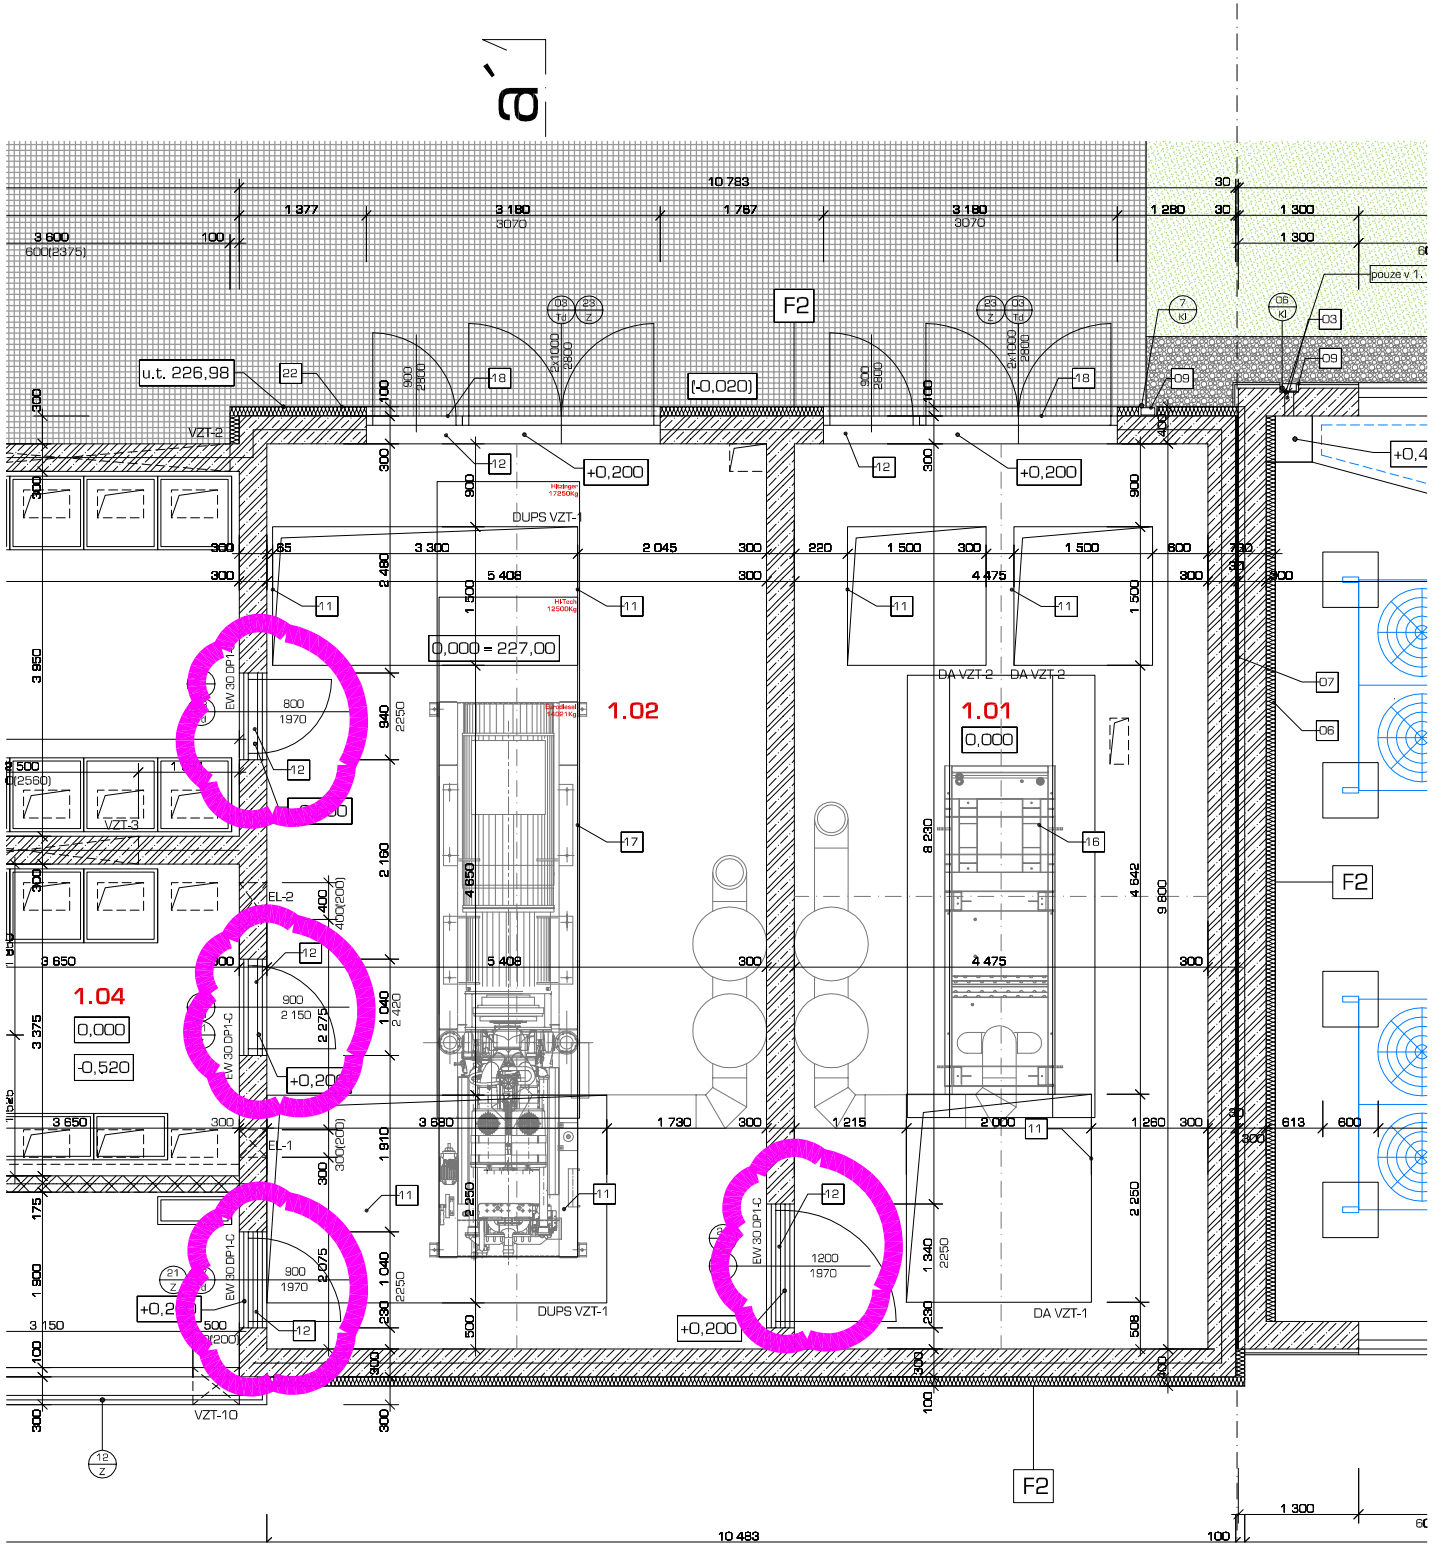
1.02
1.01
1.04
0,000 = 227,00
0,000
-0,520
u.t. 226,98
(-0,020)
+0,200
DUPS VZT-1
DA VZT-2
DA VZT-1
VZT-2
VZT-3
VZT-10
EL-2
EL-1
F2
10 783
10 483