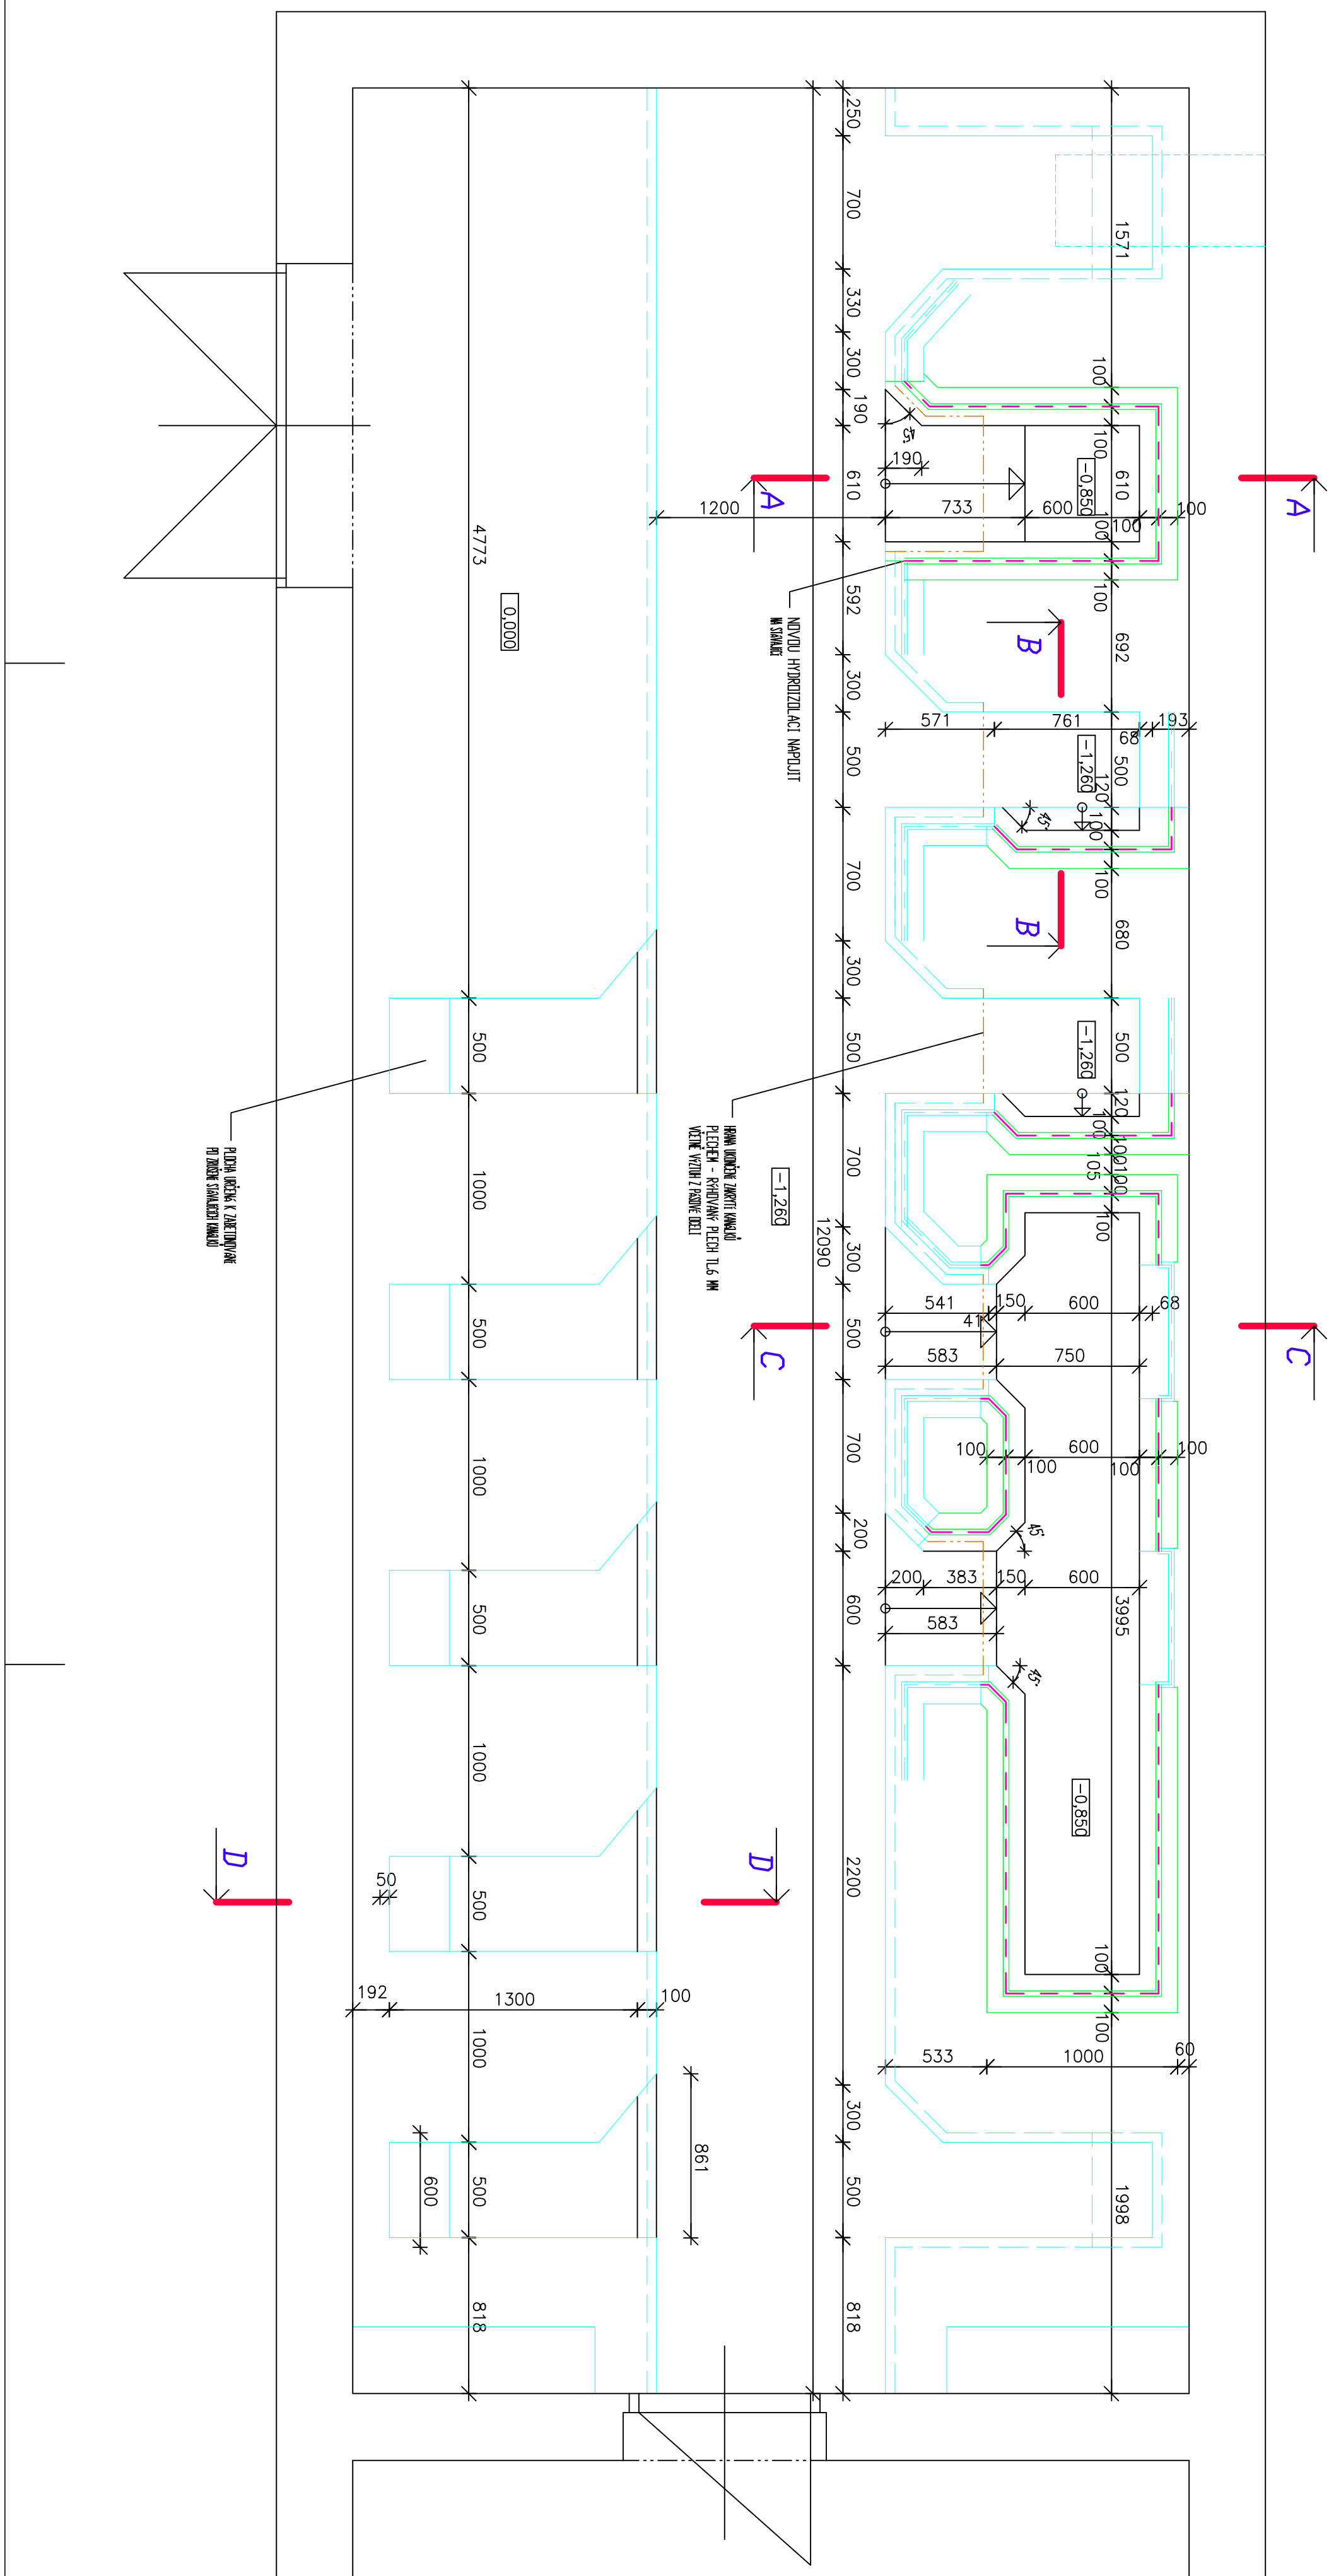


[illegible] $\neq 0, 000 = 1. NP = \text{STÁVAJÍCÍ PODLAHA}$

ANALÝZU SPRÁV MOŽNO BYT UROVŇOVAT POLE SKUTČEHO STAVU KONSTRUKCÍ, KTERÉ DOVOZUJÍM Z V PRŮBĚHU STAVEBNÍ PRAC

POZNÁMKY

VYBUDOVANÉ KONSTRUKCE

NOVÉ KONSTRUKCE

LEGENDA HMOT

STÁVAJÍCÍ KONSTRUKCE

VYBOURANÉ KONSTRUKCE

BETONOVÉ KONSTRUKCE

NOVÉ KONSTRUKCE