

Tabulka místností 1.NP				
Č.	Název místnosti	(m2)	Podlaha	Povrch stěn
101010	Výťah	4,37	Probarvené PVC	
101011	Výťah	5,97	Probarvené PVC	
101030	Schodiště	19,37	Keramická dlažba schodišťová (P7)	Malba bílá, latexový náter v. 1500 mm
101040	Sklad	13,05	Keramická dlažba schodišťová (P7)	Malba bílá
101050	Technologie	58,60	Keramická dlažba veikoformátová (P7)	Malba bílá
101060	Zároveň	16,77	Čistící zóna (P1)	Malba bílá, latexový náter v. 1500 mm
101070	Vstup	29,54	Čistící zóna (P1)	Malba bílá, latexový náter v. 1500 mm
101071	Stávající chodba	11,13	Stávající podlaha	Malba bílá, latexový náter v. 1500 mm
101080	Technická místnost	7,02	Keramická dlažba veikoformátová (P7)	Malba bílá
101090	Elektronozvodna	8,78	Keramická dlažba veikoformátová (P2)	Malba bílá
101100	Elektronozvodna	4,26	Keramická dlažba veikoformátová (P2)	Malba bílá
		178,85 m²		

Důležité poznámky k projektu

- Na projekt je žádáno o dotaci z fondu OPŽP jako na pasivní budovu. Na toto musí být brán zřetel při provádění stavby a pracovní postupy to musí zohlednit. Obálka budovy musí být absolutně těsná a bude a zhotovitel bude provádět Blower door test !!

- konkrétní materiály, odstíny a výrobky je třeba vždy odsouhlasit s investorem a hlavním architektem projektu.

- výkresy nábytku nenahrazují dílenskou dokumentaci, kterou je třeba před dodáním vypracovat a odsouhlasit investorem a hlavním architektem projektu.

- před výrobou pevného a mobilního nábytku je třeba veškeré rozměry ověřit na stavbě a zaměřit


- všechny výrobky umístěné ve standardech je nutno určit výběrem s investorem a hlavním architektem

- všechny SDK konstrukce je nutné při jejich realizaci přizpůsobit budoucímu zavěšení nábytku nebo dalšího vybavení a zajistit dostatečnou únosnost. Jak pro nábytek, vybavení, madla, zdravotnickou technologii a další. Je třeba aby veškeré kotvení body v SDK přičle spíňovali pevnostní hodnoty udávané výrobcem a zatížením a nedošlo tak k možnému vytržení nebo poškození SDK příček.


- při montáži budou do SDK konstrukce přičle vkládaný výměny a služební prvky pro zavěšení veškerého vybavení, jak je uvedeno výše. To musí vždy odpovídat kotvení konkrétního výrobku dle požadavků na únosnost nebo požadavků výrobce a projektu interiéru. Tyto prvky jsou součástí ceny dodávky SDK příček.

LEGENDA MATERIÁLŮ

- OBVODOVÁ STĚNA NAD TERÉNEM
ZB STĚNA TL. 200 mm + MINERÁLNÍ VATA TL. 300 mm
- OBVODOVÁ STĚNA POD TERÉNEM
ZB STĚNA TL. 200 mm + XPS TL. 300 mm
- OBVODOVÁ STĚNA ZDĚNÁ
KERAMICKÁ TVÁRNICE TL. 240 mm + MINERÁLNÍ VATA TL. 260 mm
- OBVODOVÁ STĚNA TECHNICKÉ MÍSTNOSTI
KERAMICKÁ TVÁRNICE TL. 200 mm + MINERÁLNÍ VATA TL. 100 mm
- VNITŘNÍ PŘÍČKA - SDK - REI-60DP1 (dvoulet opláštění)
TL. 150 mm, Rw = 54 dB
- VNITŘNÍ PŘÍČKA - SDK - REI-60DP1 (dvoulet opláštění)
TL. 100 mm, Rw = 47 dB, B3
- VNITŘNÍ PŘÍČKA - OCHOBY - ZVYŠENÁ PEVNOST (dvoulet opláštění)
TL. 150 mm, Rw = 54 dB, REI-60DP1, DO VÝŠKY 1,2 m VYSOKOPEVNOSTNÍ SDK
- VNITŘNÍ PŘÍČKA (dvoulet opláštění)
TL. 125 mm, REI-60DP1, Rw = 54 dB
- OKLÁŠTĚNÍ ROZVODŮ (jednoduché opláštění)
TL. 75 mm
- KERAMICKÉ ZDVO TL. 100 a 125 mm
- KERAMICKÉ PŘÍČKOVKY NA MALTU M5
- ZÁSYV HUTNĚNÝ, MATERIÁL VHODNÝ PRO ZÁSYVY, HUTNITELNÝ
- SKOVNÁVACÍ HUTNĚNÝ PODSYV ZE ŠTĚRKOCORTE
- ROSTLÝ TERÉN
- STÁVAJÍCÍ KONSTRUKCE
- HRANICE POŽÁRNÍCH ÚSEKŮ

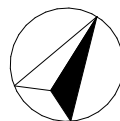

Výševětníka číselování:
areál
budova
blok
podlaží
místnost
Pro zjednodušení v dokumentaci vypuštěno A_P

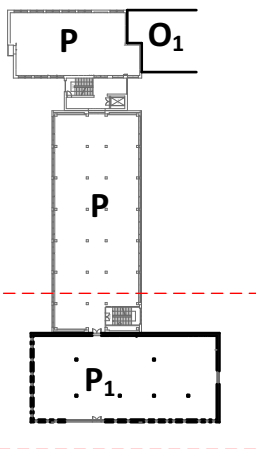

Zvláštní požadavky

Na budovu je žádáno o dotaci z OPŽP jako na pasivní stavbu a tak musí být i prováděna. Po celou dobu realizace musí být prováděny všechny práce s ohledem na tuto skutečnost a obálka budovy musí být naprosto těsná. Na stavbě proběhne Blower door test.

0,000 = 229,447 m.n.m.

INVESTOR: Fakultní nemocnice Olomouc, I. P. Pavlova 185/6, 779 00 Olomouc	AUTORIZAČNÍ RAZÍTKO:
AKCE: FN OLOMOUC - Přístavba objektu "P" pro ambulance a stacionář HOK na pozemcích p.č. 706/8, 711/1, 711/6, 711/7, 711/2, 702/1, 1444, 613/2, k.ú. Nová Ulice	
STUPEŇ: DOKUMENTACE SKUTEČNÉHO PROVEDENÍ STAVBY	
ČÁST DOKUMENTACE:	GENERÁLNÍ PROJEKTANT: Adam Rujbr Architects Srovn. 22, 110 010 010 - Křižová 10 Tel. 545 216 986, Fax 545 216 937, GSM 603 283 041 Mobilní telefon 18 155 00 Praha 5 Tel. 251 511 333, GSM 603 799 403
D.1.1 ARCHITEKTONICKO-STAVEBNÍ REŠENÍ	
ODPOVĚDNÝ PROJEKTANT: Ing. arch. ADAM RUJBR	ODPOVĚDNÝ PROJEKTANT: Ing. arch. ADAM RUJBR
PROJEKTANT: Ing. MICHAL SURKA	ARCHITEKT: Ing. arch. ADAM RUJBR
VYPRACOVAL: Ing. arch. ALEŠ CHLÁD, Ing. MICHAL SURKA	HP: Ing. MICHAL SURKA
KONTROLOVAL: Ing. arch. ADAM RUJBR	
OBDAH VÝKRESU:	Č. ZAKAZKY: DATUM MĚRITKO Č. VÝKRESU: SADA:
Půdorys 1.PP	05/2020 1 : 50 D.1.1.4