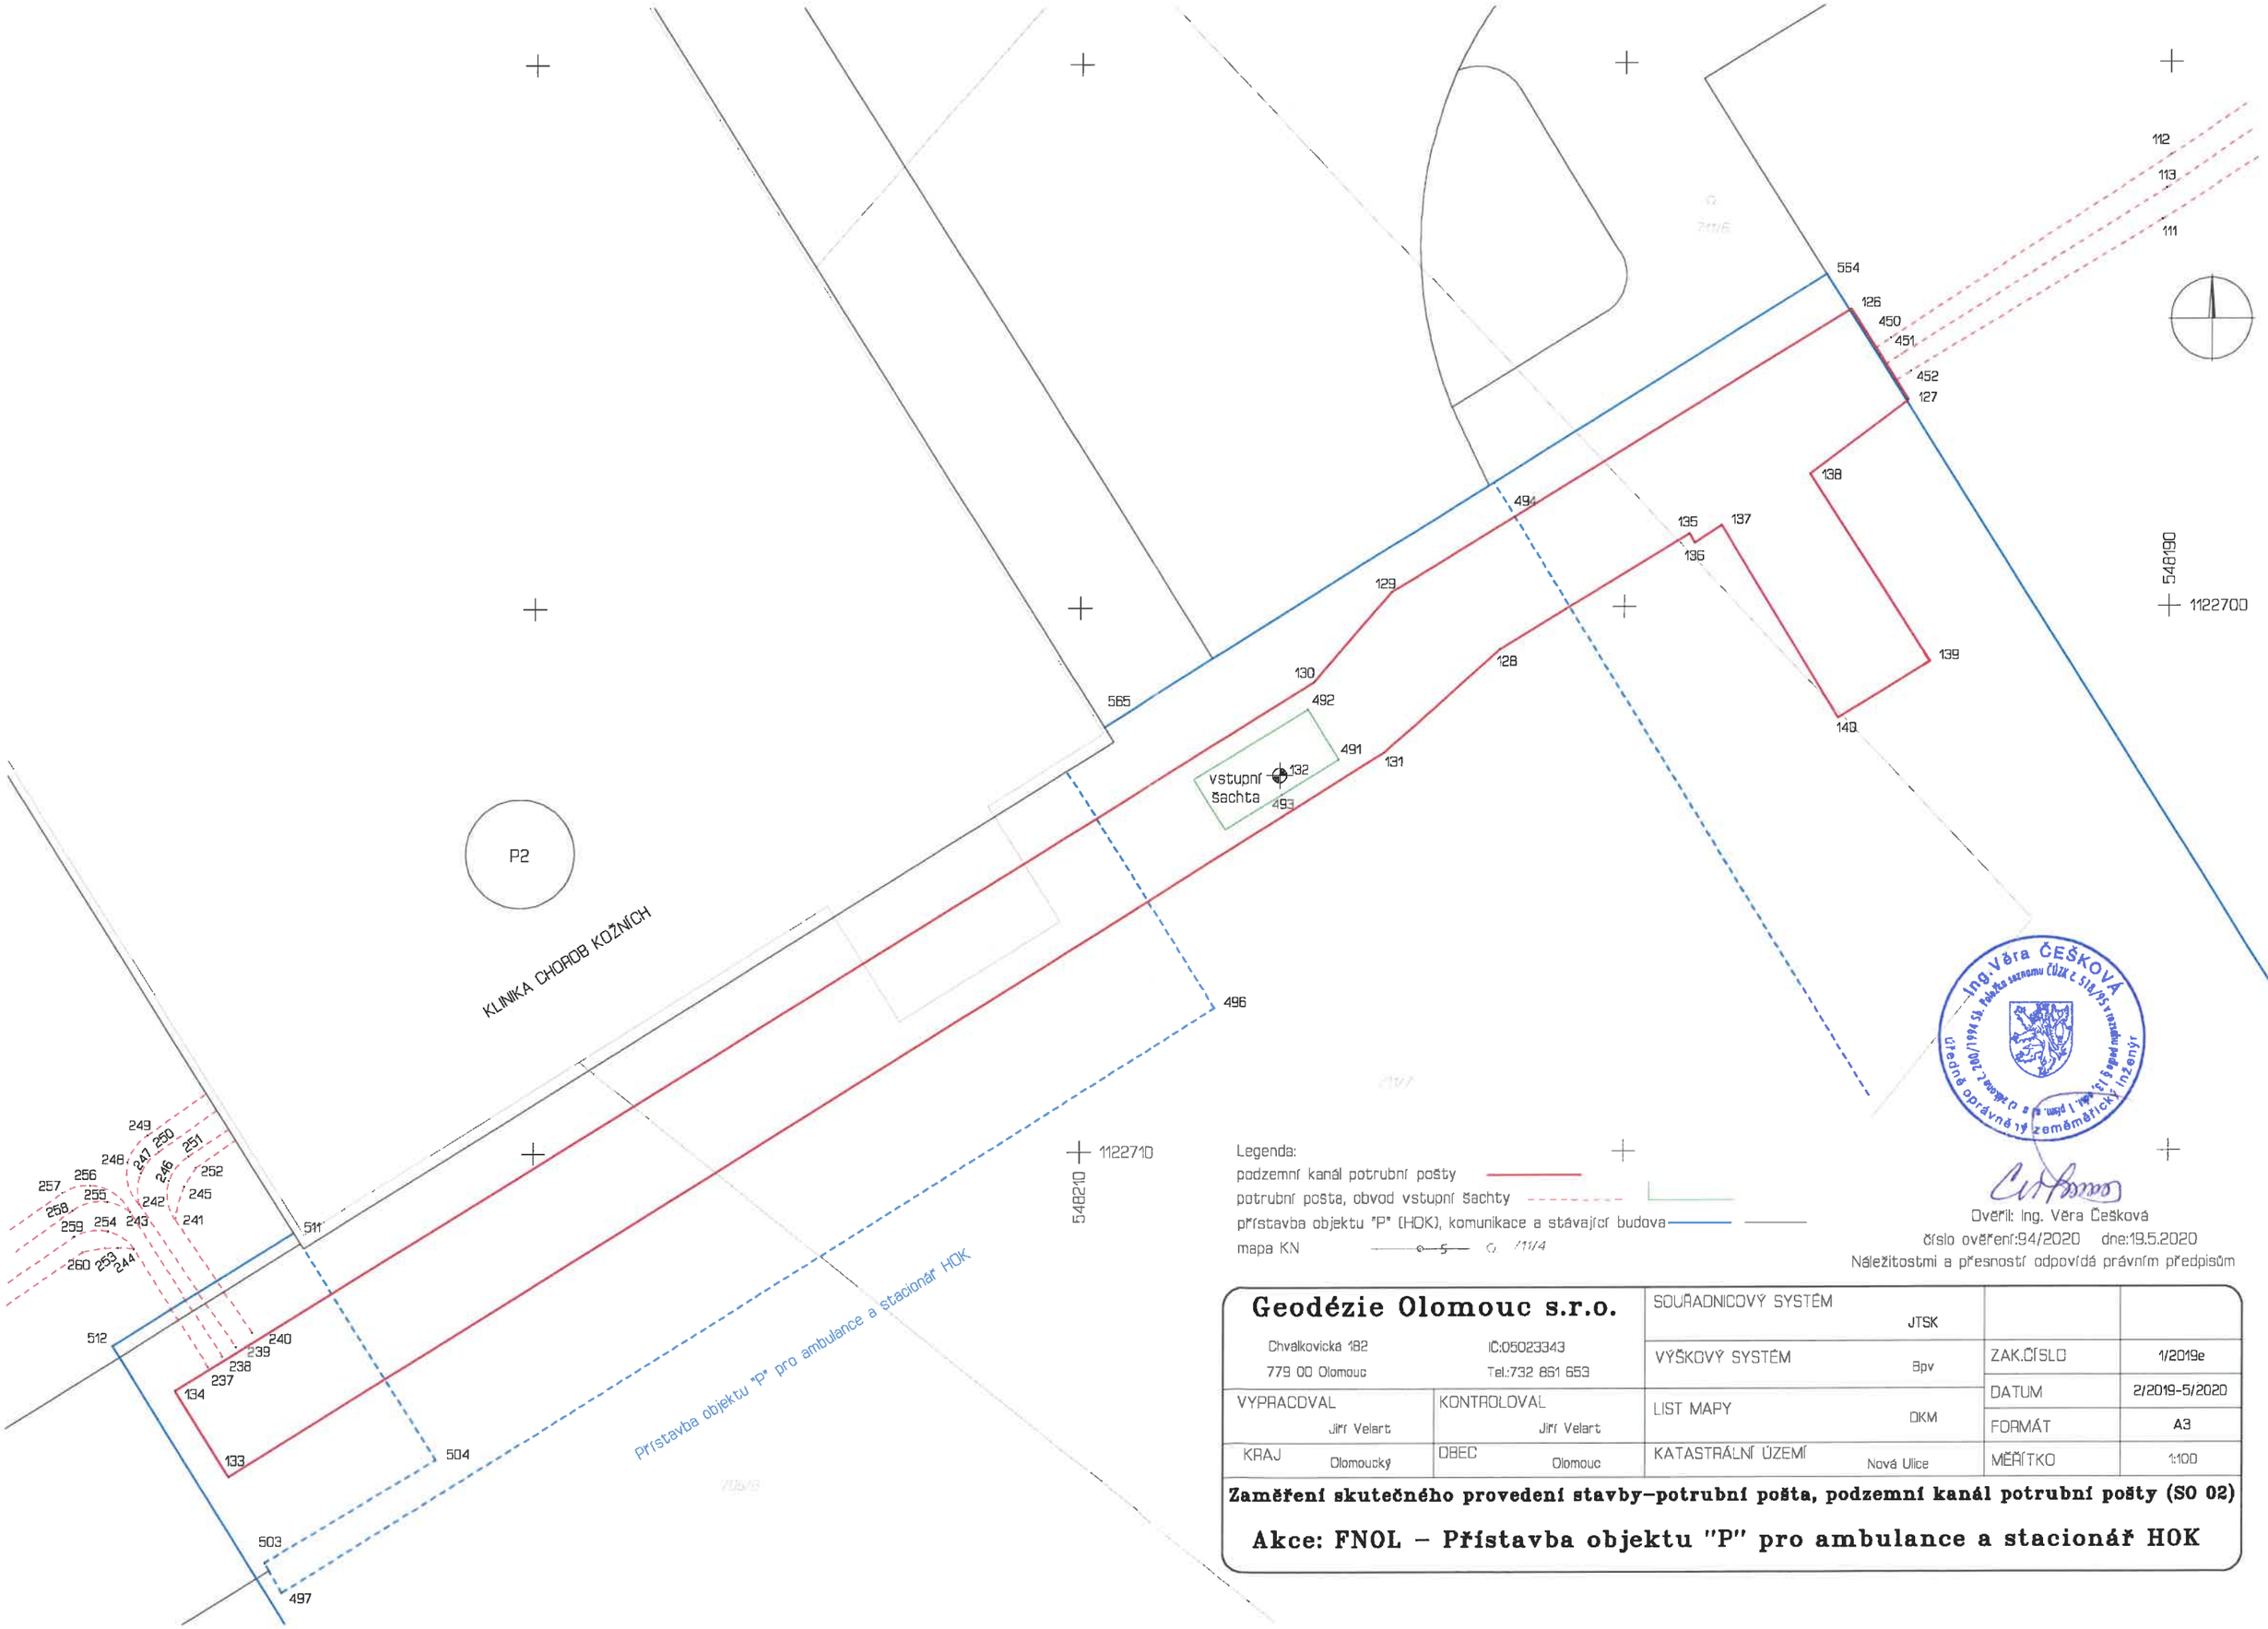

Legenda:

podzemní kanál potrubní pošty

potrubní pošta, obvod vstupní šachty

přístavba objektu "P" (HOK), komunikace a stávající budova

mapa KN

Ověřil: Ing. Věra Češková
číslo ověření:94/2020 dne:19.5.2020
Náležitostmi a přesností odpovídá právním předpisům

Geodézie Olomouc s.r.o. Chvalkovická 182 IČ:05023343 779 00 Olomouc Tel.:732 861 653	SOUŘADNICOVÝ SYSTÉM JTSK		
	VÝŠKOVÝ SYSTÉM Bpv	ZAK.ČÍSLO	1/2019e
VYPRACOVAL Jiří Velart / KONTROLOVAL Jiří Velart	LIST MAPY DKM	DATUM	2/2019-5/2020
		FORMÁT	A3
KRAJ Olomoucký / OBEC Olomouc	KATASTRÁLNÍ ÚZEMÍ Nová Ulice	MĚŘÍTKO	1:100

Zaměření skutečného provedení stavby–potrubní pošta, podzemní kanál potrubní pošty (SO 02)

Akce: FNOL – Přístavba objektu "P" pro ambulance a stacionář HOK