



Diagram illustrating the relationship between two overlapping squares, labeled 1 and 2.



Legenda:


spíšková/destová kanalizace, šachta-poklop 

vodovod, šoupě 

přístavba objektu "P" (HDK), komunikace a stávající budova 


mapa KN 

564

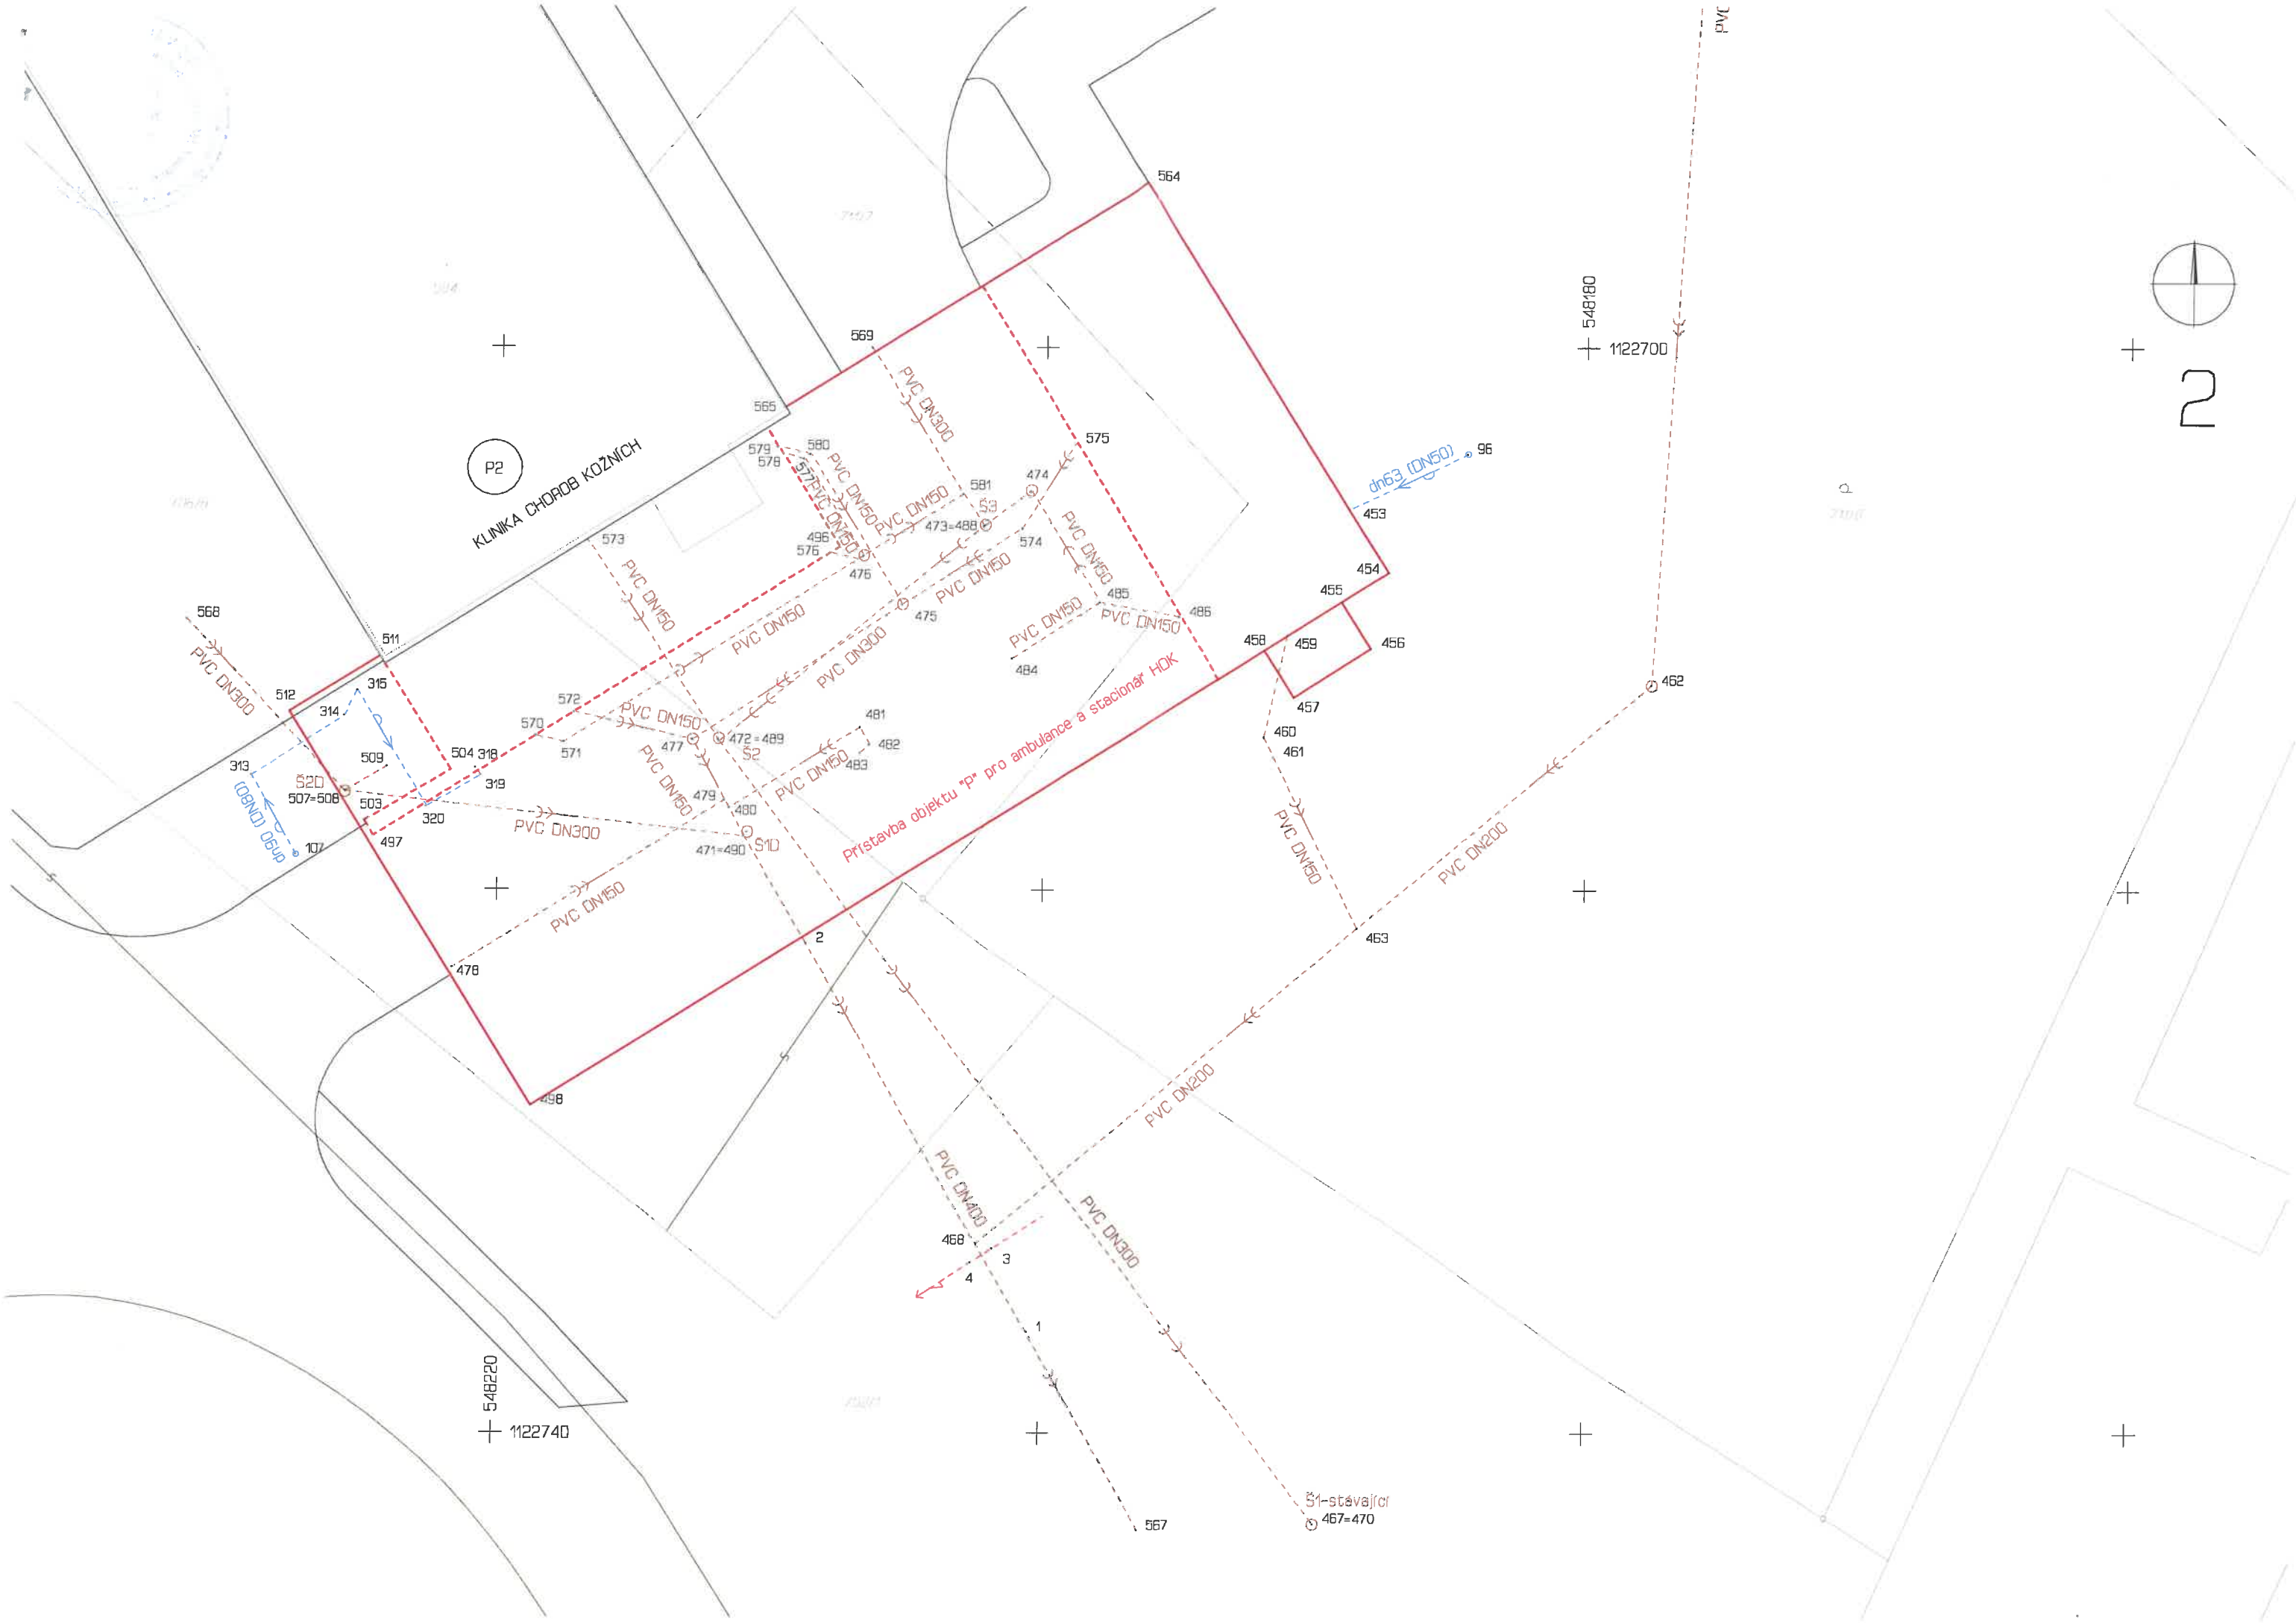

P2
KLINIKA CHOROBY KOŽNICH

Přístavba objektu "P" pro ambulance a stacionar HOK

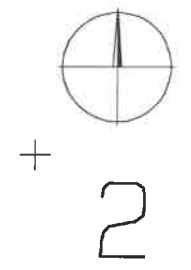

548220
+ 1122740

548180
+ 1122700

Š1-stavající
467=470