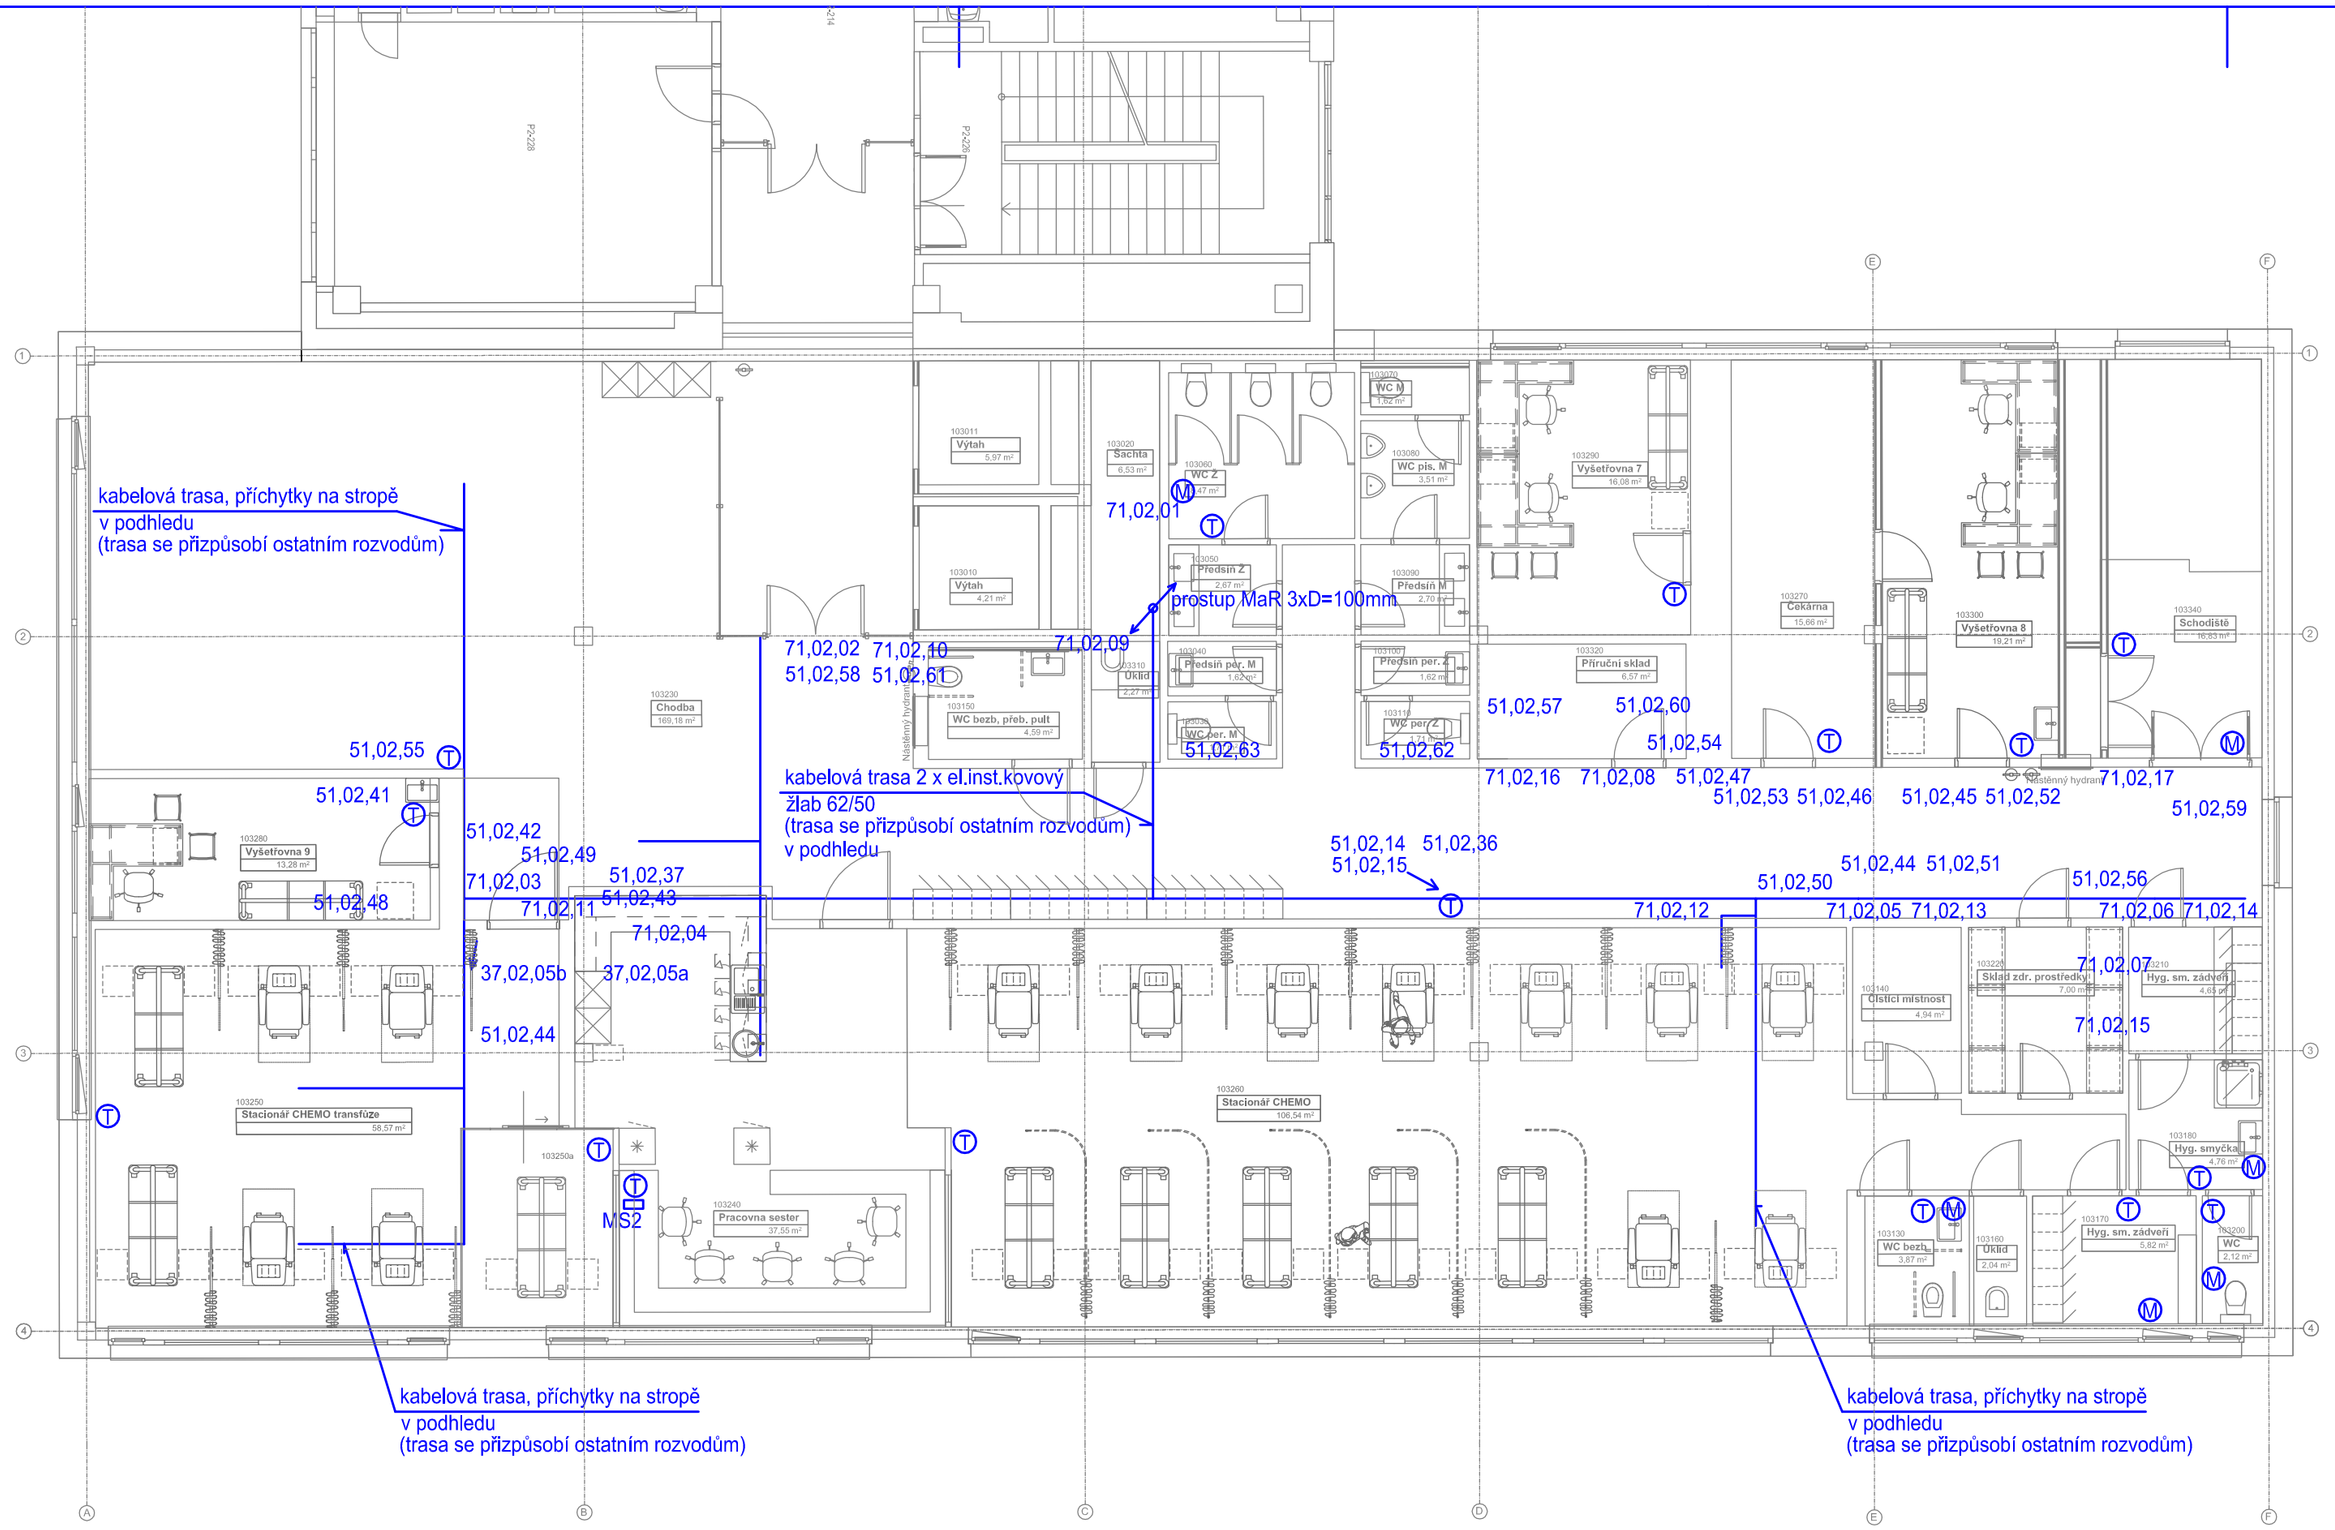

Poznámka:

Pokud není na výkrese uvedeno jinak, hlavní kabelové trasy v chodbách povedou v kabelových elektroinstalačních žlabech kovových, budou odděleny silové a MaR vodiče. Žlab bude uchycen na stropě nebo stěně. Odbočky do jednotlivých místnost budou vedeny na příchytkách v podhledu.
Kabelová trasa i kabely mimo strojovny budou v požárně odolném provedení.
Nástěnné moduly budou umístěny ve výšce cca 120 cm (ve stejné výšce jako vypínače) a z podhledu bude kabel veden ve stěně
Nástěnné moduly nesmí být ovlivňovány přímým tepelných zářením, nebo zdroji chladu. Pro jejich umístění platí obecně platná pravidla pro umisťování interiérových teplotních čidel.
Kabely pro termoelektrické pohony těles a žebříků povedou v plastové trubce v podlaze souběžně s UT.
Jako prostupů mezi patry bude použito spupaček dle půdorysů, popř. prostupů u profesí UT a VZT.
V chráněných únikových cestách a shromažďovacích prostorech kabely nepovedou.
Jednotlivé typy, počty a označení kabelů Jsou patrny ze Seznamu datových bodů a kabelů.
Obecně se kabelové trasy MaR přizpůsobí ostatním profesím.

Ⓣ	nástěnný ovladač/modul/čidlo teploty
Ⓜ	termoelektrický pohon
71,xx	protipožární klapka

INVESTOR: Fakultní nemocnice Olomouc, I. P. Pavlova 185/6, 779 00 Olomouc	AUTORIZAČNÍ RAZÍTKO:
AKCE: **FN OLOMOUC - Přístavba objektu "P" pro ambulance a stacionář HOK** na pozemcích p.č. 706/8, 171/2, 707/5, 711/1, 711/6, 711/7, 711/2, 711/3, 702/1, 1444, 759, 613/2 , k.ú. Nová Ulice	
STUPEŇ: DOKUMENTACE SKUTEČNÉHO STAVU	
ČÁST DOKUMENTACE: **D.1.4 TECHNIKA PROSTŘEDÍ STAVEB D.1.4.D MĚŘENÍ A REGULACE**	GENERÁLNÍ PROJEKTANT: Adam Rujbr Architects, Srbská 22, 612 00 Brno - Královo Pole, Tel.: 545 216 938, Fax: 545 216 937, GSM: 603 283 041; Hořejší nábřeží 19, 150 00 Praha 5, Tel.: 251 511 333, GSM: 603 799 403
ODPOVĚDNÝ PROJEKTANT: Roman Veselý	ODPOVĚDNÝ PROJEKTANT: Ing. arch. ADAM RUJBR
PROJEKTANT: Ing. Petr Lysický	ARCHITEKT: Ing. arch. ADAM RUJBR
VYPRACOVAL: Ing. Petr Lysický	HIP: Ing. MICHAL SURKA
KONTROLOVAL: Roman Veselý	
OBSAH VÝKRESU: D.1.4.D.06 Rozmístění přístrojů MaR 3.NP	Č. ZAKÁZKY: / DATUM: 04/2020 / MĚŘÍTKO: 1:100 / Č. VÝKRESU: D.1.4.D.06 / SADA: