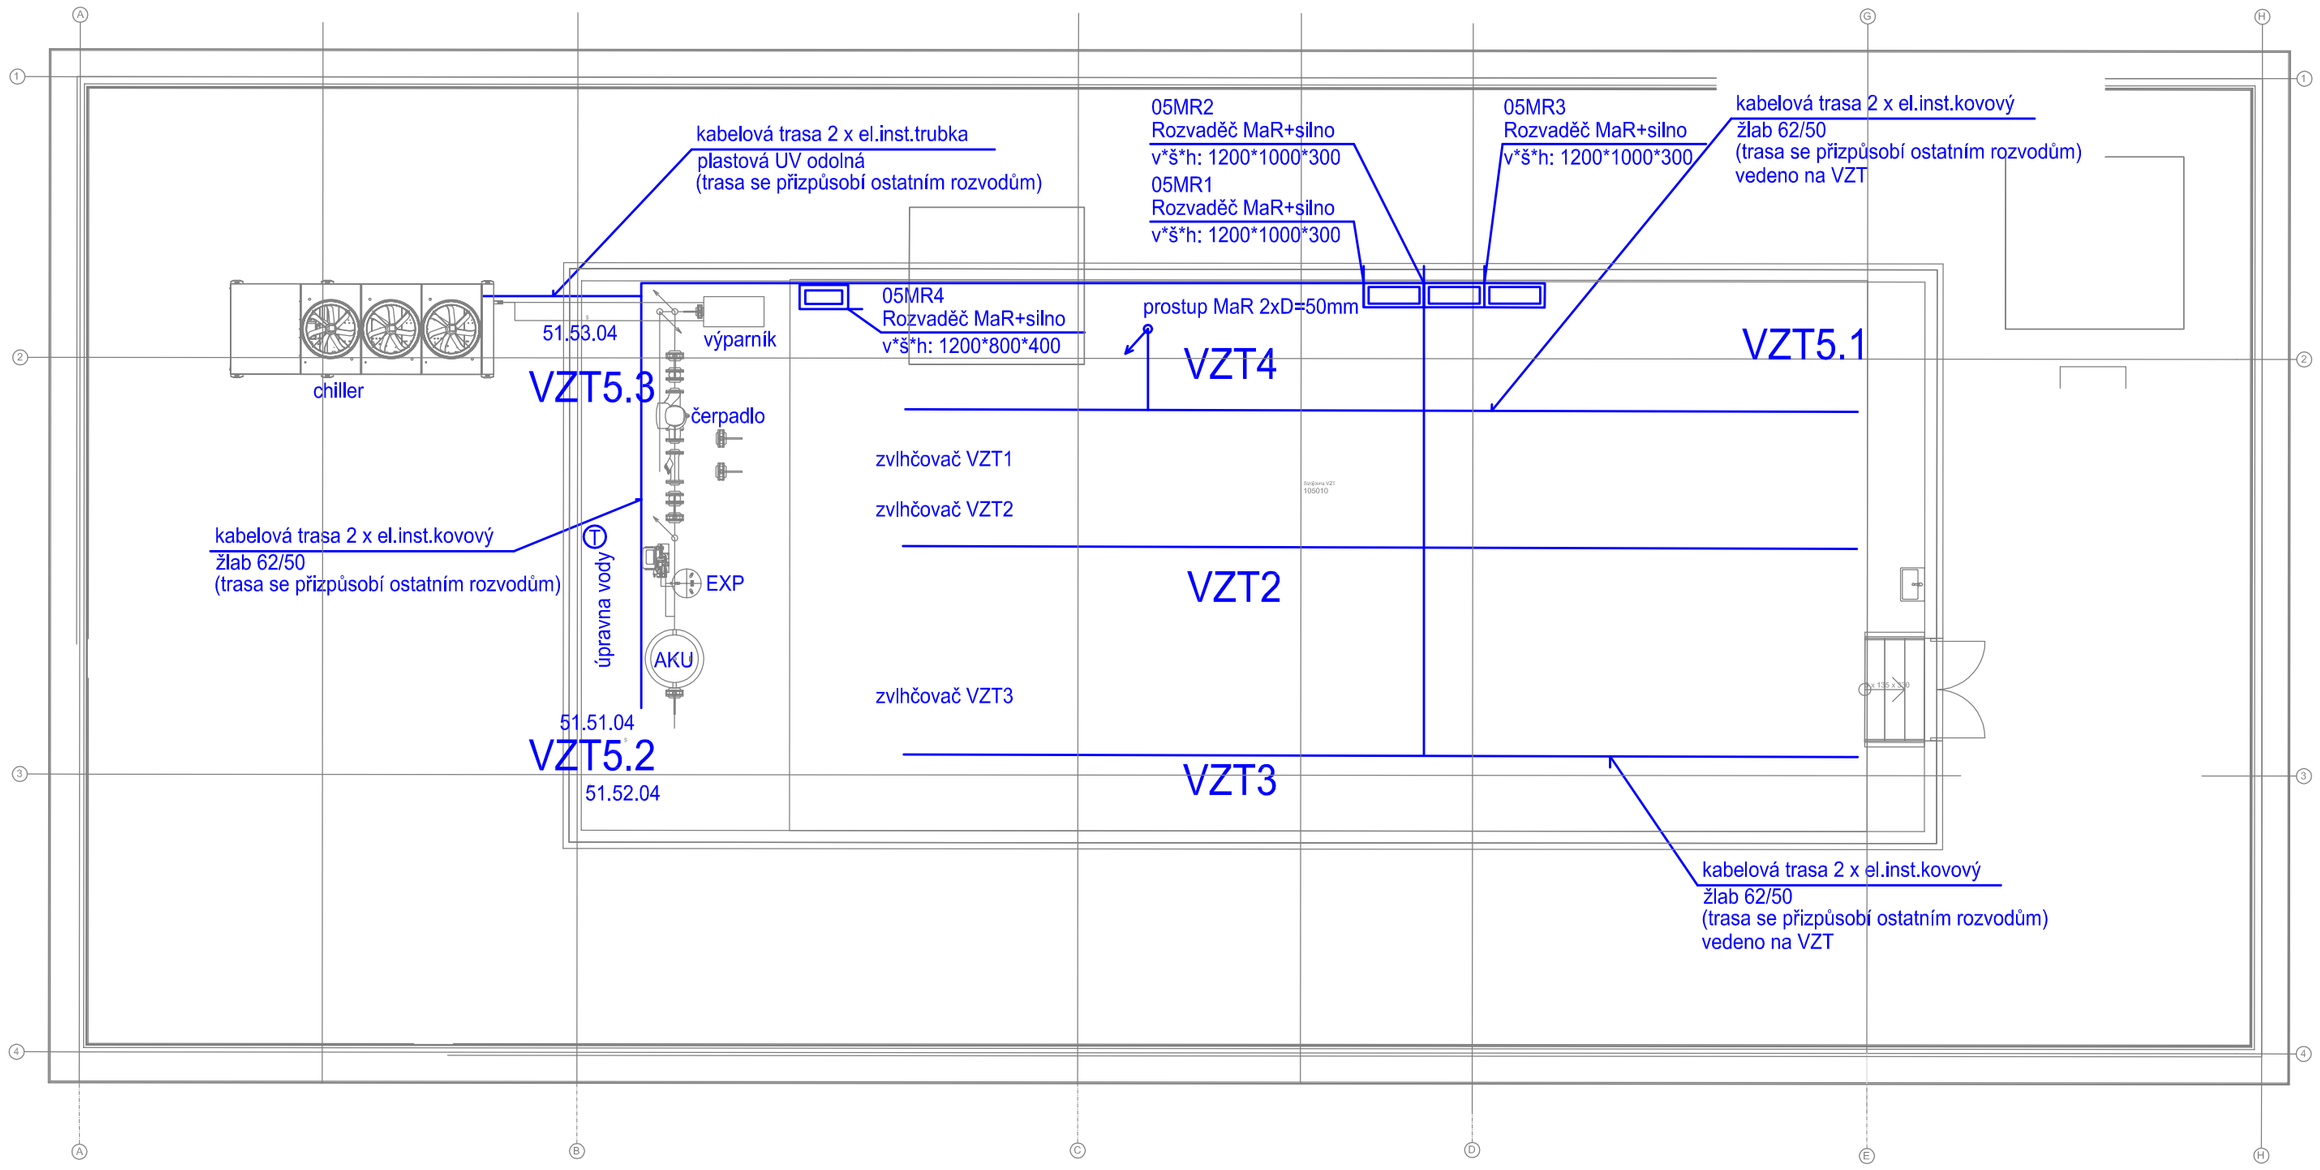

Poznámka:

Pokud není na výkrese uvedeno jinak, kabelové trasy povedou ve strojovnách v kabelových elektroinstalačních žlabech kovových, budou odděleny silové a MaR vodiče. Žlab bude uchycen na VZT jednotkách, stropě nebo stěně. Dále bude použito plastových elektroinstalačních trubek a lišt.
Kabely v ostatních prostorech povedou především pod stropem na příchytkách v podhledu. Kabelová trasa i kabely mimo strojovny budou v požárně odolném provedení.
Jako prostupů mezi patry bude použito spupaček dle půdorysů, popř. prostupů u profesí UT a VZT.
Ve venkovním prostředí budou kabelové trasy UV odolné.
V chráněných únikových cestách a shromažďovacích prostorech kabely nepovedou.
Jednotlivé typy, počty a označení kabelů Jsou patrny ze Seznamu datových bodů a kabelů.
Obecně se kabelové trasy MaR přizpůsobí ostatním profesím.

INVESTOR: Fakultní nemocnice Olomouc, I. P. Pavlova 185/6, 779 00 Olomouc	AUTORIZAČNÍ RAZÍTKO:
AKCE: **FN OLOMOUC - Přístavba objektu "P" pro ambulance a stacionář HOK** na pozemcích p.č. 706/8, 171/2, 707/5, 711/1, 711/6, 711/7, 711/2, 711/3, 702/1, 1444, 759, 613/2 , k.ú. Nová Ulice	
STUPEŇ: DOKUMENTACE SKUTEČNÉHO STAVU	
ČÁST DOKUMENTACE: **D.1.4 TECHNIKA PROSTŘEDÍ STAVEB** **D.1.4.D MĚŘENÍ A REGULACE**	GENERÁLNÍ PROJEKTANT: Adam Rujbr Architects, Srbská 22, 612 00 Brno - Královo Pole, Tel.: 545 216 938, Fax: 545 216 937, GSM: 603 283 041; Hořejší nábřeží 19, 150 00 Praha 5, Tel.: 251 511 333, GSM: 603 799 403

ODPOVĚDNÝ PROJEKTANT: Roman Veselý	ODPOVĚDNÝ PROJEKTANT: Ing. arch. ADAM RUJBR		
PROJEKTANT: Ing. Petr Lysický	ARCHITEKT: Ing. arch. ADAM RUJBR		
VYPRACOVAL: Ing. Petr Lysický	HIP: Ing. MICHAL SURKA		
KONTROLOVAL: Roman Veselý			
OBSAH VÝKRESU: D.1.4.D.08 Rozmístění přístrojů MaR střecha	Č. ZAKÁZKY:		SADA:
	DATUM: 04/2020	MĚŘÍTKO: 1:100	Č. VÝKRESU: D.1.4.D.08