



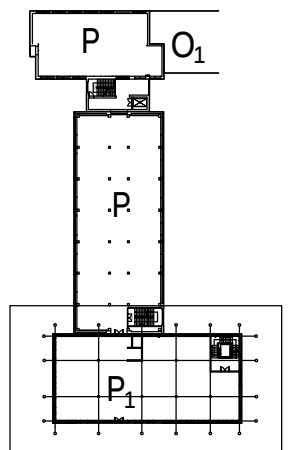

KABELY BUDOU ULOŽENY DLE ČSN 332000-5-52 ed. 2
OCHRANNÉ OPATŘENÍ DLE ČSN 332000-4-41 ed. 2
AUTOMATICKÉ ODPOJENÍ OD ZDROJE
DVOJITÁ NEBO ZESÍLENÁ IZOLACE
INSTALACE V UMÝVÁRNÁCH, VE SPRCHÁCH DLE ČSN 332000-7-701 ed.2
INSTALACE V UMÝVACÍCH PROSTORECH DLE ČSN 33 2130 ed.2
INSTALACE VE ZDRAVOTNICKÝCH PROSTORECH DLE ČSN 332000-7-710

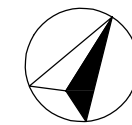

ŘEPCŇSKÁ 86, 779 00 OLMOUC
TEL.: 587 438 800
www.elpremo.cz

Č. ZAKÁZKY:			SADA:
DATUM:	MĚŘITKO:	Č. VYKRESU:	
05/2018	1:100	102	