


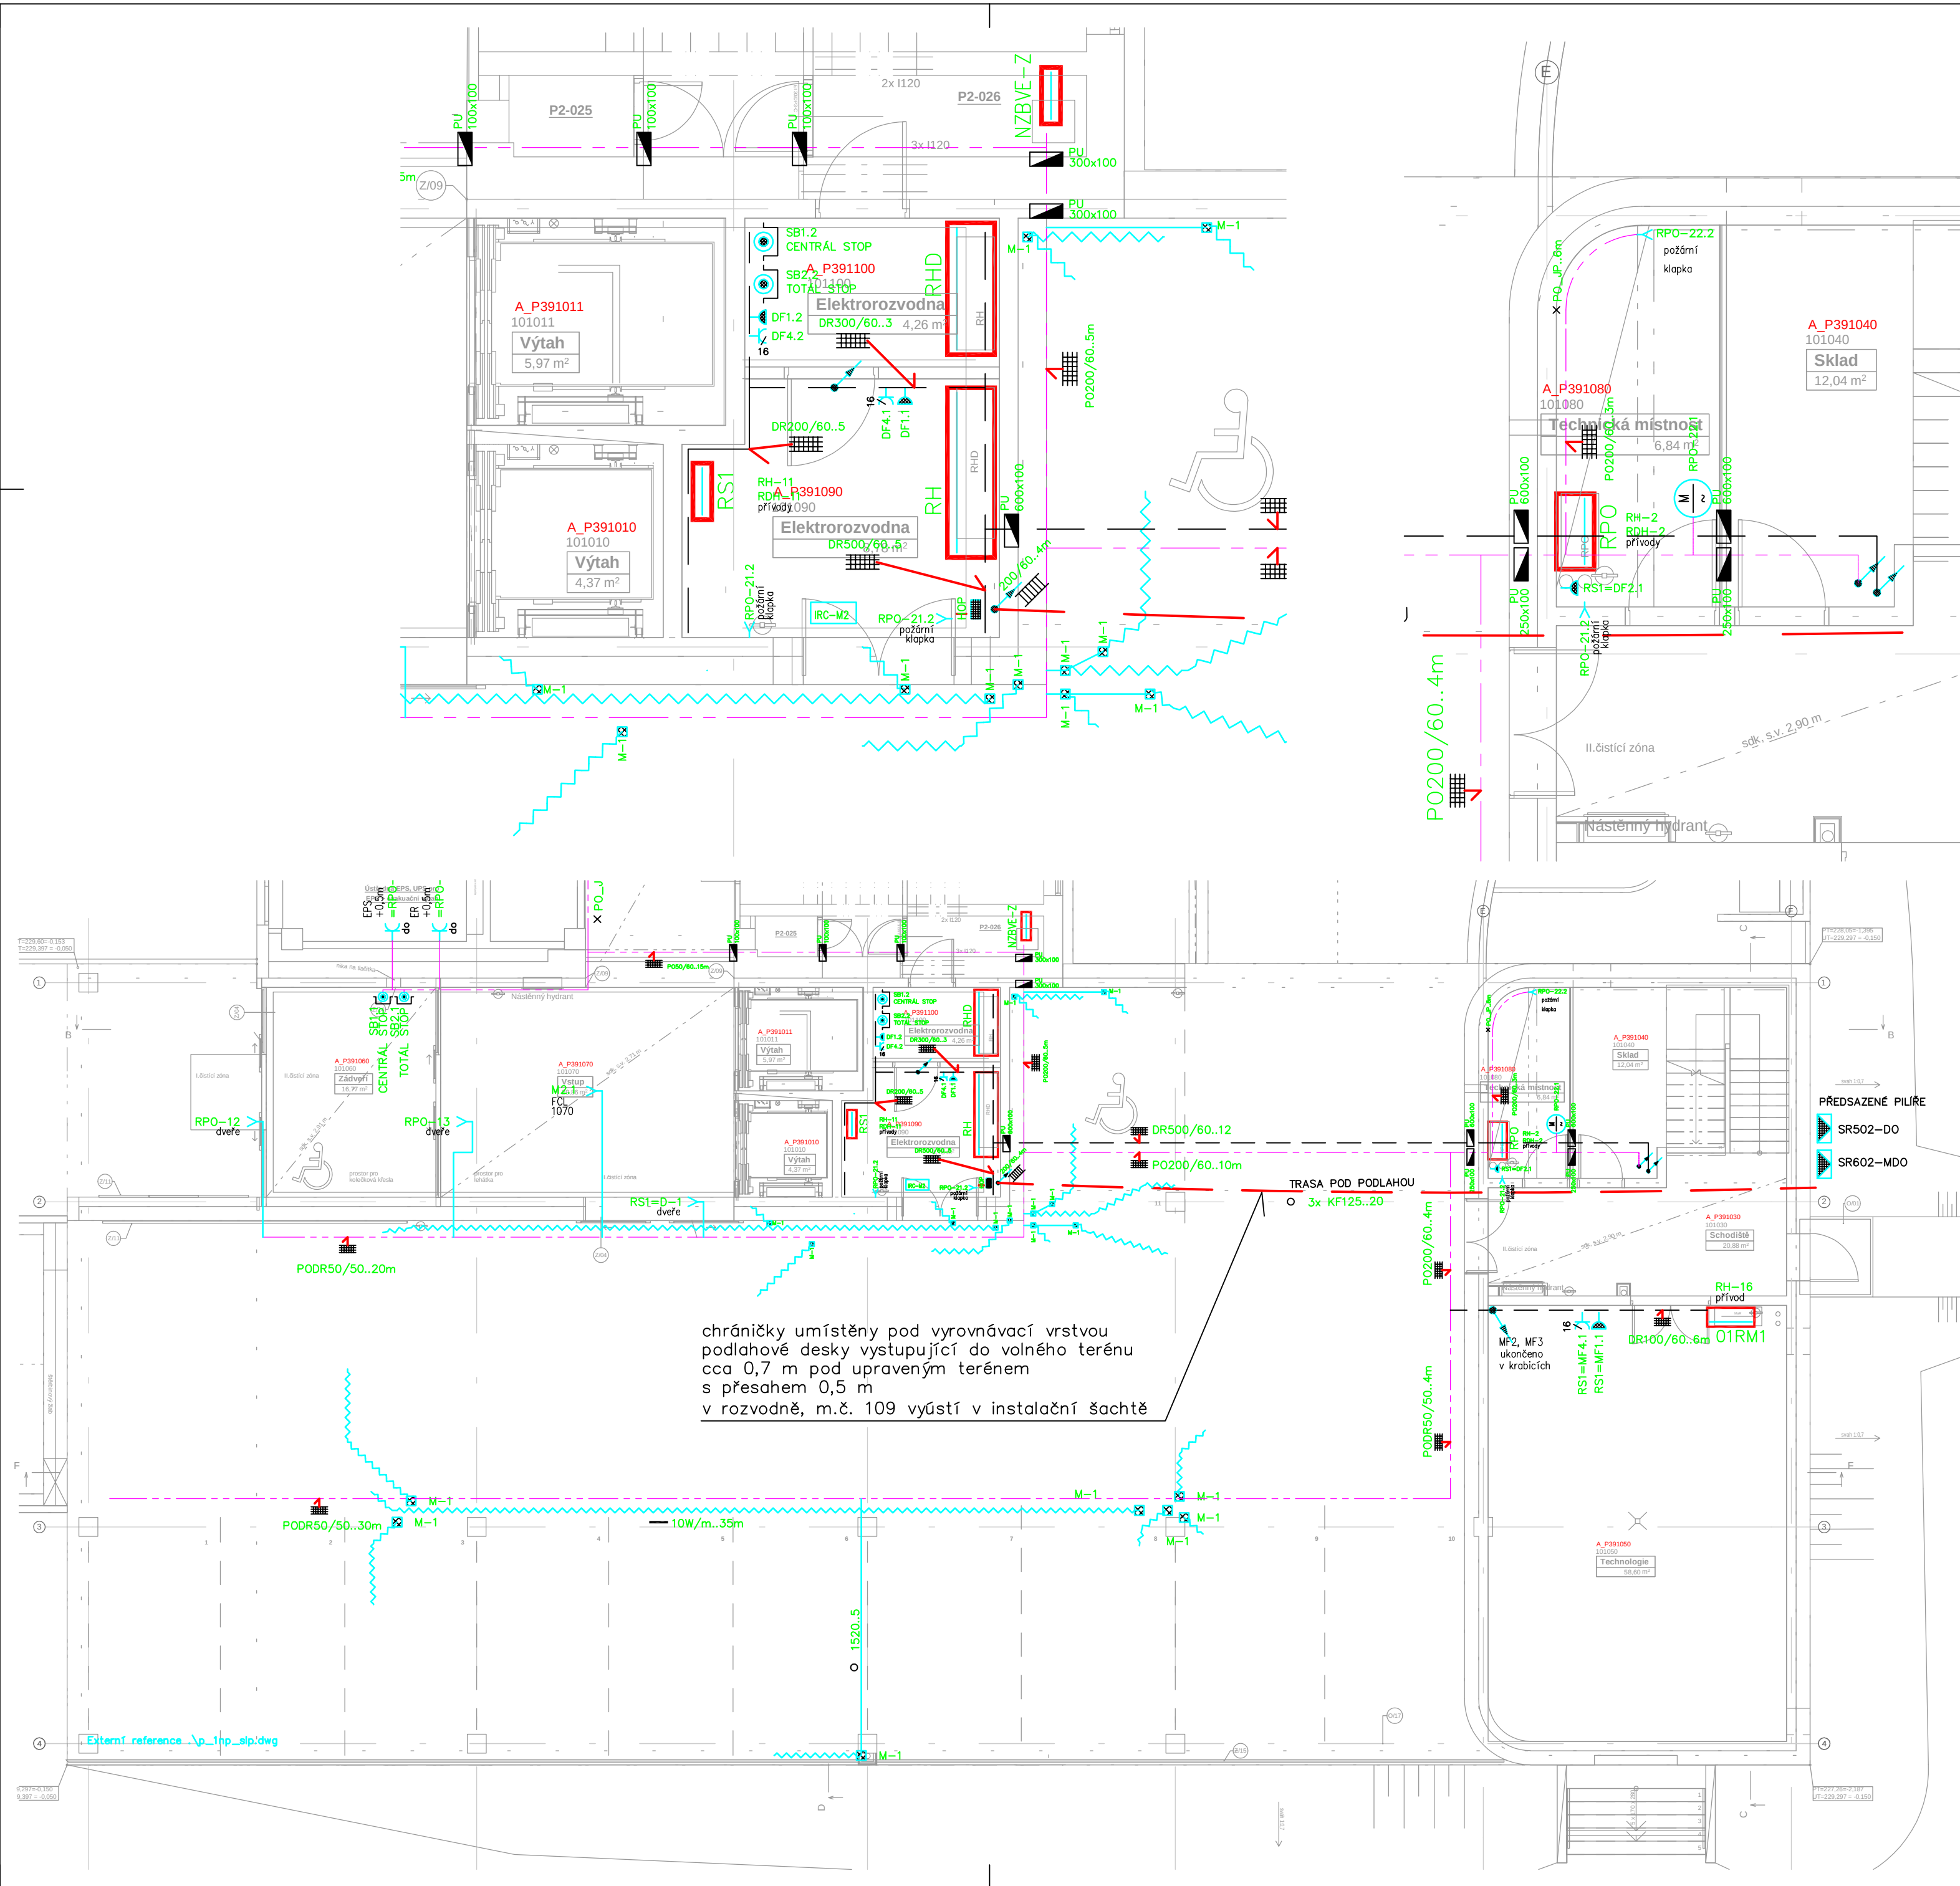


Světelné okruhy označené LM- jsou napojeny z hlavního napájení, LD- jsou napojeny ze záložního napájení.

ROZVODNÁ SOUSTAVA
3 NPE AC 400 V / TN-S
1 NPE AC 230 V / TN-S
2 PE AC 230 V / IT(ZIS)

OCHRANA PŘED ÚRAZEM ELEKTRICKÝM PROUDEM
(ZÁKLADNÍ OCHRANA, OCHRANA PŘI PORUŠE)
DLE ČSN EN 61140

KABELY BUDOU ULOŽENY DLE ČSN 332000-5-52 ed. 2
OCHRANNÉ OPATŘENÍ DLE ČSN 332000-4-41 ed. 2
AUTOMATICKÉ ODPOJENÍ OD ZDROJE
DVOJITÁ NEBO ZESÍLENÁ IZOLACE
INSTALACE V UMÝVÁRNÁCH, VE SPRCHÁCH DLE ČSN 332000-7-701 ed.2
INSTALACE V UMÝVACÍCH PROSTORECH DLE ČSN 33 2130 ed.2
INSTALACE VE ZDRAVOTNICKÝCH PROSTORECH DLE ČSN 332000-7-710

ODPOVÍDÁ SKUTEČNÉMU PROVEDENÍ
22.05.2020
ELPREMO
REPČICKÁ 86, 779 00 OLOMOUČ
TEL: 587 438 800
www.elpremo.cz

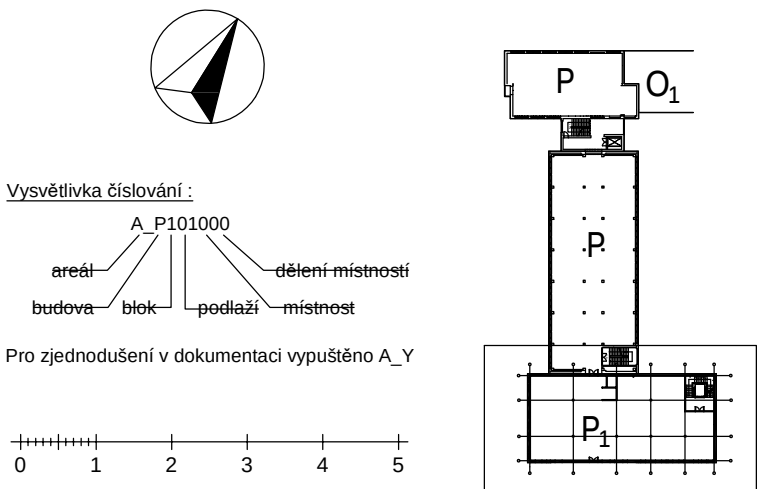

INVESTOR: Kulturní nemocnice Olomouc, I. P. Pavlova 185/6, 779 00 Olomouc		AUTORIZAČNÍ RAZÍTKO:	
AKCE: FN OLMOUC - Přístavba objektu "P" pro ambulance a stacionář HOK na pozemcích p.č. 706/8, 171/2, 707/5, 711/1, 711/6, 711/7, 711/2, 711/3, 702/1, 1444, 759, 613/2, k.ú. Nová Ulice			
STUPEŇ: DOKUMENTACE PRO ZMĚNU STAVBY PŘED DOKONČENÍM			
ČÁST DOKUMENTACE: SO 01 - AMBULANCE A STACIONÁŘ HOK D.1.4.G SILNOPROUDÁ ELEKTROTECHNIKA		GENERÁLNÍ PROJEKTANT: Adam Rujbr Architects Srlská 22, 612 00 Brno - Králov Pole Tel: 545 216 938, Fax: 545 216 937, GSM: 603 283 041 Holejší náhřezí 19, 150 00 Praha 5 Tel: 251 511 333, GSM: 603 799 403	
ODPOVĚDNÝ PROJEKTANT: Ing. PETR LAVIČKA		ODPOVĚDNÝ PROJEKTANT: Ing. arch. ADAM RUJBR	
PROJEKTANT: Ing. arch. ADAM RUJBR		ARCHITEKT: Ing. arch. ADAM RUJBR	
VYPRACOVAL: Ing. PETR LAVIČKA		HIP: Ing. MICHAL SURKA	
KONTROLOVAL: Ing. PETR LAVIČKA			
OBSAH VÝKRESU: PÚDORYS 1.NP - SILNOPROUDÉ ROZVODY		Č. ZAKÁZKY: DATUM: 05/2018	
		MĚŘÍTKO: 1:100	
		Č. VÝKRESU: 105	
		SAD:	