


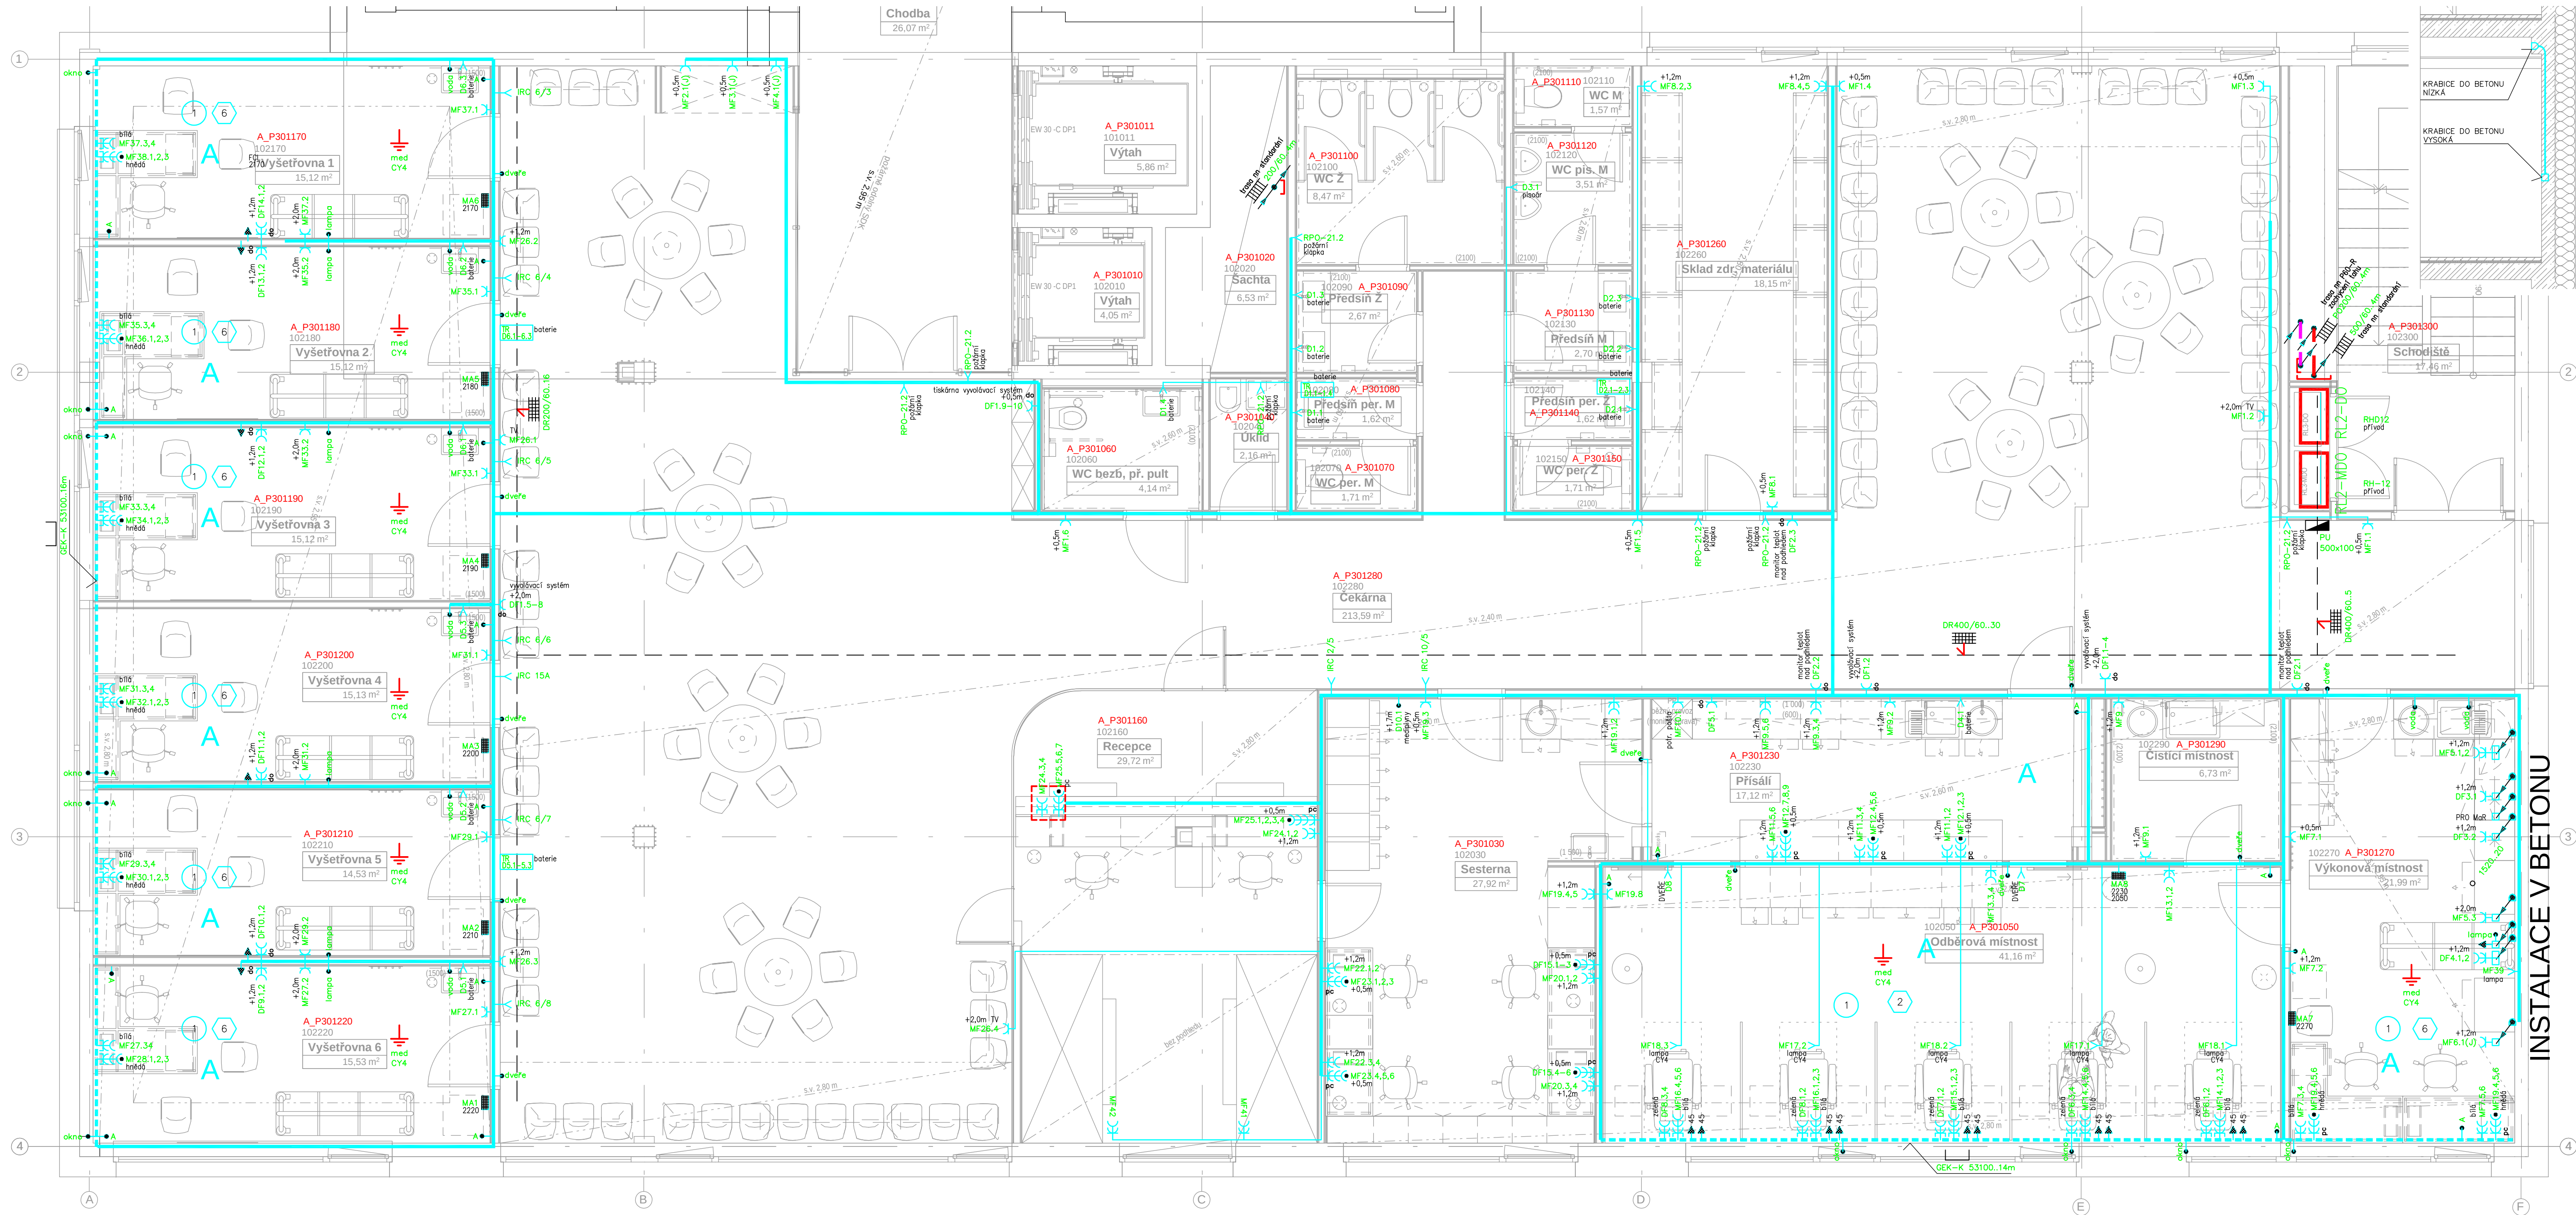

INSTALACE V BETONU

INSTALACE V BETONU

- LEGENDA ZNAČEK
- spínač domovní 10/250-1
 - spínač domovní 10/250-6
 - spínač revizní
 - ováděč průmyslový ve skřínce IP65 sb
 - spínač domovní 10/250-1/0So
 - spínač domovní 10/250-1/0So IP44 zapuštěný
 - zásuvka domovní 16/250-1
 - zásuvka domovní 16/250-1 IP44 zapuštěná
 - zásuvka domovní 250/16-1 IP44 nástěnná
 - vývod 1f pro spotřebič
 - vývod 3f pro spotřebič
 - svítidlo_LED dle popisu
 - 15(02)
 - voda
 - xxxx
 - DR200/60..11
 - IK110/60..20

ROZVODNÁ SOUSTAVA
3 NPE AC 400 V / TN-S
1 NPE AC 230 V / TN-S
2 PE AC 230 V / IT(ZIS)


OCHRANA PŘED ÚRAZEM ELEKTRICKÝM PROUDEM
(ZÁKLADNÍ OCHRANA, OCHRANA PŘI PORUŠĚ)
DLE ČSN EN 61140

KABELE BUDOU ULOŽENY DLE ČSN 332000-5-52 ed. 2
OCHRANNE OPATŘENÍ DLE ČSN 332000-4-41 ed. 2
AUTOMATICKÉ ODPOJENÍ OD ZDROJE
DVOJITÁ NEBO ZESÍLENÁ IZOLACE
INSTALACE V UMÝVÁRNÁCH, VE SPRCHÁCH DLE ČSN 332000-7-701 ed.2
INSTALACE V UMÝVACÍCH PROSTORECH DLE ČSN 33 2130 ed.2
INSTALACE VE ZDRAVOTNICKÝCH PROSTORECH DLE ČSN 332000-7-710

ODPOVÍDÁ SKUTEČNÉMU PROVEDENÍ
22.05.2020

ELPREMO s.r.o.
SPOL. S R.Ř.

ŘEŠENÍ K 18. 779 00 OLOMOUC
TEL: 587 439 800
www.elpremo.cz

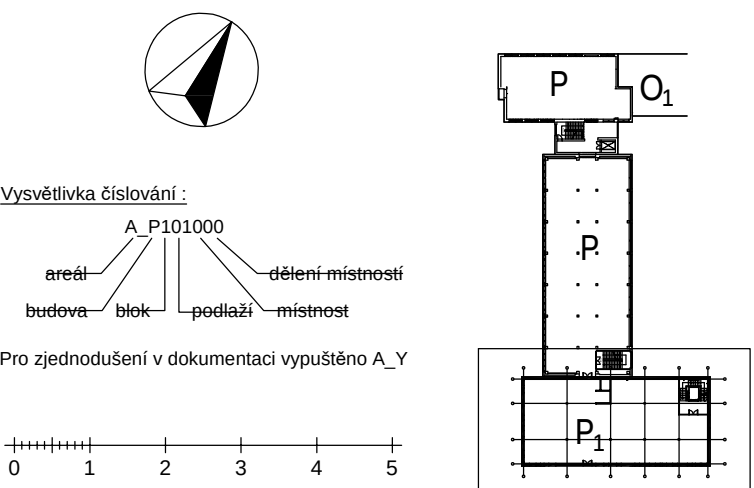

0,000 = 229,447 m.n.m.	
INVESTOR: Fakultní nemocnice Olomouc, I. P. Pavlova 185/6, 779 00 Olomouc	AUTORIZAČNÍ ZÁKAZ:
AKCE: FN OLOMOUC - Přístavba objektu "P" pro ambulance a stacionář HOK na pozemcích p.č. 700/6, 171/2, 707/5, 711/1, 711/6, 711/7, 711/8, 702/1, 1444, 758, 613/2, k.ú. Nová Ulice	
STUPEŇ: DOKUMENTACE PRO ZMĚNU STAVBY PŘED DOKONČENÍM	
ČÁST DOKUMENTACE:	GENERÁLNÍ PROJEKTANT: Adam Rujbr Architects Srbatská 22, 612 00 Brno - Královo Pole Tel: 545 216 938, Fax: 545 216 937, GSM: 603 283 041 Hodnotěná náklady: 19, 150 000 Kč
ODPOVĚDNÝ PROJEKTANT: Ing. PETR LAVČKA	ODPOVĚDNÝ PROJEKTANT: Ing. arch. ADAM RUJBR
PROJEKTANT: IVAN MEDVĚD	ARCHITEKT: Ing. arch. ADAM RUJBR
VYPRACOVAL: IVAN MEDVĚD	HIP: Ing. MICHAL SURKA
KONTROLOVAL: Ing. PETR LAVČKA	
OBSAH VÝKRESU:	Č. ZAKÁZKY: DATUM: MĚŘÍTKO: Č. VÝKRESU:
PŮDORYS 2.NP - SILNOPROUDÉ ROZVODY	05/2018 1:50 108