


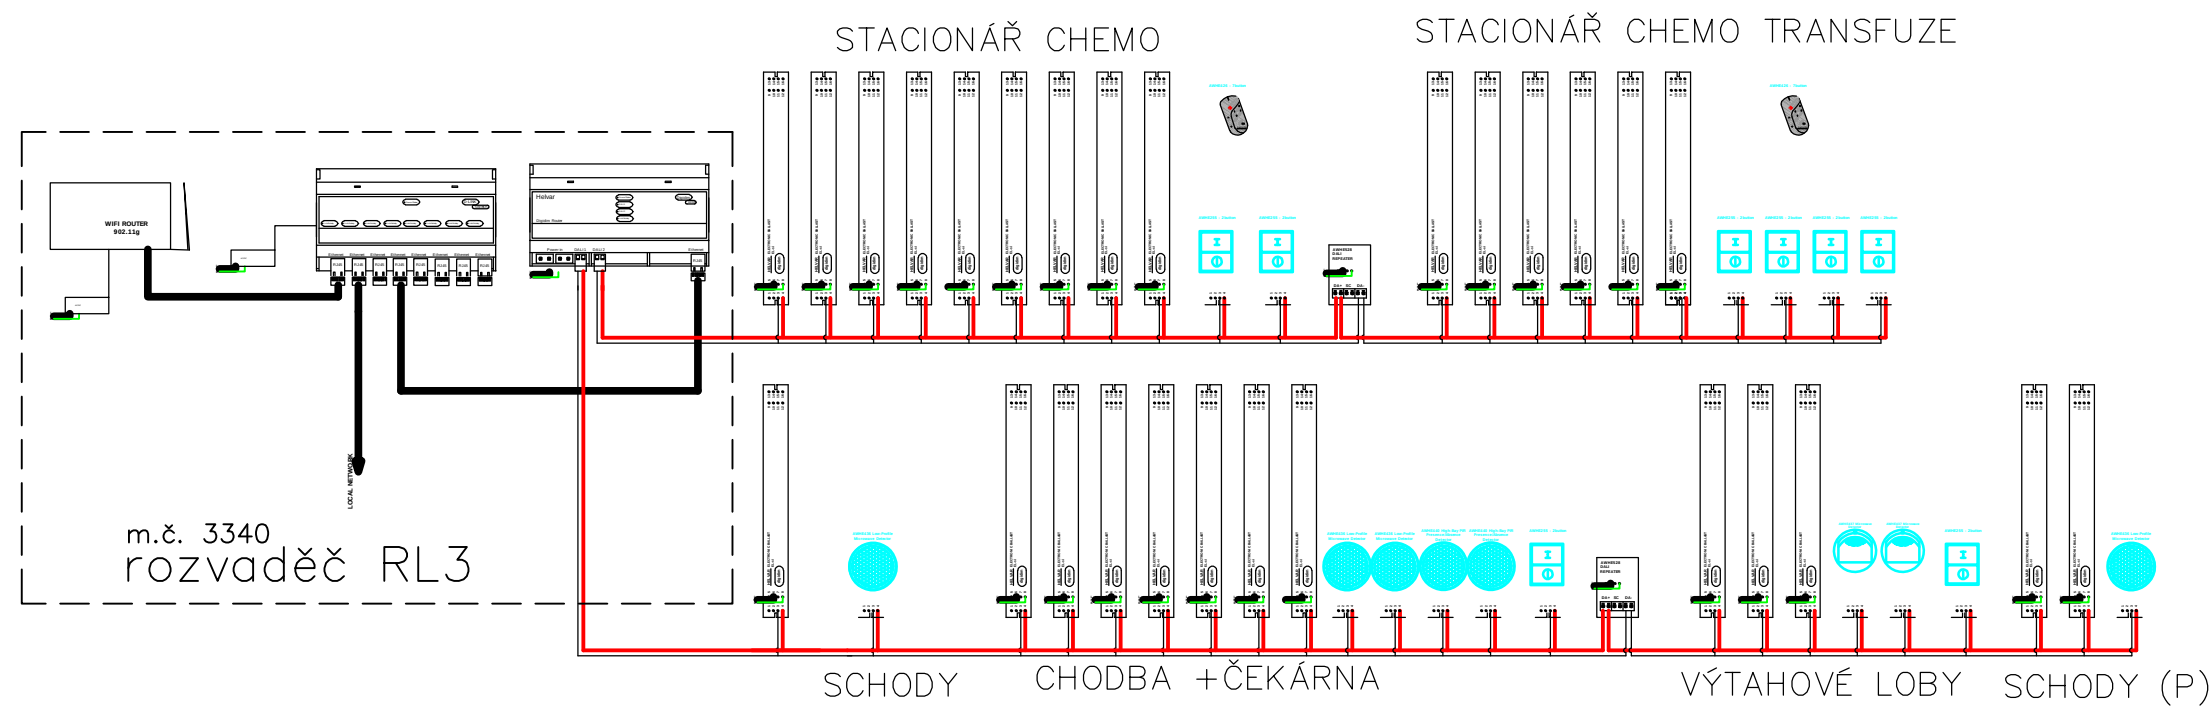


Legenda komponentů DALI

Nemocnice Olomouc HOK 3NP

B	2 *	AWHE440	G	7 *	AWHE255 + rámeček 353
C	2 *	AWHE437	H	2 *	AWHE426
D	2 *	AWHE528	I	1 *	ETHERNET SWITCH+WIFI
E	4 *	AWHE436	J	1 *	AWE2CHPREV
			K	1 *	AWHE1033


kontakt:
E mail: jmily@awelight.cz
tel: +420720300009

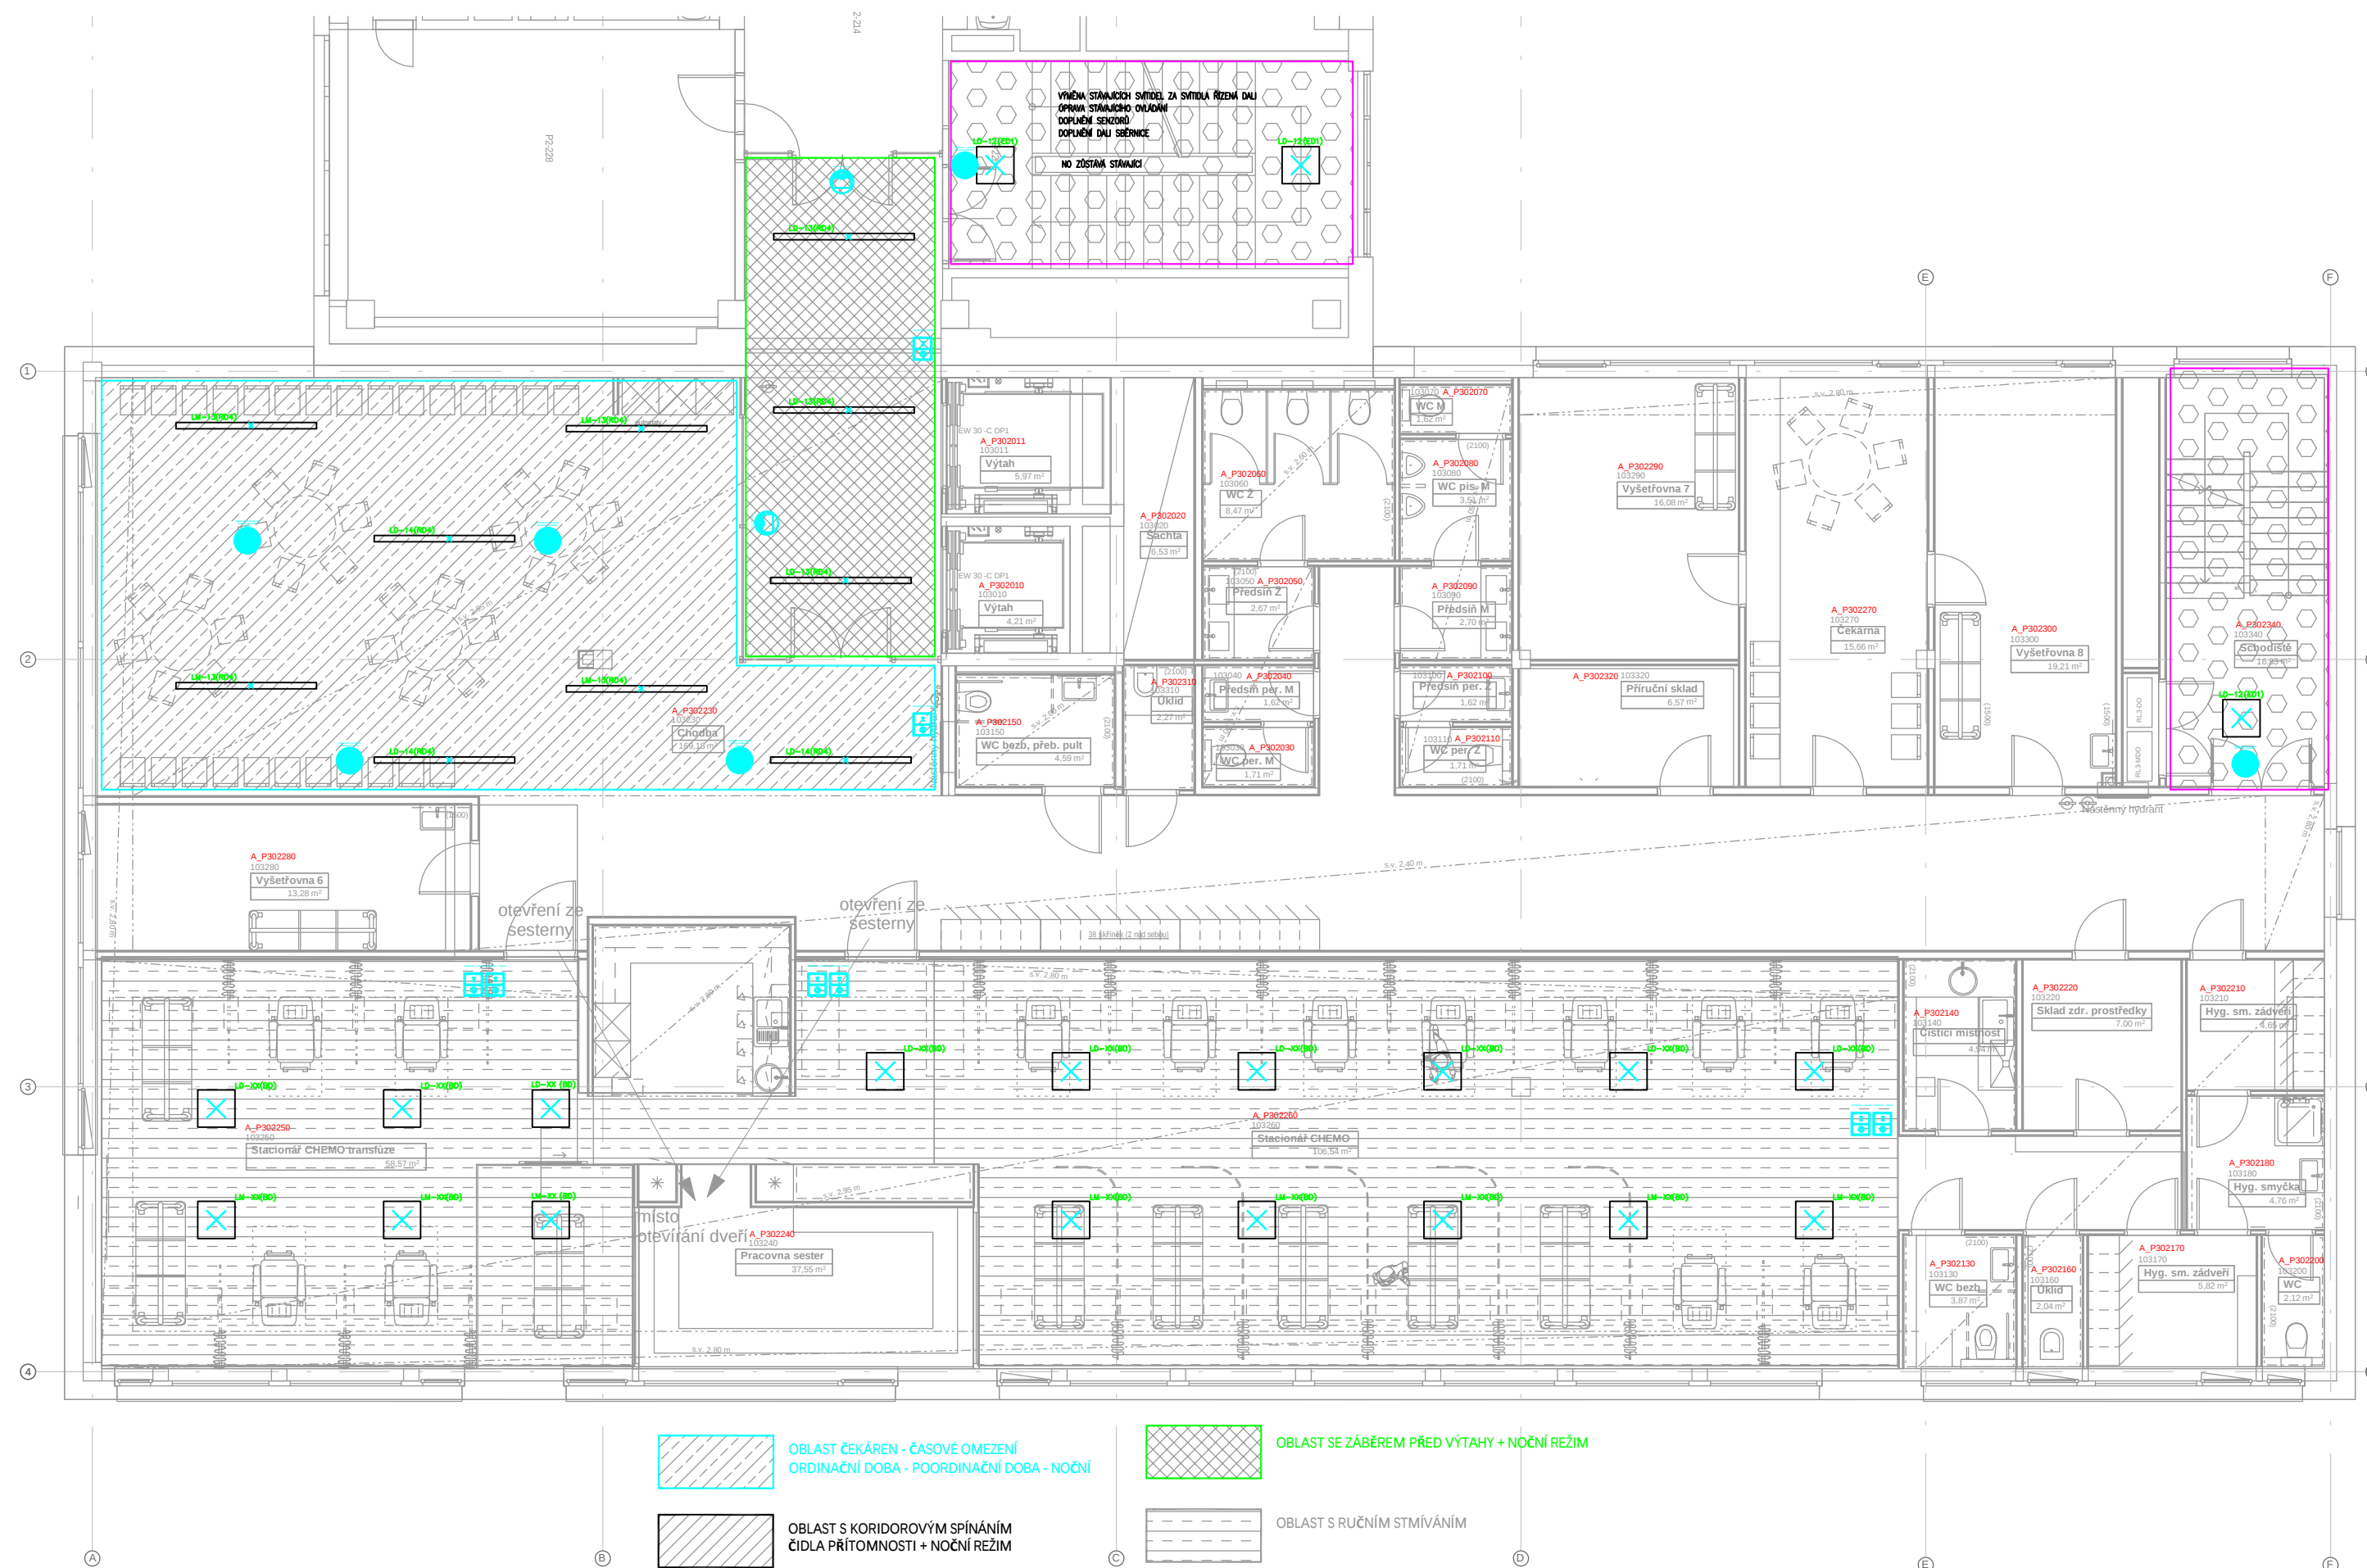

- LOW PROFILE MIKROVLNNÝ SENZOR, 40mA, IP30
- MIKROVLNNÝ SENZOR DALI 2.0 , 15mA, IP30
- PIR ČIDLO PŘÍTOMNOSTI , 20mA, IP44
- OVLÁDACÍ TLAČÍTKOVÝ PANEL K ZÁSTAVBĚ SE 2 FUNKČNÍMI TLAČÍTKY
- OVLÁDACÍ TLAČÍTKOVÝ PANEL K ZÁSTAVBĚ SE 7 FUNKČNÍMI TLAČÍTKY S LED, S VESTAVĚNÝM INFRA PŘÍJÍMAČEM
- SVĚTELNÝ SENZOR

ODPOVÍDÁ SKUTEČNÉMU PROVEDENÍ
22.05.2020

ELPREMO SPOL. S R.O.
ŘEPOČSKÁ 86, 779 00 OLOMOUČ
TEL: 587 438 800
www.elpremo.cz

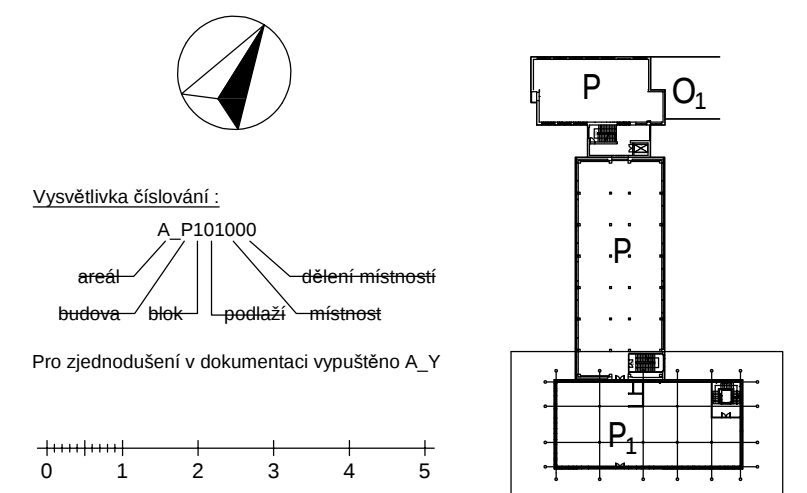

0,000 = 229,447 m.n.m

INVESTOR: Fakultní nemocnice Olomouc, I. P. Pavlova 185/6, 779 00 Olomouc	AUTORIZAČNÍ RAZÍTKO:
AKCE: FN OLOMOUČ - Přístavba objektu "P" pro ambulance a stacionář HOK na pozemcích p.č. 706/6, 171/2, 707/6, 711/1, 711/6, 711/7, 711/8, 702/1, 1444, 759, 613/2, k.ú. Nová Ulice	
STUPEŇ: DOKUMENTACE PRO ZMĚNU STAVBY PŘED DOKONČENÍM	
ČÁST DOKUMENTACE:	GENERÁLNÍ PROJEKTANT: Adam Rujbr Architects Srbská 22, 612 00 Brno - Královo Pole Tel.: 545 216 938, Fax: 545 216 937, GSM: 603 283 041 Hofejší nábreží 19, 150 00 Praha 5 Tel.: 251 511 333, GSM: 603 799 403
ODPOVĚDNÝ PROJEKTANT: <i>hine</i> Ing. PETR LAVIČKA	ODPOVĚDNÝ PROJEKTANT: Ing. arch. ADAM RUJBR
PROJEKTANT: <i>mit</i> IVAN MEDVĚD	ARCHITEKT: Ing. arch. ADAM RUJBR
VYPRACOVAL: <i>mit</i> IVAN MEDVĚD	HIP: Ing. MICHAL SURKA
KONTROLOVAL: <i>hine</i> Ing. PETR LAVIČKA	
OBSAH VÝKRESU:	Č. ZAKÁZKY: DATUM: MĚŘÍTKO: Č. VÝKRESU:
PŮDORYS 3.NP - ŘÍZENÍ OSVĚTLENÍ DALI	05/2018 1:100 109