


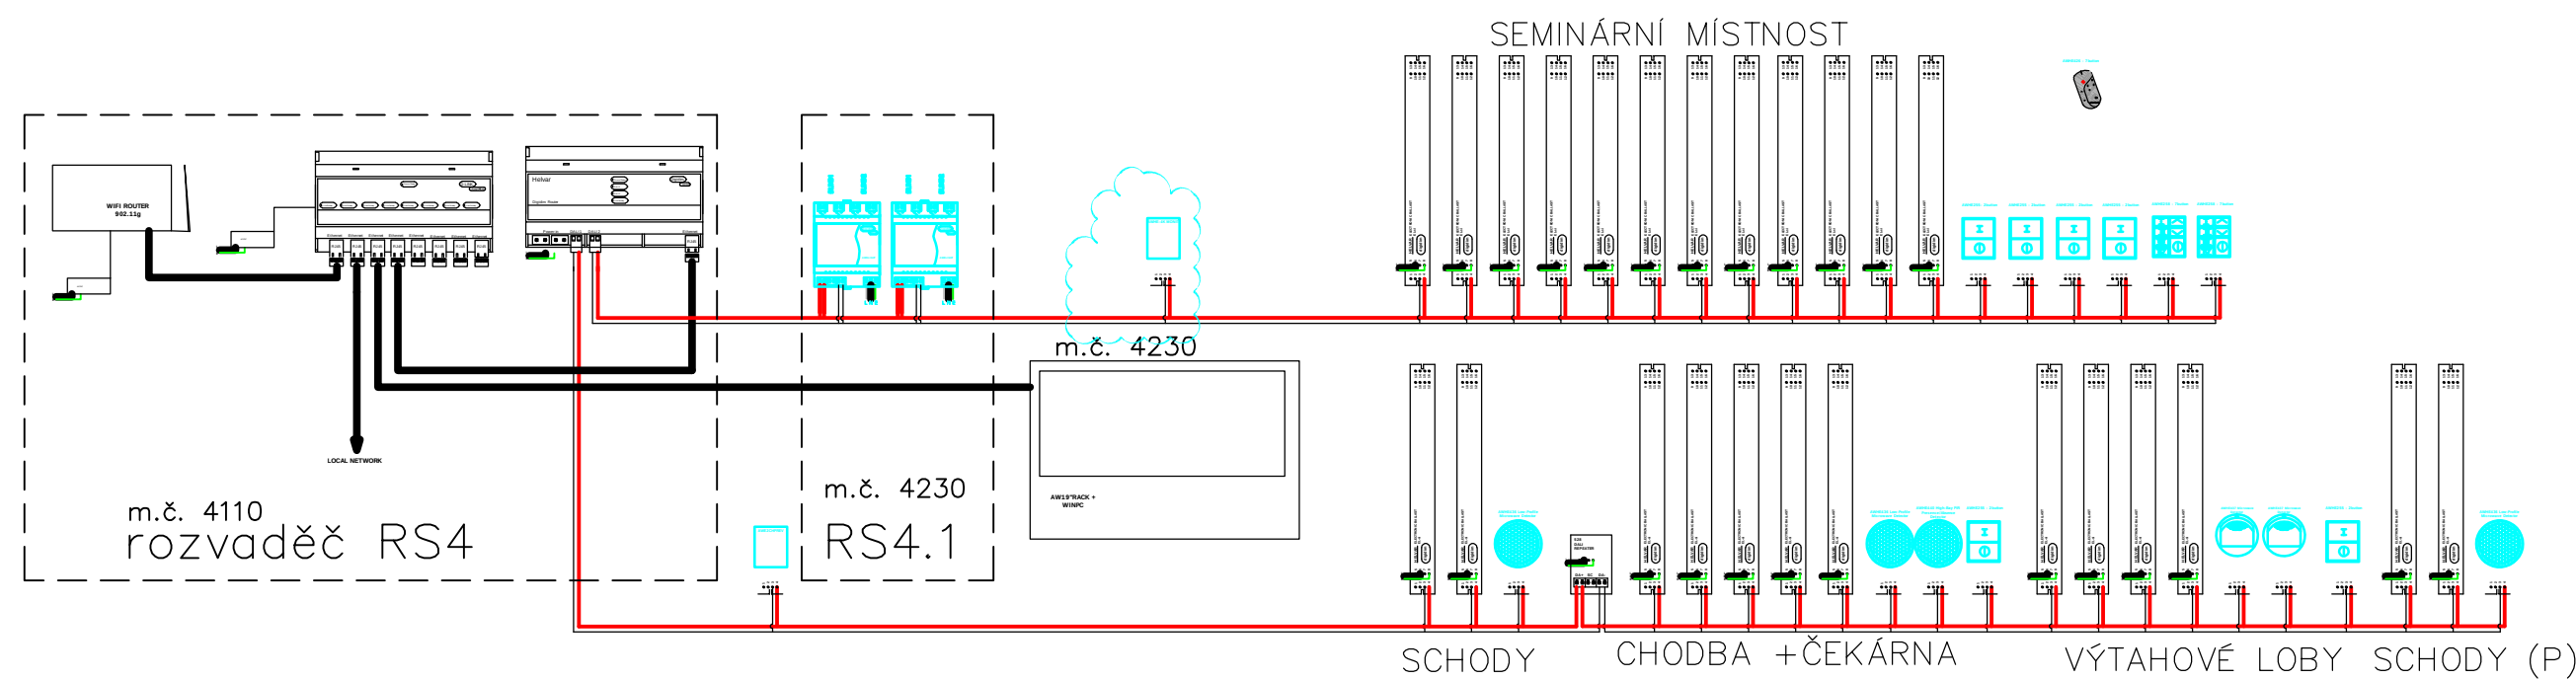


Legenda komponentů DALI

Nemocnice Olomouc HOK 4NP


B	1 *	AWHE440	G	6 *	AWHE255 + 353
C	2 *	AWHE437	H	1 *	AWHE426
D	2 *	AWHE528	I	1 *	ETHERNET SWITCH+WIFI
E	3 *	AWHE436	J	2 *	AWE2CHPREV
			K	1 *	AWHE1033
			L	2 *	AWHE258 + 353
			M	2 *	AWHE613
			N	1 *	AWHE-4K MONIT

kontakt:
E mail: jmilý@awelight.cz
tel: +420720300009



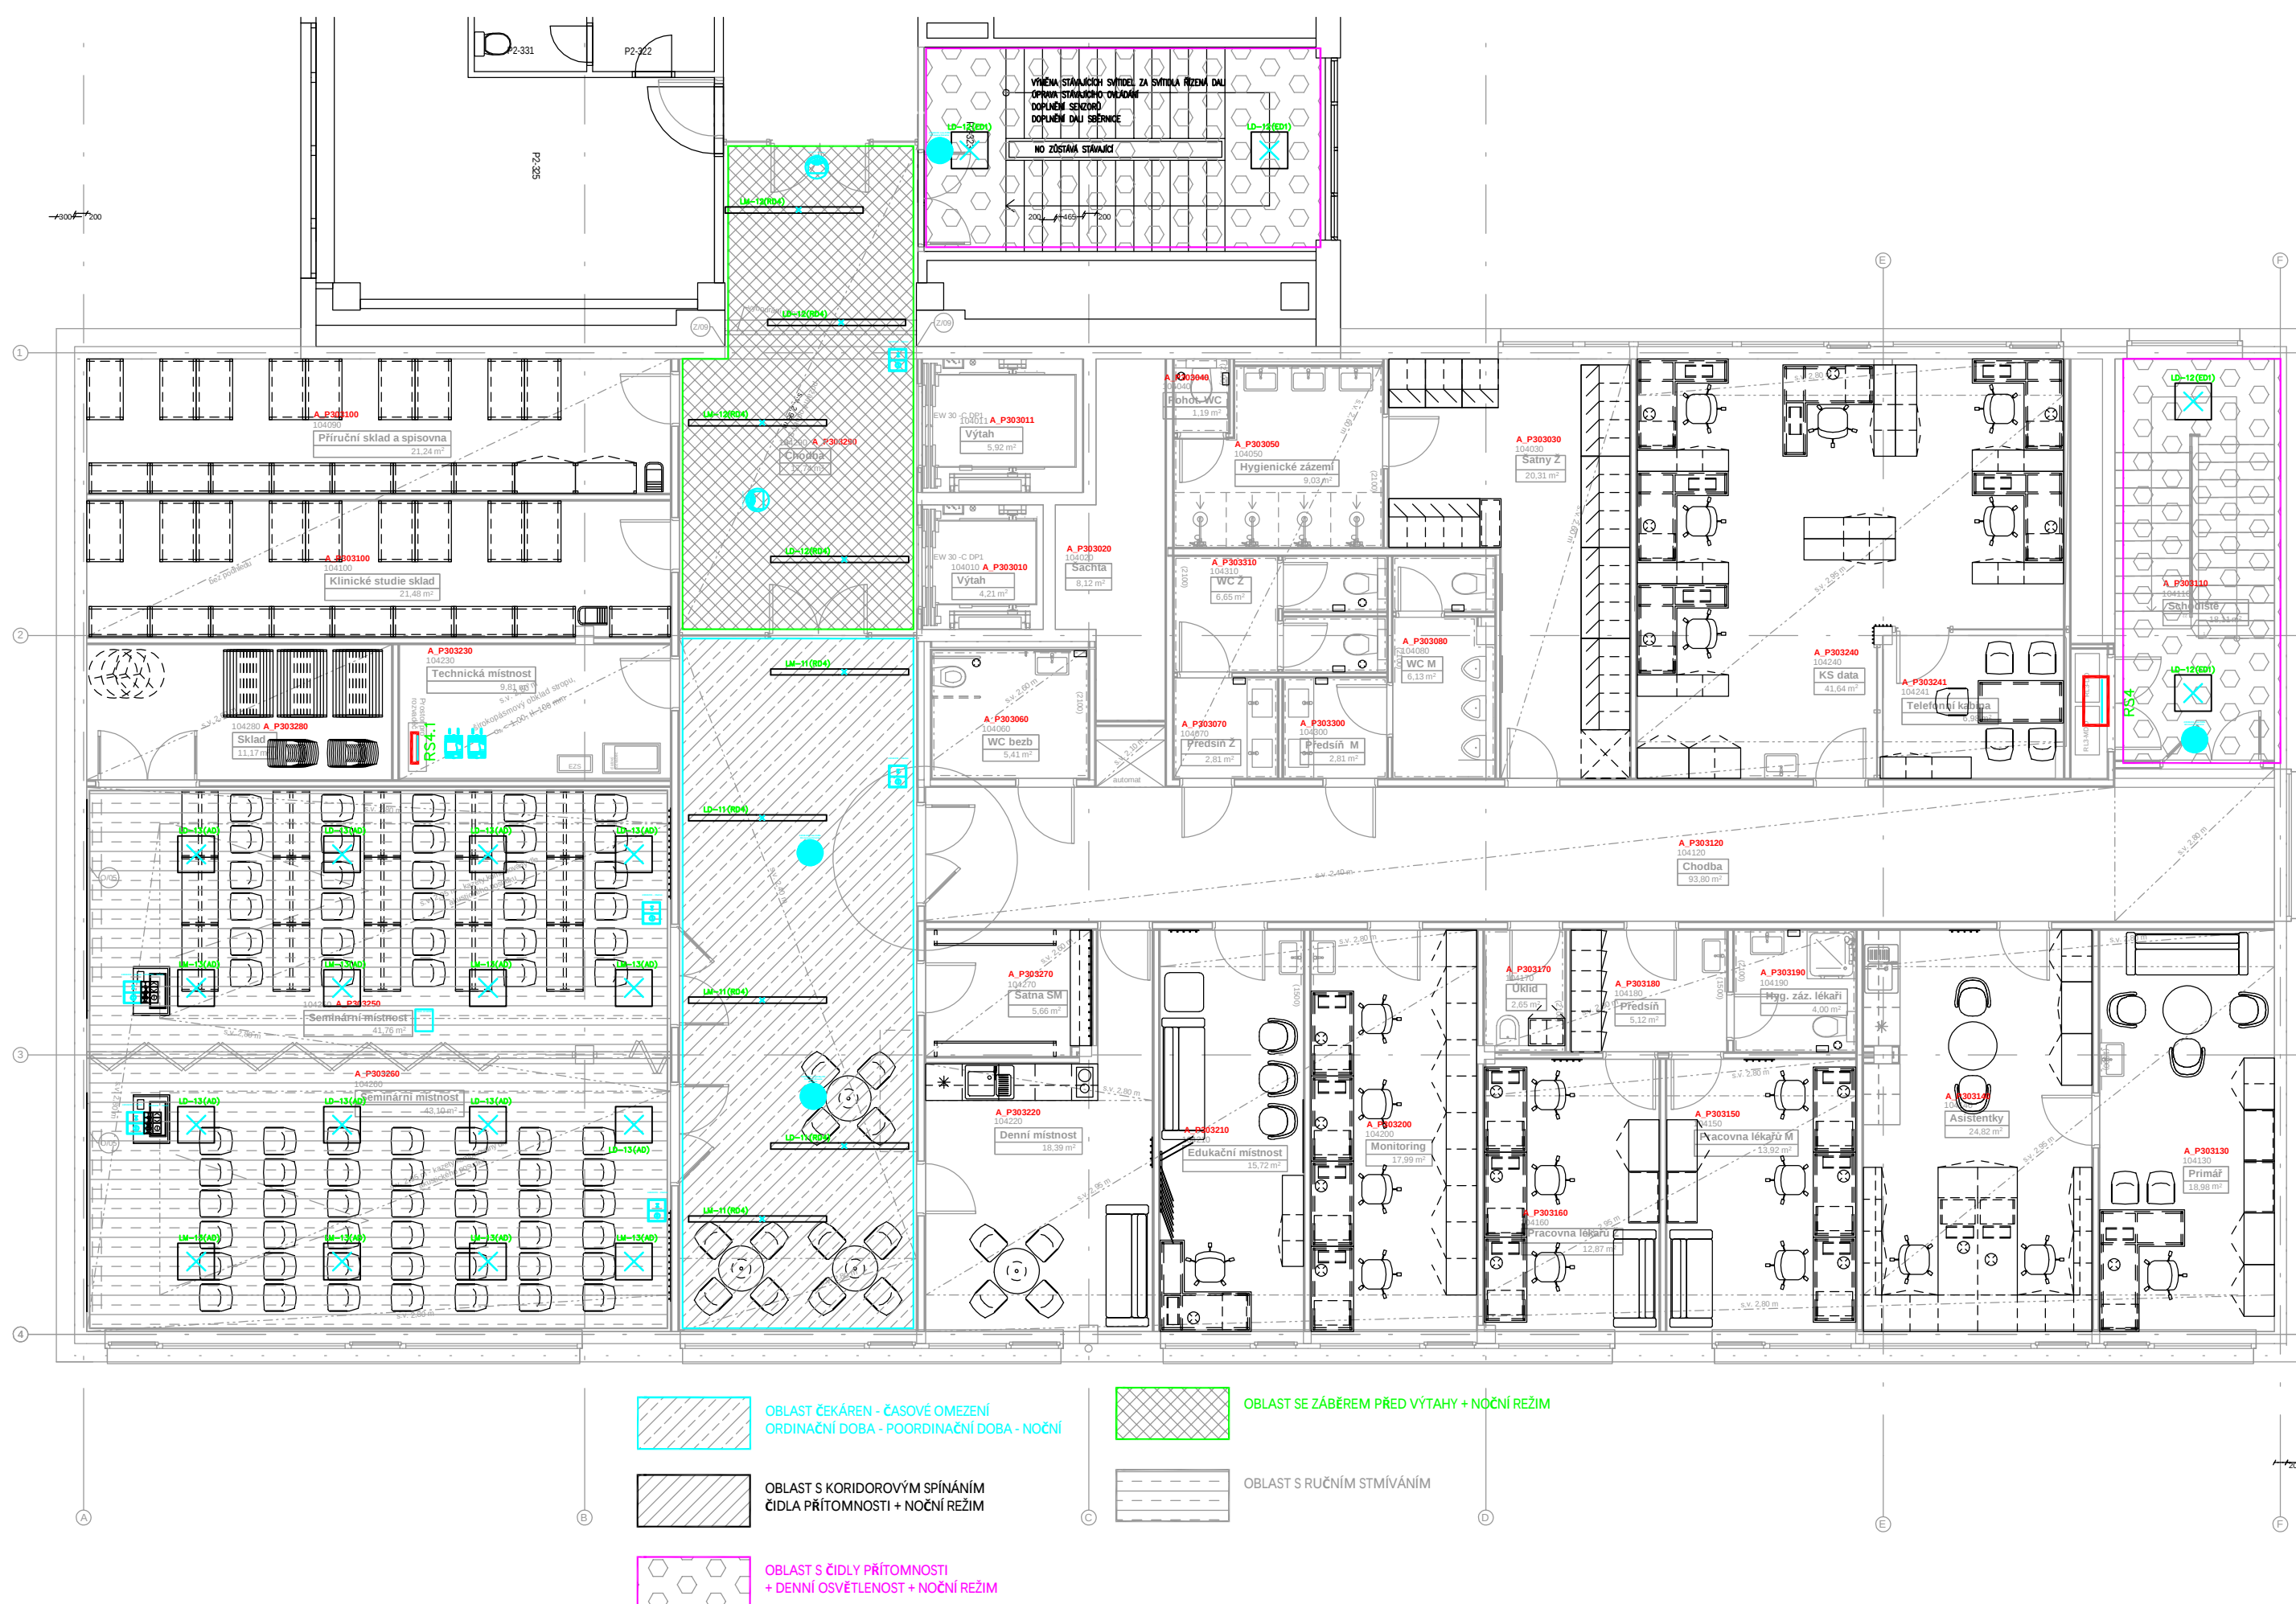


- LOW PROFILE MIKROVLNNÝ SENZOR, 40mA, IP30
- MIKROVLNNÝ SENZOR DALI 2.0, 15mA, IP30
- PIR ČIDLO PRÍTOMNOSTI, 20mA, IP44
- OVLÁDACÍ TLAČÍTKOVÝ PANEL K ZÁSTAVBĚ SE 2 FUNKČNÍMI TLAČÍTKY
- OVLÁDACÍ TLAČÍTKOVÝ PANEL K ZÁSTAVBĚ SE 7 FUNKČNÍMI TLAČÍTKY S LED, S VESTAVĚNÝM INFRA PŘÍJÍMAČEM
- SVĚTELNÝ SENZOR

ODPOVÍDÁ SKUTEČNÉMU PROVEDENÍ
22.05.2020
ELPREMO
SPOL. S R.O.
ŘEPČANSKÁ 86, 779 00 OLOMOUČ
TEL.: 587 438 800
www.elpremo.cz

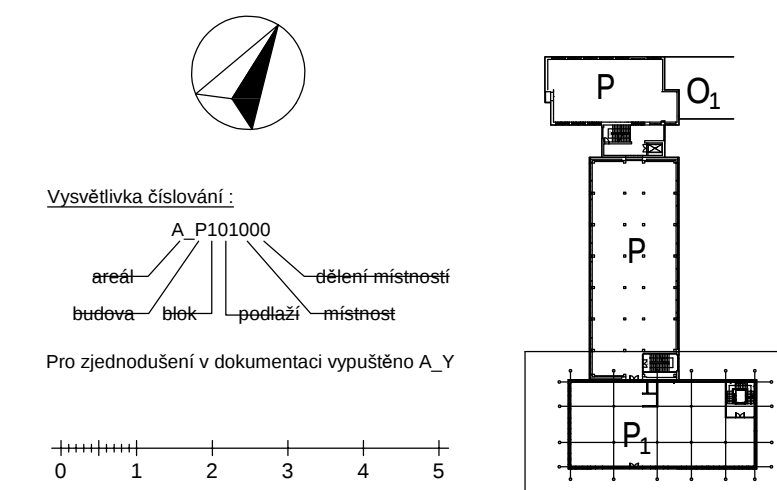

0,000 = 229,447 m.n.m)

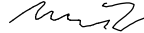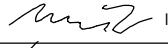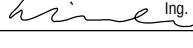INVESTOR: Fakultní nemocnice Olomouc, I. P. Pavlova 185/6, 779 00 Olomouc		AUTORIZAČNÍ RAZÍTKO:	
AKCE: FN OLOMOUC - Přístavba objektu "P" pro ambulance a stacionář HOK na pozemcích p.č. 706/6, 171/2, 707/6, 711/1, 711/6, 711/2, 711/3, 702/1, 1444, 759, 613/2, k.ú. Nová Ulice			
STUPEŇ: DOKUMENTACE PRO ZMĚNU STAVBY PŘED DOKONČENÍM			
ČÁST DOKUMENTACE:		GENERÁLNÍ PROJEKTANT:  Adam Rujbr Architects Srbská 22, 612 00 Brno - Královo Pole Tel.: 545 216 938, Fax: 545 216 937, GSM: 603 283 041 Holejší nábreží 19, 150 00 Praha 5 Tel.: 251 511 333, GSM: 603 799 403	
SO 01 - AMBULANCE A STACIONÁŘ HOK D.1.4.G SILNOPROUDÁ ELEKTROTECHNIKA			
ODPOVĚDNÝ PROJEKTANT:  Ing. PETR LAVIČKA	ODPOVĚDNÝ PROJEKTANT: Ing. arch. ADAM RUJBR		
PROJEKTANT:  IVAN MEDVĚD	ARCHITEKT: Ing. arch. ADAM RUJBR		
VYPRACOVAL:  IVAN MEDVĚD	HIP: Ing. MICHAL SURKA		
KONTROLOVAL:  Ing. PETR LAVIČKA			
OBSAH VÝKRESU:		Č. ZAKÁZKY:	
PŮDORYS 4.NP - ŘÍZENÍ OSVĚTLENÍ DALI		DATUM:	05/2018
		MĚŘÍTKO:	1:100
		Č. VÝKRESU:	112