

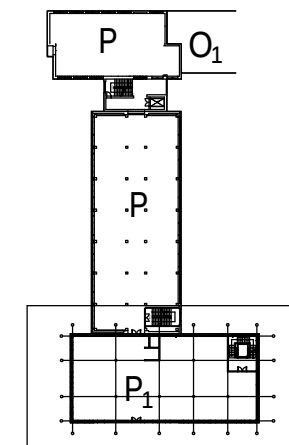
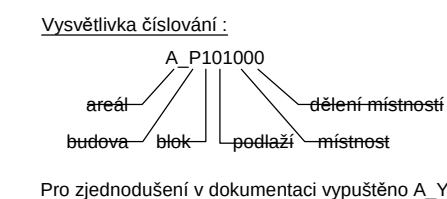


- | | | |
|---|---------|--|
|  | -11 | spínač domovní 10/250-1 |
|  | -11 | spínač domovní 10/250-6 |
|  | -11 | spínač revizní |
|  | -11,1 | ovládač průmyslové ve skřínce IP65 sb |
|  | -11 | spínač domovní 10/250-1/0So |
|  | -11 | spínač domovní 10/250-1/0So IP44 zapuštěný |
|  | -11 | zásuvka domovní 16/250-1 |
|  | -70 | zásuvka domovní 16/250-1 IP44 zapuštěná |
|  | -65 | zásuvka domovní 250/16-1 IP44 nástěnná |
|  | -11 | vývod 1f pro spotřebič |
|  | -11 | vývod 3f pro spotřebič |
|  | -11 | svidlo_LED dle popisu |
|  | -15(B2) | |
|  | -15(B2) | |
Světelné okruhy označené LM- jsou napojeny z hlavního napájení, LD- jsou napojeny ze záložního napájení.

ROZVODNÁ SOUSTAVA
3 NPE AC 400 V / TN-S
1 NPE AC 230 V / TN-S
2 PE AC 230 V / IT(ZIS)
OCHRANA PŘED ÚRAZEM ELEKTRICKÝM PROUDEM
(ZÁKLADNÍ OCHRANA, OCHRANA PŘI PORUŠĚ)
DLE ČSN EN 61140

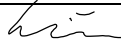
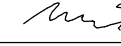
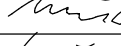
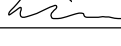
KABELE BUDOU ULOŽENY DLE ČSN 332000-5-52 ed. 2
OCHRANNÉ OPATŘENÍ DLE ČSN 332000-4-41 ed. 2
ODVODNĚNÍ ODPOJENÍ OD ZDROJE
DOVÝTĚ NEBO ZESÍLENÁ IZOLACE
INSTALACE V UMÝVÁRNÁCH, VE SPRÁCH DLE ČSN 332000-7-701 ed.2
INSTALACE V UMÝVÁČNÍCH PROSTORECH DLE ČSN 33 2130 ed. 2
INSTALACE VE ZDRAVOTNICKÝCH PROSTORECH DLE ČSN 332000-7-710



ODPOVÍDÁ SKUTEČNÉMU PROVEDENÍ
22.05.2020

 **ELPREMO**
SPOL. S R.O.

ŘEPOŇSKÁ 86, 779 00 OL
TEL: 587 438 8
www.elpremo.cz

0.000 = 229,447 m.n.m.			
INVESTOR: Fakultní nemocnice Olomouc, I. P. Pavlova 185/6, 779 00 Olomouc		AUTORIZAČNÍ RAZÍTKO:	
AKCE: FN OLMOUC - Přístavba objektu "P" pro ambulance a stacionář HOK ne posazmá p.č. 7068, 1712, 7075, 7111, 7116, 7117, 7112, 7113, 7021, 1444, 789, 8132, k.č. Nové Ulice			
STUPEŇ: DOKUMENTACE PRO ZMĚNU STAVBY PŘED DOKONČENÍM			
ČÁST DOKUMENTACE: SO 01 - AMBULANCE A STACIONÁŘ HOK D.1.4.G SILNOPROUDÁ ELEKTROTECHNIKA		GENERALNÍ PROJEKTANT:  Adam Rujbr Architects Štáteká 22, 612 00 Brno - Královské Pole Tel.: 545 214 938, Fax: 545 216 937, GSM: 603 283 041 Jedličky 148/113, 150 00 Praha 5 Tel.: 251 511 333, GSM: 603 739 403	
ODPOVĚDNÝ PROJEKTANT:  Ing. PETR LAŇKA		ODPOVĚDNÝ PROJEKTANT: Ing. arch. ADAM RUJBR	
PROJEKTANT:  IVAN MEDVĚD		ARCHITEKT: Ing. arch. ADAM RUJBR	
VYPRACOVÁVAL:  IVAN MEDVĚD		HIP: Ing. arch. MICHAL SURKA	
KONTROLOVAL:  Ing. PETR LAŇKA			
OBSAH VÝKRESU:		SADÁ:	
Č. ZAKÁZKY:		Č. VÝKRESU:	
DATUM		MĚŘÍTKO	
PŮDORYS 4.NP - UMĚLÉ OSVĚTLENÍ		05/2018	1:50
			113