

Legenda komponentů DALI

Nemocnice Olomouc HOK

A	1 *	AWHE1028		3 *	ETHERNET SWITCH+WIFI
B	9 *	AWHE440	J	5 *	AWE2CHPREV
C	7 *	AWHE437	K	3 *	AWHE1033
D	6 *	AWHE528	L	2 *	AWHE258 + 353
E	20 *	AWHE436	M	2 *	AWHE613
F	1 *	AWHE452	N	1 *	AWHE-4K MONIT
G	19 *	AWHE255 + 353	O	1 *	AW19"RACK + WINPC
H	4 *	AWHE426	P,Q,R	1 *	SW VISUAL LICENCE

kontakt:
E mail: jmilý@awelight.cz
tel: +420720300009

Legenda komponentů DALI

Nemocnice Olomouc HOK 4NP

B	1 *	AWHE440	G	6 *	AWHE255 + 353
C	2 *	AWHE437	H	1 *	AWHE426
D	2 *	AWHE528	I	1 *	ETHERNET SWITCH+WIFI
E	3 *	AWHE436	J	2 *	AWE2CHPREV
			K	1 *	AWHE1033
			L	2 *	AWHE258 + 353
			M	2 *	AWHE613
			N	1 *	AWHE-4K MONIT

kontakt:
E mail: jmilý@awelight.cz
tel: +420720300009

Legenda komponentů DALI

Nemocnice Olomouc HOK 3NP

B	2 *	AWHE440	G	7 *	AWHE255 + rámeček 353
C	2 *	AWHE437	H	2 *	AWHE426
D	2 *	AWHE528	I	1 *	ETHERNET SWITCH+WIFI
E	4 *	AWHE436	J	1 *	AWE2CHPREV
			K	1 *	AWHE1033

kontakt:
E mail: jmilý@awelight.cz
tel: +420720300009

Legenda komponentů DALI

Nemocnice Olomouc HOK 2NP

B	6 *	AWHE440	G	6 *	AWHE255 + rámeček 353
C	2 *	AWHE437	H	1 *	AWHE426
D	2 *	AWHE528	I	1 *	ETHERNET SWITCH+WIFI
E	9 *	AWHE436	J	1 *	AWE2CHPREV
F	1 *	AWHE452	K	1 *	AWHE1033


kontakt:
E mail: jmilý@awelight.cz
tel: +420720300009

Legenda komponentů DALI


Nemocnice Olomouc HOK 1NP

A	1 *	AWHE1028
C	1 *	AWHE437
E	4 *	AWHE436
J	1 *	AWE1CHPREV

kontakt:
E mail: jmilý@awelight.cz
tel: +420720300009

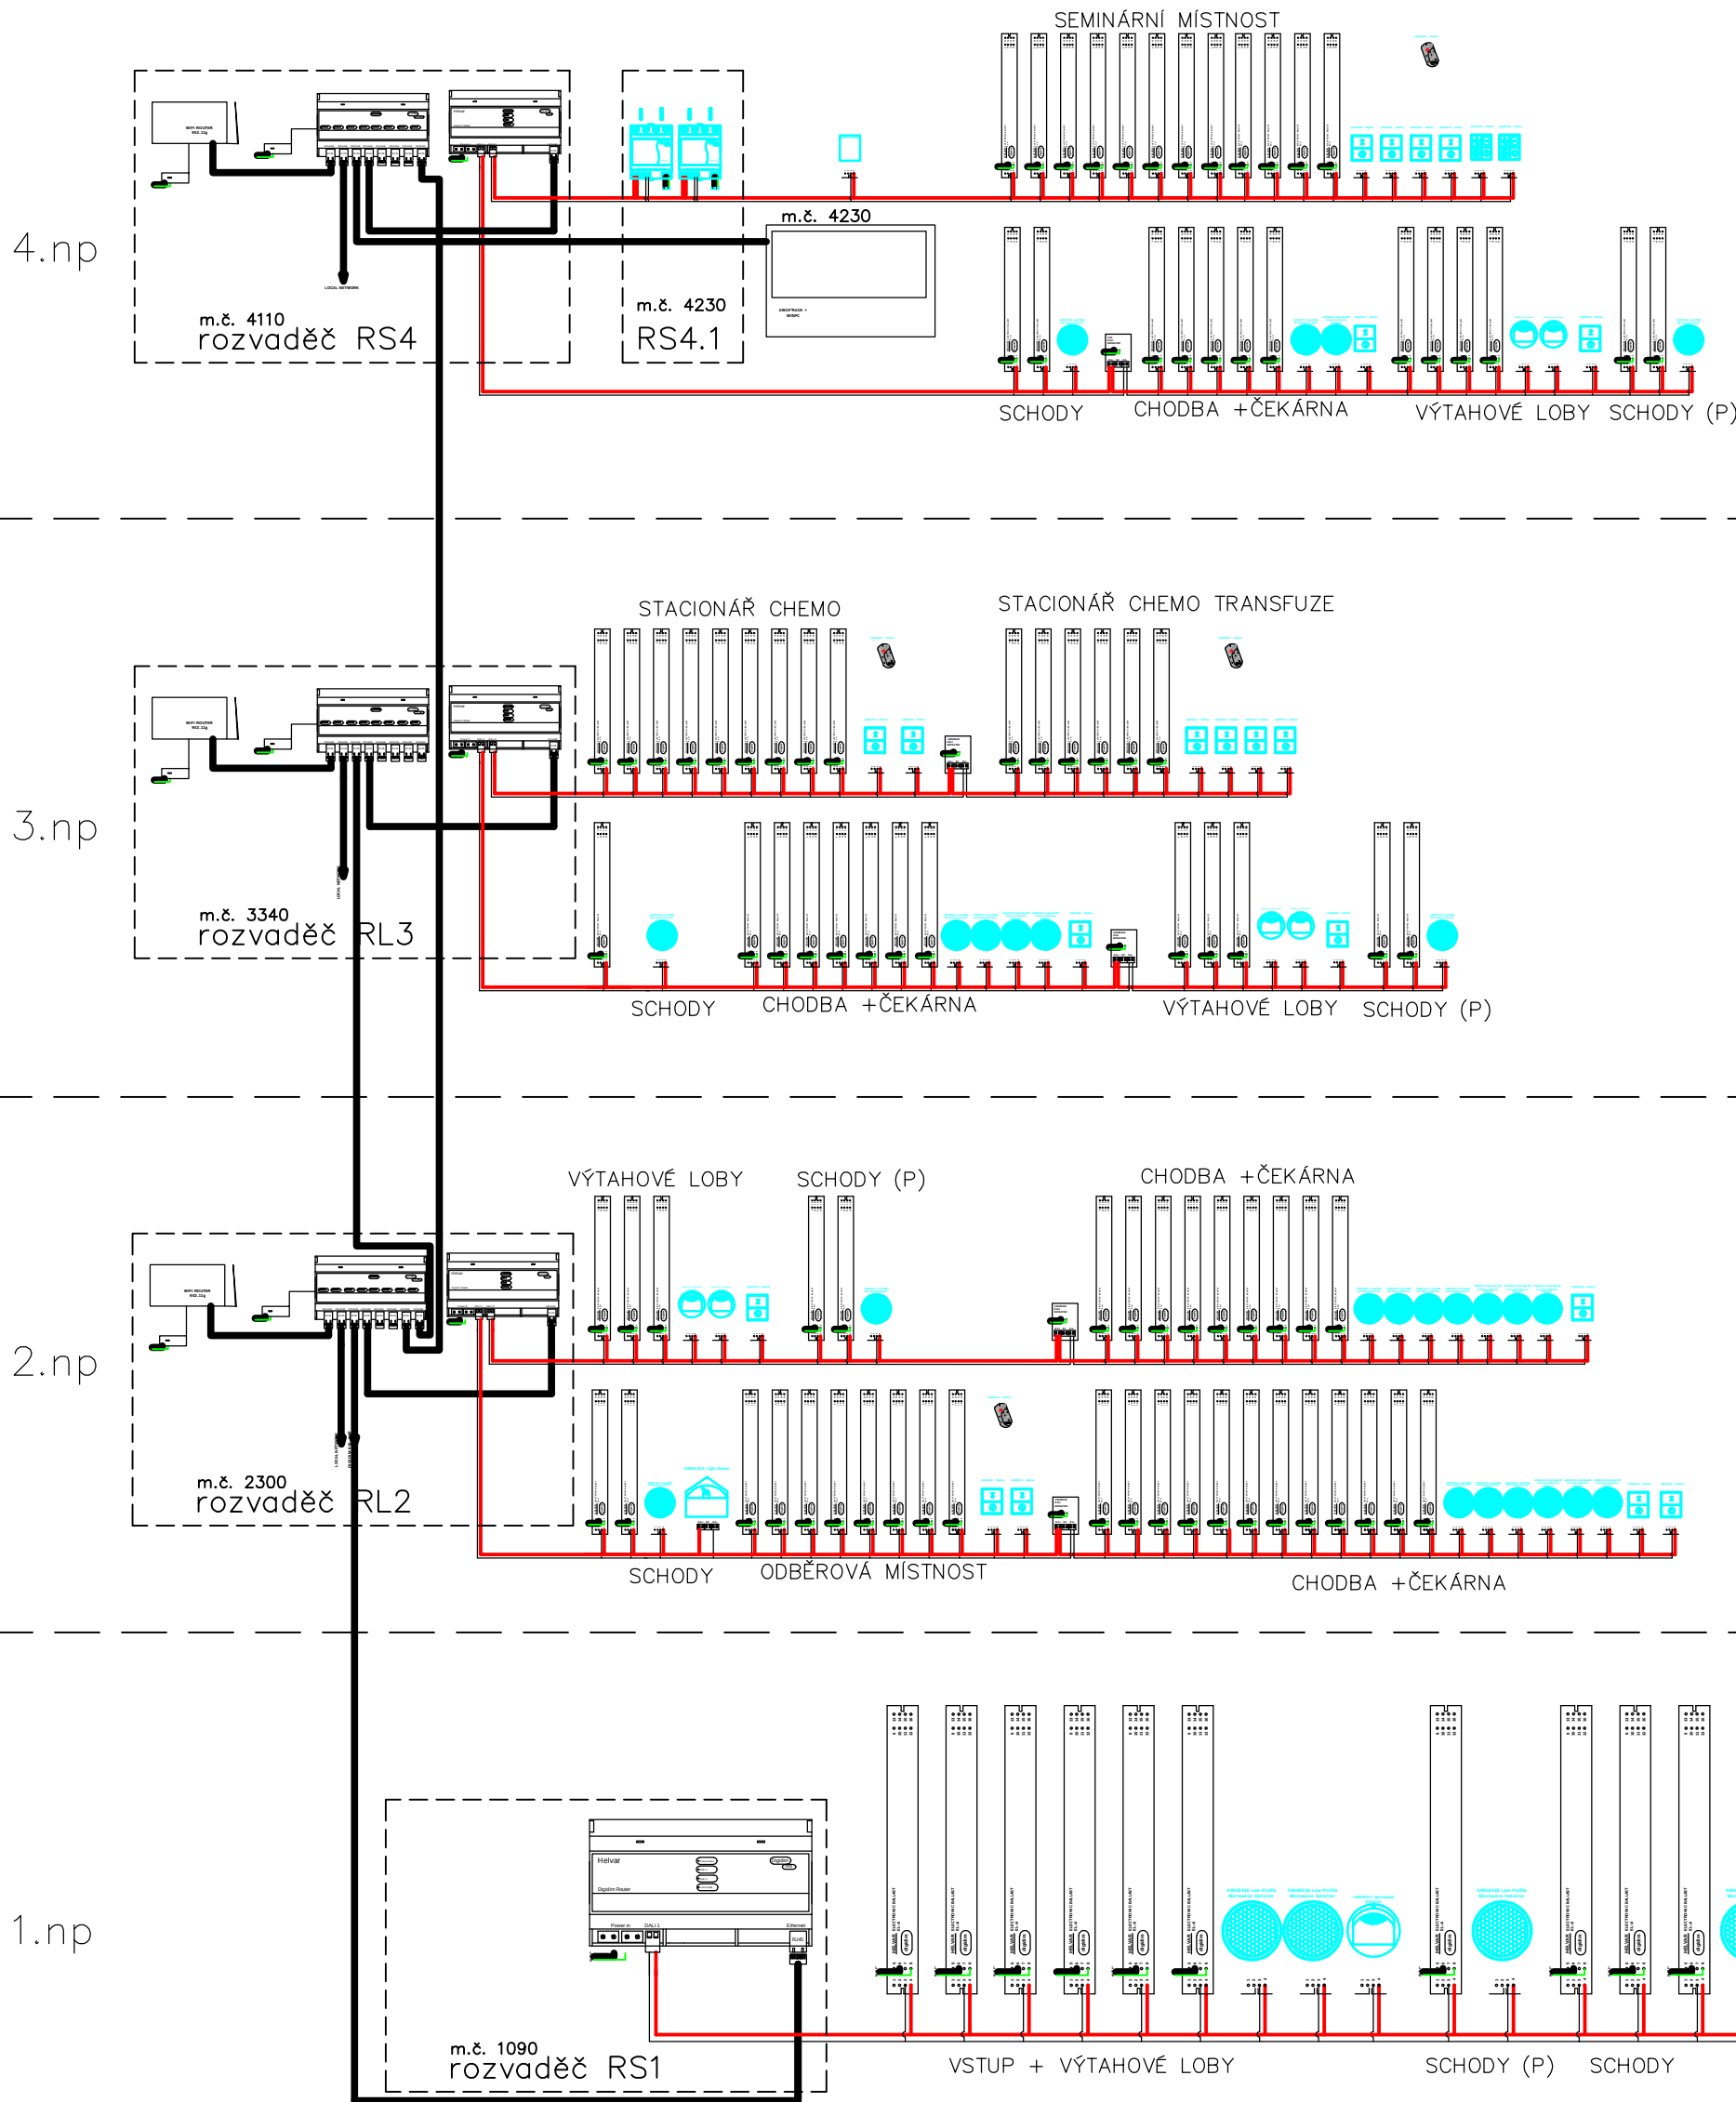

ODPOVÍDÁ SKUTEČNÉMU PROVEDENÍ
22.05.2020
ELPREMO
SPOL. S R.O.
ŘEPČICKÁ 86, 779 00 OLOMOUC
TEL.: 587 438 800
www.elpremo.cz

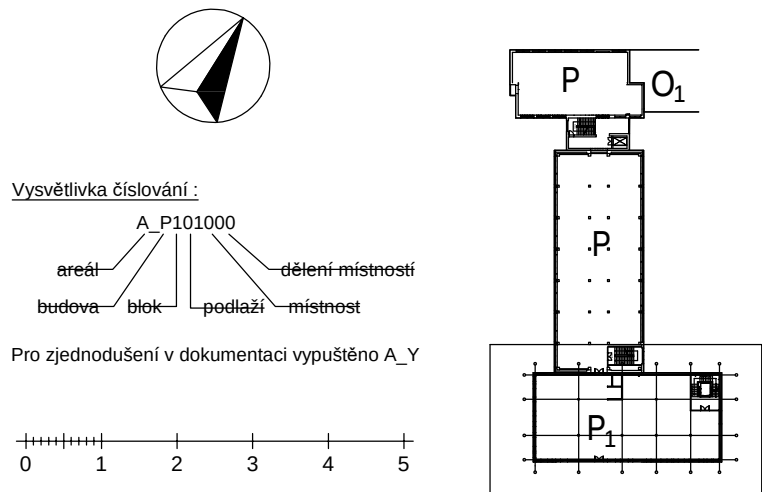

0,000 = 229,447 m.n.m	
INVESTOR: Fakultní nemocnice Olomouc, I. P. Pavlova 185/6, 779 00 Olomouc	AUTORIZAČNÍ RAZÍTKO:
AKCE: FN OLOMOUC - Přístavba objektu "P" pro ambulance a stacionář HOK na pozemcích p.č. 706/6, 171/2, 707/6, 711/1, 711/6, 711/7, 711/2, 711/3, 702/1, 1444, 759, 613/2, k.ú. Nové Ulice	
STUPEŇ: DOKUMENTACE PRO ZMĚNU STAVBY PŘED DOKONČENÍM	
ČÁST DOKUMENTACE:	GENERÁLNÍ PROJEKTANT: Adam Rujbr Architects Srbská 22, 612 00 Brno - Královo Pole Tel.: 545 216 938, Fax: 545 216 937, GSM: 603 283 041 Hofejší nábřeží 19, 150 00 Praha 5 Tel.: 251 511 333, GSM: 603 799 403
ODPOVĚDNÝ PROJEKTANT: Ing. PETR LAVIČKA	ODPOVĚDNÝ PROJEKTANT: Ing. arch. ADAM RUJBR
PROJEKTANT: Ing. arch. ADAM RUJBR	ARCHITEKT: Ing. arch. ADAM RUJBR
VYPRACOVAL: Ing. arch. ADAM RUJBR	HIP: Ing. MICHAL SURKA
KONTROLOVAL: Ing. PETR LAVIČKA	
OBSAH VÝKRESU:	Č. ZAKÁZKY: DATUM: MĚŘÍTKO: Č. VÝKRESU: SADA:
SCHÉMA SYSTÉMU DALI	05/2018 - 118