


RHD


ODPOVÍDÁ SKUTEČNÉMU PROVEDENÍ
22.05.2020

ELPREMO SPOL. S R.O. ŘEPČINSKÁ 86, 779 00 OLOMOUČ
TEL.: 587 438 800
www.elpremo.cz

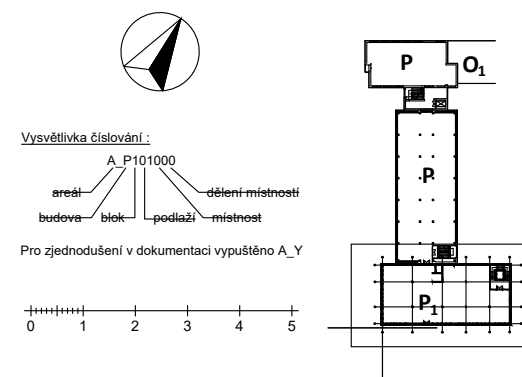


0,000 = 229,447 m.n.m

INVESTOR: Fakultní nemocnice Olomouc, I. P. Pavlova 185/6, 779 00 Olomouc		AUTORIZAČNÍ RAZÍTKO:	
AKCE: FN OLOMOUČ - Přístavba objektu "P" pro ambulance a stacionář HOK na pozemcích p.č. 706/8, 171/2, 707/5, 711/1, 711/6, 711/7, 711/2, 711/3, 702/1, 1444, 759, 613/2, k.ú. Nová Ulice			
STUPEŇ: DOKUMENTACE PRO ZMĚNU STAVBY PŘED DOKONČENÍM			
ČÁST DOKUMENTACE: SO 01 - AMBULANCE A STACIONÁŘ HOK D.1.4.G SILNOPROUDÁ ELEKTROTECHNIKA		GENERÁLNÍ PROJEKTANT: Adam Rujbr Architects Srbská 22, 612 00 Brno - Královo Pole Tel.: 545 216 938, Fax: 545 216 937, GSM: 603 283 041 Hořejší nábřeží 19, 150 00 Praha 5 Tel.: 251 511 333, GSM: 603 799 403	
ODPOVĚDNÝ PROJEKTANT: Ing. PETR LAVIČKA	ODPOVĚDNÝ PROJEKTANT: Ing. arch. ADAM RUJBR		
PROJEKTANT: IVAN MEDVĚD	ARCHITEKT: Ing. arch. ADAM RUJBR		
VYPRACOVAL: IVAN MEDVĚD	HIP: Ing. MICHAL SURKA		
KONTROLOVAL: Ing. PETR LAVIČKA			
OBSAH VÝKRESU: ROZVADĚČ RHD	Č. ZAKÁZKY:		SADA:
	DATUM: 05/2018	MĚŘÍTKO: —	

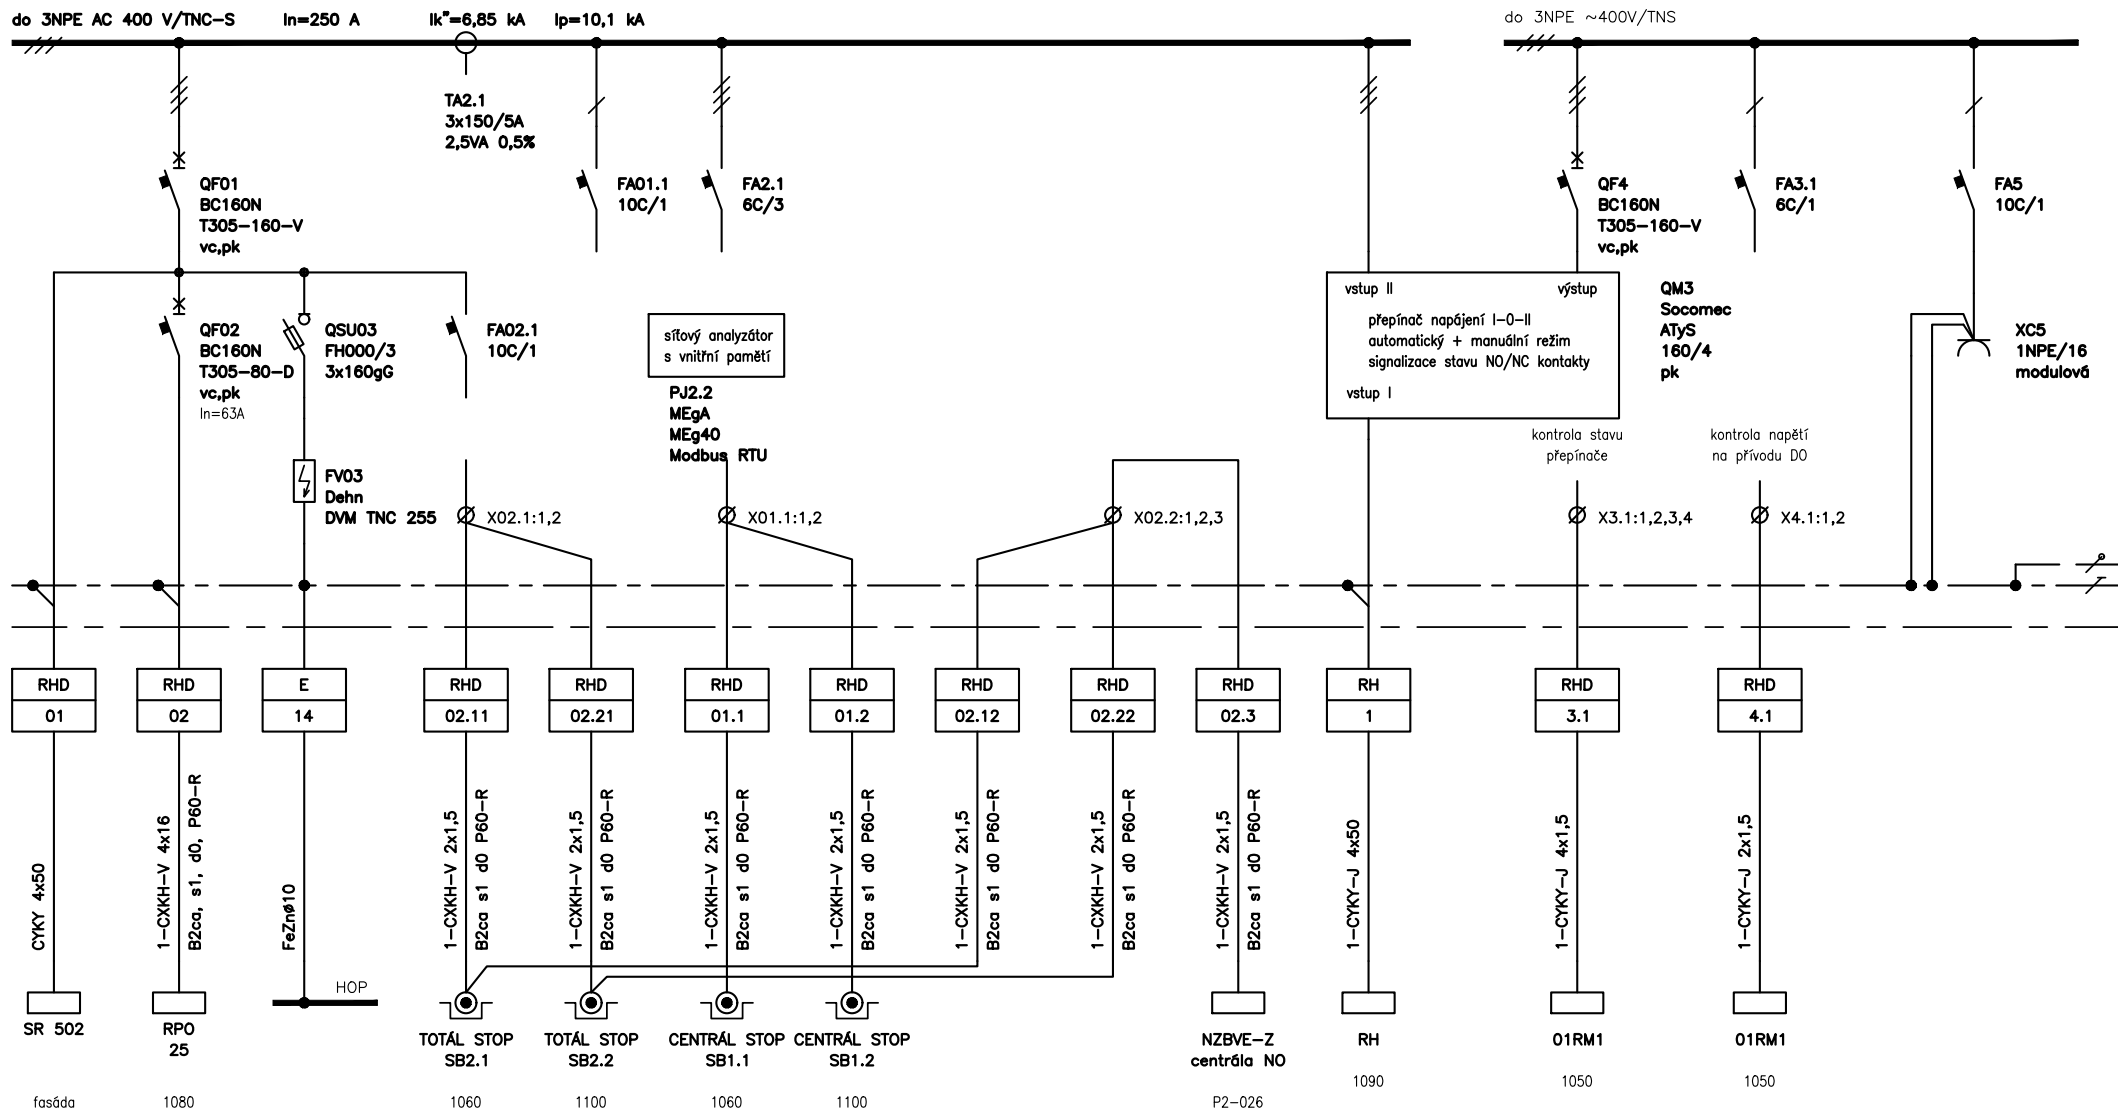


Oddělení Elektro	Zodpovědný projektant Ivan Medvěď	Druh dokumentu Výkres rozváděče	Status dokumentu Vydáno
SUBTECH Slovinská 29, 612 00 Bno Česká republika www.subtech.cz	Vypracoval Ivan Medvěď	Název, doplňující název FN OLMOUC - Přístavba objektu "P"	Číslo dokumentu D.1.4.G 152
	Kontroloval Ing. Petr Lavička	SO 01 - AMBULANCE A STACIONÁŘ HOK Rozváděč RHD	Změna
			Datum vydání 06/2017
			Líst 1

do 3NPE ~400V/TNS

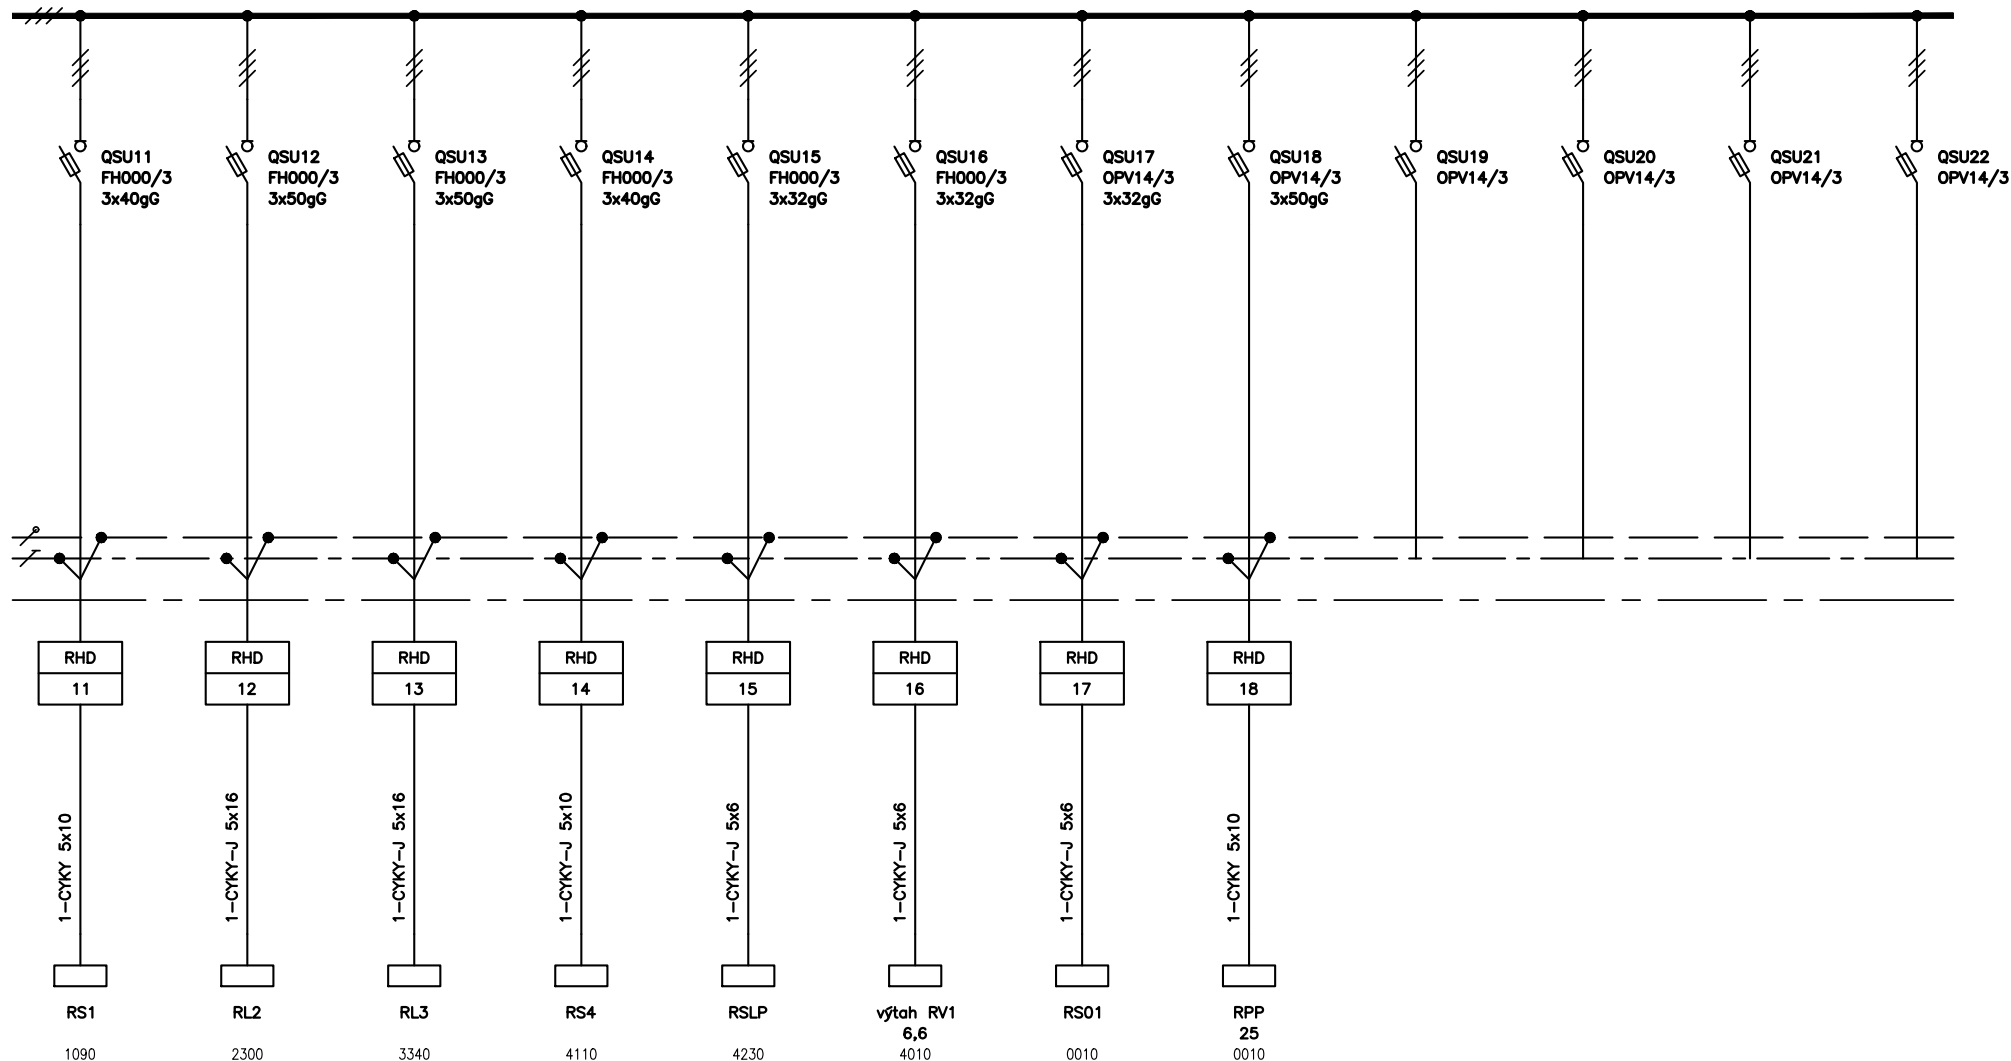

Oddělení Elektro	Zodpovědný projektant Ivan Medvěď	Druh dokumentu Výkres rozváděče	Status dokumentu Vydáno
SUBTECH Slovinská 29, 612 00 Brno Česká republika www.subtech.cz	Vypracoval Ivan Medvěď	Název, doplňující název FN OLMOUC – Přístavba objektu "P"	Číslo dokumentu D.1.4.G 152
	Kontroloval Ing. Petr Lavička	SO 01 – AMBULANCE A STACIONÁŘ HOK Rozváděč RHD	Změna Datum vydání List


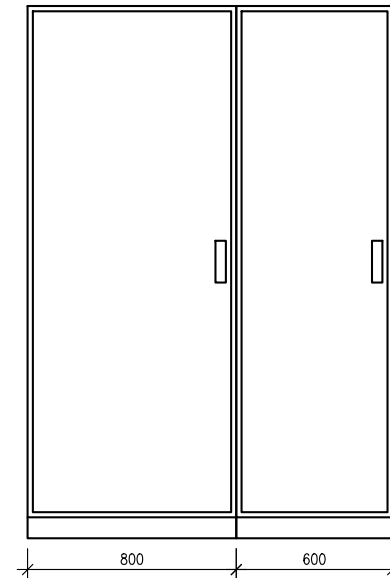


rozdávěč RHD
skříňový v řadě, krycí panely, dveře
1400x2100x500, IP40/20, třída I
skříň, podstavec, přístrojový rošt


přívod a vývody shora, vývodky
referenční řada OEZ QA
rozdávěč bude osazen v rozvodně nn

Oddělení Elektro	Zodpovědný projektant Ivan Medvěd	Druh dokumentu Výkres rozváděče	Status dokumentu Vydáno		
SUBTECH Slovinská 29, 612 00 Bno Česká republika www.subtech.cz	Vypracoval Ivan Medvěd	Název, doplňující název FN OLMOUC – Přístavba objektu "P"	Číslo dokumentu D.1.4.G 152		
	Kontroloval Ing. Petr Lavička	SO 01 – AMBULANCE A STACIONÁŘ HOK Rozváděč RHD	Změna	Datum vydání 06/2017	List 3

zapojení se opakuje v rozváděčích s použitím přepínací jednotky Socomec
a s monitorováním napětí na záložním přívodu D0 (značení svorek dle rozváděče)

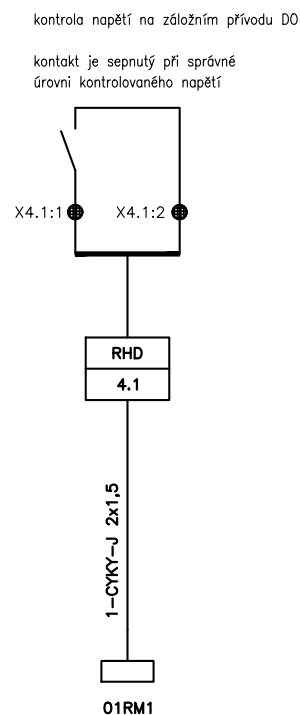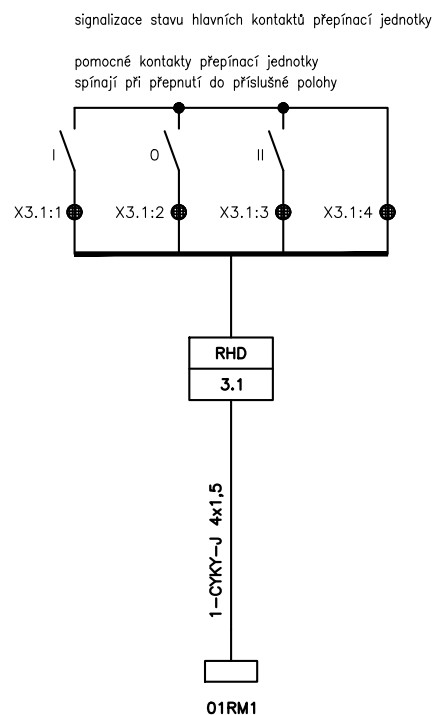

vypnutí el. instalace
při požárním zásahu
central stop
- RH1 přívod
- RHD přívod
total stop
- RPO přívod I
- RPO přívod II
- NO stop

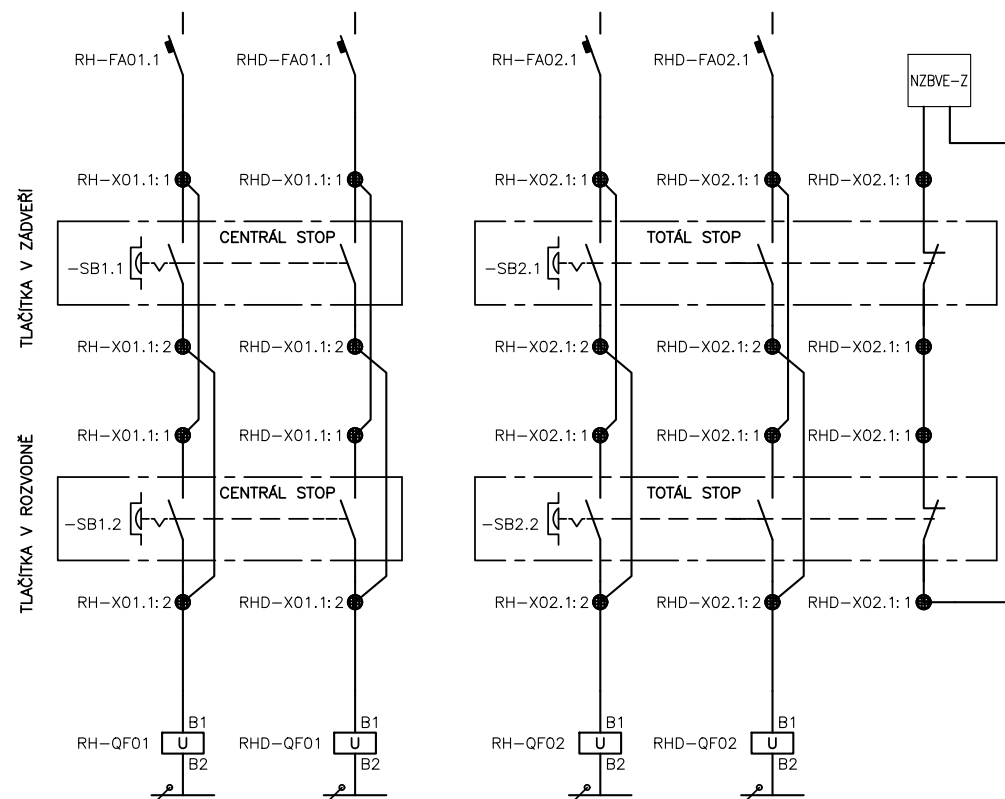

Oddělení Elektro	Zodpovědný projektant Ivan Medvěď	Druh dokumentu Výkres rozváděče	Status dokumentu Vydáno
SUBTECH Slovinská 29, 612 00 Brno Česká republika www.subtech.cz	Vypracoval Ivan Medvěď	Název, doplňující název FN OLOMOUC – Přístavba objektu "P"	Číslo dokumentu D.1.4.G 152
	Kontroloval Ing. Petr Lavička	SO 01 – AMBULANCE A STACIONÁŘ HOK Rozváděč RHD	Změna Datum vydání 06/2017
			List 4