


RPO

ODPOVÍDÁ SKUTEČNÉMU PROVEDENÍ
22.05.2020

ELPREMO SPOL. S R.Š. ŘEPČINSKÁ 86, 779 00 OLOMOUČ
TEL.: 587 438 800
www.elpremo.cz

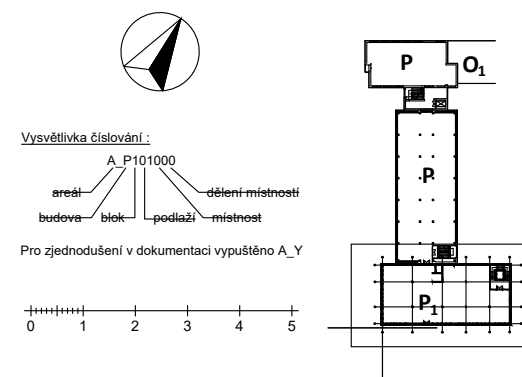


0,000 = 229,447 m.n.m

INVESTOR: Fakultní nemocnice Olomouc, I. P. Pavlova 185/6, 779 00 Olomouc		AUTORIZAČNÍ RAZÍTKO:	
AKCE: FN OLOMOUČ - Přístavba objektu "P" pro ambulance a stacionář HOK na pozemcích p.č. 706/8, 171/2, 707/5, 711/1, 711/6, 711/7, 711/2, 711/3, 702/1, 1444, 759, 613/2, k.ú. Nová Ulice			
STUPĚŇ: DOKUMENTACE PRO ZMĚNU STAVBY PŘED DOKONČENÍM			
ČÁST DOKUMENTACE: SO 01 - AMBULANCE A STACIONÁŘ HOK D.1.4.G SILNOPROUDÁ ELEKTROTECHNIKA		GENERÁLNÍ PROJEKTANT: Adam Rujbr Architects Srbská 22, 612 00 Brno - Královo Pole Tel.: 545 216 938, Fax: 545 216 937, GSM: 603 283 041 Hořejší nábřeží 19, 150 00 Praha 5 Tel.: 251 511 333, GSM: 603 799 403	
ODPOVĚDNÝ PROJEKTANT: Ing. PETR LAVIČKA	ODPOVĚDNÝ PROJEKTANT: Ing. arch. ADAM RUJBR		
PROJEKTANT: IVAN MEDVĚD	ARCHITEKT: Ing. arch. ADAM RUJBR		
VYPRACOVAL: IVAN MEDVĚD	HIP: Ing. MICHAL SURKA		
KONTROLOVAL: Ing. PETR LAVIČKA			
OBSAH VÝKRESU: ROZVADĚČ RPO	Č. ZAKÁZKY:		SADA:
	DATUM: 05/2018	MĚŘÍTKO: —	

[illegible]


Oddělení Elektro	Zodpovědný projektant Ivan Medvěď	Druh dokumentu Výkres rozváděče	Status dokumentu Vydáno		
 Slovinská 29, 612 00 Brno Česká republika www.subtech.cz	Vypracoval Ivan Medvěď	Název, doplňující název FN OLOMOUČ – Přístavba objektu "P"	Číslo dokumentu D.1.4.G 153		
	Kontroloval Ing. Petr Lavička	SO 01 – AMBULANCE A STACIONÁŘ HOK Rozváděč RPO	Změna	Datum vydání 05/2018	List 1

do 3NPE ~400V/TNS

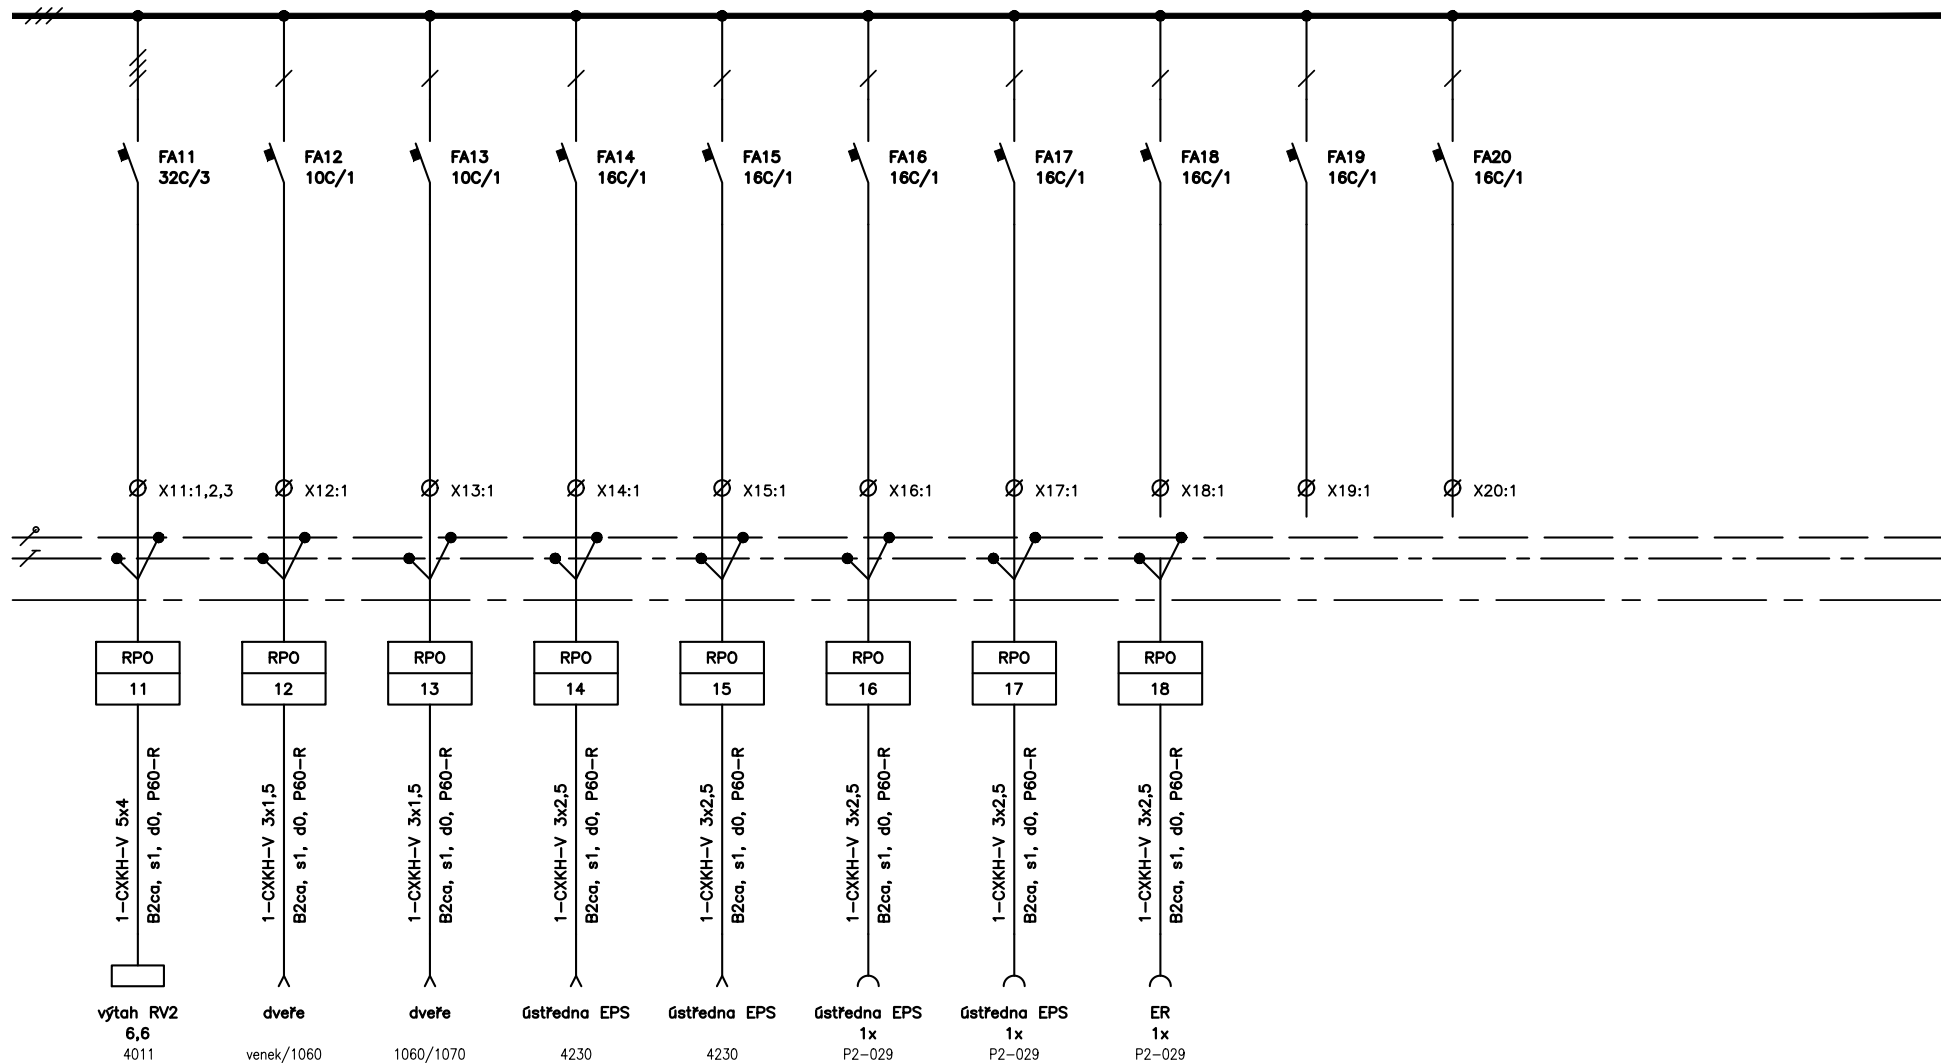


Oddělení Elektro	Zodpovědný projektant Ivan Medvěď	Druh dokumentu Výkres rozváděče	Status dokumentu Vydáno
SUBTECH Slovinská 29, 612 00 Brno Česká republika www.subtech.cz	Vypracoval Ivan Medvěď	Název, doplňující název FN OLOMOUC – Přístavba objektu "P"	Číslo dokumentu D.1.4.G 153
	Kontroloval Ing. Petr Lavička	SO 01 – AMBULANCE A STACIONÁŘ HOK	Změna
		Rozváděč RPO	Datum vydání 05/2018
			List 2

do 3NPE ~400V/TNS

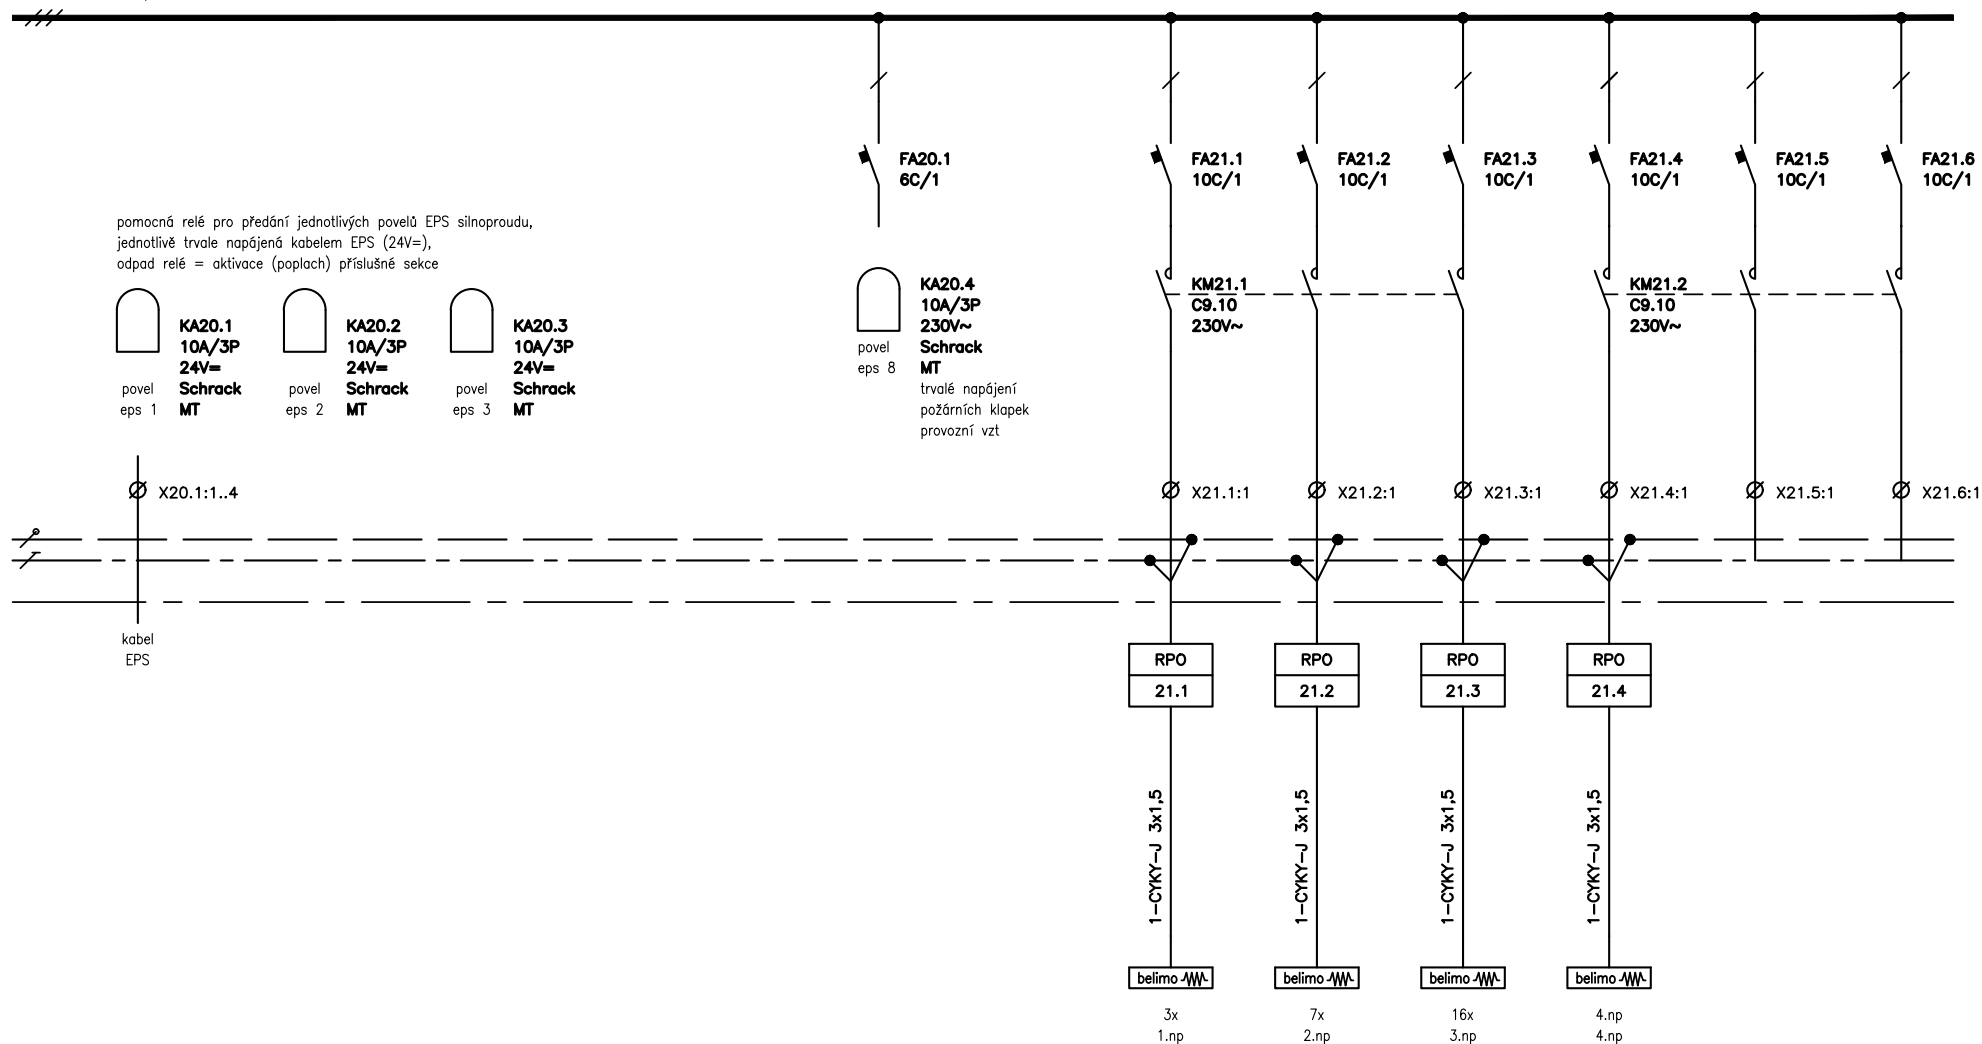


Oddělení Elektro	Zodpovědný projektant Ivan Medvěď	Druh dokumentu Výkres rozváděče	Status dokumentu Vydáno
 Slovinská 29, 612 00 Brno Česká republika www.subtech.cz	Vypracoval Ivan Medvěď	Název, doplňující název FN OLOMOUČ – Přístavba objektu "P"	Číslo dokumentu D.1.4.G 153
	Kontroloval Ing. Petr Lavička	SO 01 – AMBULANCE A STACIONÁŘ HOK Rozváděč RPO	Změna Datum vydání List 05/2018 3

do 3NPE ~400V/TNS

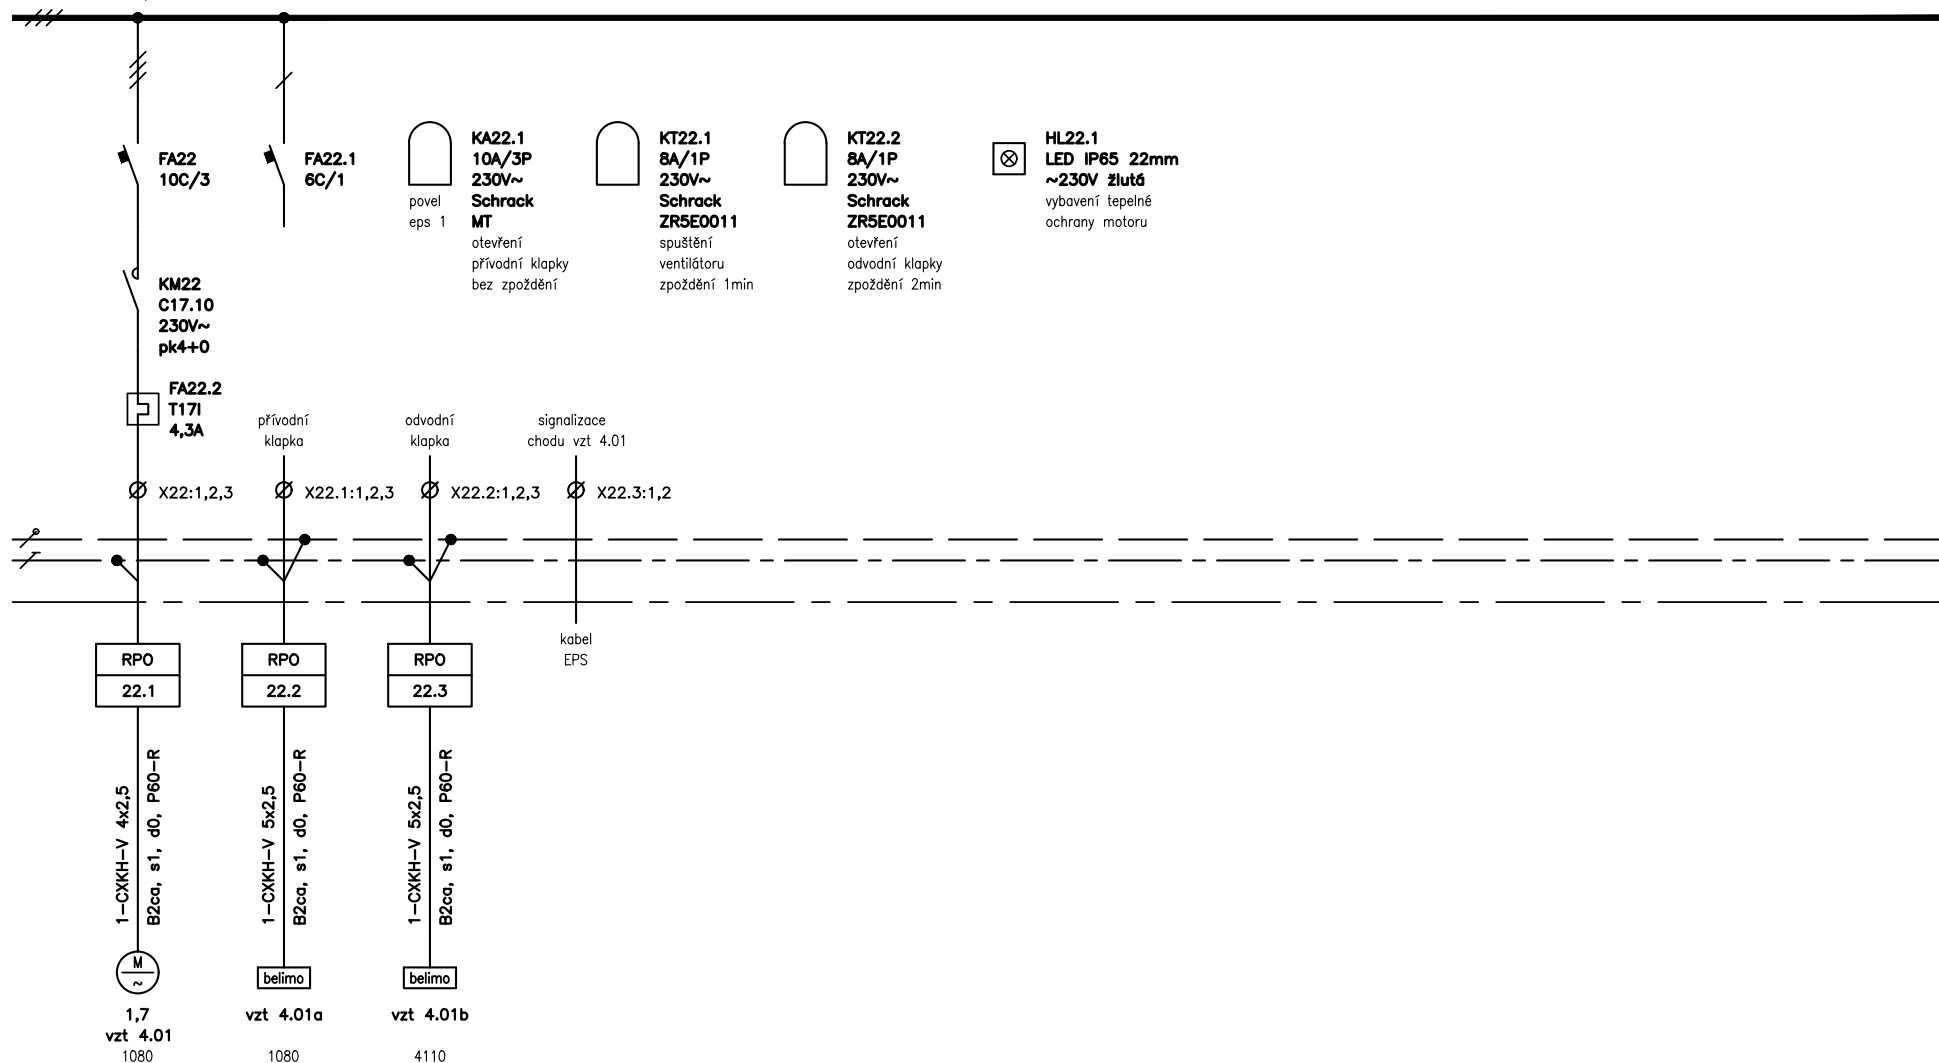


Oddělení Elektro	Zodpovědný projektant Ivan Medvěď	Druh dokumentu Výkres rozváděče	Status dokumentu Vydáno
SUBTECH Slovinská 29, 612 00 Bno Česká republika www.subtech.cz	Vypracoval Ivan Medvěď	Název, doplňující název FN OLMOUC – Přístavba objektu "P"	Číslo dokumentu D.1.4.G 153
	Kontroloval Ing. Petr Lavička	SO 01 – AMBULANCE A STACIONÁŘ HOK	Změna
		Rozváděč RPO	Datum vydání 05/2018
			List 4

do 3NPE ~400V/TNS

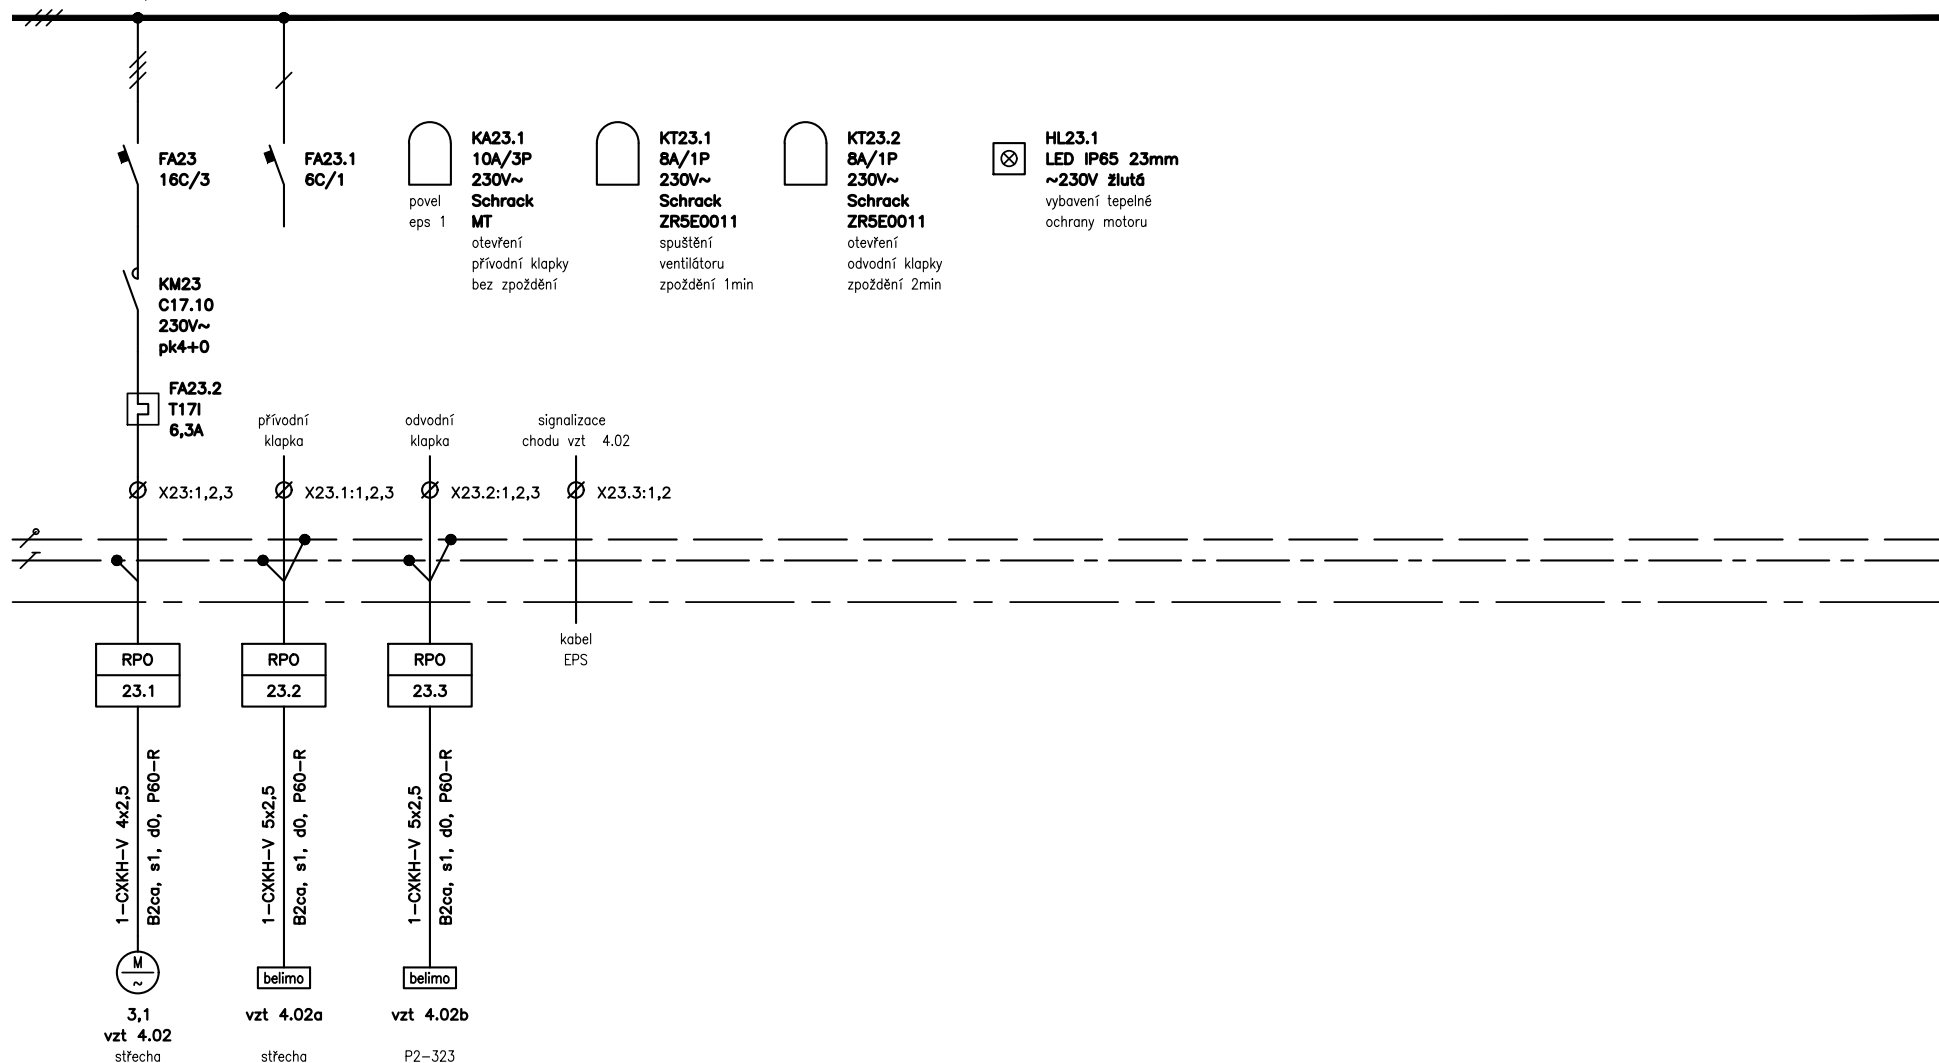


Oddělení Elektro	Zodpovědný projektant Ivan Medvěď	Druh dokumentu Výkres rozváděče	Status dokumentu Vydáno
 Slovinská 29, 612 00 Bno Česká republika www.subtech.cz	Vypracoval Ivan Medvěď	Název, doplňující název FN OLMOUC – Přístavba objektu "P"	Číslo dokumentu D.1.4.G 153
	Kontroloval Ing. Petr Lavička	SO 01 – AMBULANCE A STACIONÁŘ HOK	Změna
		Rozváděč RPO	Datum vydání 05/2018
			List 5

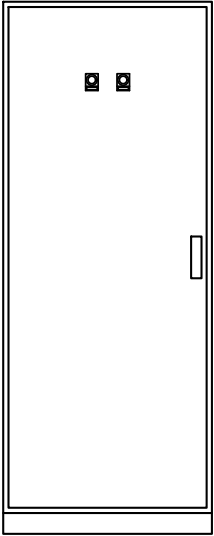


roznádněč RP
skříňový samostatně stojící, krycí panely
800x2100x400, IP40/20, třída I
skříň, podstavec, dveře, přístrojový rošt

přívod a vývody shora, vývody
referenční řada OEZ QA



Oddělení Elektro	Zodpovědný projektant Ivan Medvěd	Druh dokumentu Výkres roznádněče	Status dokumentu Vydáno		
 Slovinská 29, 612 00 Brno Česká republika www.subtech.cz	Vypracoval Ivan Medvěd	Název, doplňující název FN OLOMOUČ – Přístavba objektu "P"	Číslo dokumentu D.1.4.G 153		
	Kontroloval Ing. Petr Lavička	SO 01 – AMBULANCE A STACIONÁŘ HOK Roznádněč RPO	Změna	Datum vydání 05/2018	List 6

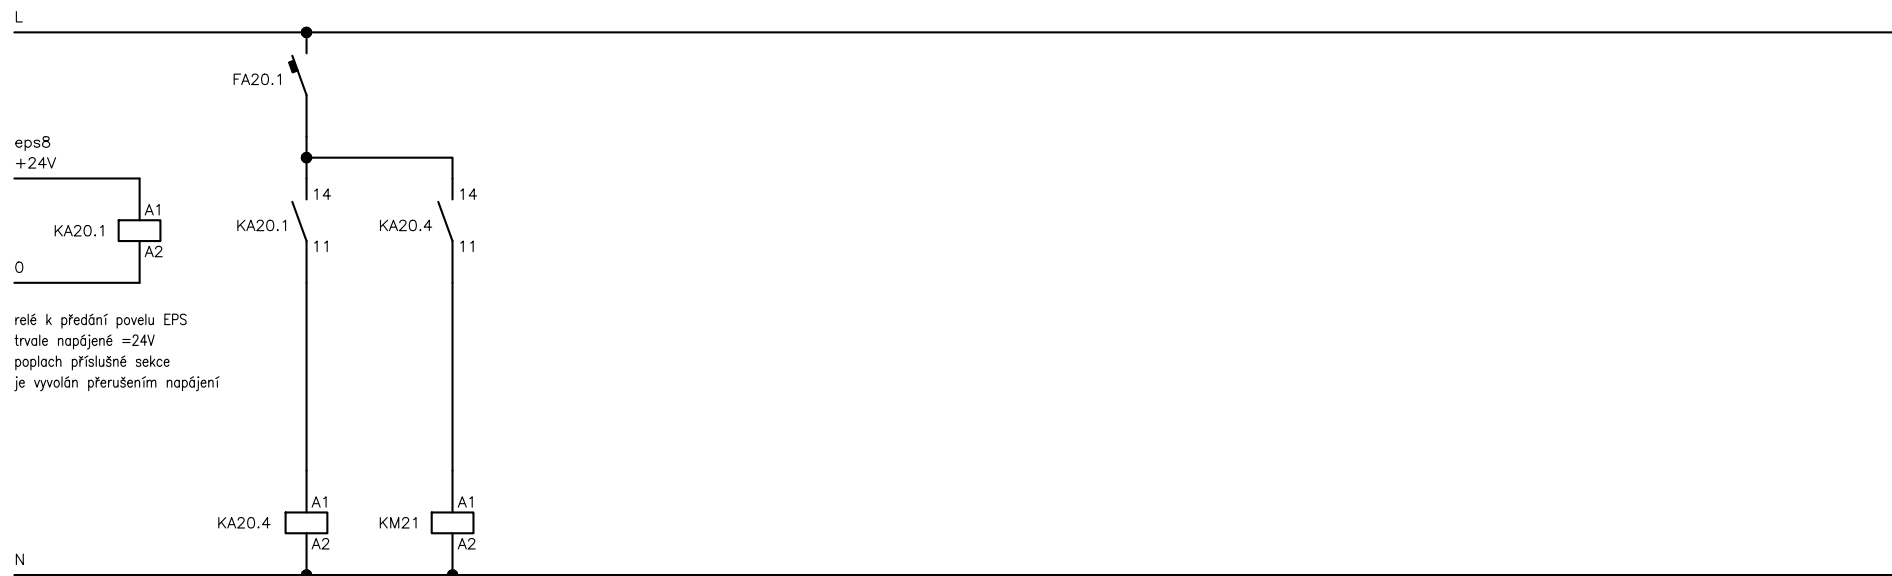

eps8
+24V

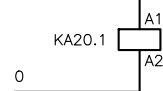

relé k předání povelu EPS
trvale napájené =24V
poplach příslušné sekce
je vyvolán přerušením napájení

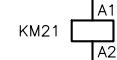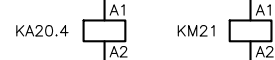

obvody pro trvalé napájení pohonů požárních klapků na provozní vzt
pro nastavení klapků do polohy otevřeno
klapky jsou vybaveny pohony Belimo s bezpečnostní funkcí, uzavření
zajistí pružina (po přerušení napájení)

Oddělení Elektro	Zodpovědný projektant Ivan Medvěď	Druh dokumentu Výkres rozváděče	Status dokumentu Vydáno		
SUBTECH Slovinská 29, 612 00 Bno Česká republika www.subtech.cz	Vypracoval Ivan Medvěď	Název, doplňující název FN OLMOUC – Přístavba objektu "P"	Číslo dokumentu D.1.4.G 153		
	Kontroloval Ing. Petr Lavička	SO 01 – AMBULANCE A STACIONÁŘ HOK Rozváděč RPO	Změna	Datum vydání 05/2018	List 8