


RS1

ODPOVÍDÁ SKUTEČNÉMU PROVEDENÍ
22.05.2020

ELPREMO SPOL. S R.O.
ŘEPČINSKÁ 86, 779 00 OLOMOUČ
TEL.: 587 438 800
www.elpremo.cz

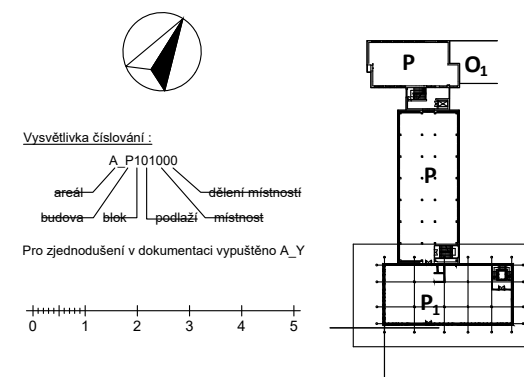


0,000 = 229,447 m.n.m

INVESTOR: Fakultní nemocnice Olomouc, I. P. Pavlova 185/6, 779 00 Olomouc		AUTORIZAČNÍ RAZÍTKO:	
AKCE: FN OLOMOUČ - Přístavba objektu "P" pro ambulance a stacionář HOK na pozemcích p.č. 706/8, 171/2, 707/5, 711/1, 711/6, 711/7, 711/2, 711/3, 702/1, 1444, 759, 613/2, k.ú. Nová Ulice			
STUPEŇ: DOKUMENTACE PRO ZMĚNU STAVBY PŘED DOKONČENÍM			
ČÁST DOKUMENTACE: SO 01 - AMBULANCE A STACIONÁŘ HOK D.1.4.G SILNOPROUDÁ ELEKTROTECHNIKA		GENERÁLNÍ PROJEKTANT: Adam Rujbr Architects Srbská 22, 612 00 Brno - Královo Pole Tel.: 545 216 938, Fax: 545 216 937, GSM: 603 283 041 Hořejší nábřeží 19, 150 00 Praha 5 Tel.: 251 511 333, GSM: 603 799 403	
ODPOVĚDNÝ PROJEKTANT: <i>hine</i> Ing. PETR LAVIČKA	ODPOVĚDNÝ PROJEKTANT: Ing. arch. ADAM RUJBR		
PROJEKTANT: <i>med</i> IVAN MEDVĚD	ARCHITEKT: Ing. arch. ADAM RUJBR		
VYPRACOVAL: <i>med</i> IVAN MEDVĚD	HIP: Ing. MICHAL SURKA		
KONTROLOVAL: <i>hine</i> Ing. PETR LAVIČKA			
OBSAH VÝKRESU: ROZVADĚČ RS1	Č. ZAKÁZKY:		SADA:
	DATUM: 05/2018	MĚŘÍTKO: —	

=M-


mdo 3NPE AC 400 V/TNS In=63A

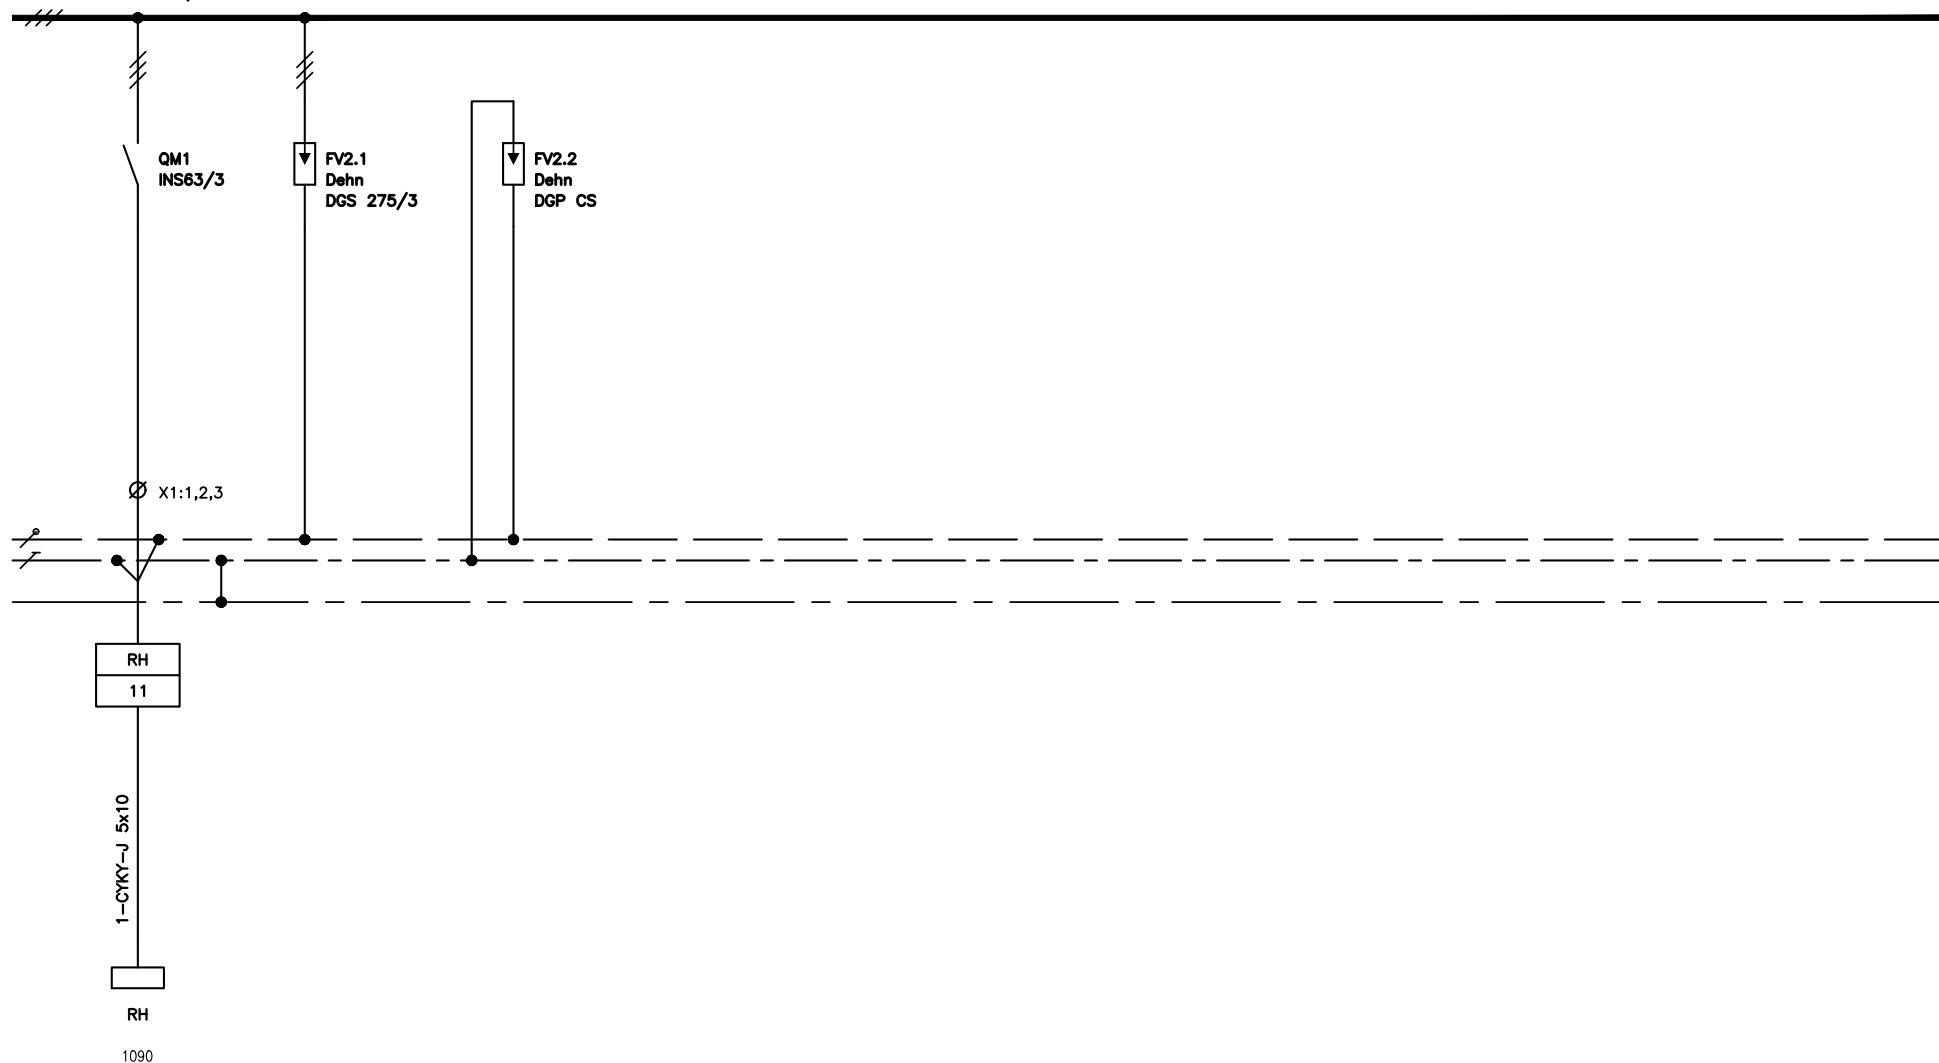

Oddělení Elektro	Zodpovědný projektant Ivan Medvěď	Druh dokumentu Výkres rozváděče	Status dokumentu Vydáno		
SUBTECH Slovinská 29, 612 00 Brno Česká republika www.subtech.cz	Vypracoval Ivan Medvěď	Název, doplňující název FN OLOMOUČ – Přístavba objektu "P"	Číslo dokumentu D.1.4.G 154		
	Kontroloval Ing. Petr Lavička	SO 01 – AMBULANCE A STACIONÁŘ HOK Rozváděč RS1	Změna	Datum vydání 05/2018	List 1

=LM-


mdo 3NPE ~400V/TNS

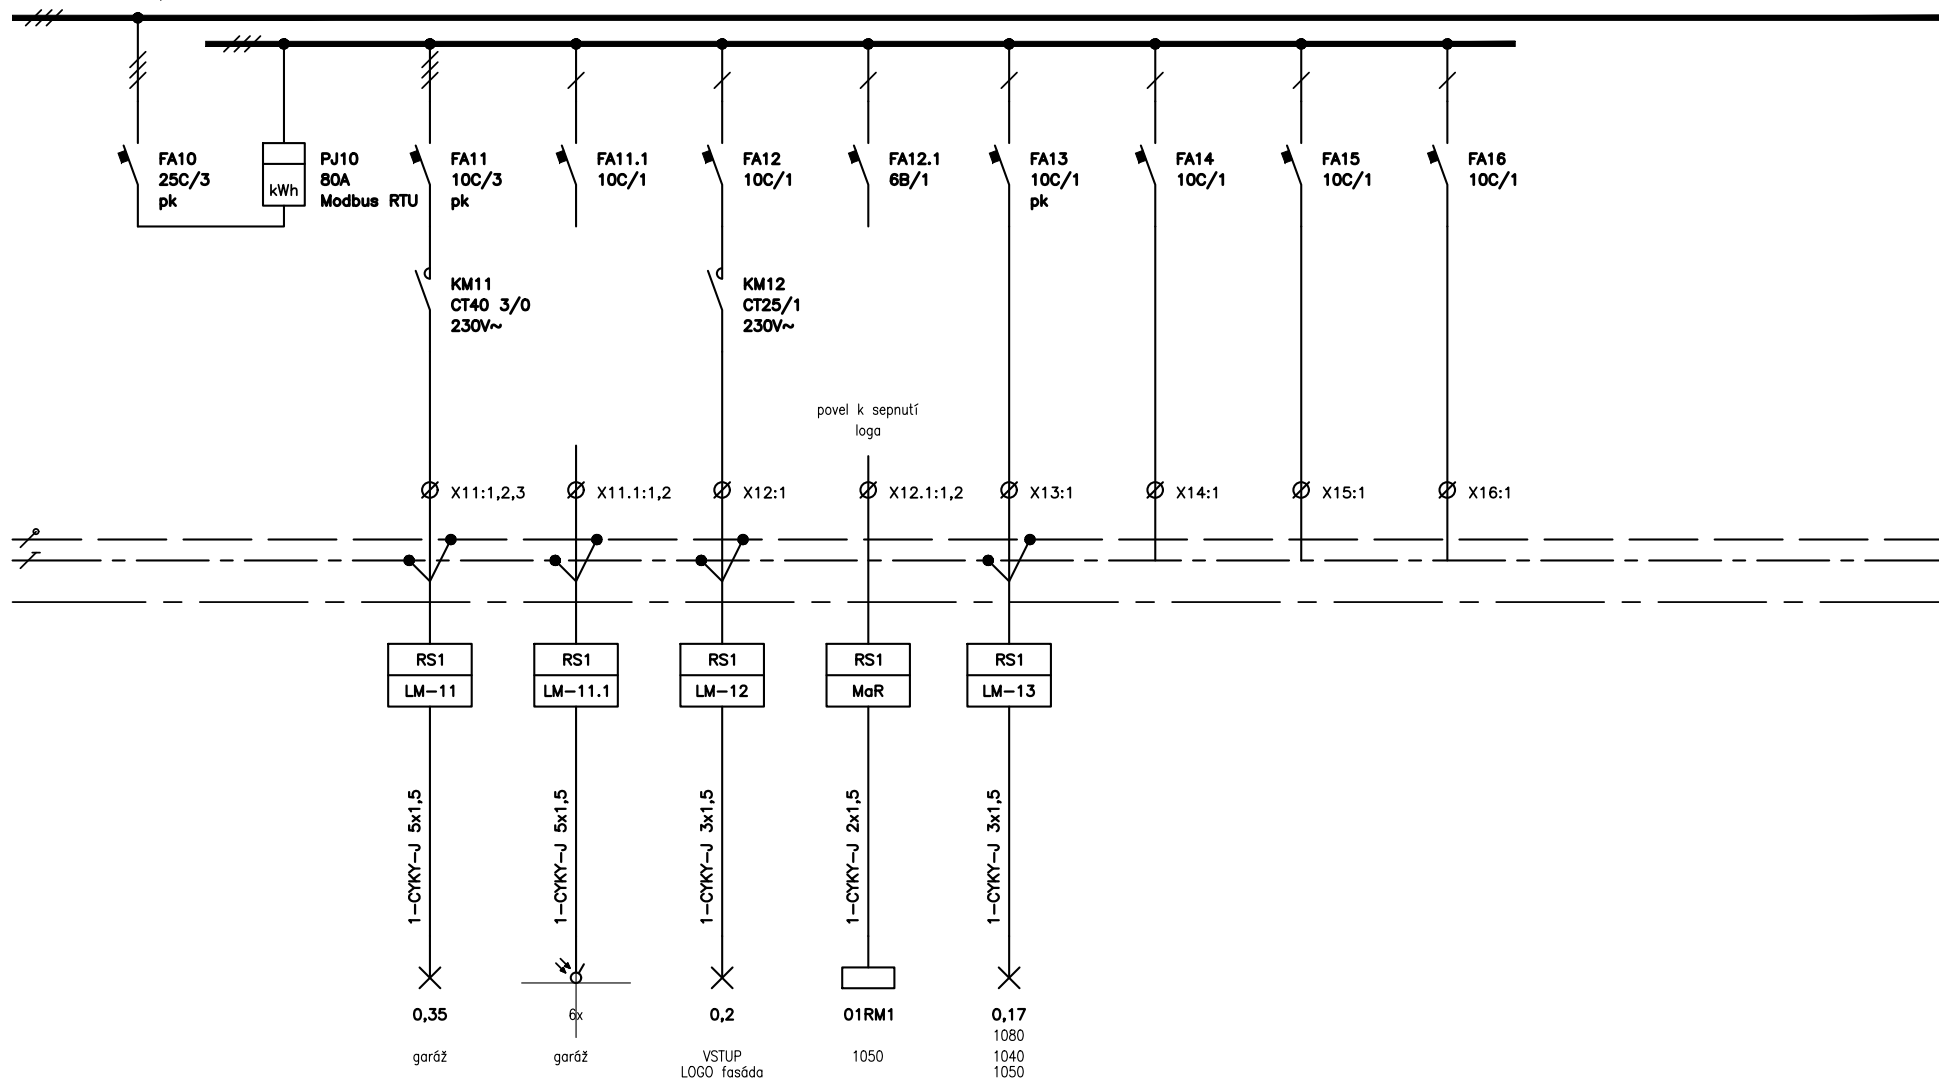

Oddělení Elektro	Zodpovědný projektant Ivan Medvěď	Druh dokumentu Výkres rozváděče	Status dokumentu Vydáno
 Slovinská 29, 612 00 Brno Česká republika www.subtech.cz	Vypracoval Ivan Medvěď	Název, doplňující název FN OLOMOUC – Přístavba objektu "P"	Číslo dokumentu D.1.4.G 154
	Kontroloval Ing. Petr Lavička	SO 01 – AMBULANCE A STACIONÁŘ HOK	Změna
		Rozváděč RS1	Datum vydání 05/2018
			List 2


=D-



do 3NPE AC 400 V/TNS In=63A

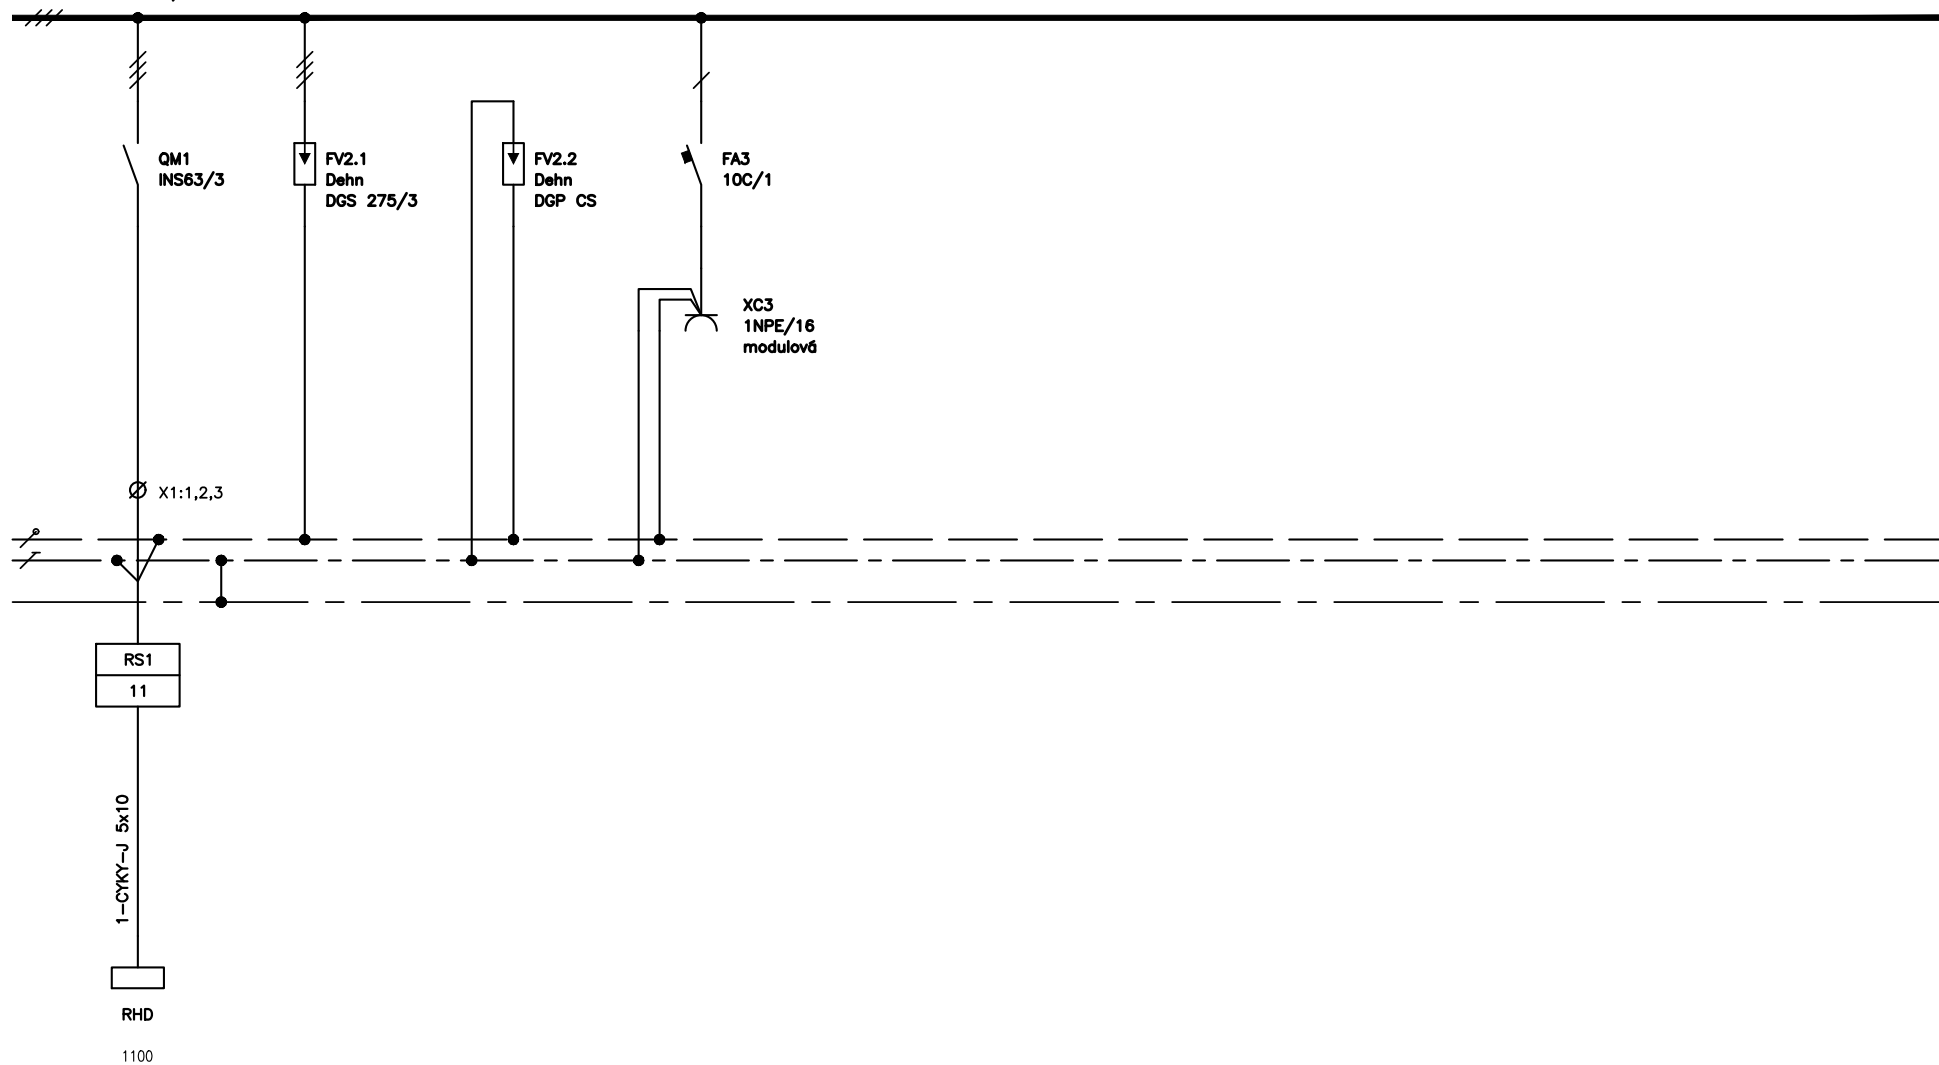


Oddělení Elektro	Zodpovědný projektant Ivan Medvěď	Druh dokumentu Výkres rozváděče	Status dokumentu Vydáno
SUBTECH Slovinská 29, 612 00 Brno Česká republika www.subtech.cz	Vypracoval Ivan Medvěď	Název, doplňující název FN OLOMOUČ – Přístavba objektu "P"	Číslo dokumentu D.1.4.G 154
	Kontroloval Ing. Petr Lavička	SO 01 – AMBULANCE A STACIONÁŘ HOK Rozváděč RS1	Změna Datum vydání 05/2018
			List 4

do 3NPE ~400V/TNS

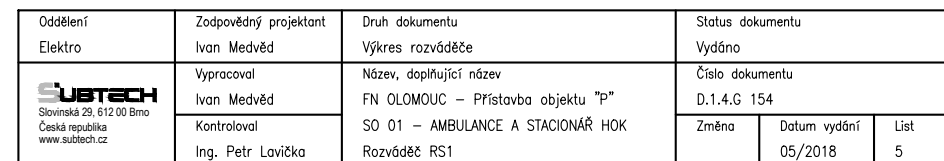

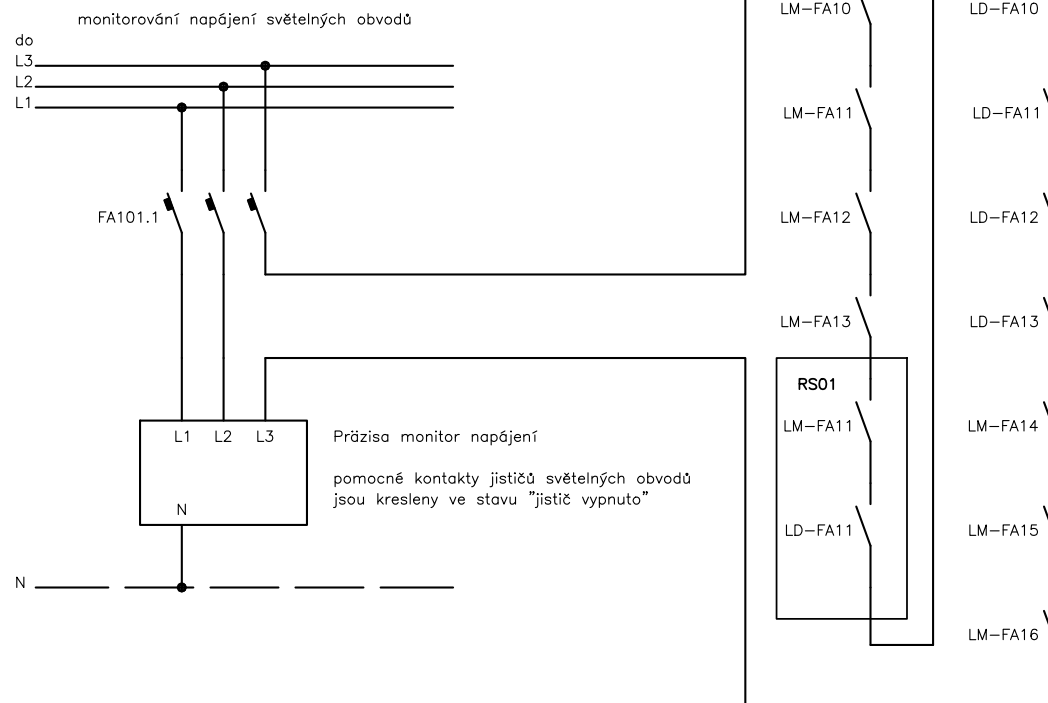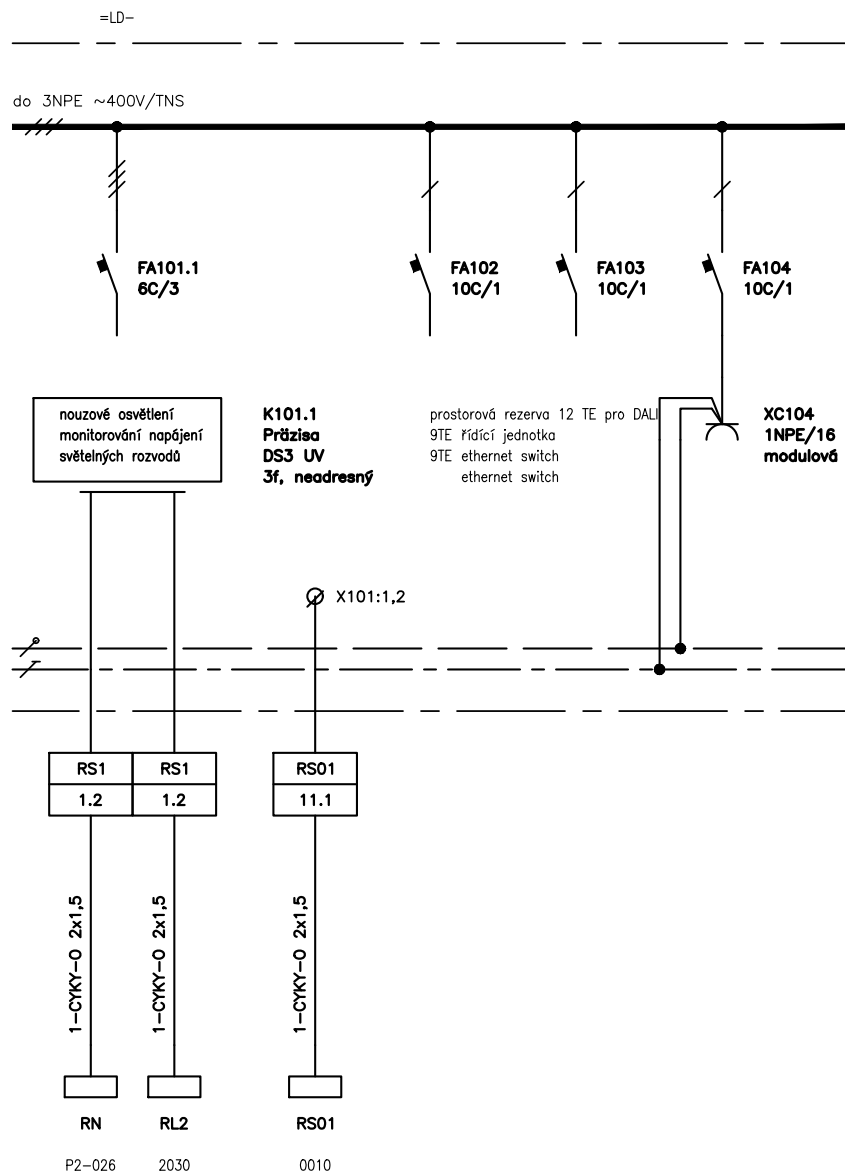

Oddělení Elektro	Zodpovědný projektant Ivan Medvěď	Druh dokumentu Výkres rozváděče	Status dokumentu Vydáno		
SUBTECH Slovinská 29, 612 00 Bno Česká republika www.subtech.cz	Vypracoval Ivan Medvěď	Název, doplňující název FN OLOMOUC – Přístavba objektu "P"	Číslo dokumentu D.1.4.G 154		
	Kontroloval Ing. Petr Lavička	SO 01 – AMBULANCE A STACIONÁŘ HOK	Změna		
		Rozváděč RS1	Datum vydání 05/2018		List 6

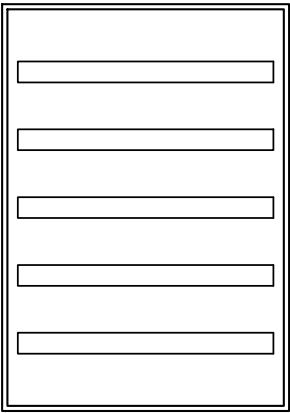

rozevradec RS1
modulární systém do 125A, nástěnný
5x35 modulů, IP43, třída I
kovové dveře plné, zámek

přívod a vývody shora, vývody
jmenovité rozměry 710x850x250 (ŠxVxHL)
referenční řada OEZ DN

Oddělení Elektro	Zodpovědný projektant Ivan Medvěd	Druh dokumentu Výkres rozevraděče	Status dokumentu Vydáno		
 Slovinská 29, 612 00 Brno Česká republika www.subtech.cz	Vypracoval Ivan Medvěd	Název, doplňující název FN OLOMOUČ – Přístavba objektu "P"	Číslo dokumentu D.1.4.G 154		
	Kontroloval Ing. Petr Lavička	SO 01 – AMBULANCE A STACIONÁŘ HOK Rozváděč RS1	Změna	Datum vydání 05/2018	List 8