






RL3


ODPOVÍDÁ SKUTEČNÉMU PROVEDENÍ
22.05.2020

ELPREMO SPOL. S R.O. ŘEPČINSKÁ 86, 779 00 OLOMOUČ
TEL.: 587 438 800
www.elpremo.cz

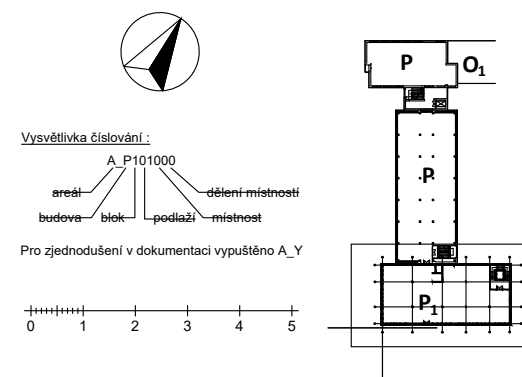

0,000 = 229,447 m.n.m

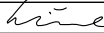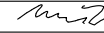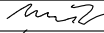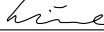
INVESTOR: Fakultní nemocnice Olomouc, I. P. Pavlova 185/6, 779 00 Olomouc		AUTORIZAČNÍ RAZÍTKO:	
AKCE: FN OLOMOUČ - Přístavba objektu "P" pro ambulance a stacionář HOK na pozemcích p.č. 706/8, 171/2, 707/5, 711/1, 711/6, 711/7, 711/2, 711/3, 702/1, 1444, 759, 613/2, k.ú. Nová Ulice			
STUPĚŇ: DOKUMENTACE PRO ZMĚNU STAVBY PŘED DOKONČENÍM			
ČÁST DOKUMENTACE: SO 01 - AMBULANCE A STACIONÁŘ HOK D.1.4.G SILNOPROUDÁ ELEKTROTECHNIKA		GENERÁLNÍ PROJEKTANT:  Adam Rujbr Architects Srbská 22, 612 00 Brno - Královo Pole Tel.: 545 216 938, Fax: 545 216 937, GSM: 603 283 041 Hořejší nábřeží 19, 150 00 Praha 5 Tel.: 251 511 333, GSM: 603 799 403	
ODPOVĚDNÝ PROJEKTANT:  Ing. PETR LAVIČKA		ODPOVĚDNÝ PROJEKTANT: Ing. arch. ADAM RUJBR	
PROJEKTANT:  IVAN MEDVĚD		ARCHITEKT: Ing. arch. ADAM RUJBR	
VYPRACOVAL:  IVAN MEDVĚD		HIP: Ing. MICHAL SURKA	
KONTROLOVAL:  Ing. PETR LAVIČKA			
OBSAH VÝKRESU:		Č. ZAKÁZKY:	
ROZVADĚČ RL3		DATUM: 05/2018	MĚŘÍTKO: —
		Č. VÝKRESU: 156	SADA:

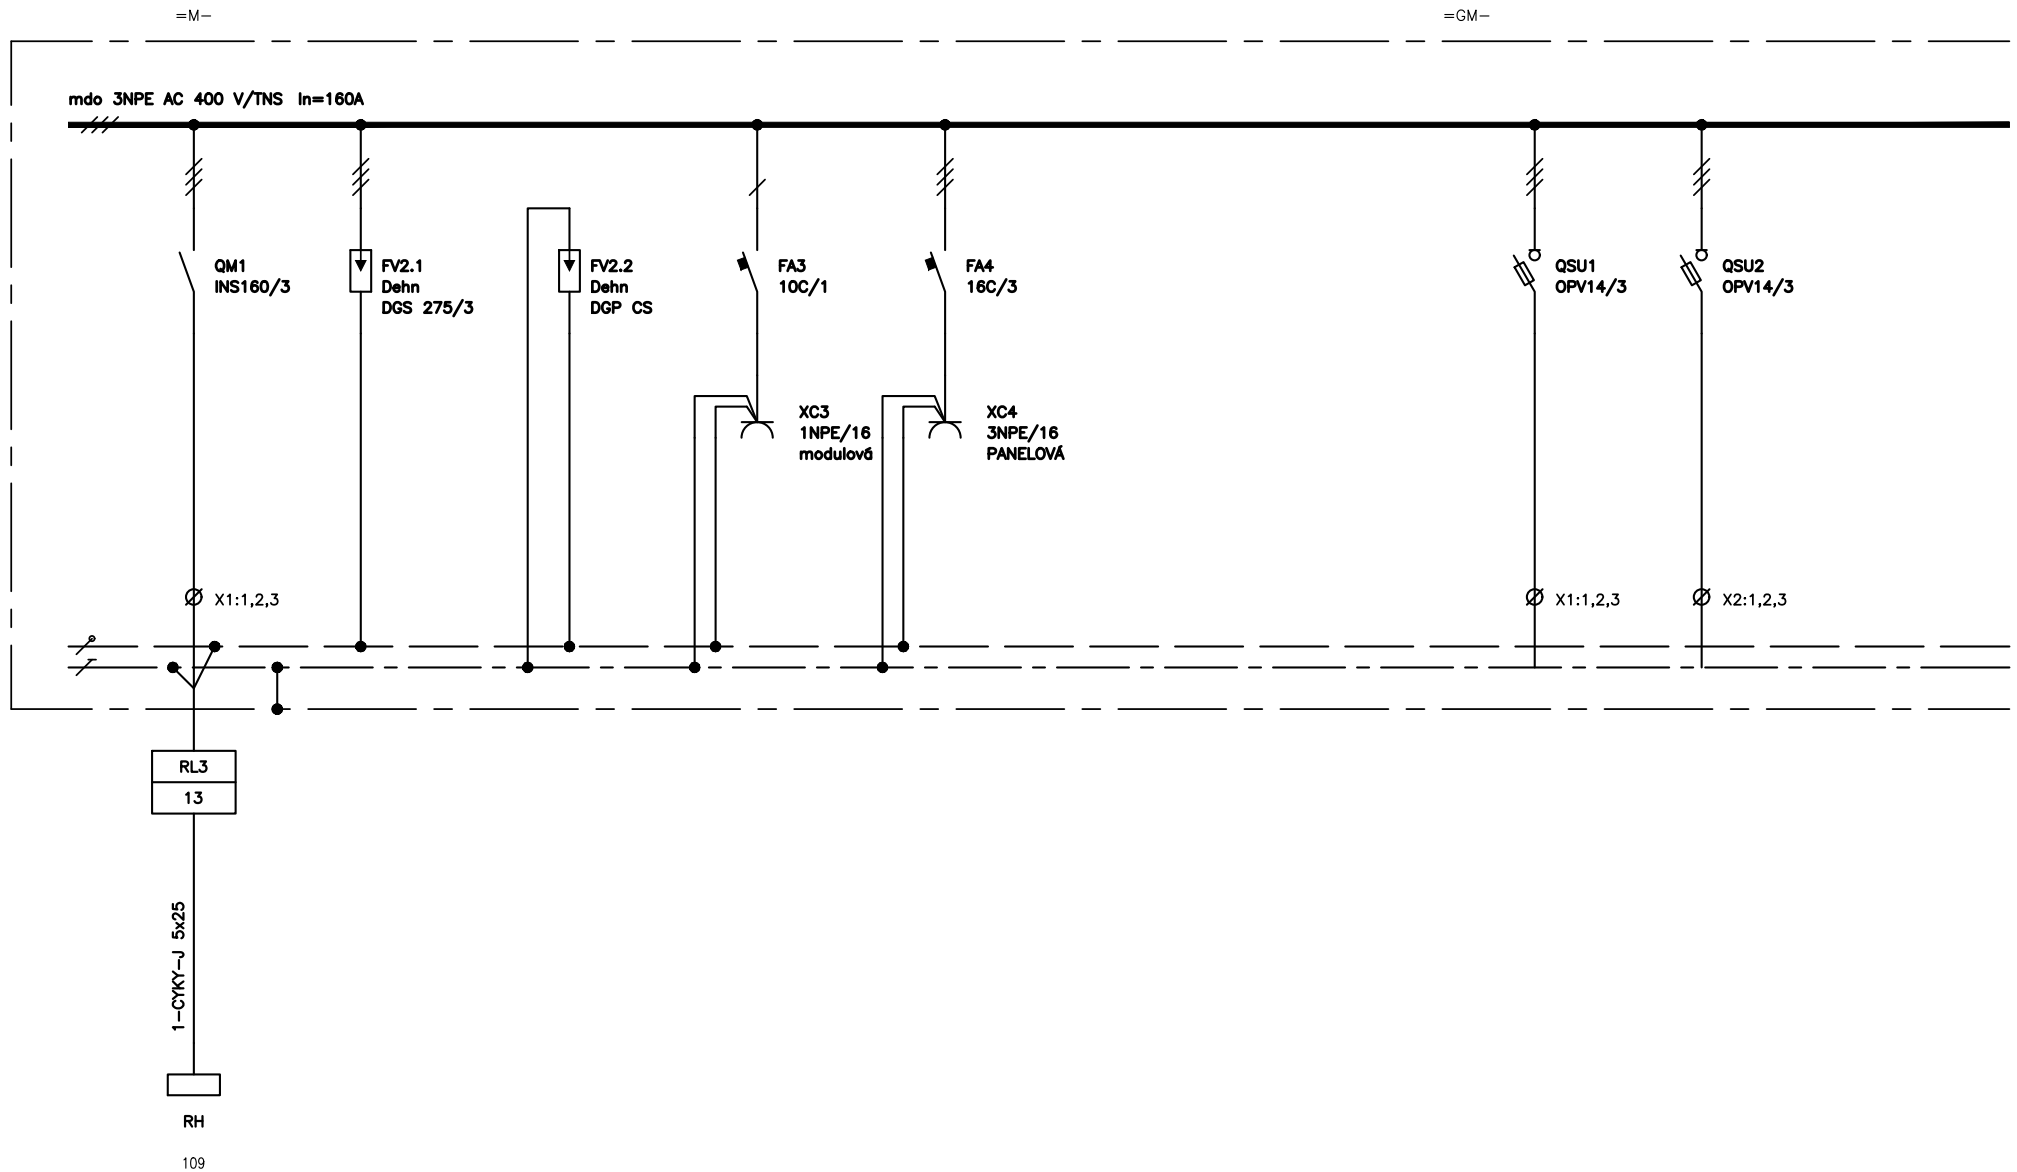

Oddělení Elektro	Zodpovědný projektant Ivan Medvěď	Druh dokumentu Výkres rozváděče	Status dokumentu Vydáno		
SUBTECH Slovinská 29, 612 00 Brno Česká republika www.subtech.cz	Vypracoval Ivan Medvěď	Název, doplňující název FN OLOMOUČ – Přístavba objektu "P"	Číslo dokumentu D.1.4.G 156		
	Kontroloval Ing. Petr Lavička	SO 01 – AMBULANCE A STACIONÁŘ HOK Rozváděč RL3	Změna	Datum vydání 05/2018	List 1

=PA-


mdo 3NPE ~400V/TNS

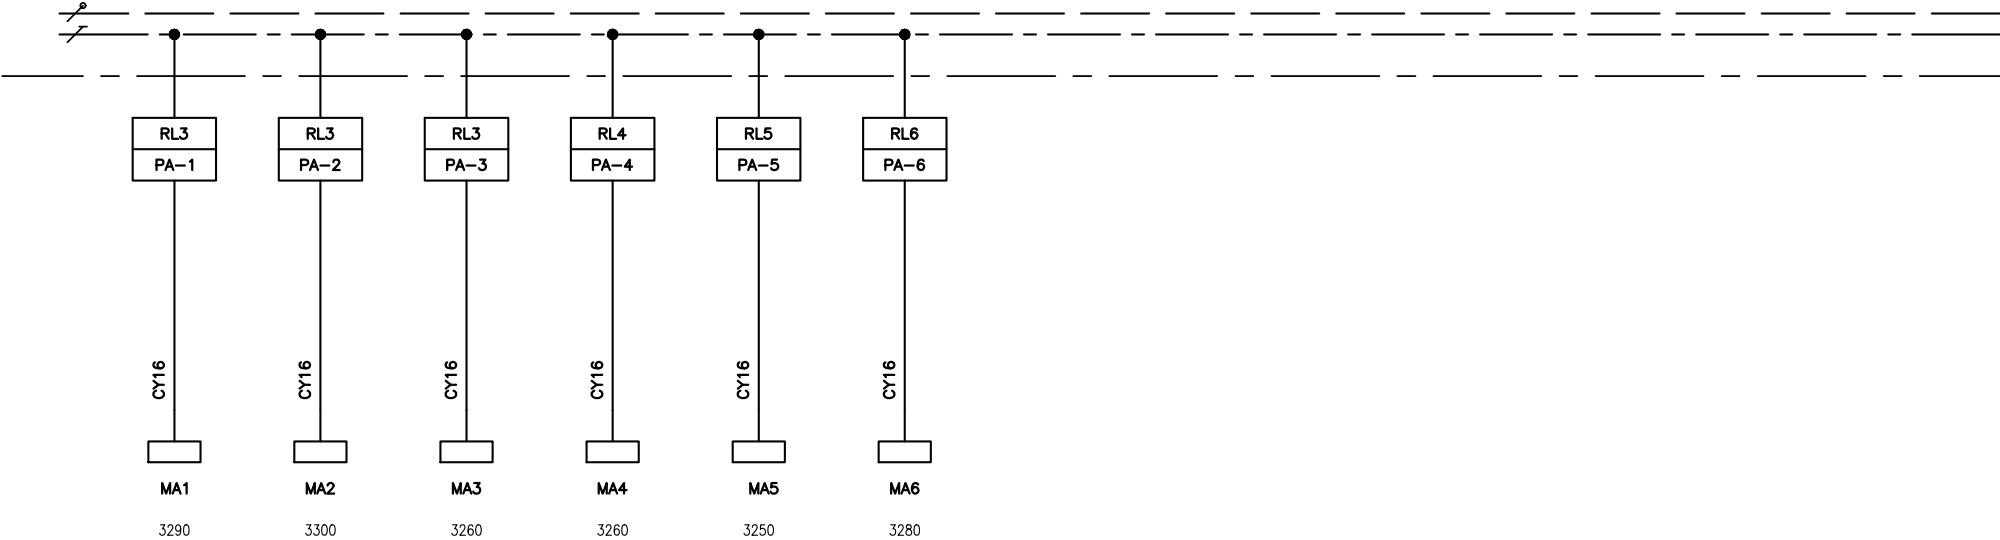

Oddělení Elektro	Zodpovědný projektant Ivan Medvěd	Druh dokumentu Výkres rozváděče	Status dokumentu Vydáno		
 Slovinská 29, 612 00 Brno Česká republika www.subtech.cz	Vypracoval Ivan Medvěd	Název, doplňující název FN OLOMOUČ – Přístavba objektu "P"	Číslo dokumentu D.1.4.G 156		
	Kontroloval Ing. Petr Lavička	SO 01 – AMBULANCE A STACIONÁŘ HOK Rozváděč RL3	Změna	Datum vydání 05/2018	List 2

=LM-


mdo 3NPE ~400V/TNS

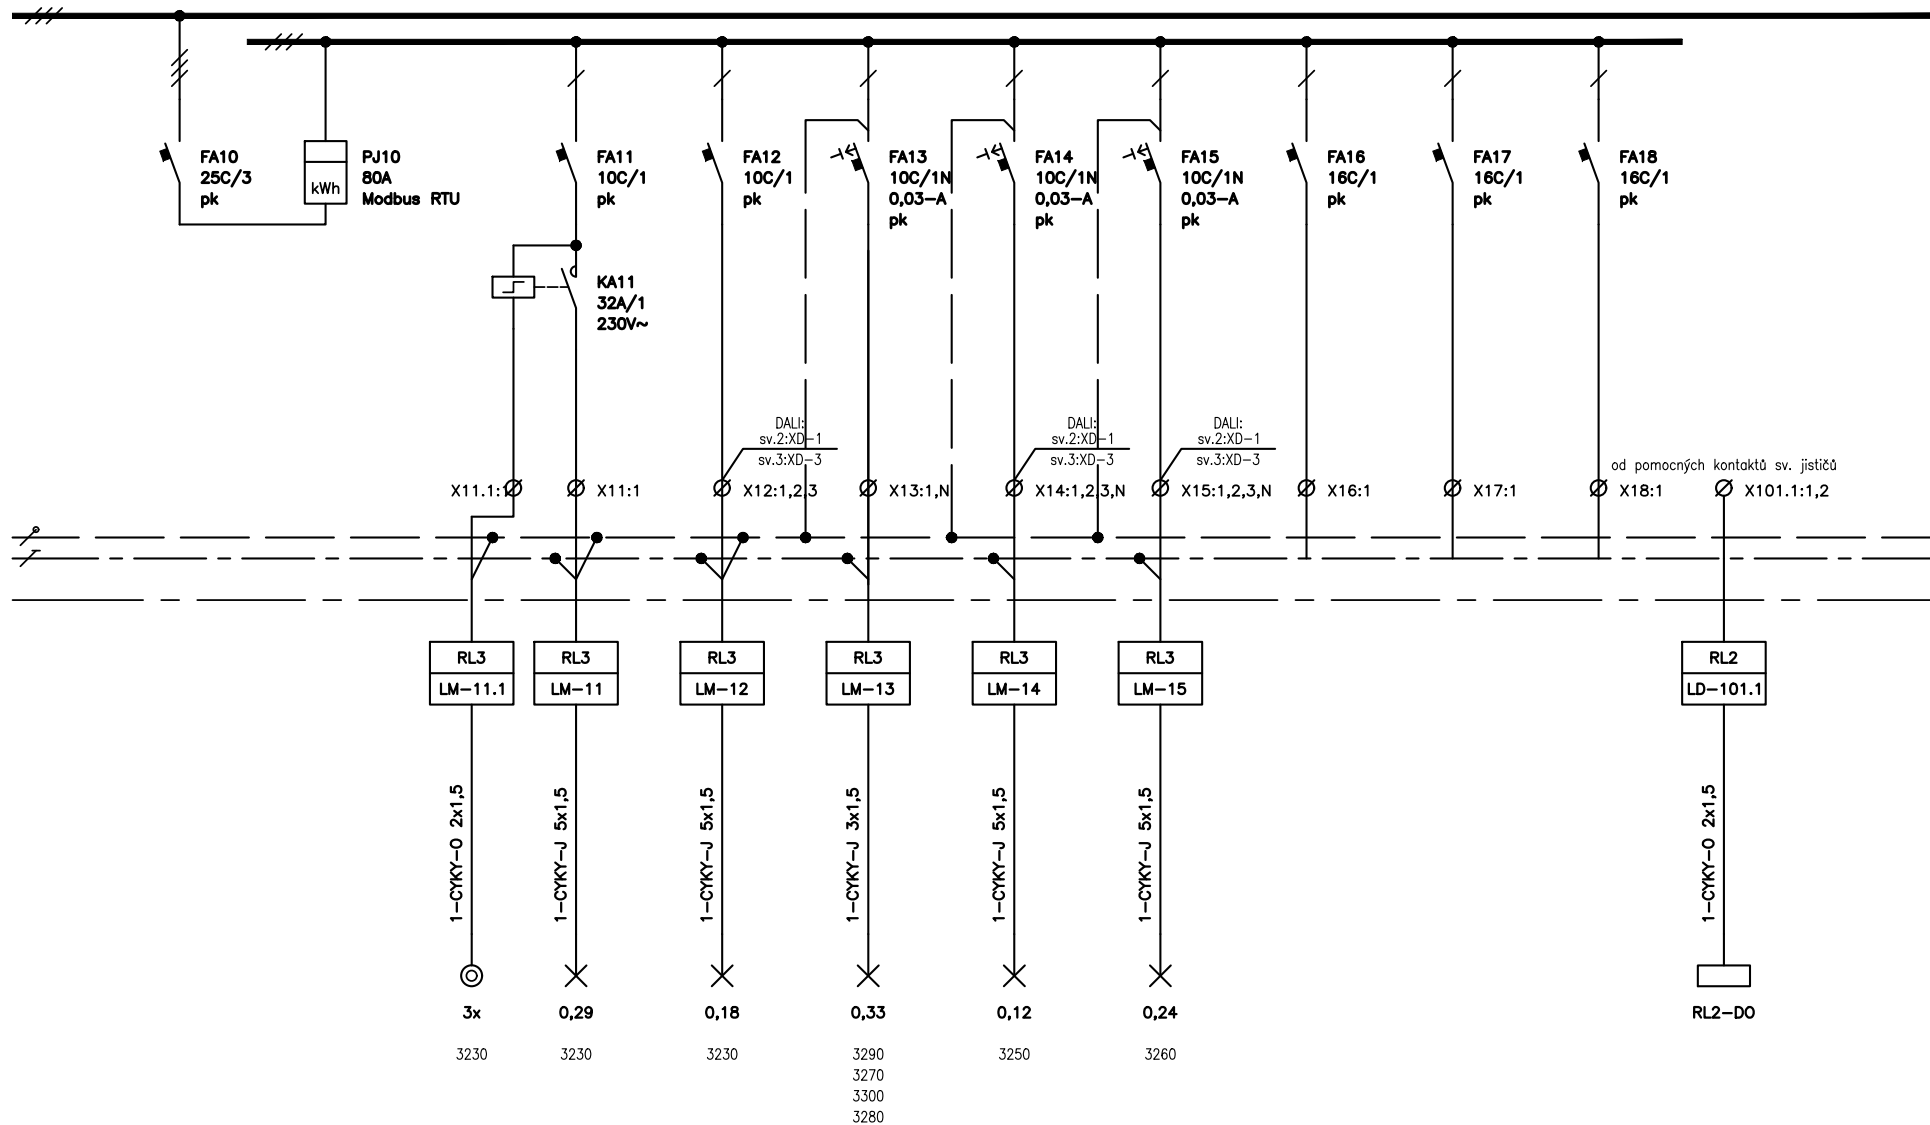

Oddělení Elektro	Zodpovědný projektant Ivan Medvěd	Druh dokumentu Výkres rozváděče	Status dokumentu Vydáno
SUBTECH Slovinská 29, 612 00 Brno Česká republika www.subtech.cz	Vypracoval Ivan Medvěd	Název, doplňující název FN OLMOUC – Přístavba objektu "P"	Číslo dokumentu D.1.4.G 156
	Kontroloval Ing. Petr Lavička	SO 01 – AMBULANCE A STACIONÁŘ HOK	Změna
		Rozváděč RL3	Datum vydání 05/2018
			List 3

=M-


mno 3NPE ~400V/TNS

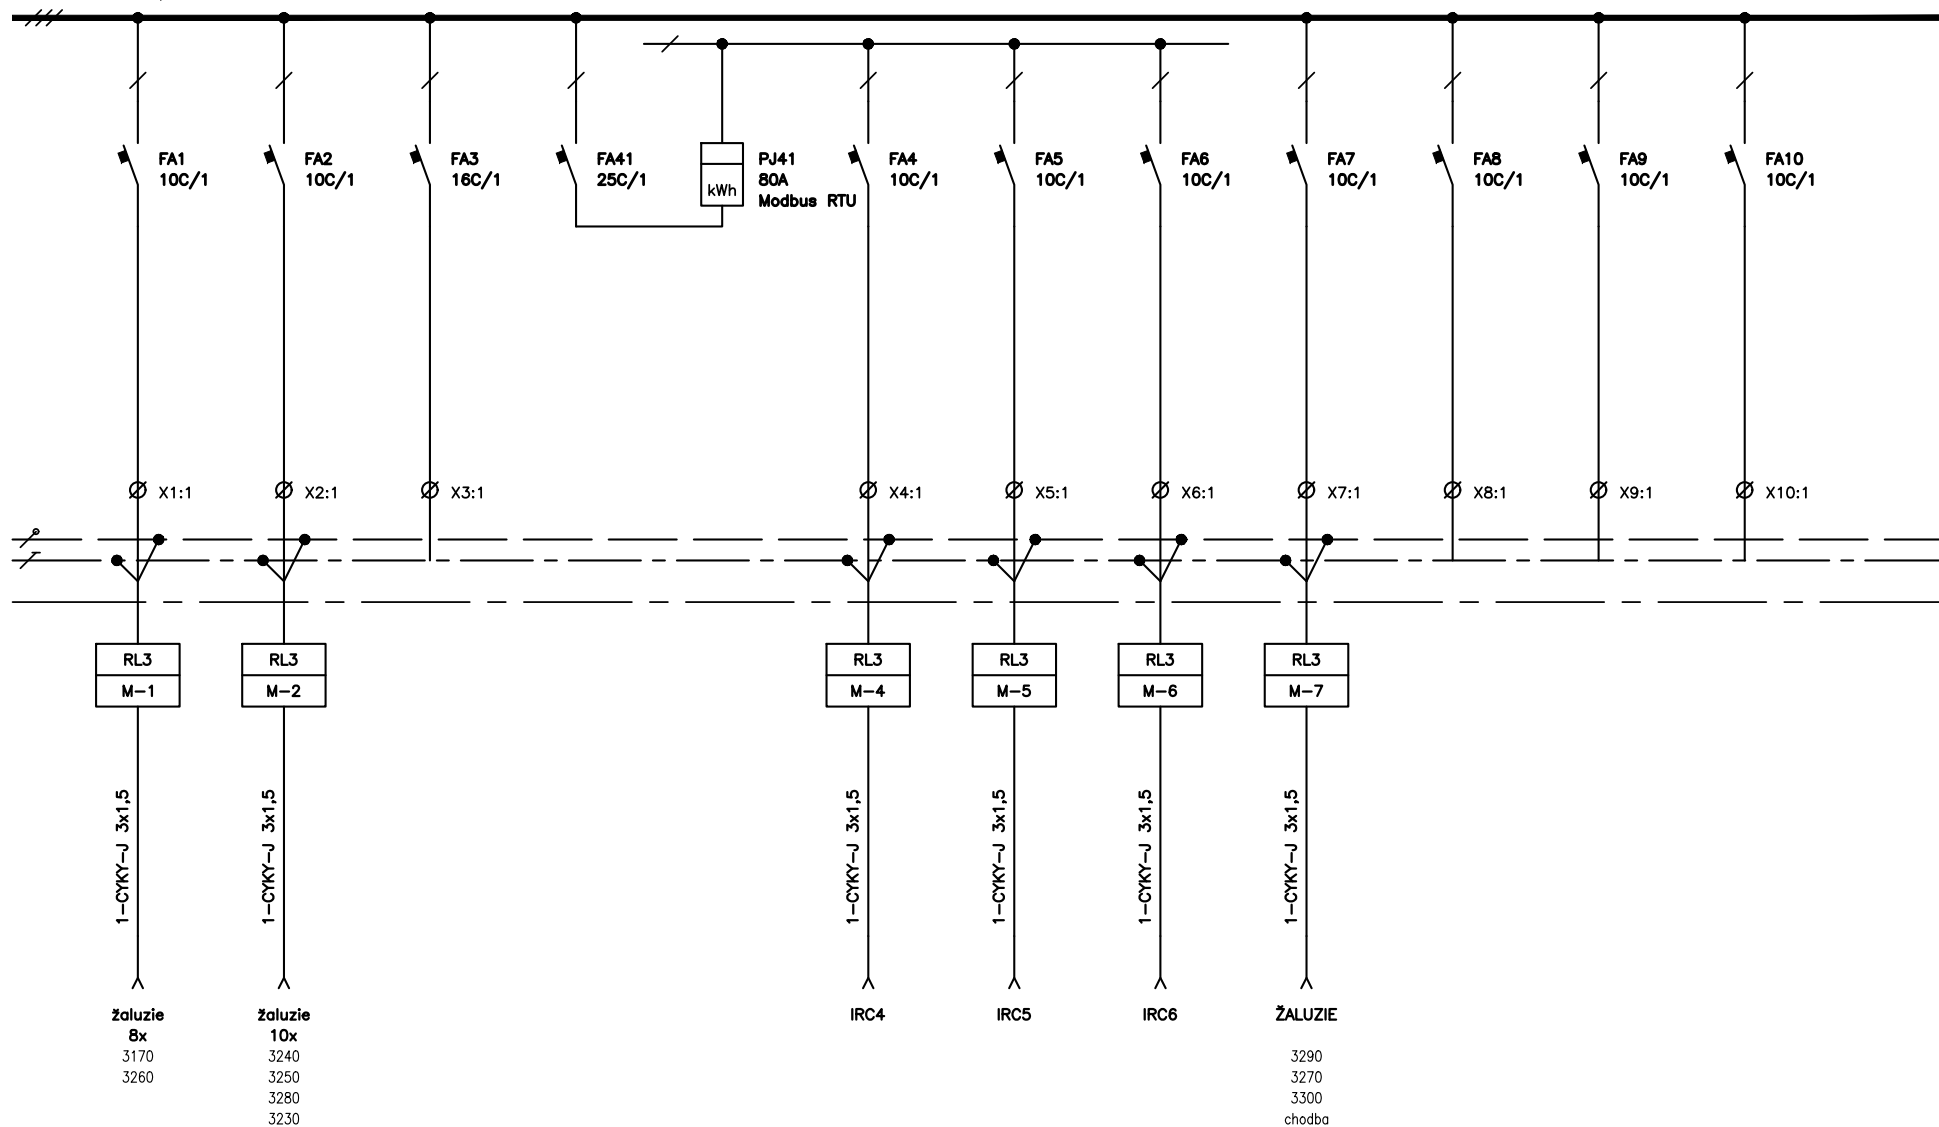

Oddělení Elektro	Zodpovědný projektant Ivan Medvěď	Druh dokumentu Výkres rozváděče	Status dokumentu Vydáno
SUBTECH Slovinská 29, 612 00 Brno Česká republika www.subtech.cz	Vypracoval Ivan Medvěď	Název, doplňující název FN OLOMOUC – Přístavba objektu "P"	Číslo dokumentu D.1.4.G 156
	Kontroloval Ing. Petr Lavička	SO 01 – AMBULANCE A STACIONÁŘ HOK	Změna
		Rozváděč RL3	Datum vydání 05/2018
			List 4

=MF-


mno 3NPE ~400V/TNS

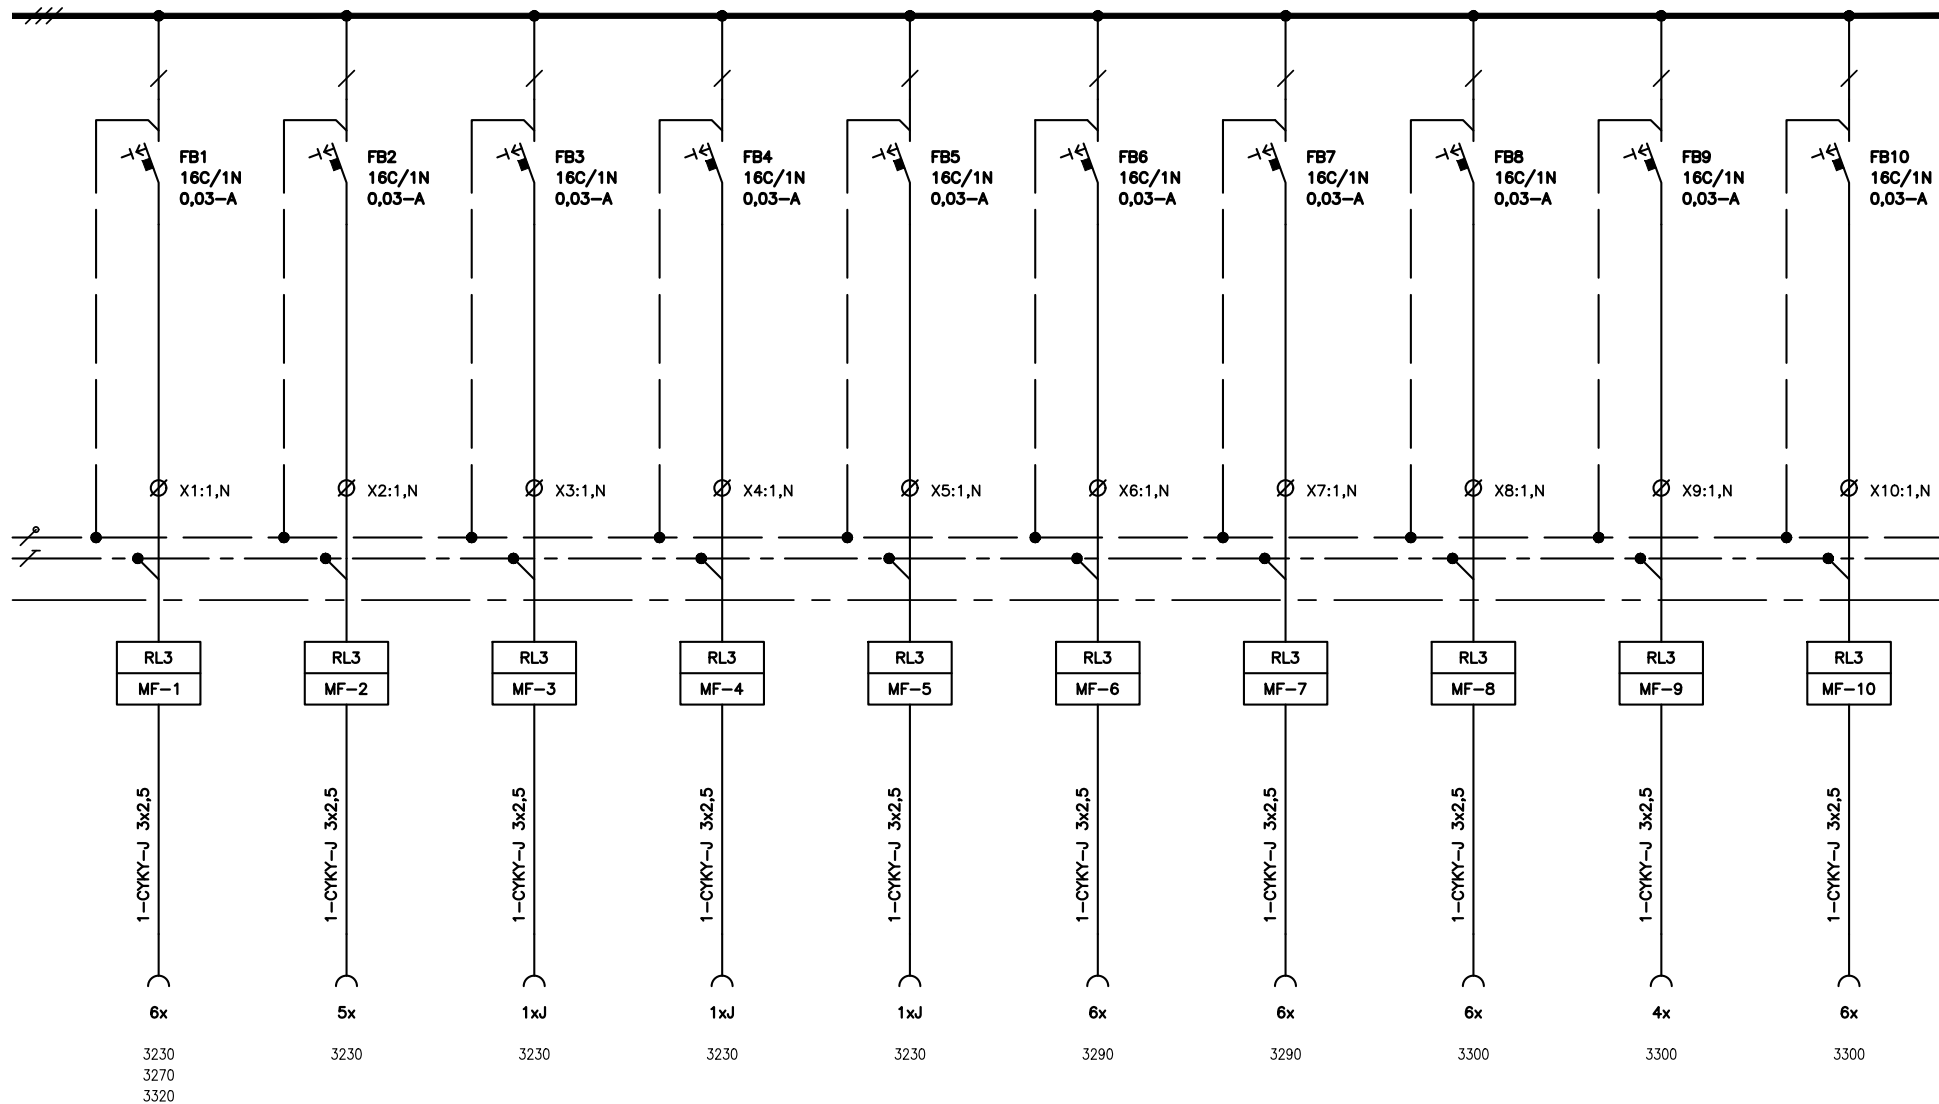

Oddělení Elektro	Zodpovědný projektant Ivan Medvěď	Druh dokumentu Výkres rozváděče	Status dokumentu Vydáno
SUBTECH Slovinská 29, 612 00 Brno Česká republika www.subtech.cz	Vypracoval Ivan Medvěď	Název, doplňující název FN OLOMOUC – Přístavba objektu "P"	Číslo dokumentu D.1.4.G 156
	Kontroloval Ing. Petr Lavička	SO 01 – AMBULANCE A STACIONÁŘ HOK	Změna
		Rozváděč RL3	Datum vydání 05/2018
			List 5

=MF-


mno 3NPE ~400V/TNS

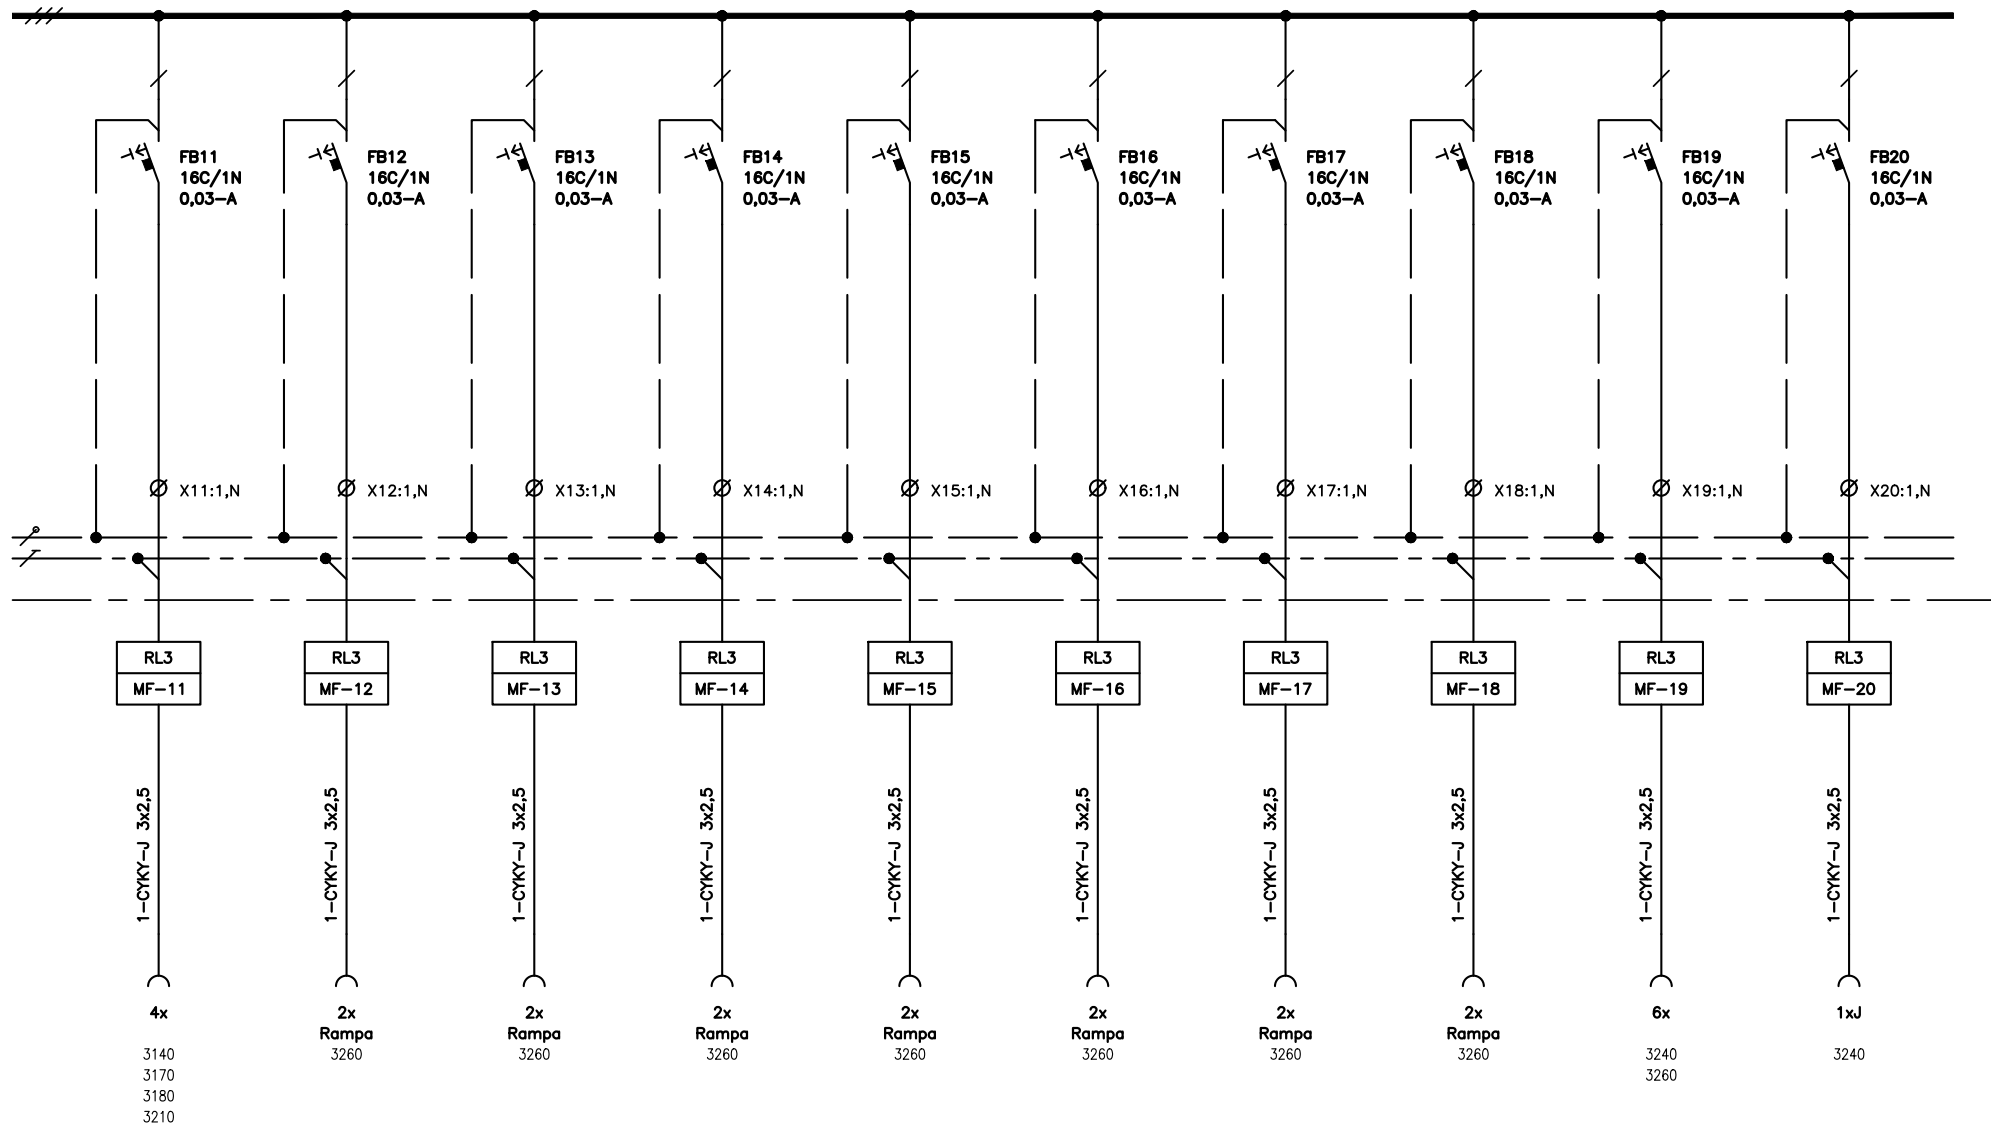

Oddělení Elektro	Zodpovědný projektant Ivan Medvěď	Druh dokumentu Výkres rozváděče	Status dokumentu Vydáno
SUBTECH Slovinská 29, 612 00 Brno Česká republika www.subtech.cz	Vypracoval Ivan Medvěď	Název, doplňující název FN OLMOUC – Přístavba objektu "P"	Číslo dokumentu D.1.4.G 156
	Kontroloval Ing. Petr Lavička	SO 01 – AMBULANCE A STACIONÁŘ HOK	Změna
		Rozváděč RL3	Datum vydání 05/2018
			List 6

=MF-


mno 3NPE ~400V/TNS

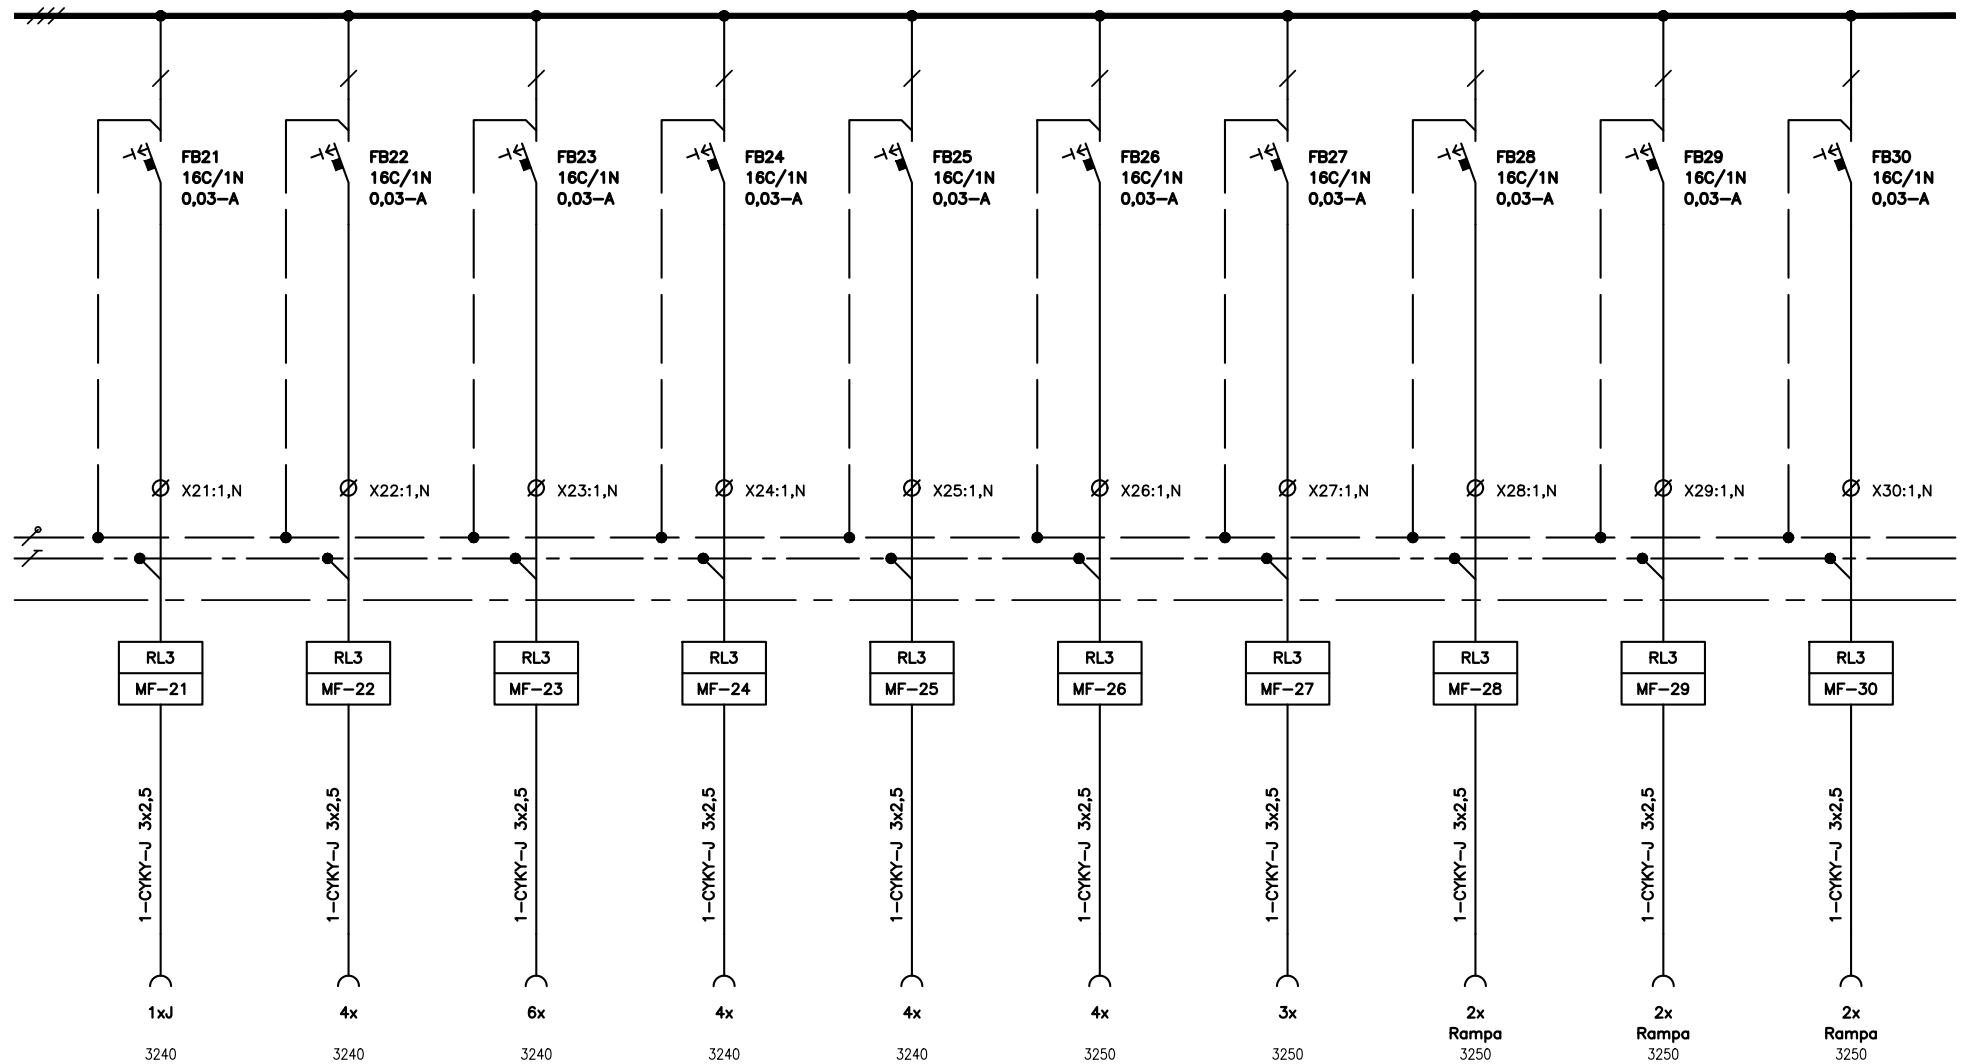


Oddělení Elektro	Zodpovědný projektant Ivan Medvěď	Druh dokumentu Výkres rozváděče	Status dokumentu Vydáno
SUBTECH Slovinská 29, 612 00 Brno Česká republika www.subtech.cz	Vypracoval Ivan Medvěď	Název, doplňující název FN OLMOUC – Přístavba objektu "P"	Číslo dokumentu D.1.4.G 156
	Kontroloval Ing. Petr Lavička	SO 01 – AMBULANCE A STACIONÁŘ HOK	Změna
		Rozváděč RL3	Datum vydání 05/2018
			List 7

=MF-

mdo 3NPE ~400V/TNS

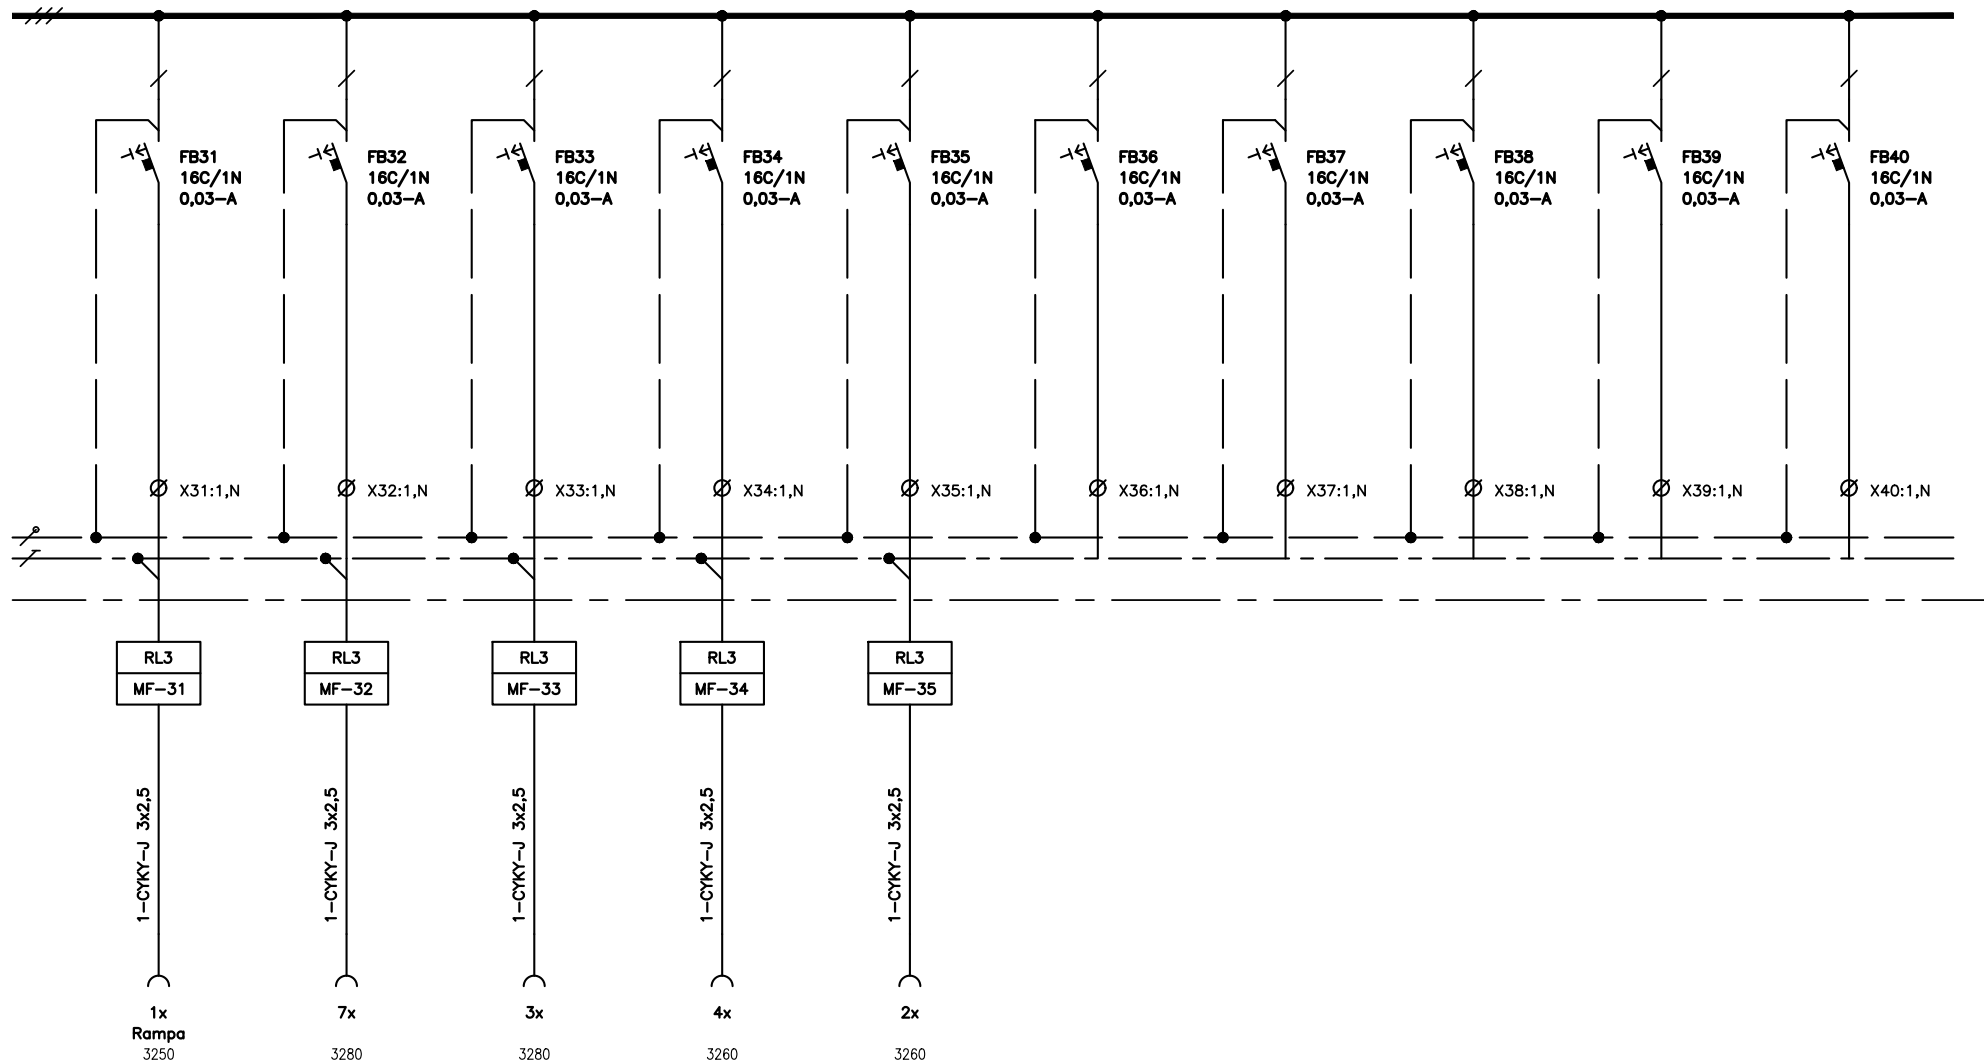


Oddělení Elektro	Zodpovědný projektant Ivan Medvěď	Druh dokumentu Výkres rozváděče	Status dokumentu Vydáno
SUBTECH Slovinská 29, 612 00 Brno Česká republika www.subtech.cz	Vypracoval Ivan Medvěď	Název, doplňující název FN OLOMOUC – Přístavba objektu "P"	Číslo dokumentu D.1.4.G 156
	Kontroloval Ing. Petr Lavička	SO 01 – AMBULANCE A STACIONÁŘ HOK	Změna
		Rozváděč RL3	Datum vydání 05/2018
			List 8

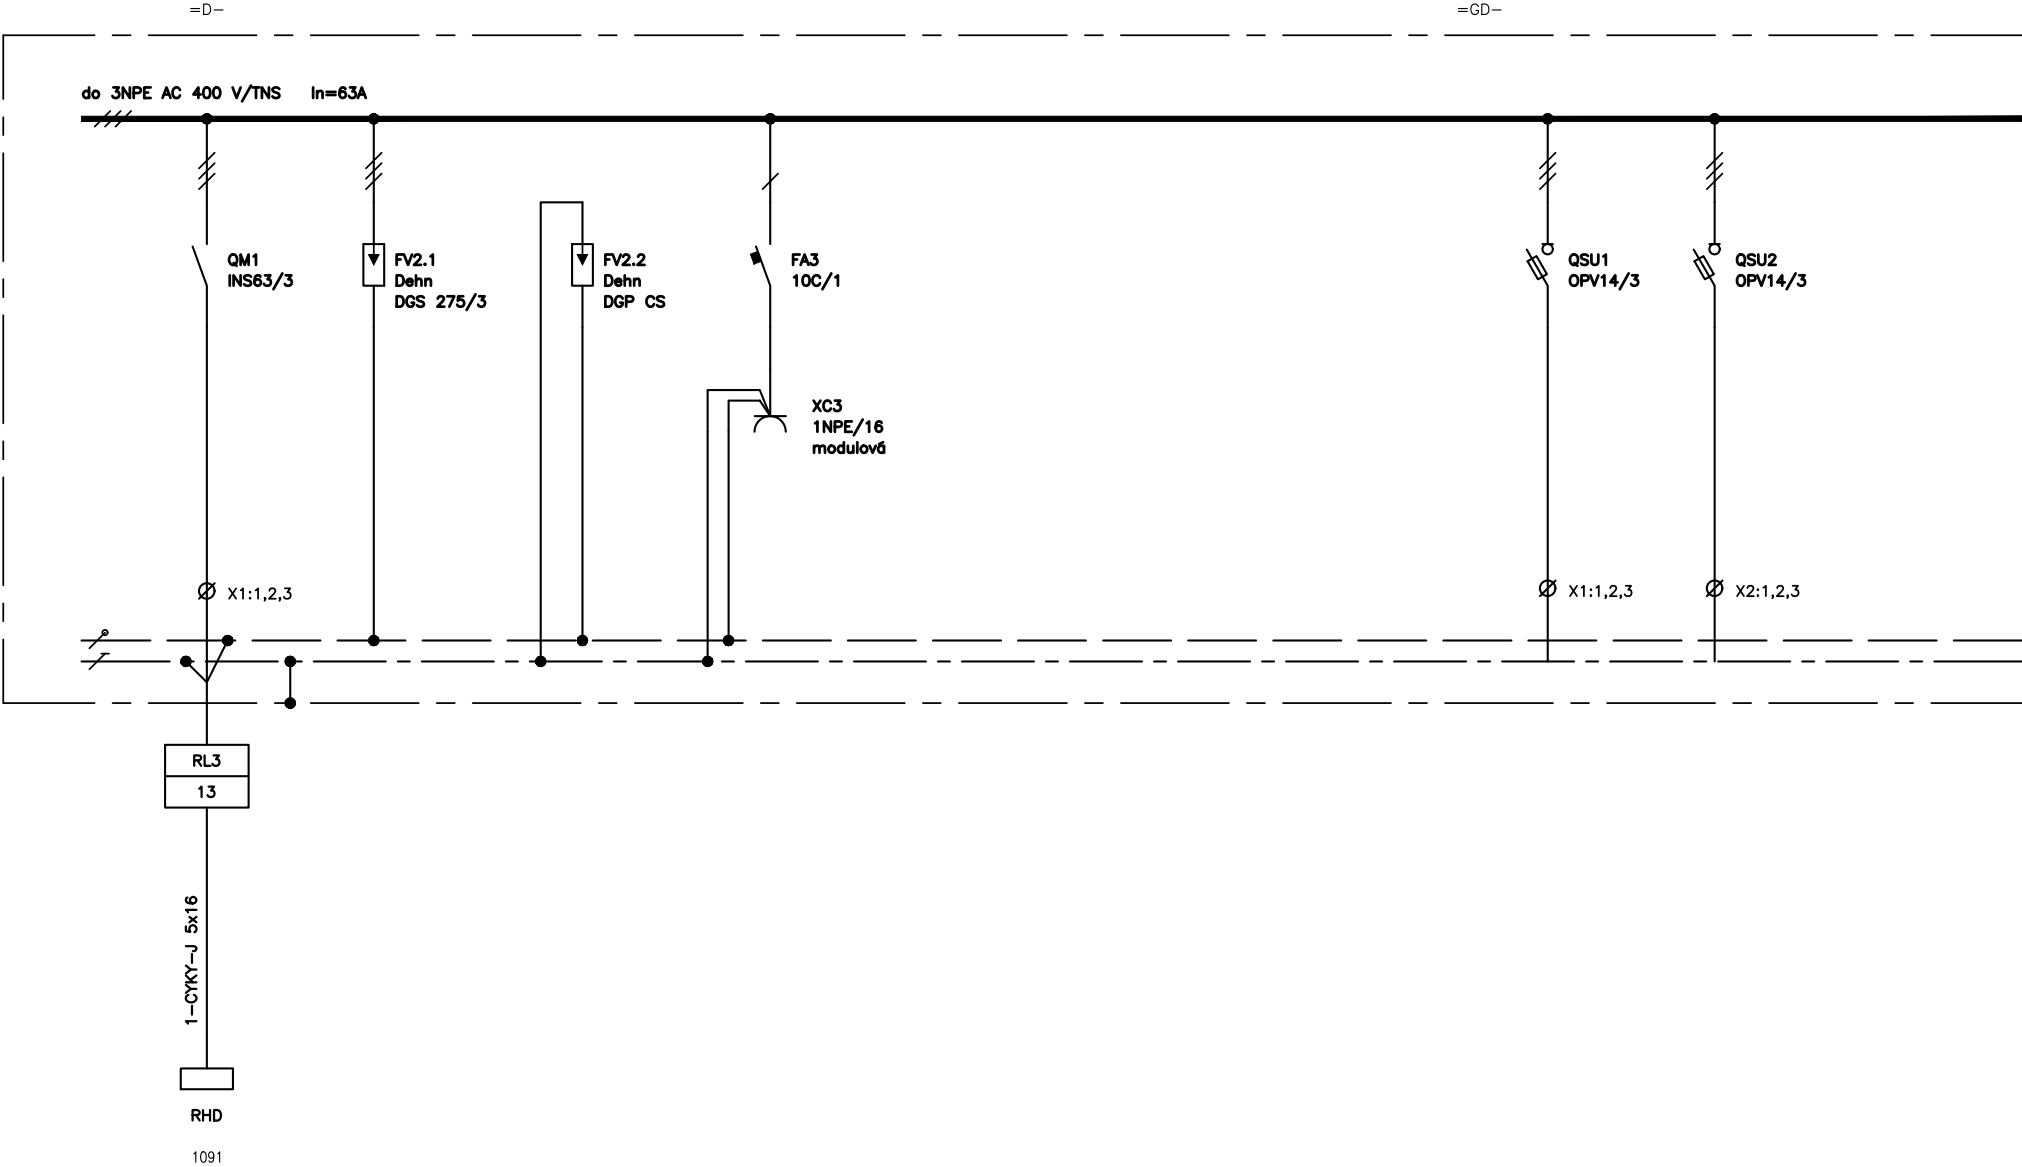



Oddělení Elektro	Zodpovědný projektant Ivan Medvěď	Druh dokumentu Výkres rozváděče	Status dokumentu Vydáno		
 Slovinská 29, 612 00 Brno Česká republika www.subtech.cz	Vypracoval Ivan Medvěď	Název, doplňující název FN OLOMOUČ – Přístavba objektu "P"	Číslo dokumentu D.1.4.G 156		
	Kontroloval Ing. Petr Lavička	SO 01 – AMBULANCE A STACIONÁŘ HOK Rozváděč RL3	Změna	Datum vydání 05/2018	List 9

=LD-

do 3NPE ~400V/TNS

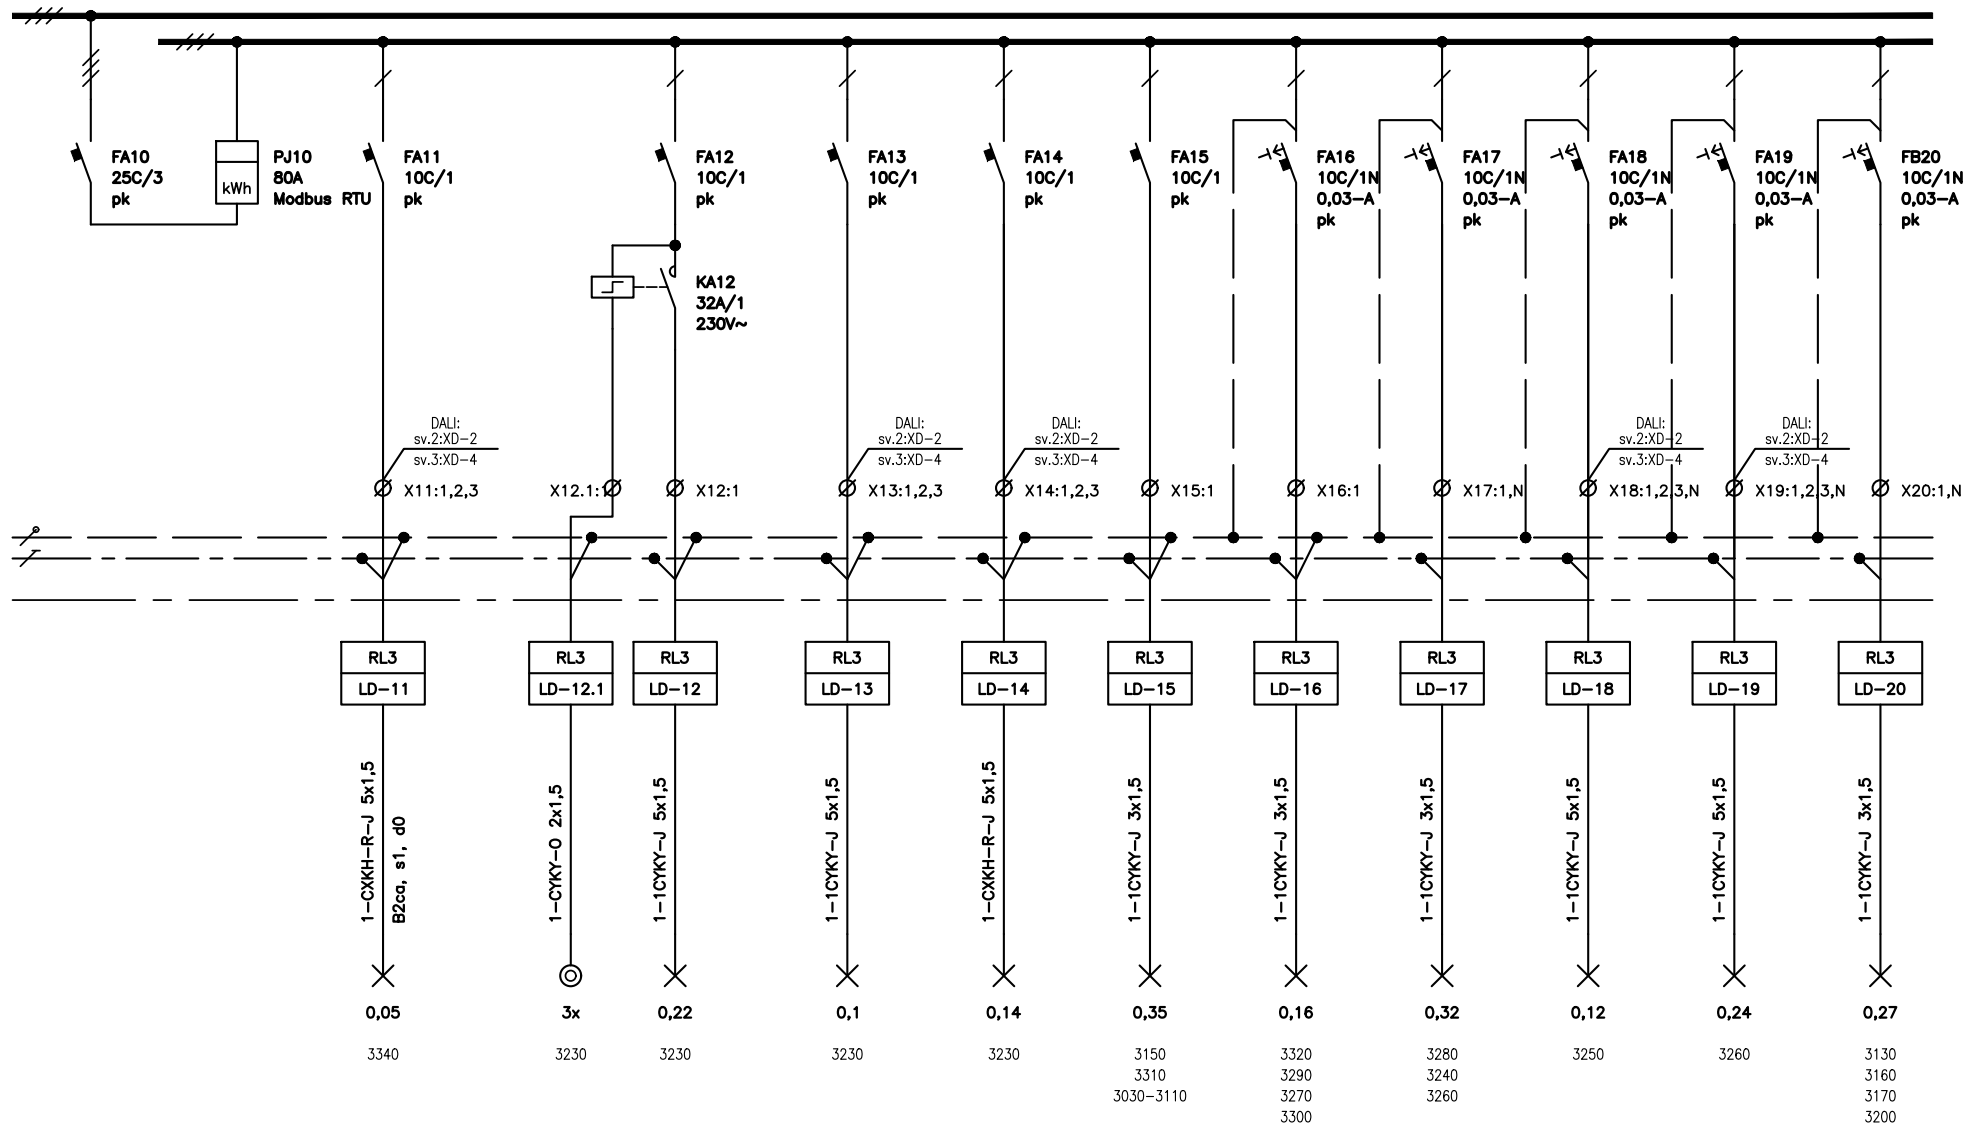


Oddělení Elektro	Zodpovědný projektant Ivan Medvěď	Druh dokumentu Výkres rozváděče	Status dokumentu Vydáno
SUBTECH Slovinská 29, 612 00 Bno Česká republika www.subtech.cz	Vypracoval Ivan Medvěď	Název, doplňující název FN OLOMOUC – Přístavba objektu "P"	Číslo dokumentu D.1.4.G 156
	Kontroloval Ing. Petr Lavička	SO 01 – AMBULANCE A STACIONÁŘ HOK	Změna
		Rozváděč RL3	Datum vydání 05/2018
			List 10

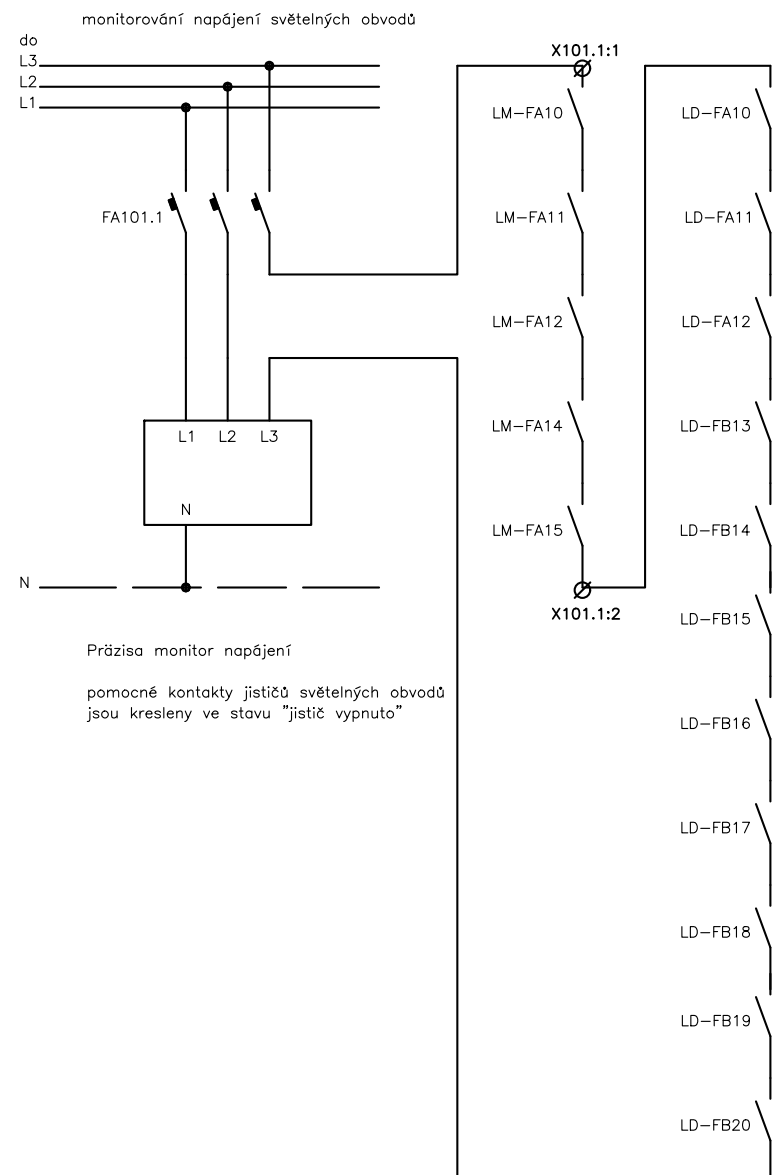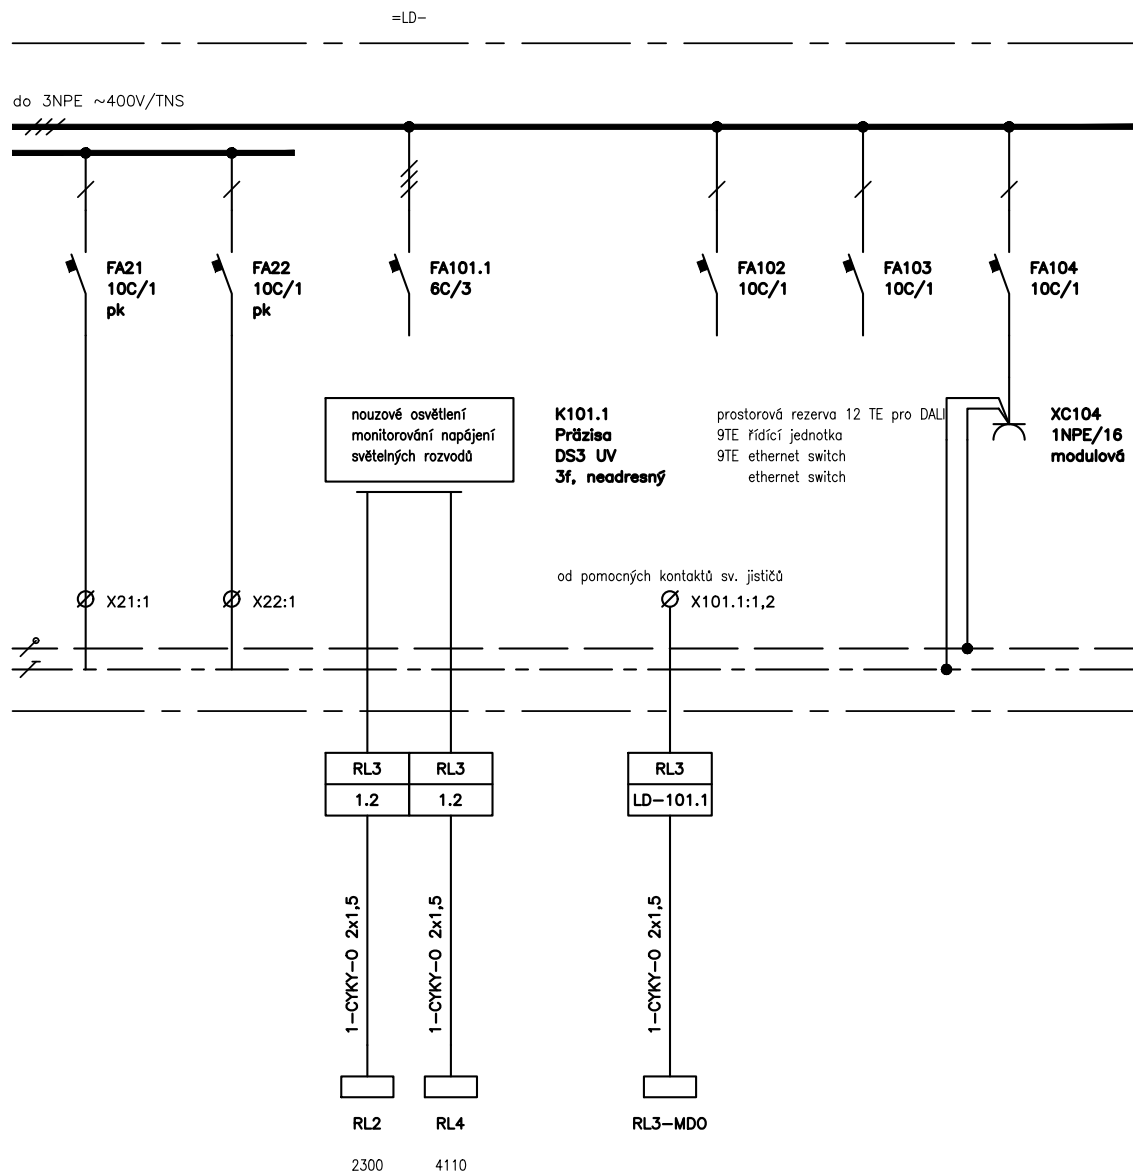

Oddělení Elektro	Zodpovědný projektant Ivan Medvěď	Druh dokumentu Výkres rozváděče	Status dokumentu Vydáno		
SUBTECH Slovinská 29, 612 00 Bno Česká republika www.subtech.cz	Vypracoval Ivan Medvěď	Název, doplňující název FN OLOMOUC – Přístavba objektu "P"	Číslo dokumentu D.1.4.G 156		
	Kontroloval Ing. Petr Lavička	SO 01 – AMBULANCE A STACIONÁŘ HOK	Změna		
		Rozváděč RL3	Datum vydání 05/2018		List 11

=D-


do 3NPE ~400V/TNS

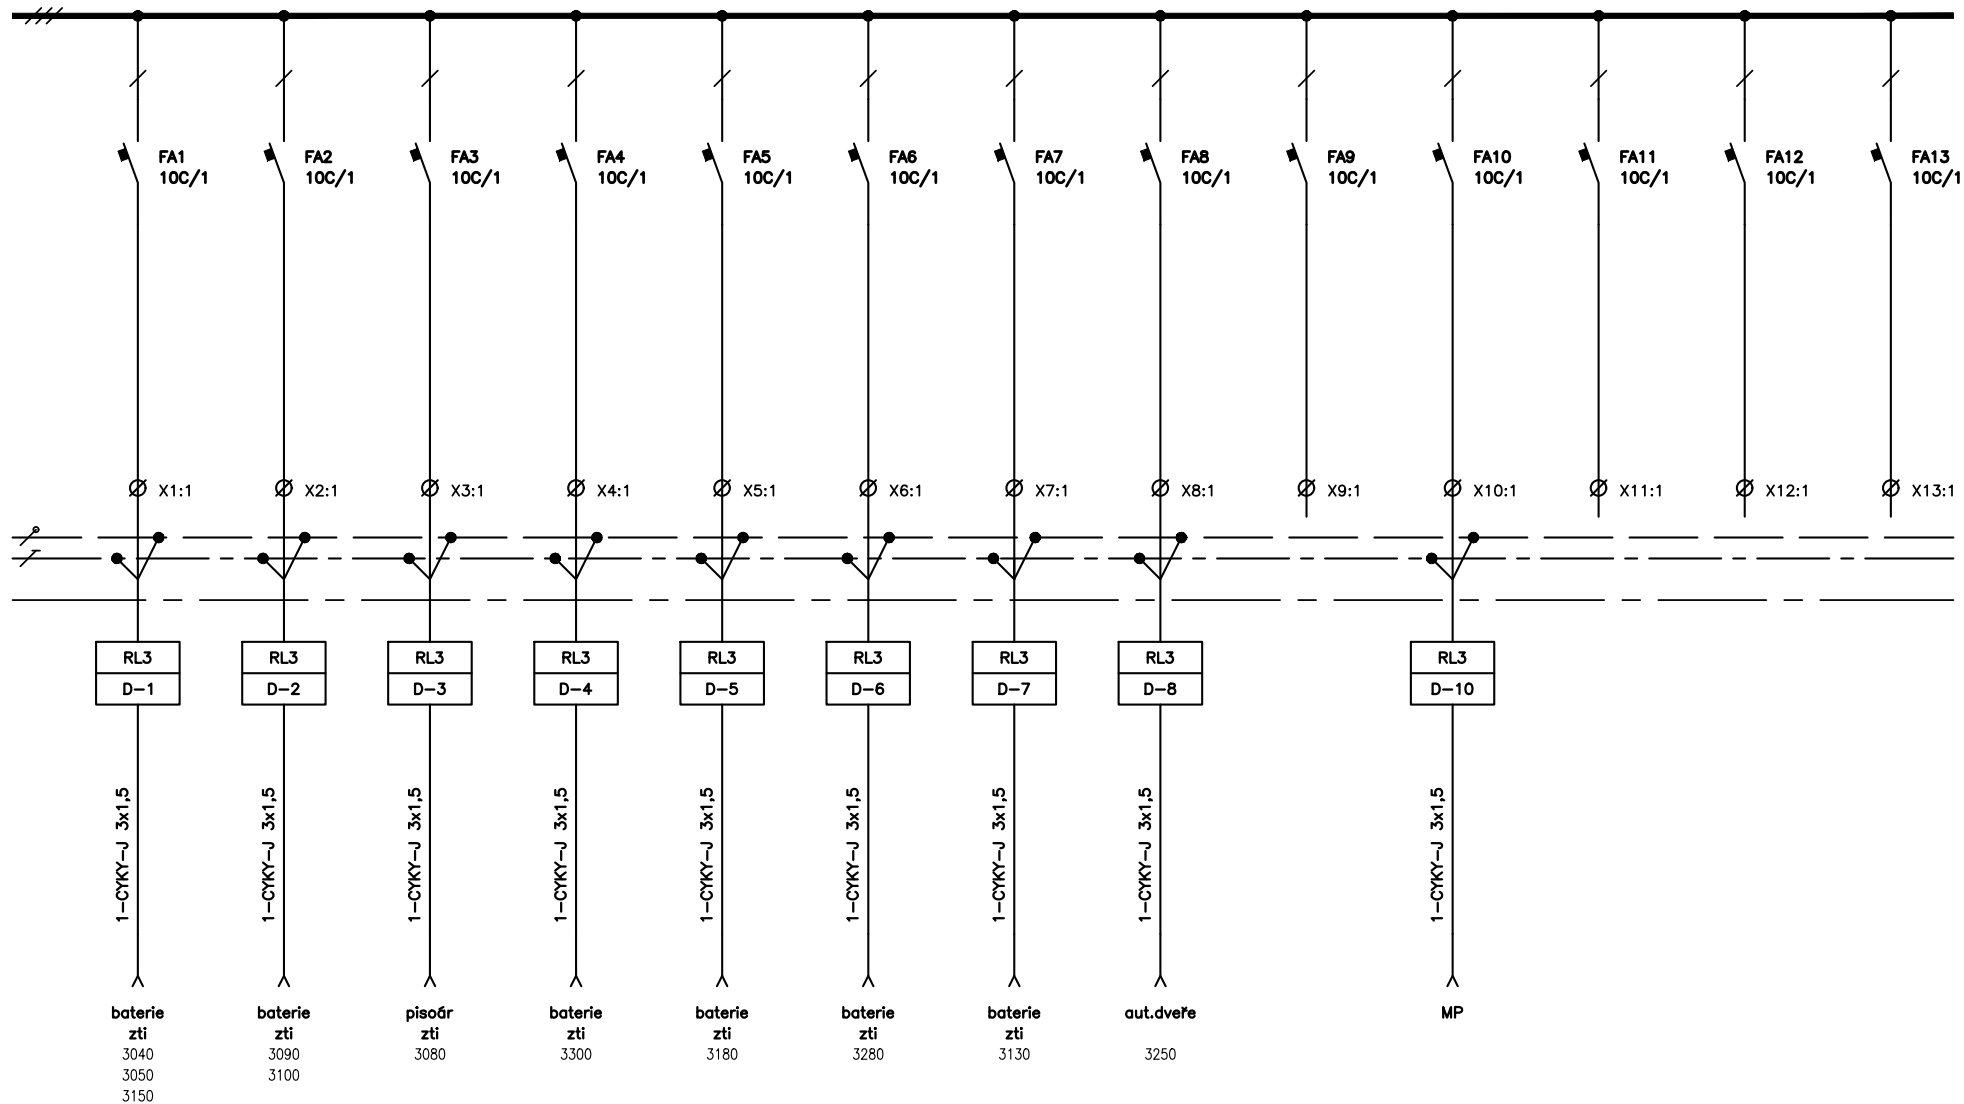

Oddělení Elektro	Zodpovědný projektant Ivan Medvěď	Druh dokumentu Výkres rozváděče	Status dokumentu Vydáno
SUBTECH Slovinská 29, 612 00 Brno Česká republika www.subtech.cz	Vypracoval Ivan Medvěď	Název, doplňující název FN OLOMOUČ – Přístavba objektu "P"	Číslo dokumentu D.1.4.G 156
	Kontroloval Ing. Petr Lavička	SO 01 – AMBULANCE A STACIONÁŘ HOK Rozváděč RL3	Změna Datum vydání 05/2018 List 12

=DF-


do 3NPE ~400V/TNS

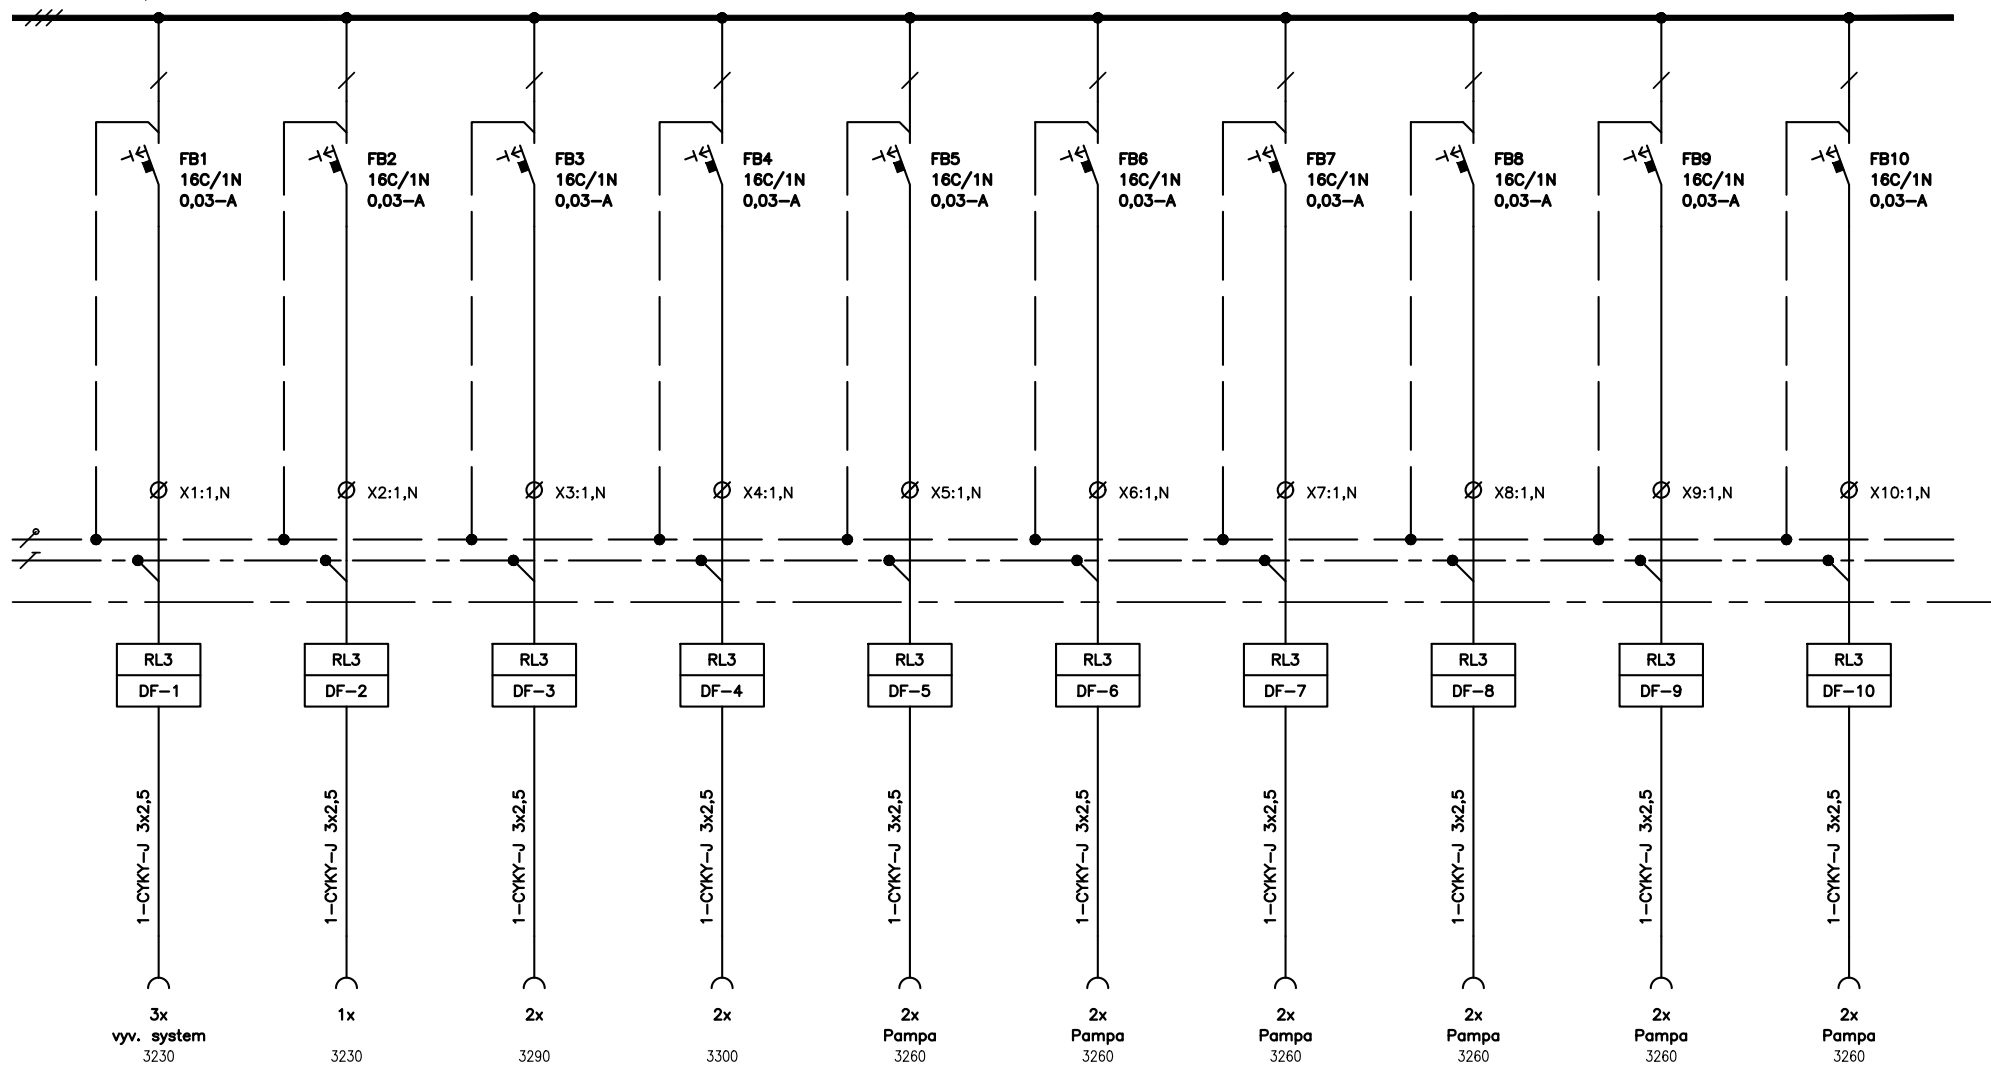

Oddělení Elektro	Zodpovědný projektant Ivan Medvěď	Druh dokumentu Výkres rozváděče	Status dokumentu Vydáno
SUBTECH Slovinská 29, 612 00 Brno Česká republika www.subtech.cz	Vypracoval Ivan Medvěď	Název, doplňující název FN OLMOUC – Přístavba objektu "P"	Číslo dokumentu D.1.4.G 156
	Kontroloval Ing. Petr Lavička	SO 01 – AMBULANCE A STACIONÁŘ HOK Rozváděč RL3	Změna Datum vydání 05/2018 List 13

=DF-


do 3NPE ~400V/TNS

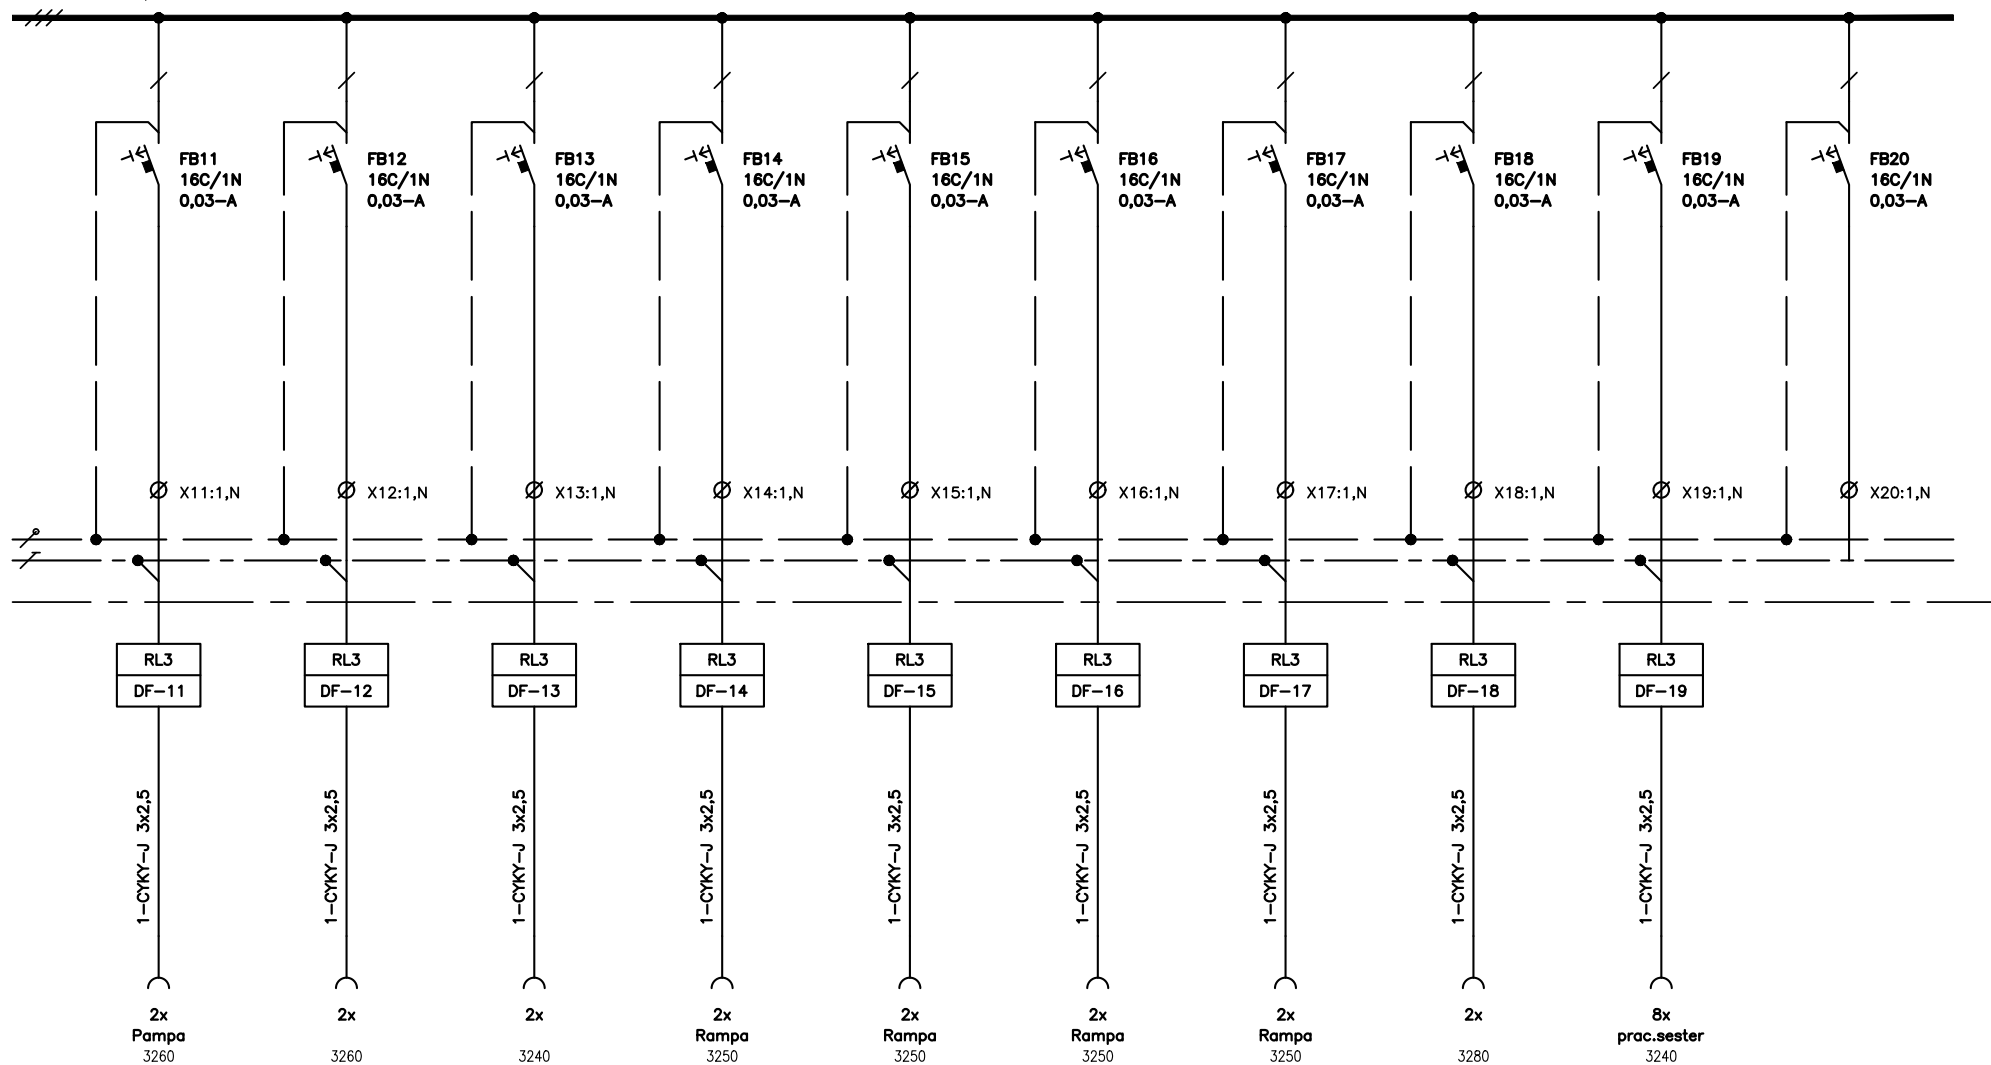


Oddělení Elektro	Zodpovědný projektant Ivan Medvěd	Druh dokumentu Výkres rozváděče	Status dokumentu Vydáno
SUBTECH Slovinská 29, 612 00 Bno Česká republika www.subtech.cz	Vypracoval Ivan Medvěd	Název, doplňující název FN OLMOUC – Přístavba objektu "P"	Číslo dokumentu D.1.4.G 156
	Kontroloval Ing. Petr Lavička	SO 01 – AMBULANCE A STACIONÁŘ HOK	Změna
		Rozváděč RL3	Datum vydání 05/2018
			List 14

=DF-

do 3NPE ~400V/TNS

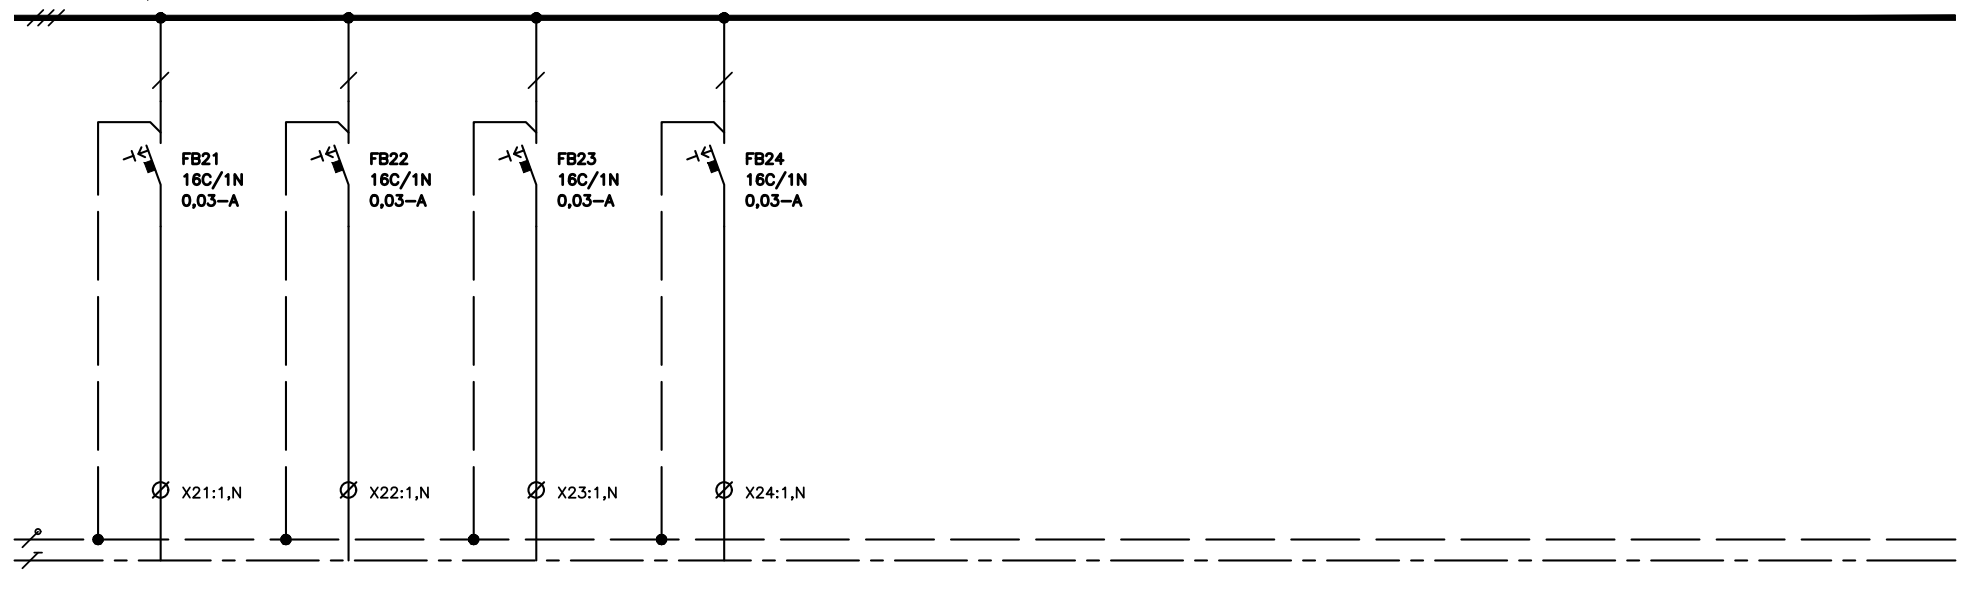

Oddělení Elektro	Zodpovědný projektant Ivan Medvěd	Druh dokumentu Výkres rozváděče	Status dokumentu Vydáno		
SUBTECH Slovinská 29, 612 00 Brno Česká republika www.subtech.cz	Vypracoval Ivan Medvěd	Název, doplňující název FN OLMOUC – Přístavba objektu "P"	Číslo dokumentu D.1.4.G 156		
	Kontroloval Ing. Petr Lavička	SO 01 – AMBULANCE A STACIONÁŘ HOK Rozváděč RL3	Změna	Datum vydání 05/2018	List 15

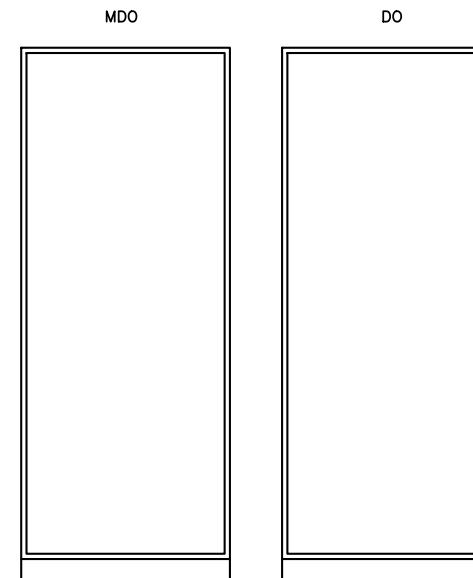

rozděděč RL3
2 ks skříniový samostatně stojící, krycí panely, bez dveří
800x2100x400, IP40/20, třída I
skřín, podstavec, přístrojový rošt

Oddělení Elektro	Zodpovědný projektant Ivan Medvěď	Druh dokumentu Výkres rozváděče	Status dokumentu Vydáno		
SUBTECH Slovinská 29, 612 00 Brno Česká republika www.subtech.cz	Vypracoval Ivan Medvěď	Název, doplňující název FN OLOMOUČ – Přístavba objektu "P"	Číslo dokumentu D.1.4.G 156		
	Kontroloval Ing. Petr Lavička	SO 01 – AMBULANCE A STACIONÁŘ HOK Rozváděč RL3	Změna	Datum vydání 05/2018	List 16