


RS4.1

ODPOVÍDÁ SKUTEČNÉMU PROVEDENÍ
22.05.2020

ELPREMO s.p.a.
TEL.: 587 438 800
www.elpremo.cz


ŘEPČINSKÁ 86, 779 00 OLOMOUČ
TEL.: 587 438 800
www.elpremo.cz

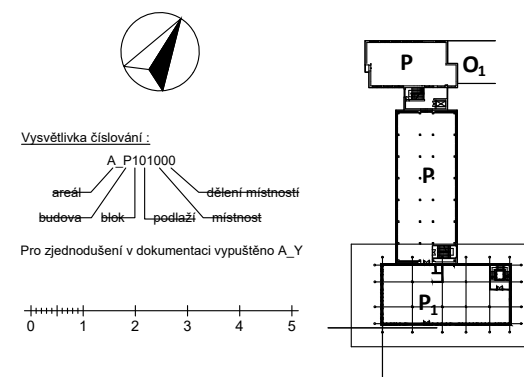

0,000 = 229,447 m.n.m

INVESTOR: Fakultní nemocnice Olomouc, I. P. Pavlova 185/6, 779 00 Olomouc		AUTORIZAČNÍ RAZÍTKO:	
AKCE: FN OLOMOUČ - Přístavba objektu "P" pro ambulance a stacionář HOK na pozemcích p.č. 706/8, 171/2, 707/5, 711/1, 711/6, 711/7, 711/2, 711/3, 702/1, 1444, 759, 613/2, k.ú. Nová Ulice			
STUPĚŇ: DOKUMENTACE PRO ZMĚNU STAVBY PŘED DOKONČENÍM			
ČÁST DOKUMENTACE: SO 01 - AMBULANCE A STACIONÁŘ HOK D.1.4.G SILNOPROUDÁ ELEKTROTECHNIKA		GENERÁLNÍ PROJEKTANT: Adam Rujbr Architects Srbská 22, 612 00 Brno - Královo Pole Tel.: 545 216 938, Fax: 545 216 937, GSM: 603 283 041 Hořejší nábreží 19, 150 00 Praha 5 Tel.: 251 511 333, GSM: 603 799 403	
ODPOVĚDNÝ PROJEKTANT: Ing. PETR LAVIČKA	ODPOVĚDNÝ PROJEKTANT: Ing. arch. ADAM RUJBR		
PROJEKTANT: IVAN MEDVĚD	ARCHITEKT: Ing. arch. ADAM RUJBR		
VYPRACOVAL: IVAN MEDVĚD	HIP: Ing. MICHAL SURKA		
KONTROLOVAL: Ing. PETR LAVIČKA			
OBSAH VÝKRESU: ROZVADĚČ RS4.1	Č. ZAKÁZKY:		SADA:
	DATUM: 05/2018	MĚŘÍTKO: —	


mdo 3NPE ~400V/TNS

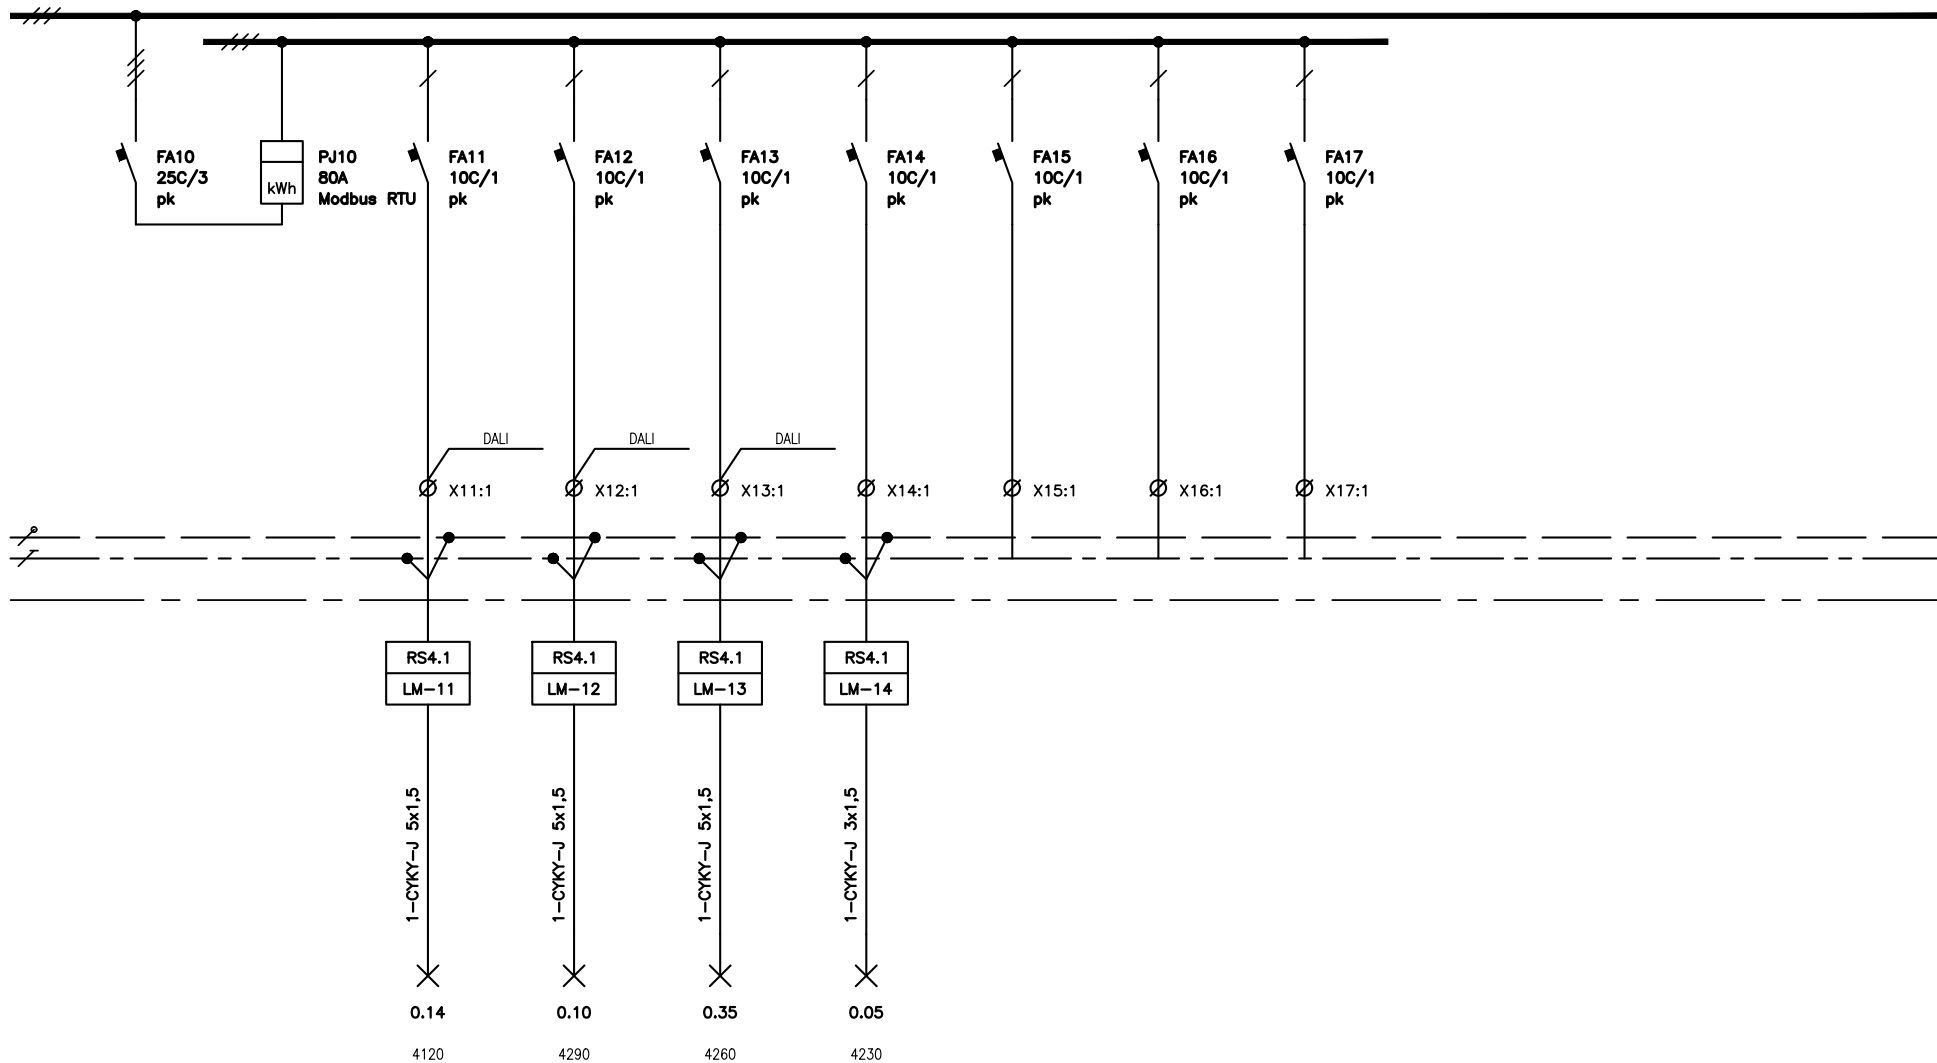

Oddělení Elektro	Zodpovědný projektant Ivan Medvěď	Druh dokumentu Výkres rozváděče	Status dokumentu Vydáno		
 Slovinská 29, 612 00 Brno Česká republika www.subtech.cz	Vypracoval Ivan Medvěď	Název, doplňující název FN OLOMOUČ – Přístavba objektu "P"	Číslo dokumentu D.1.4.G 158		
	Kontroloval Ing. Petr Lavička	SO 01 – AMBULANCE A STACIONÁŘ HOK Rozváděč RS4.1	Změna	Datum vydání 05/2018	List 2

=M-


mno 3NPE ~400V/TNS

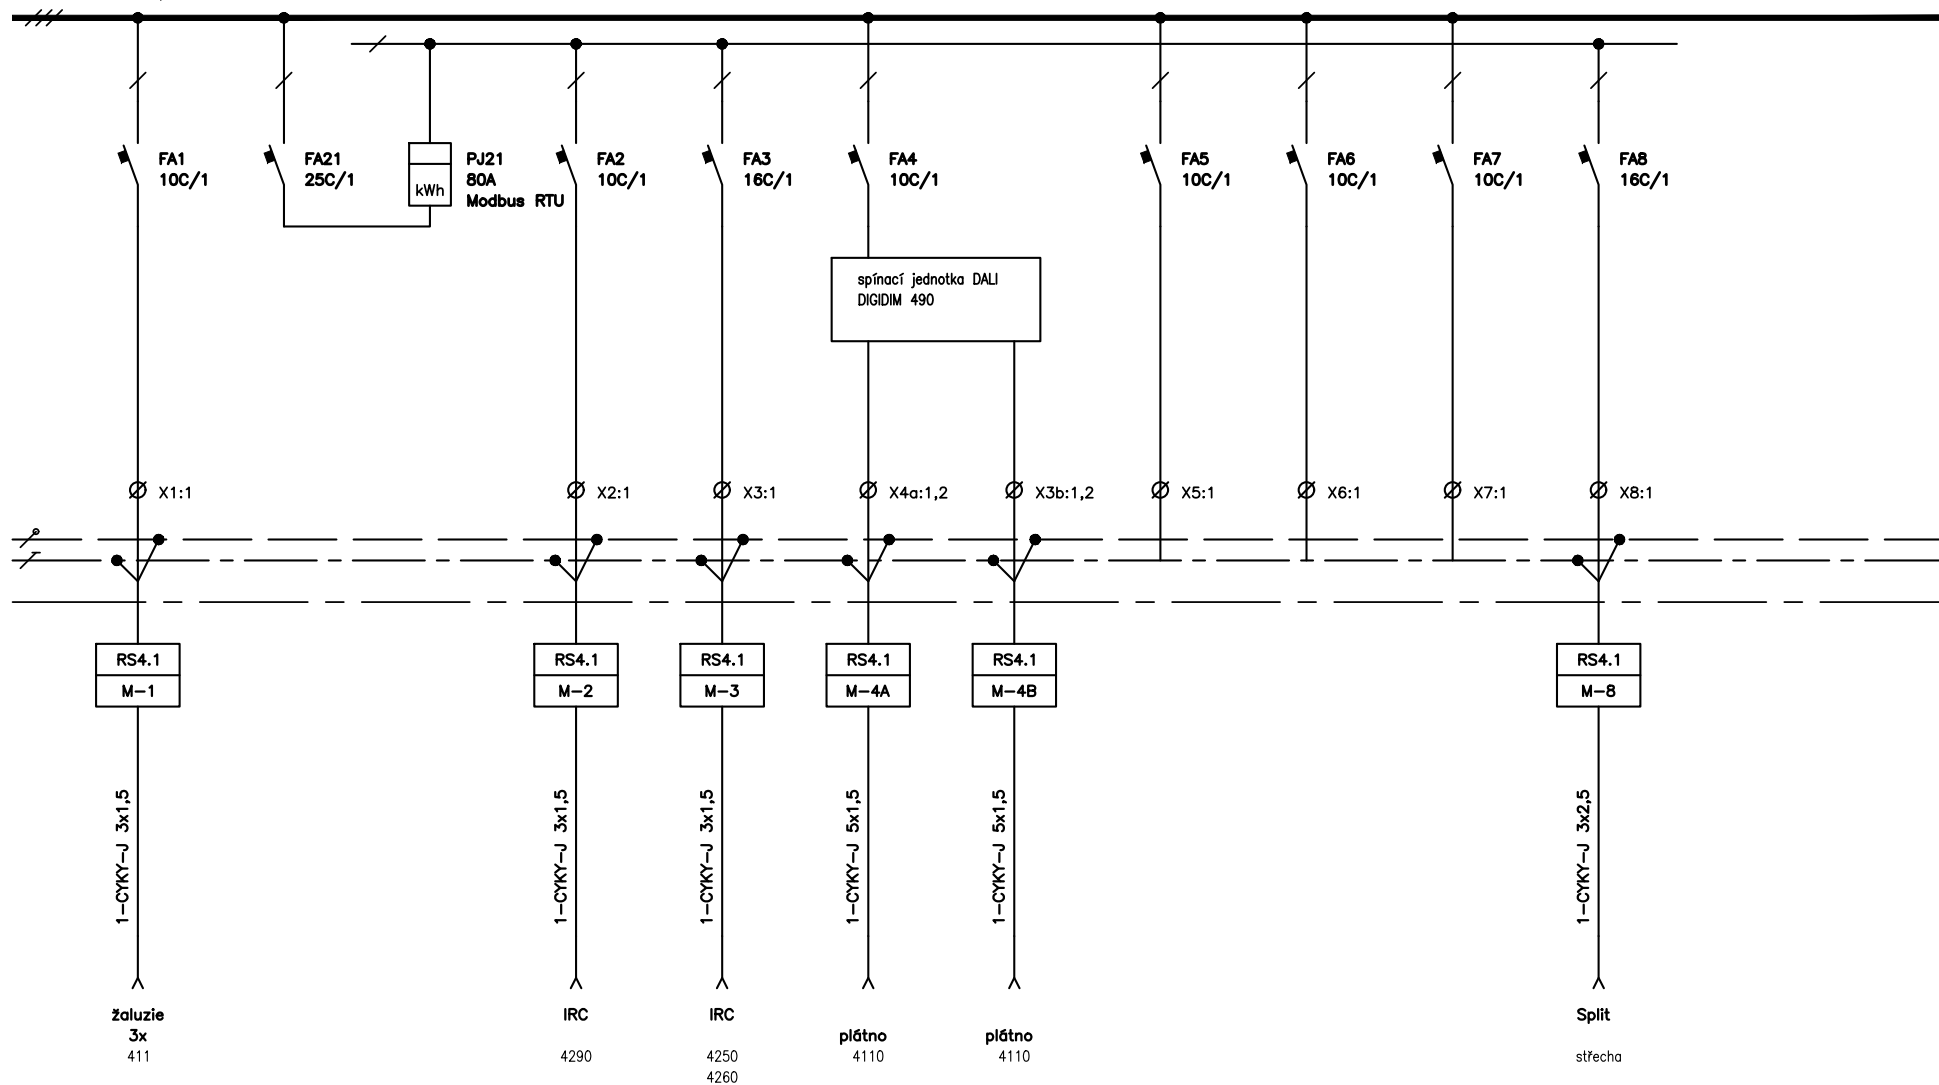

Oddělení Elektro	Zodpovědný projektant Ivan Medvěď	Druh dokumentu Výkres rozváděče	Status dokumentu Vydáno
SUBTECH Slovinská 29, 612 00 Brno Česká republika www.subtech.cz	Vypracoval Ivan Medvěď	Název, doplňující název FN OLOMOUC – Přístavba objektu "P"	Číslo dokumentu D.1.4.G 158
	Kontroloval Ing. Petr Lavička	SO 01 – AMBULANCE A STACIONÁŘ HOK	Změna
		Rozváděč RS4.1	Datum vydání 05/2018
			List 3

=MF-

mno 3NPE ~400V/TNS

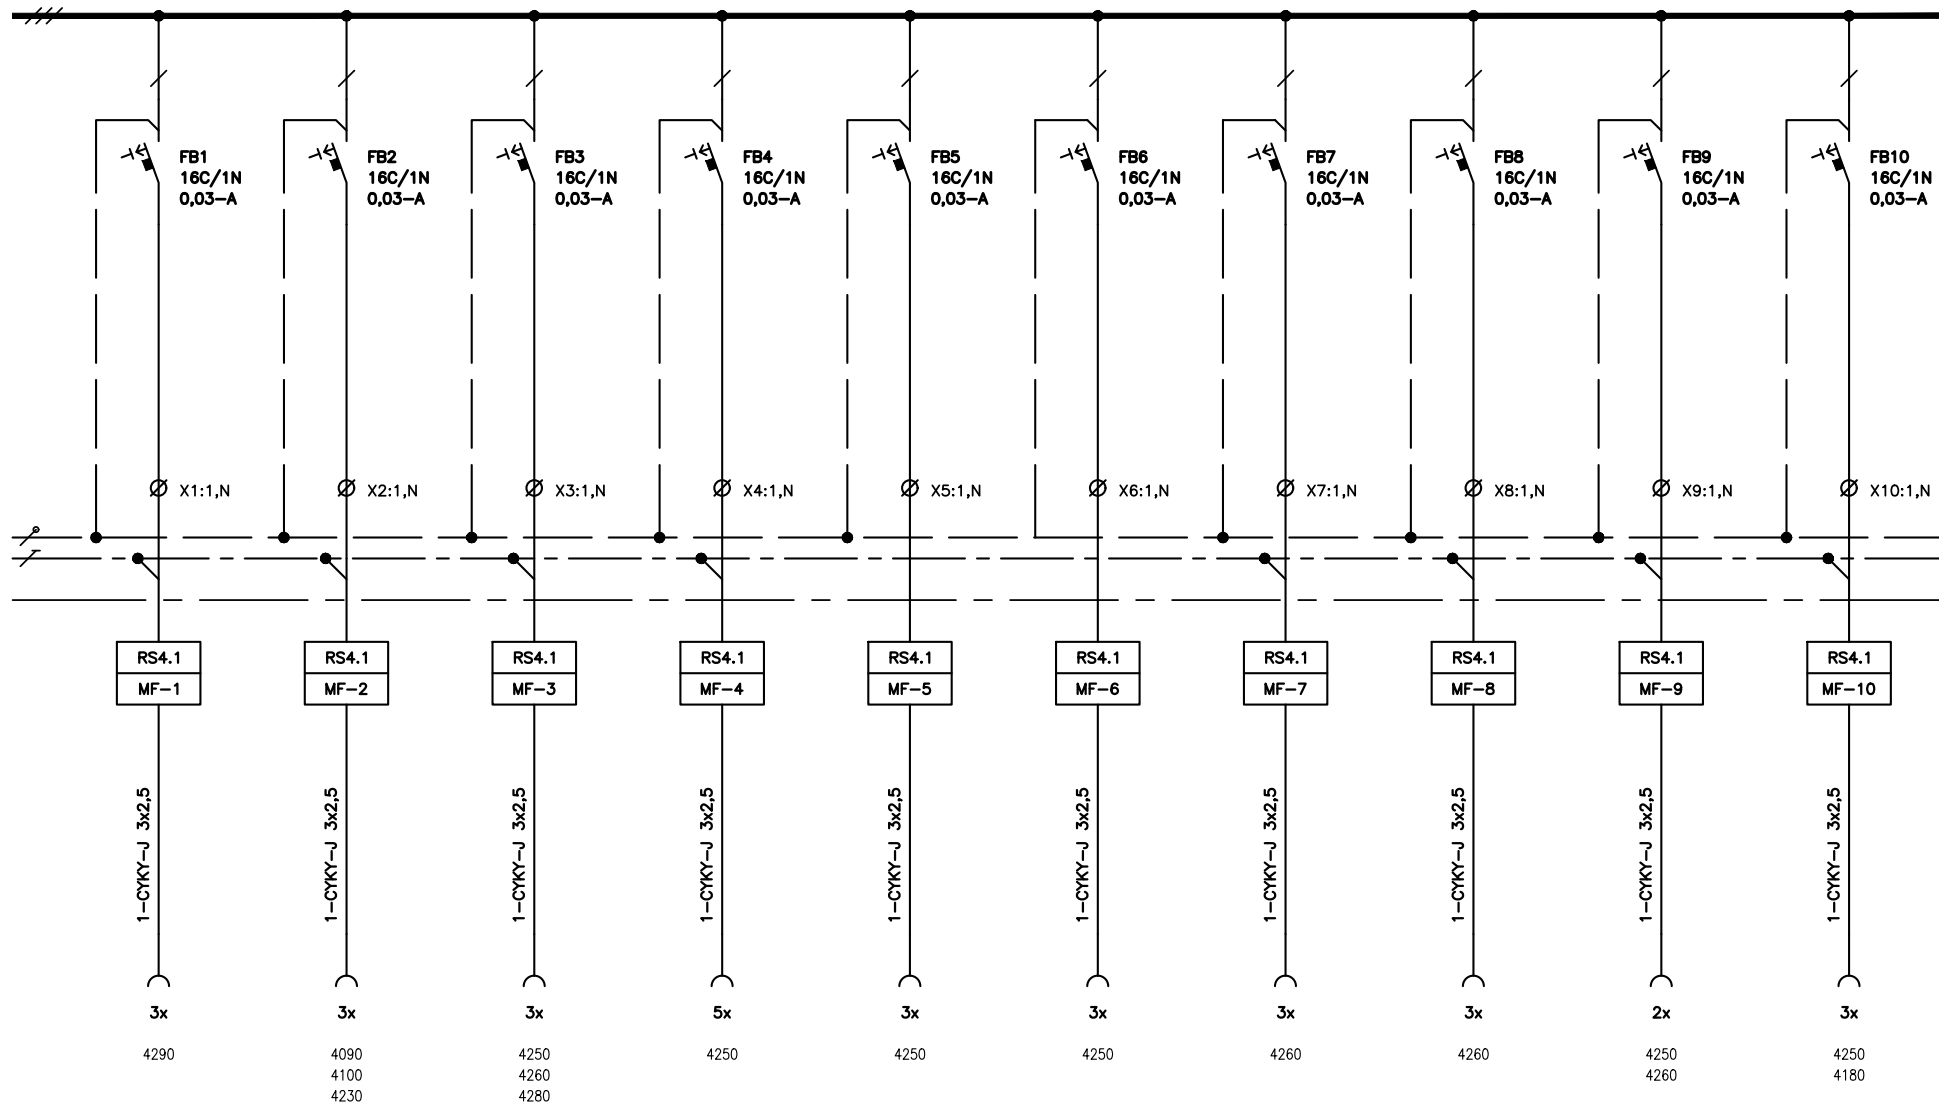

Oddělení Elektro	Zodpovědný projektant Ivan Medvěd	Druh dokumentu Výkres rozváděče	Status dokumentu Vydáno
SUBTECH Slovenská 29, 612 00 Brno Česká republika www.subtech.cz	Vypracoval Ivan Medvěd	Název, doplňující název FN OLOMOUC – Přístavba objektu "P"	Číslo dokumentu D.1.4.G 158
	Kontroloval Ing. Petr Lavička	SO 01 – AMBULANCE A STACIONÁŘ HOK	Změna
		Rozváděč RS4.1	Datum vydání 05/2018
			List 4

=MF-


mno 3NPE ~400V/TNS



Oddělení Elektro	Zodpovědný projektant Ivan Medvěd	Druh dokumentu Výkres rozváděče	Status dokumentu Vydáno		
	Vypracoval Ivan Medvěd	Název, doplňující název FN OLMOUC – Přístavba objektu "P"	Číslo dokumentu D.1.4.G 158		
Kontroloval Ing. Petr Lavička		SO 01 – AMBULANCE A STACIONÁŘ HOK Rozváděč RS4.1	Změna	Datum vydání 05/2018	List 5

=D-


do 3NPE AC 400 V/TNS In=63A

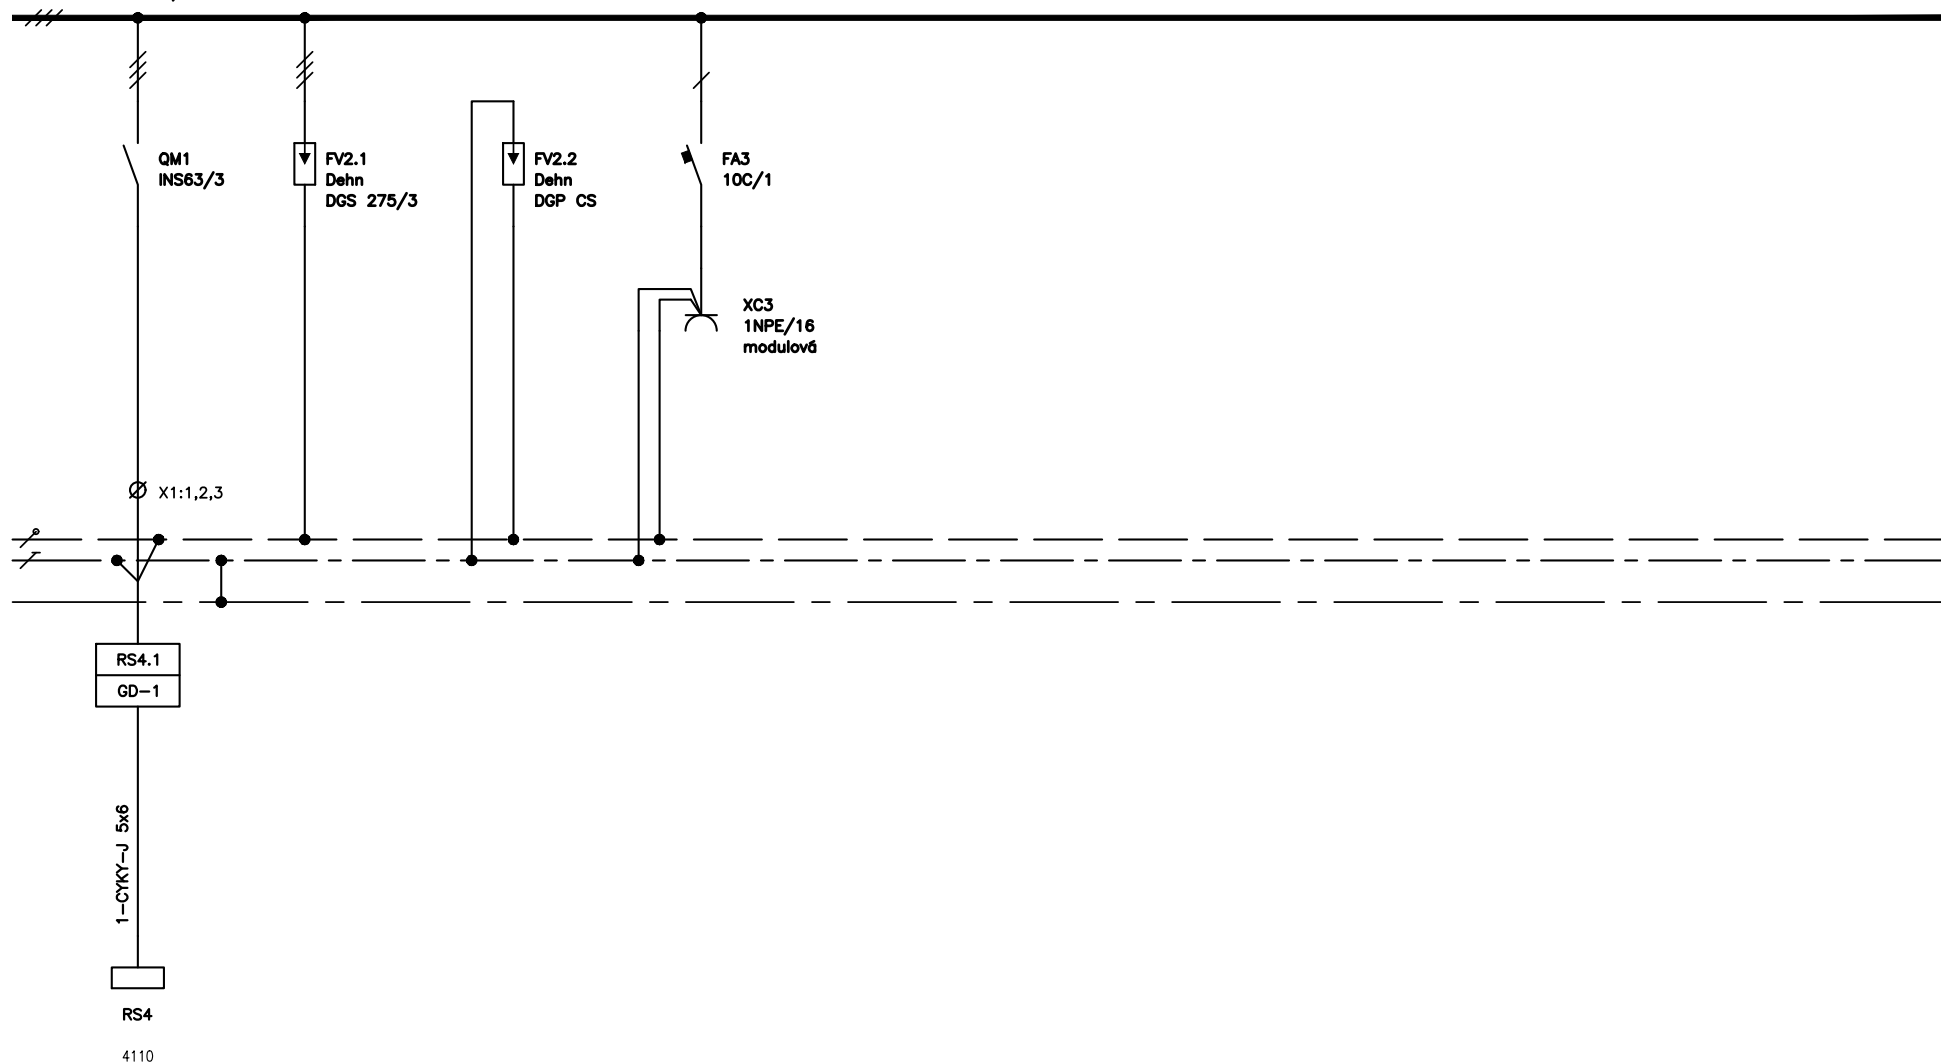



Oddělení Elektro	Zodpovědný projektant Ivan Medvěď	Druh dokumentu Výkres rozváděče	Status dokumentu Vydáno		
SUBTECH Slovinská 29, 612 00 Brno Česká republika www.subtech.cz	Vypracoval Ivan Medvěď	Název, doplňující název FN OLOMOUČ – Přístavba objektu "P"	Číslo dokumentu D.1.4.G 158		
	Kontroloval Ing. Petr Lavička	SO 01 – AMBULANCE A STACIONÁŘ HOK Rozváděč RS4.1	Změna	Datum vydání 05/2018	List 6

=LD-


do 3NPE ~400V/TNS

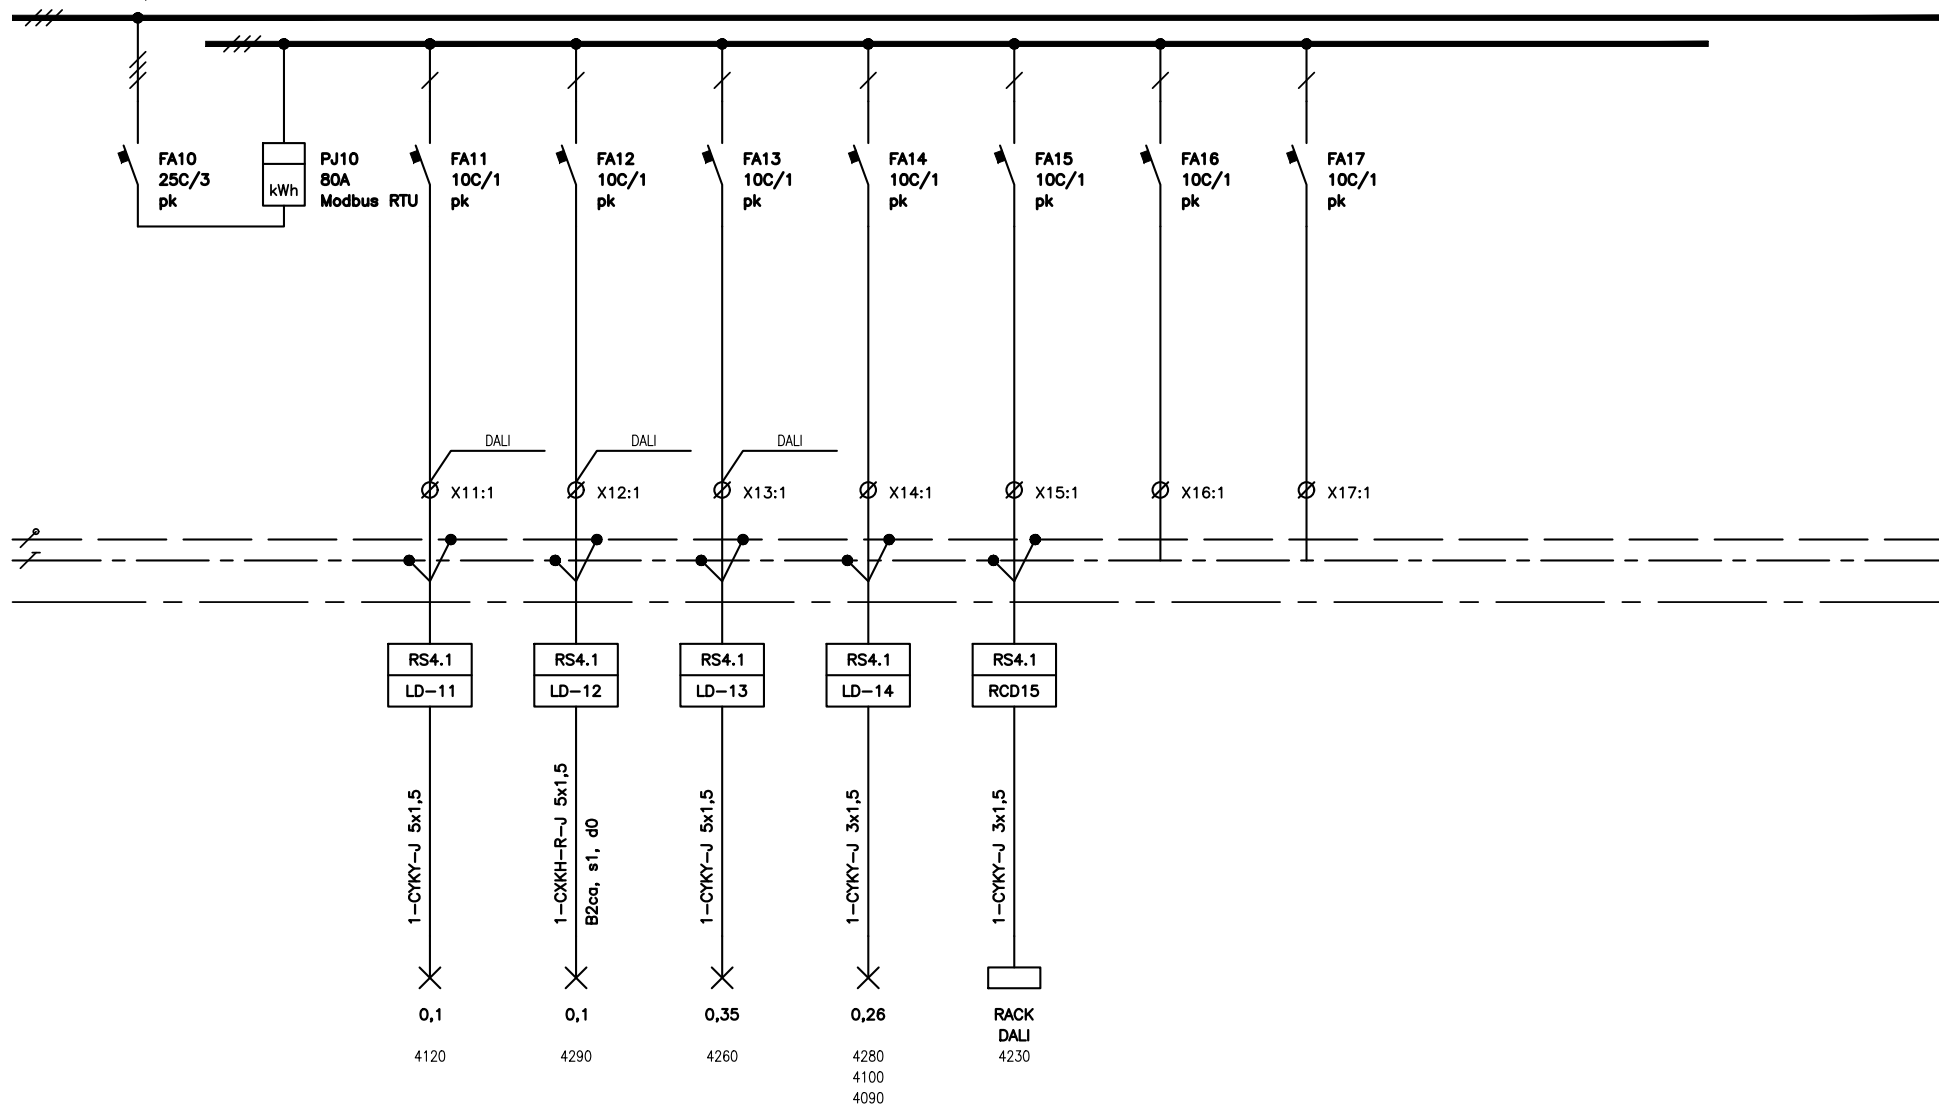

Oddělení Elektro	Zodpovědný projektant Ivan Medvěď	Druh dokumentu Výkres rozváděče	Status dokumentu Vydáno
SUBTECH Slovinská 29, 612 00 Brno Česká republika www.subtech.cz	Vypracoval Ivan Medvěď	Název, doplňující název FN OLOMOUC – Přístavba objektu "P"	Číslo dokumentu D.1.4.G 158
	Kontroloval Ing. Petr Lavička	SO 01 – AMBULANCE A STACIONÁŘ HOK	Změna
		Rozváděč RS4.1	Datum vydání 05/2018
			List 7

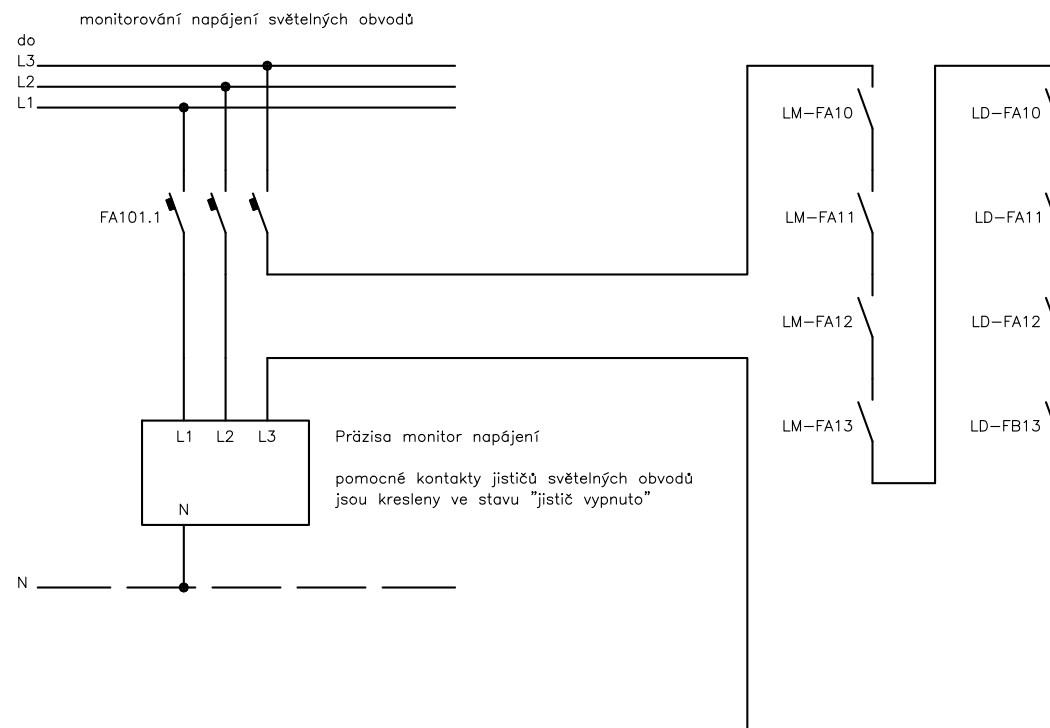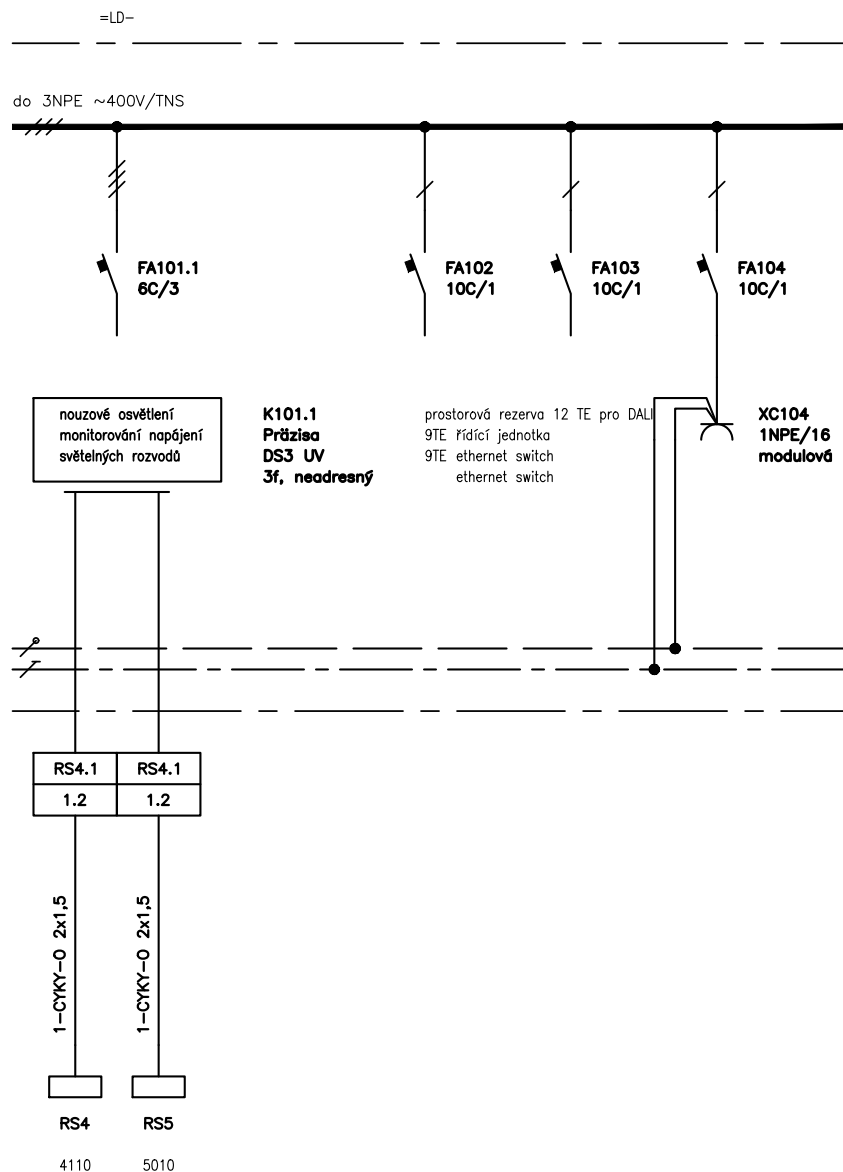

Oddělení Elektro	Zodpovědný projektant Ivan Medvěď	Druh dokumentu Výkres rozváděče	Status dokumentu Vydáno
SUBTECH Slovinská 29, 612 00 Bno Česká republika www.subtech.cz	Vypracoval Ivan Medvěď	Název, doplňující název FN OLOMOUC – Přístavba objektu "P"	Číslo dokumentu D.1.4.G 158
	Kontroloval Ing. Petr Lavička	SO 01 – AMBULANCE A STACIONÁŘ HOK Rozváděč RS4.1	Změna Datum vydání 05/2018
			List 8

 

rozdávěč RS4.1
modulární systém do 125A, nástěnný
5x35 modulů, IP43, třída I
kovové dveře plné, zámek

přívod a vývody shora, vývodky
jmenovité rozměry 710x850x250 (ŠxVxHL)
referenční řada OEZ DN

Oddělení Elektro	Zodpovědný projektant Ivan Medvěd	Druh dokumentu Výkres rozváděče	Status dokumentu Vydáno		
 Slovinská 29, 612 00 Bno Česká republika www.subtech.cz	Vypracoval Ivan Medvěd	Název, doplňující název FN OLOMOUČ – Přístavba objektu "P"	Číslo dokumentu D.1.4.G 158		
	Kontroloval Ing. Petr Lavička	SO 01 – AMBULANCE A STACIONÁŘ HOK Rozváděč RS4.1	Změna	Datum vydání 05/2018	List 9