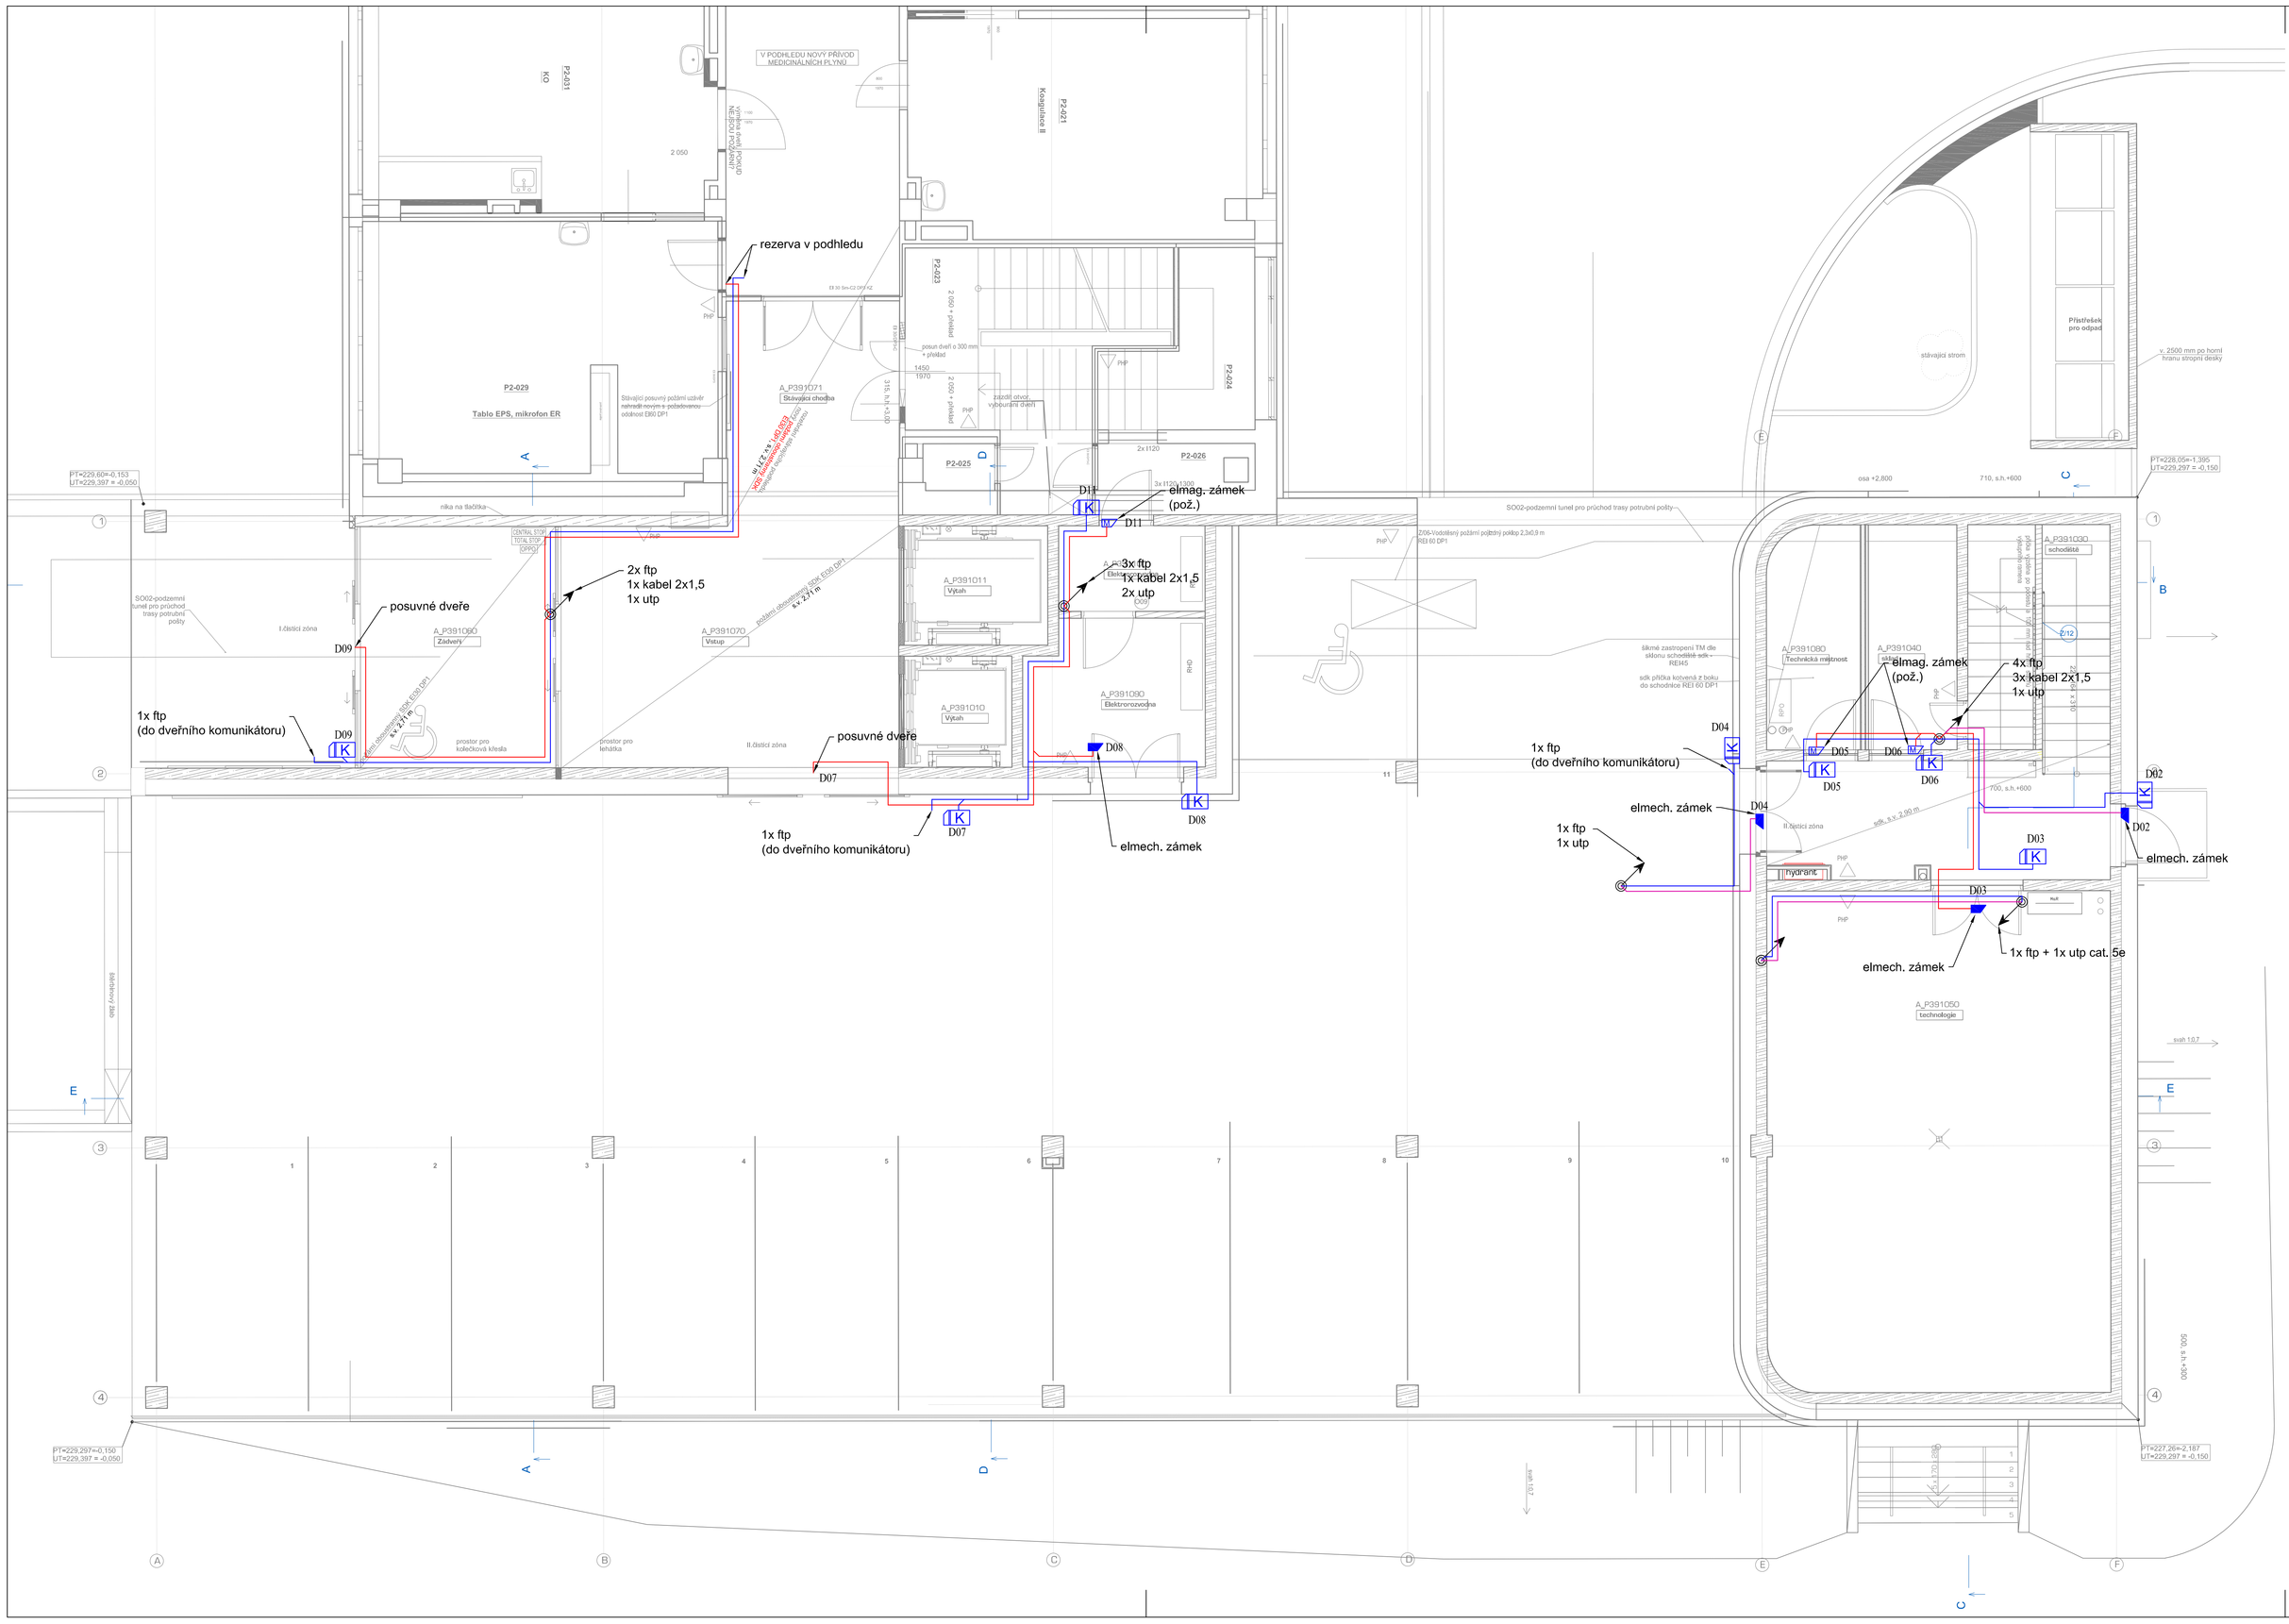

LEGENDA:

ELEKTRONICKÁ KONTROLA VSTUPU

- IK Čtečka karet
- ACS rozvaděč EKV
- el. mech. zámek
- el. mag zámek
- kabel FTP
- kabel 2x1,5
- utp cat. 5e

INDEX	DATUM, JMÉNO, PODPIS	TEXT A POPIS ZMĚNY

VYPRACOVAL	Jan Ursacher	
KONTROLOVAL	Alois Vincibr	
SCHVÁLIL	Alois Vincibr	

merit
MERIT GROUP a.s.
Březinova 7
779 00 Olomouc
tel: +420 585 226 185
fax: +420 585 230 206
e-mail: merit@merit.cz

MÍSTO STAVBY	Fakultní nemocnice Olomouc, I.P. Pavlova 185/6, Olomouc	DATUM	04/2020	MĚŘÍTKO	1:100
INVESTOR	Fakultní nemocnice Olomouc, I.P. Pavlova 185/6, Olomouc	ZAKÁZKA	ZS-19-062	FORMÁT	3x A4

STAVBA

FN OLOMOUC - Přístavba objektu ´´P´´ pro ambulance a stacionář HOK

OBSAH - NÁZEV VÝKRESU

půdorys 1.pp - EKV

OBJEKT - PROVOZNÍ SOUBOR	STUPEŇ	ARCH. ČÍSLO	Č. VÝKRESU	Č. VÝTISKU
D.1.4 TECHNIKA PROSTŘEDÍ STAVEB	DSPS		D.1.4.H-07	