
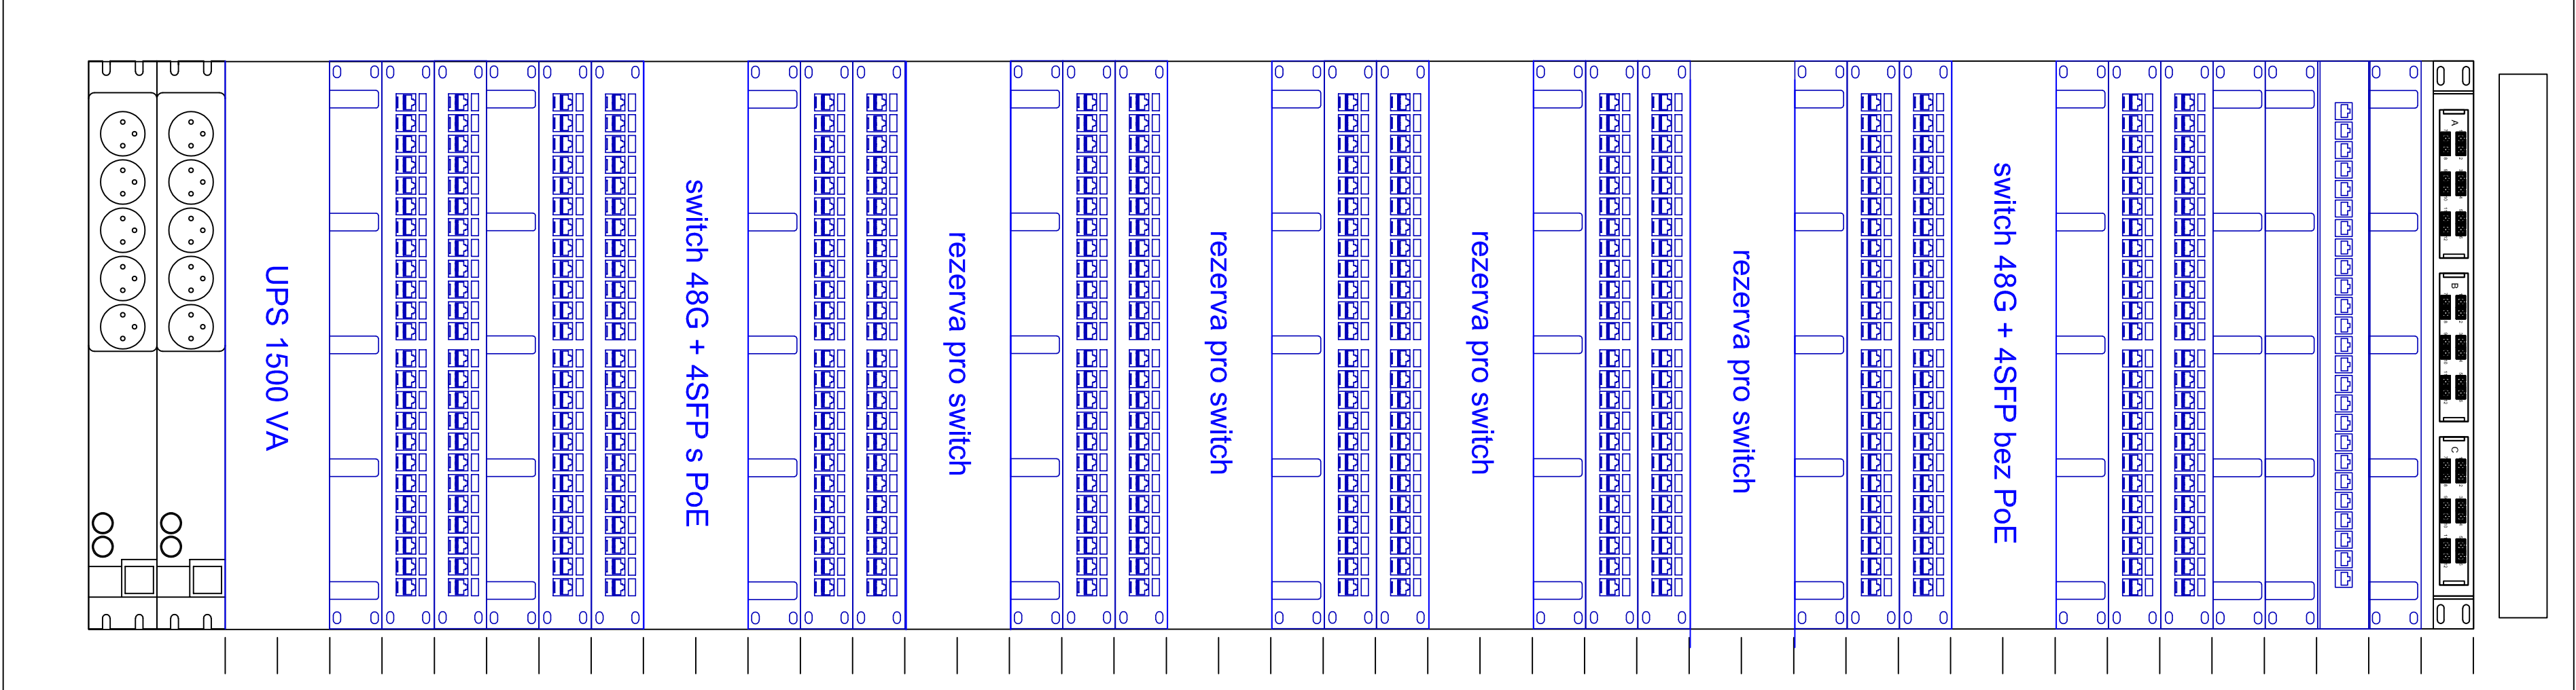


Datový rozvaděč R084 (m.č. A_P303230)

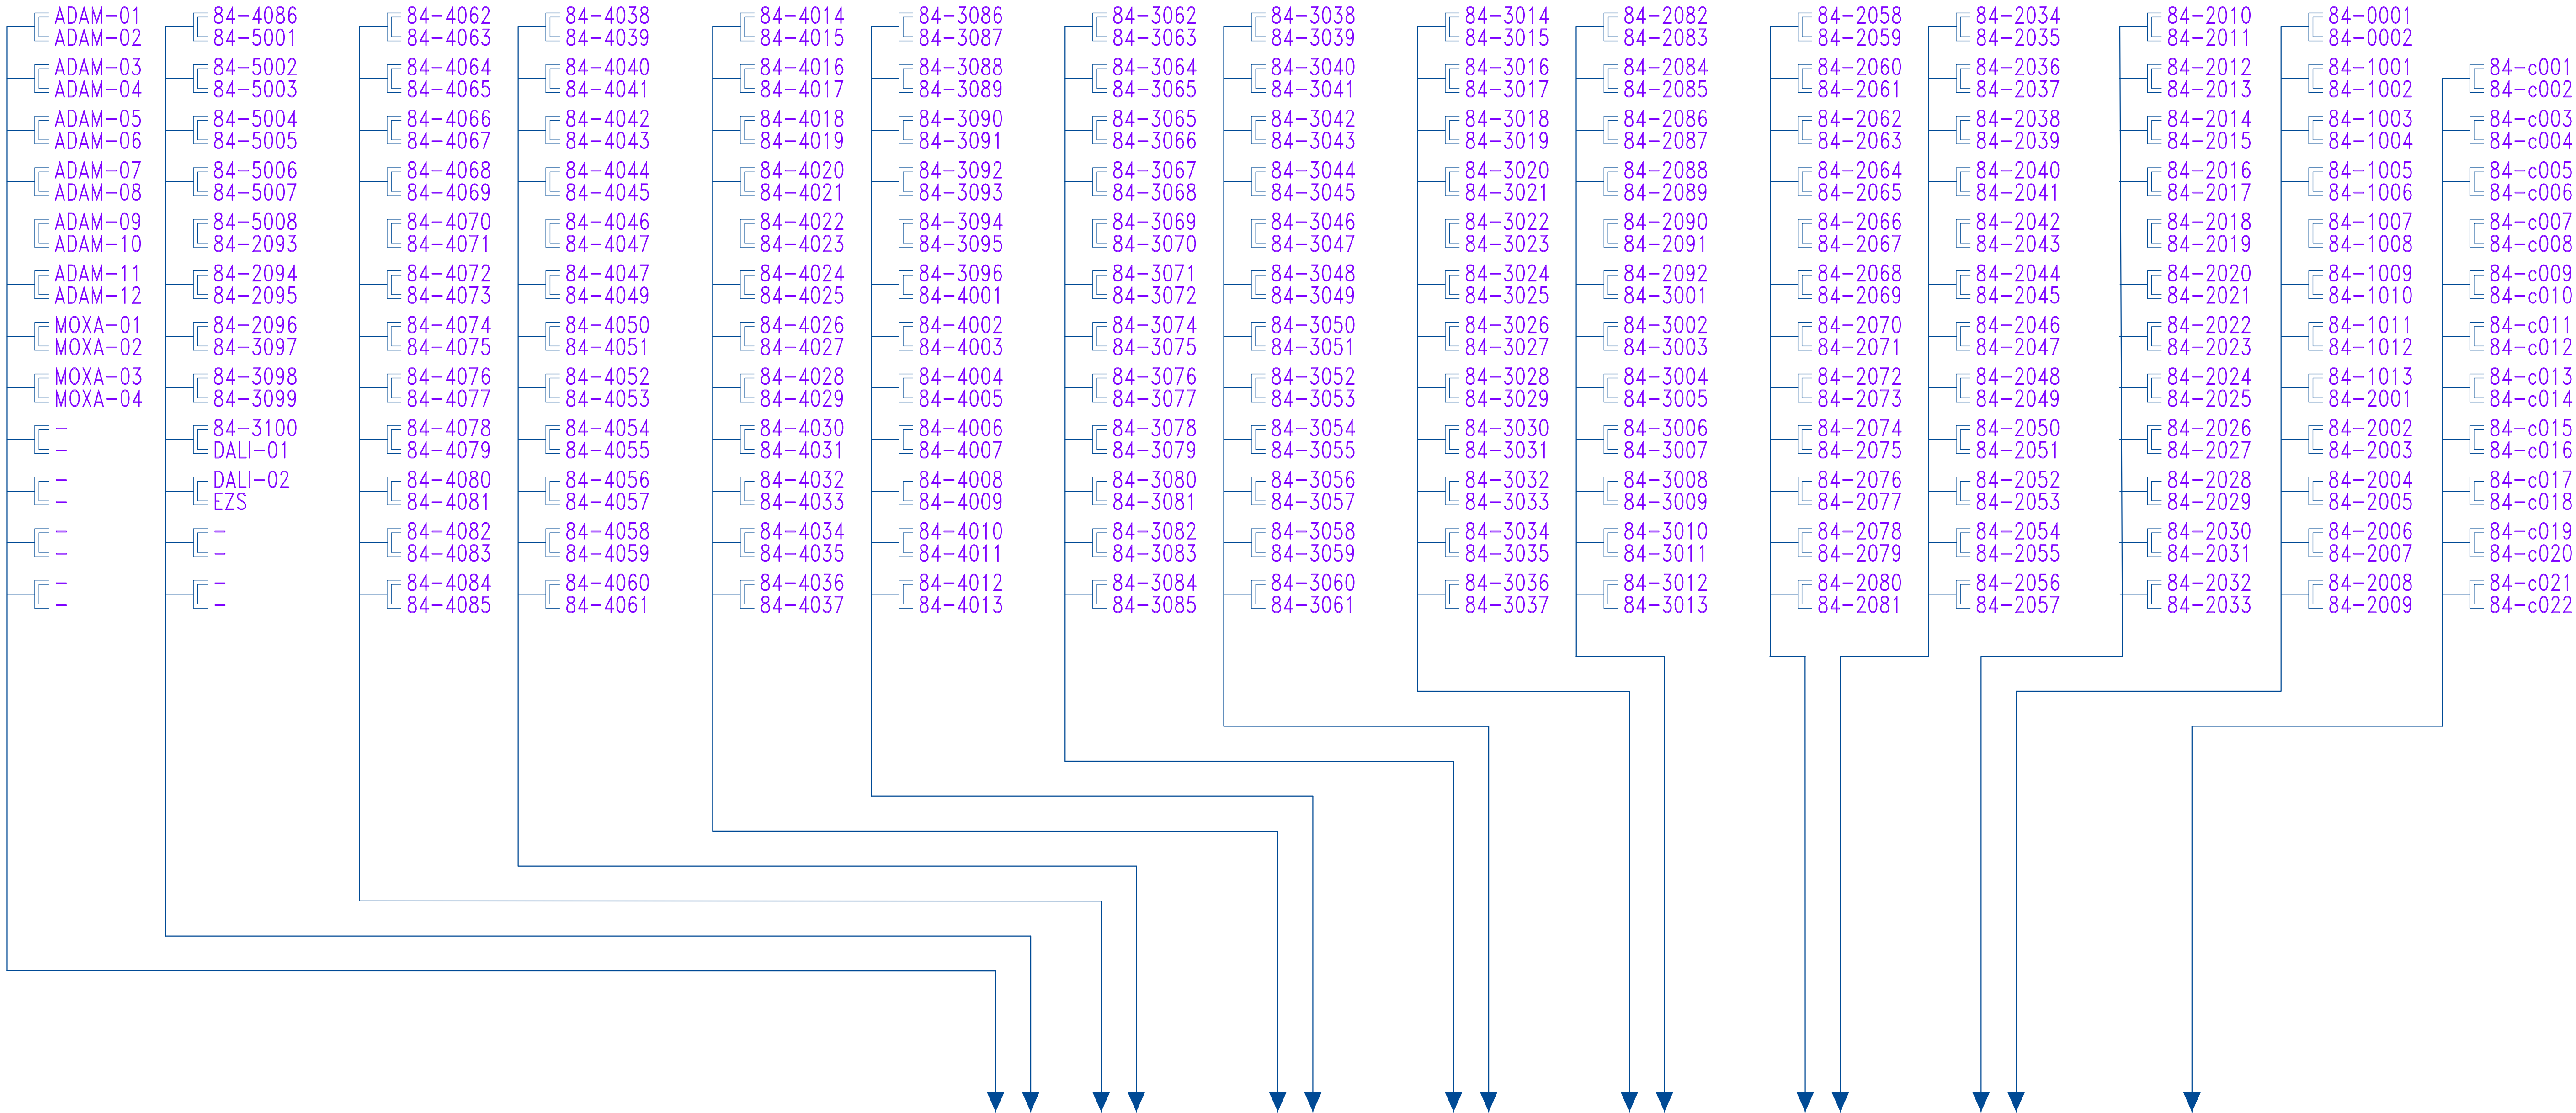

kabel SYKFY 50 x 2 x 0,5 z rozvaděče č. 40

optický kabel 24 vl. SM z rozvaděče č. 40

Poznámka:
Napájecí panel, je umístěn na zadní straně datového rozvaděče.

--	--	