
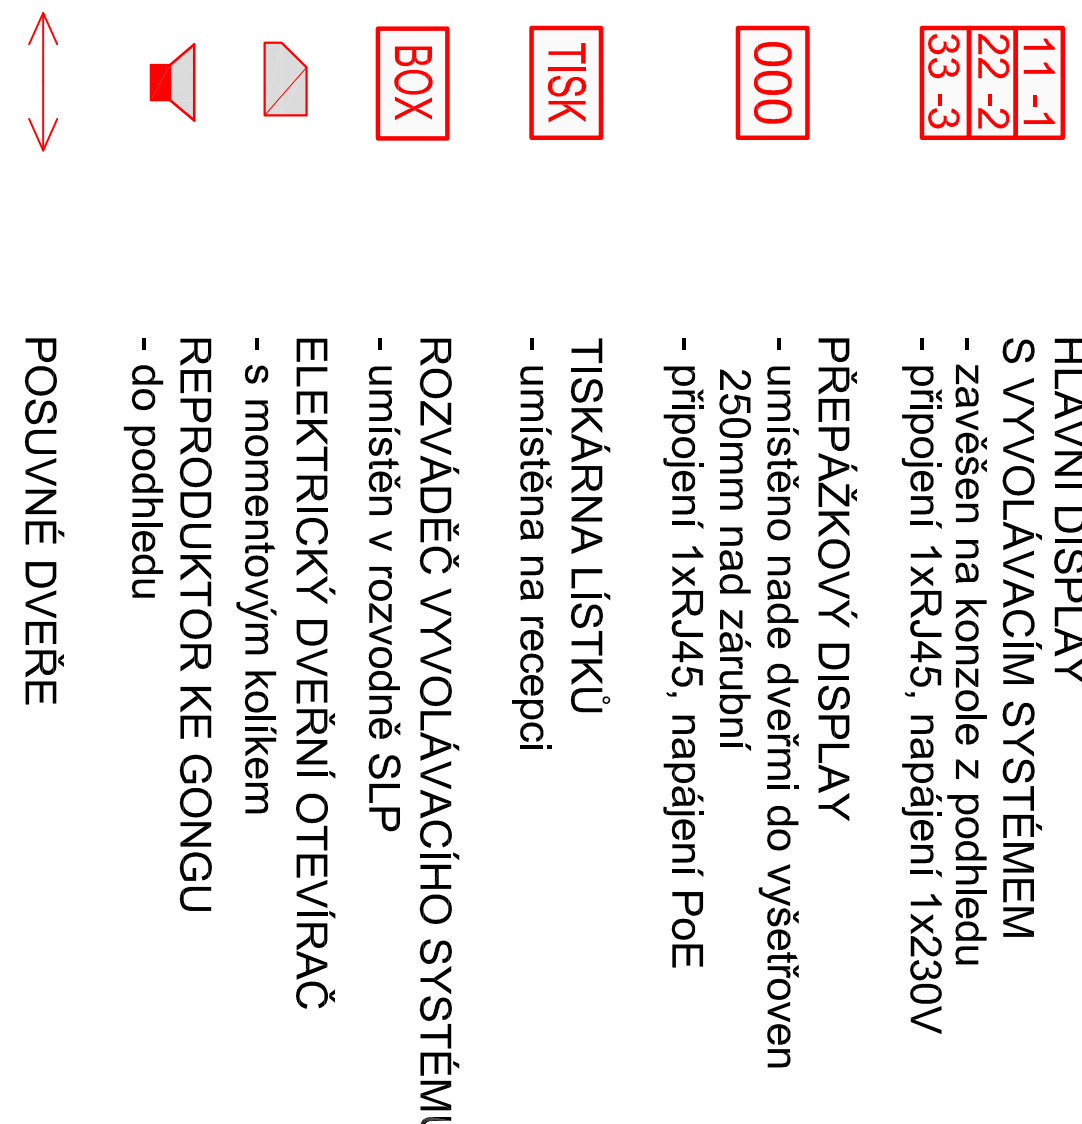
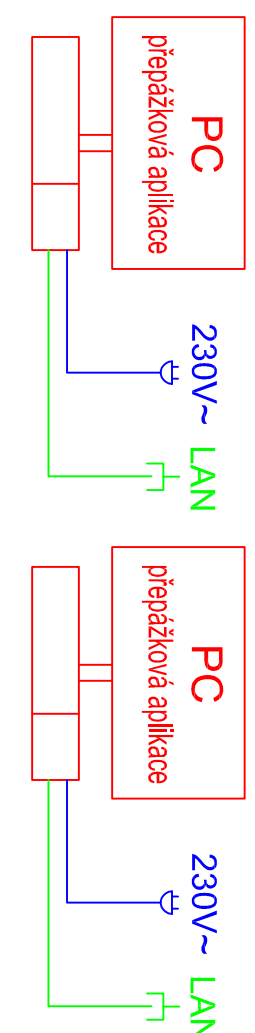
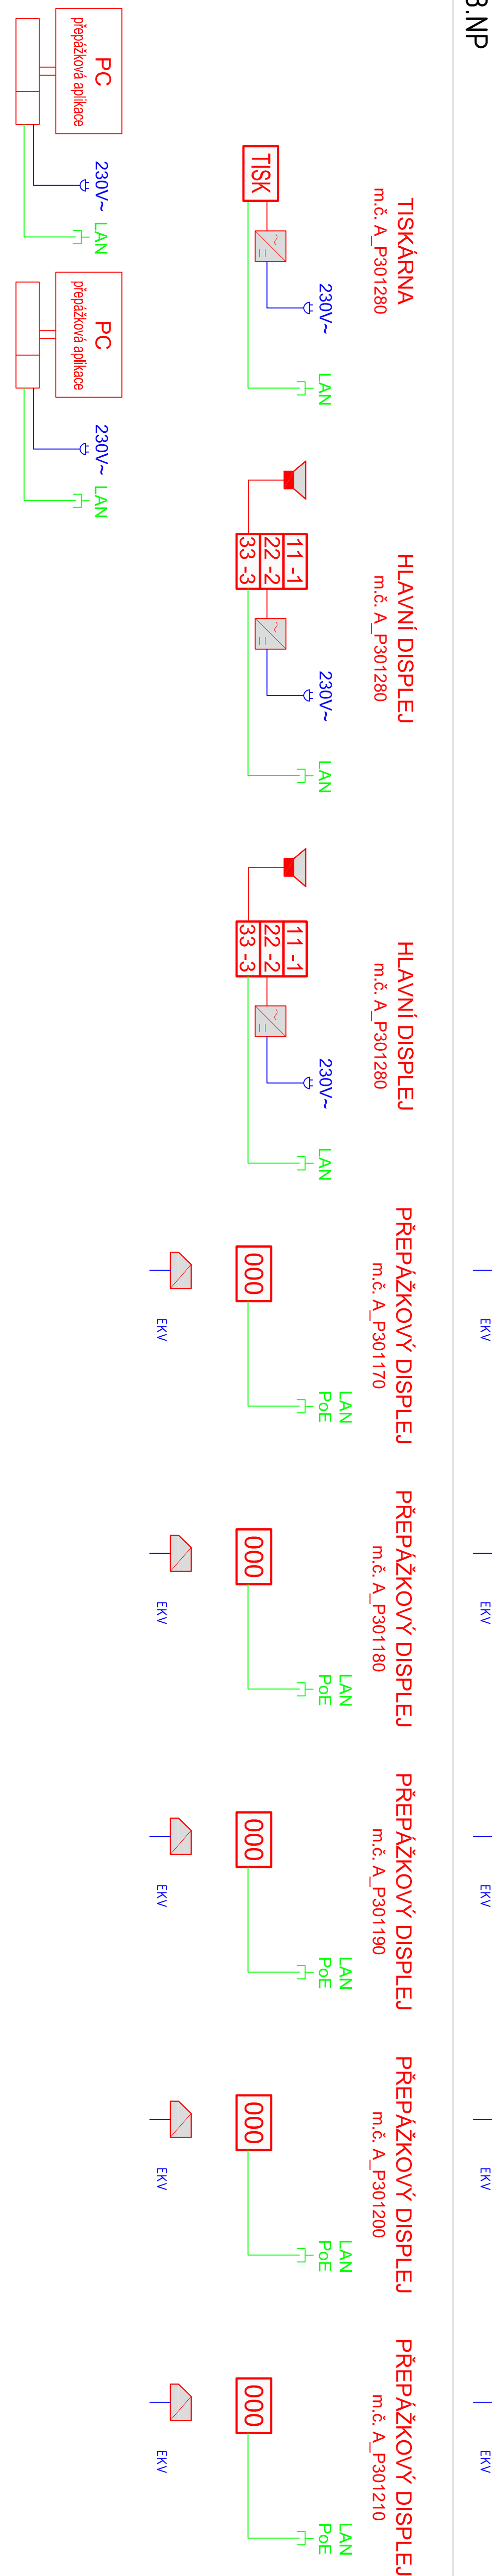
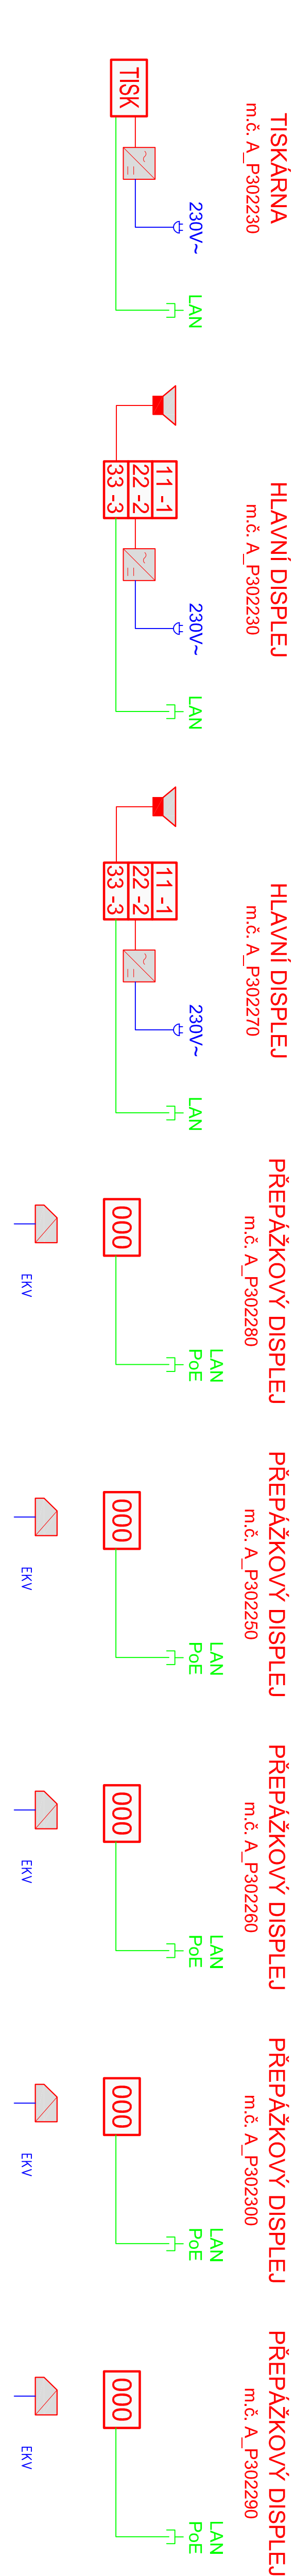


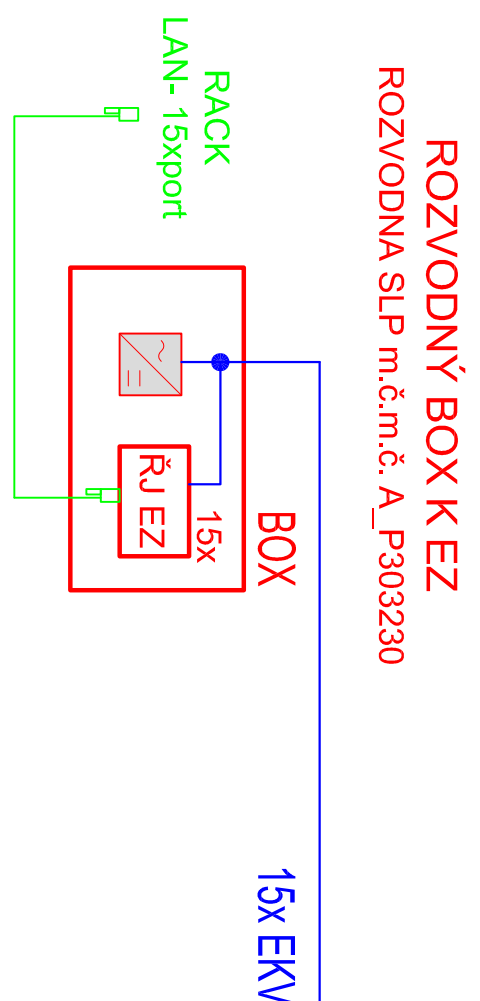

Poznámka:
Datové rozvody součástí profese strukturovaná kabeláž.
Rozvody 230V součástí profese elektroinstalace.
Kabely v provedení B2cat100.

[illegible]