
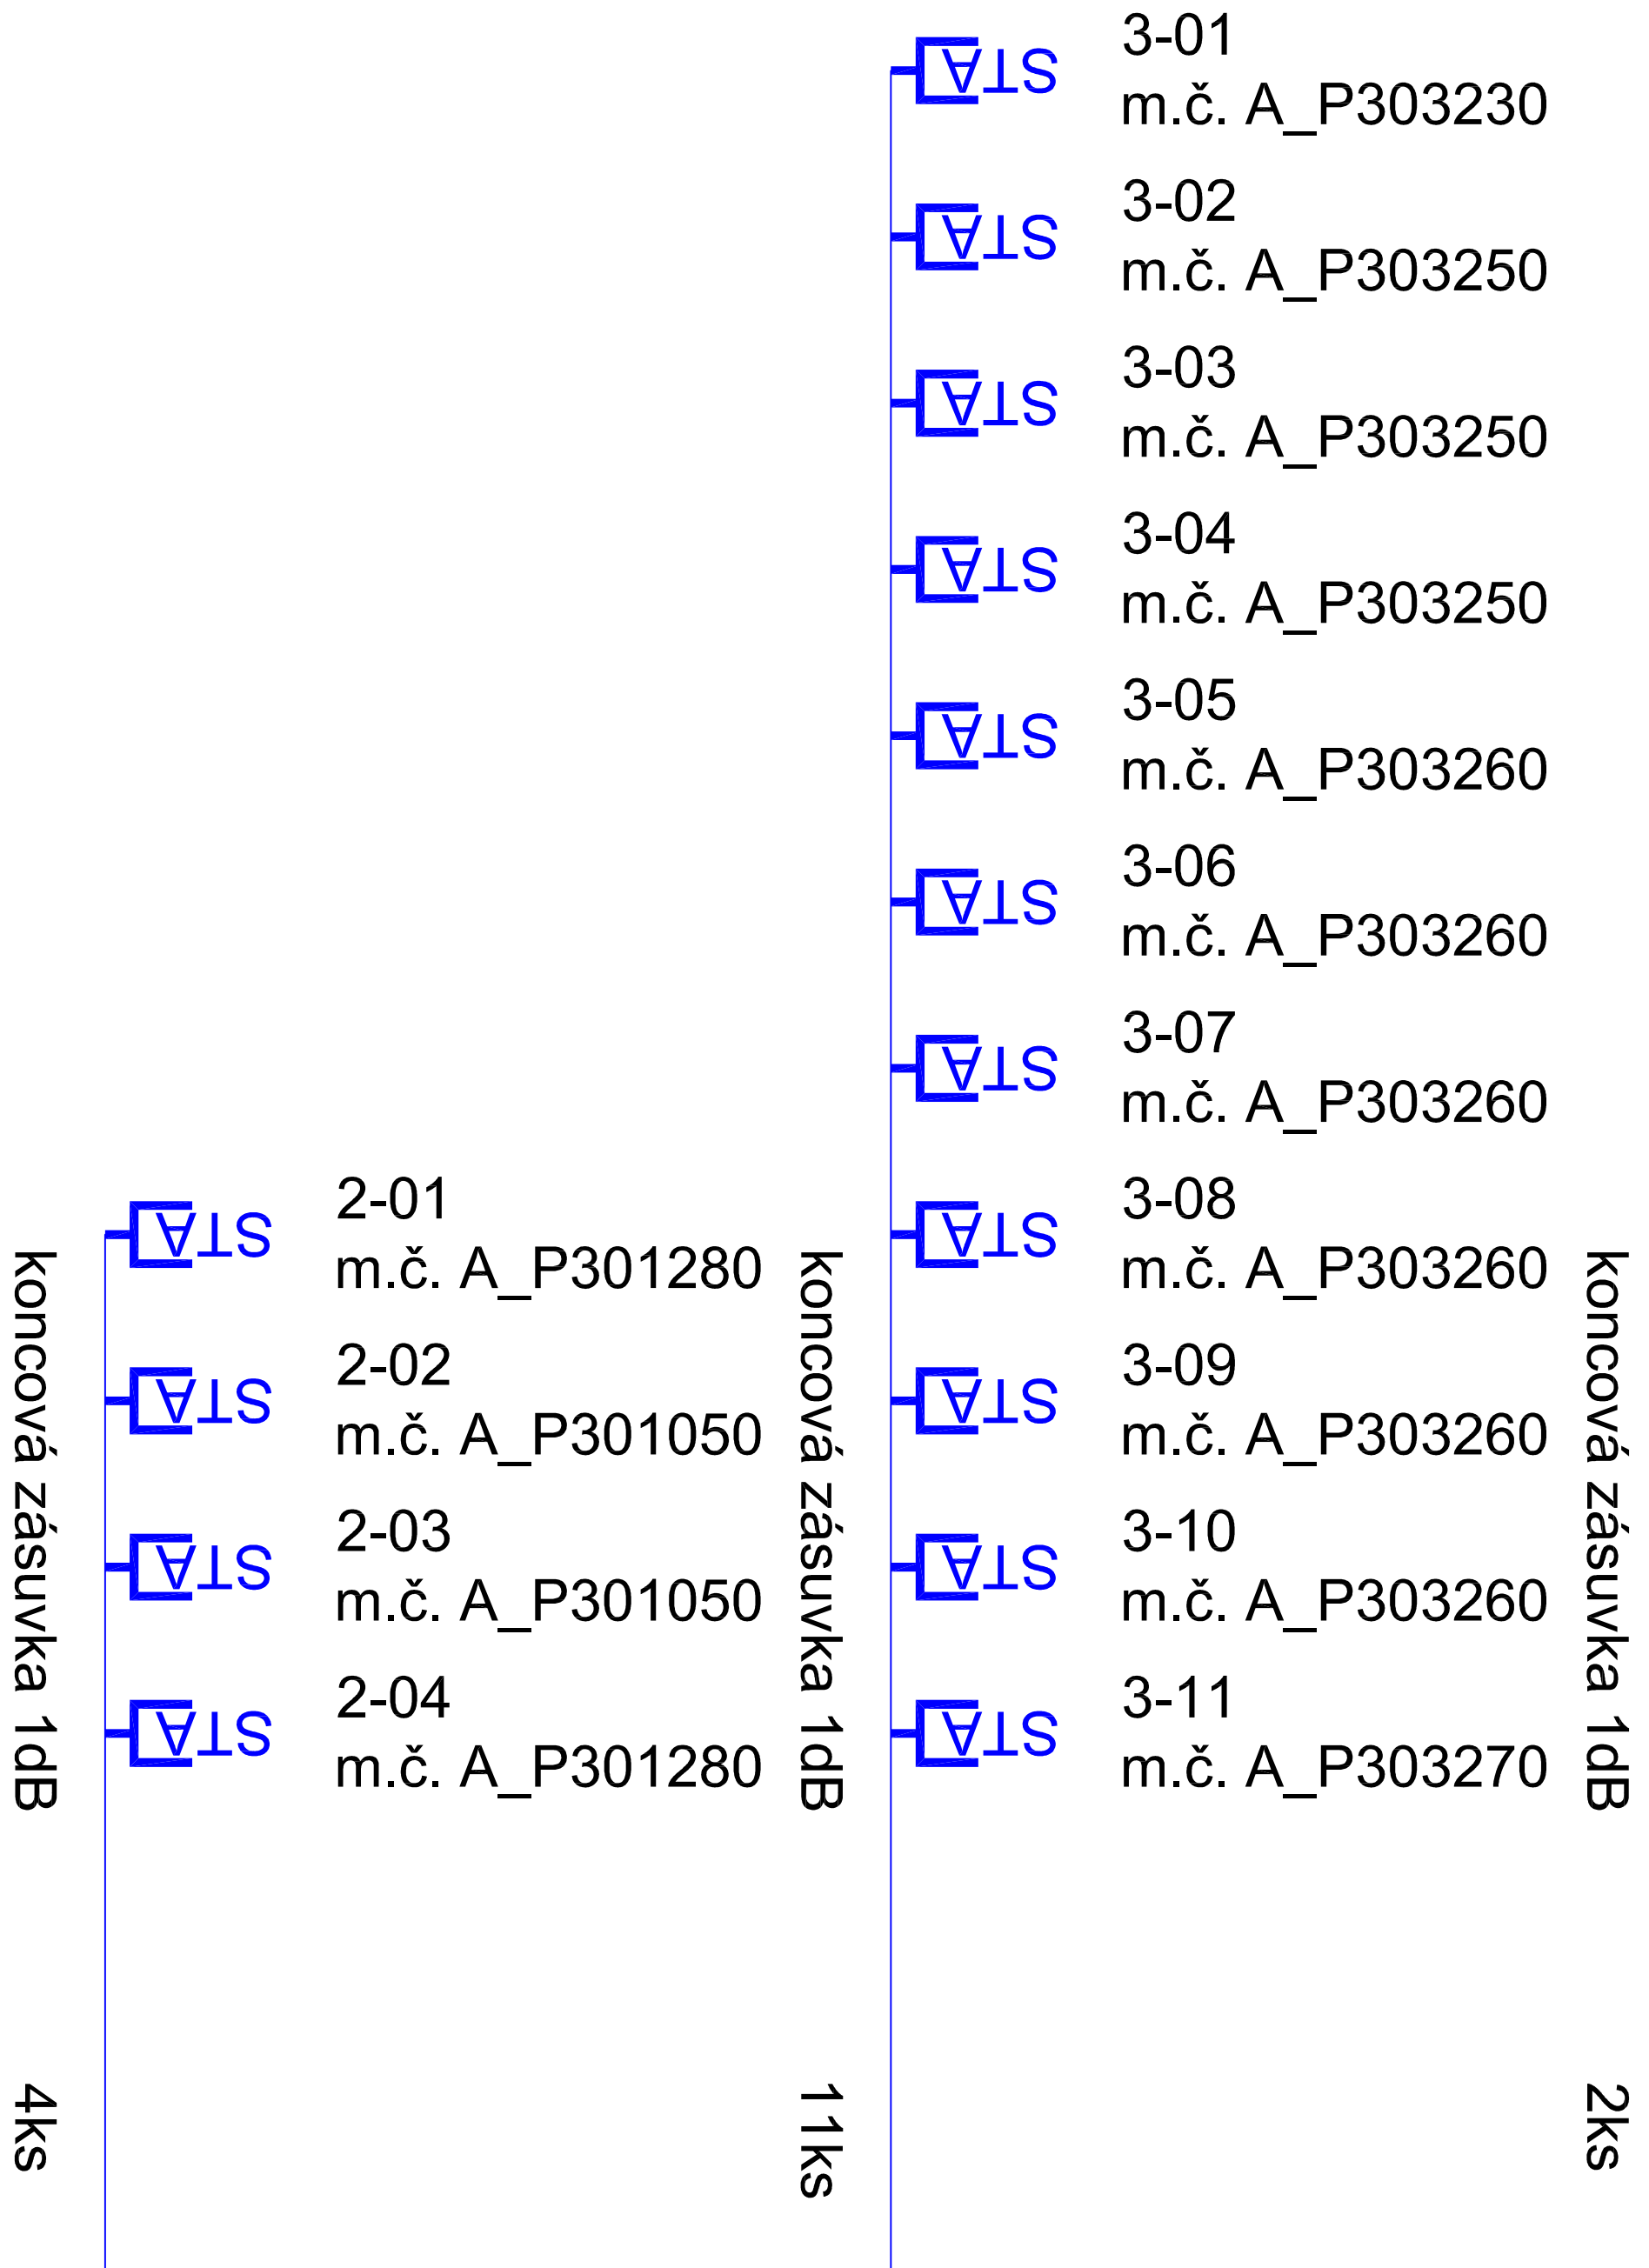


Blokové schéma STA:

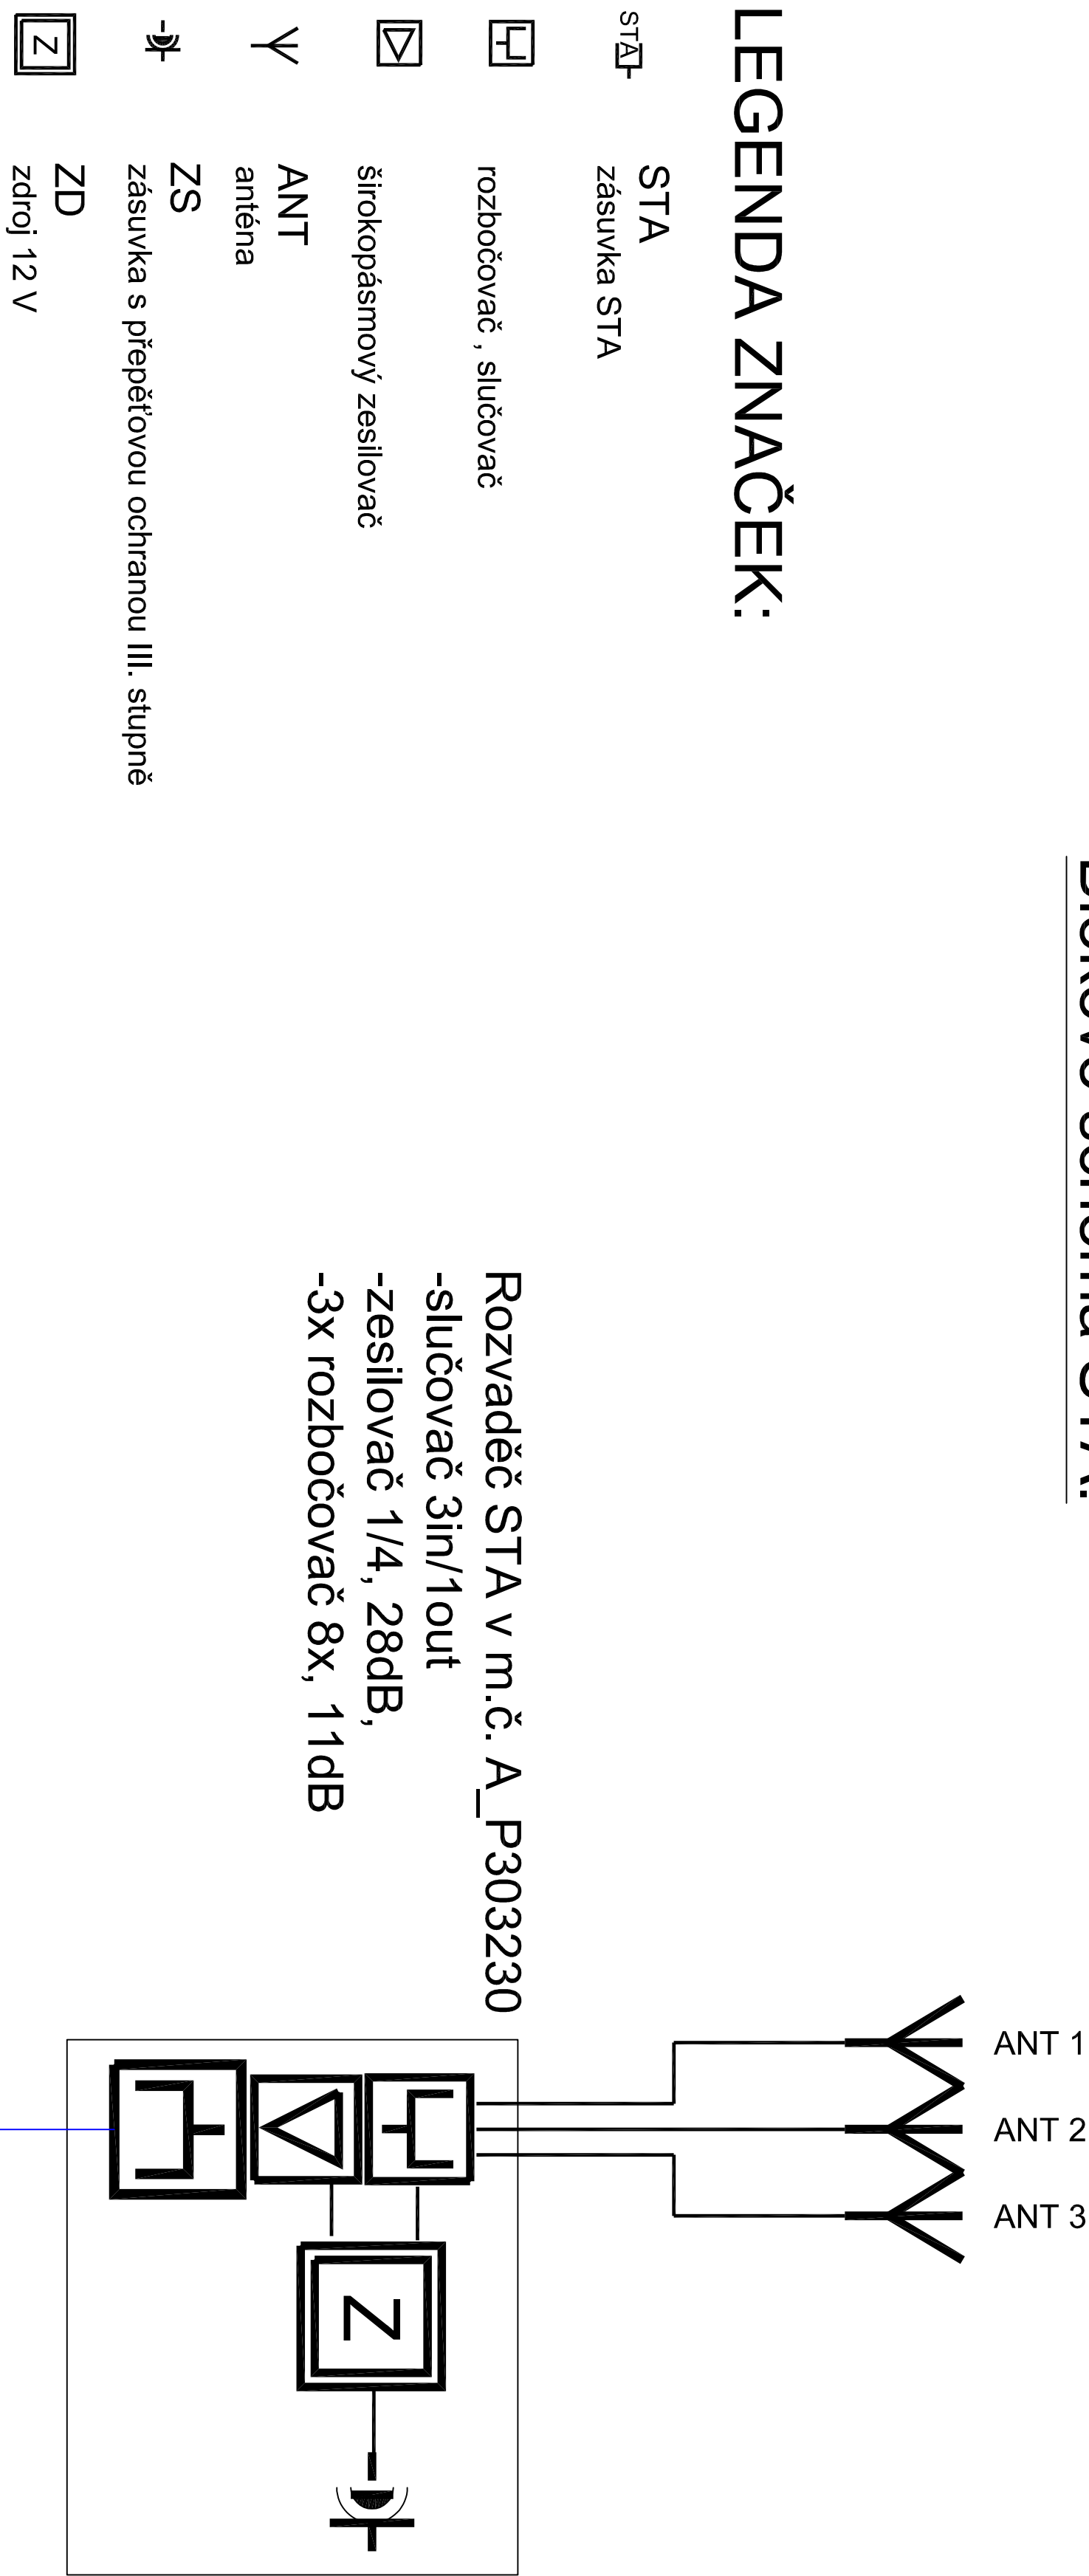

INDEX DATUM, JMÉNO, PODPIS TEXT A POPIS ZMĚNY					
VYPRACOVAL	Jan Ursacher				
KONTROLOVAL	Alois Vincibr				
SCHVÁLIL	Alois Vincibr				
MÍSTO STAVBY	Fakultní nemocnice Olomouc, I.P. Pavlova 185/6, Olomouc				
INVESTOR	Fakultní nemocnice Olomouc, I.P. Pavlova 185/6, Olomouc				
STAVBA	FN OLOMOUC - Přístavba objektu "P" pro ambulance a stacionář HOK				
OBJEKT - PROVOZNÍ SOUBOR					
D.1.4 TECHNIKA PROSTŘEDÍ STAVEB					
STUPENĚ	ARCH. ČÍSLO	Č. VÝKRESU	Č. VÝTISKU		
DSPS		D.1.4.H-25			