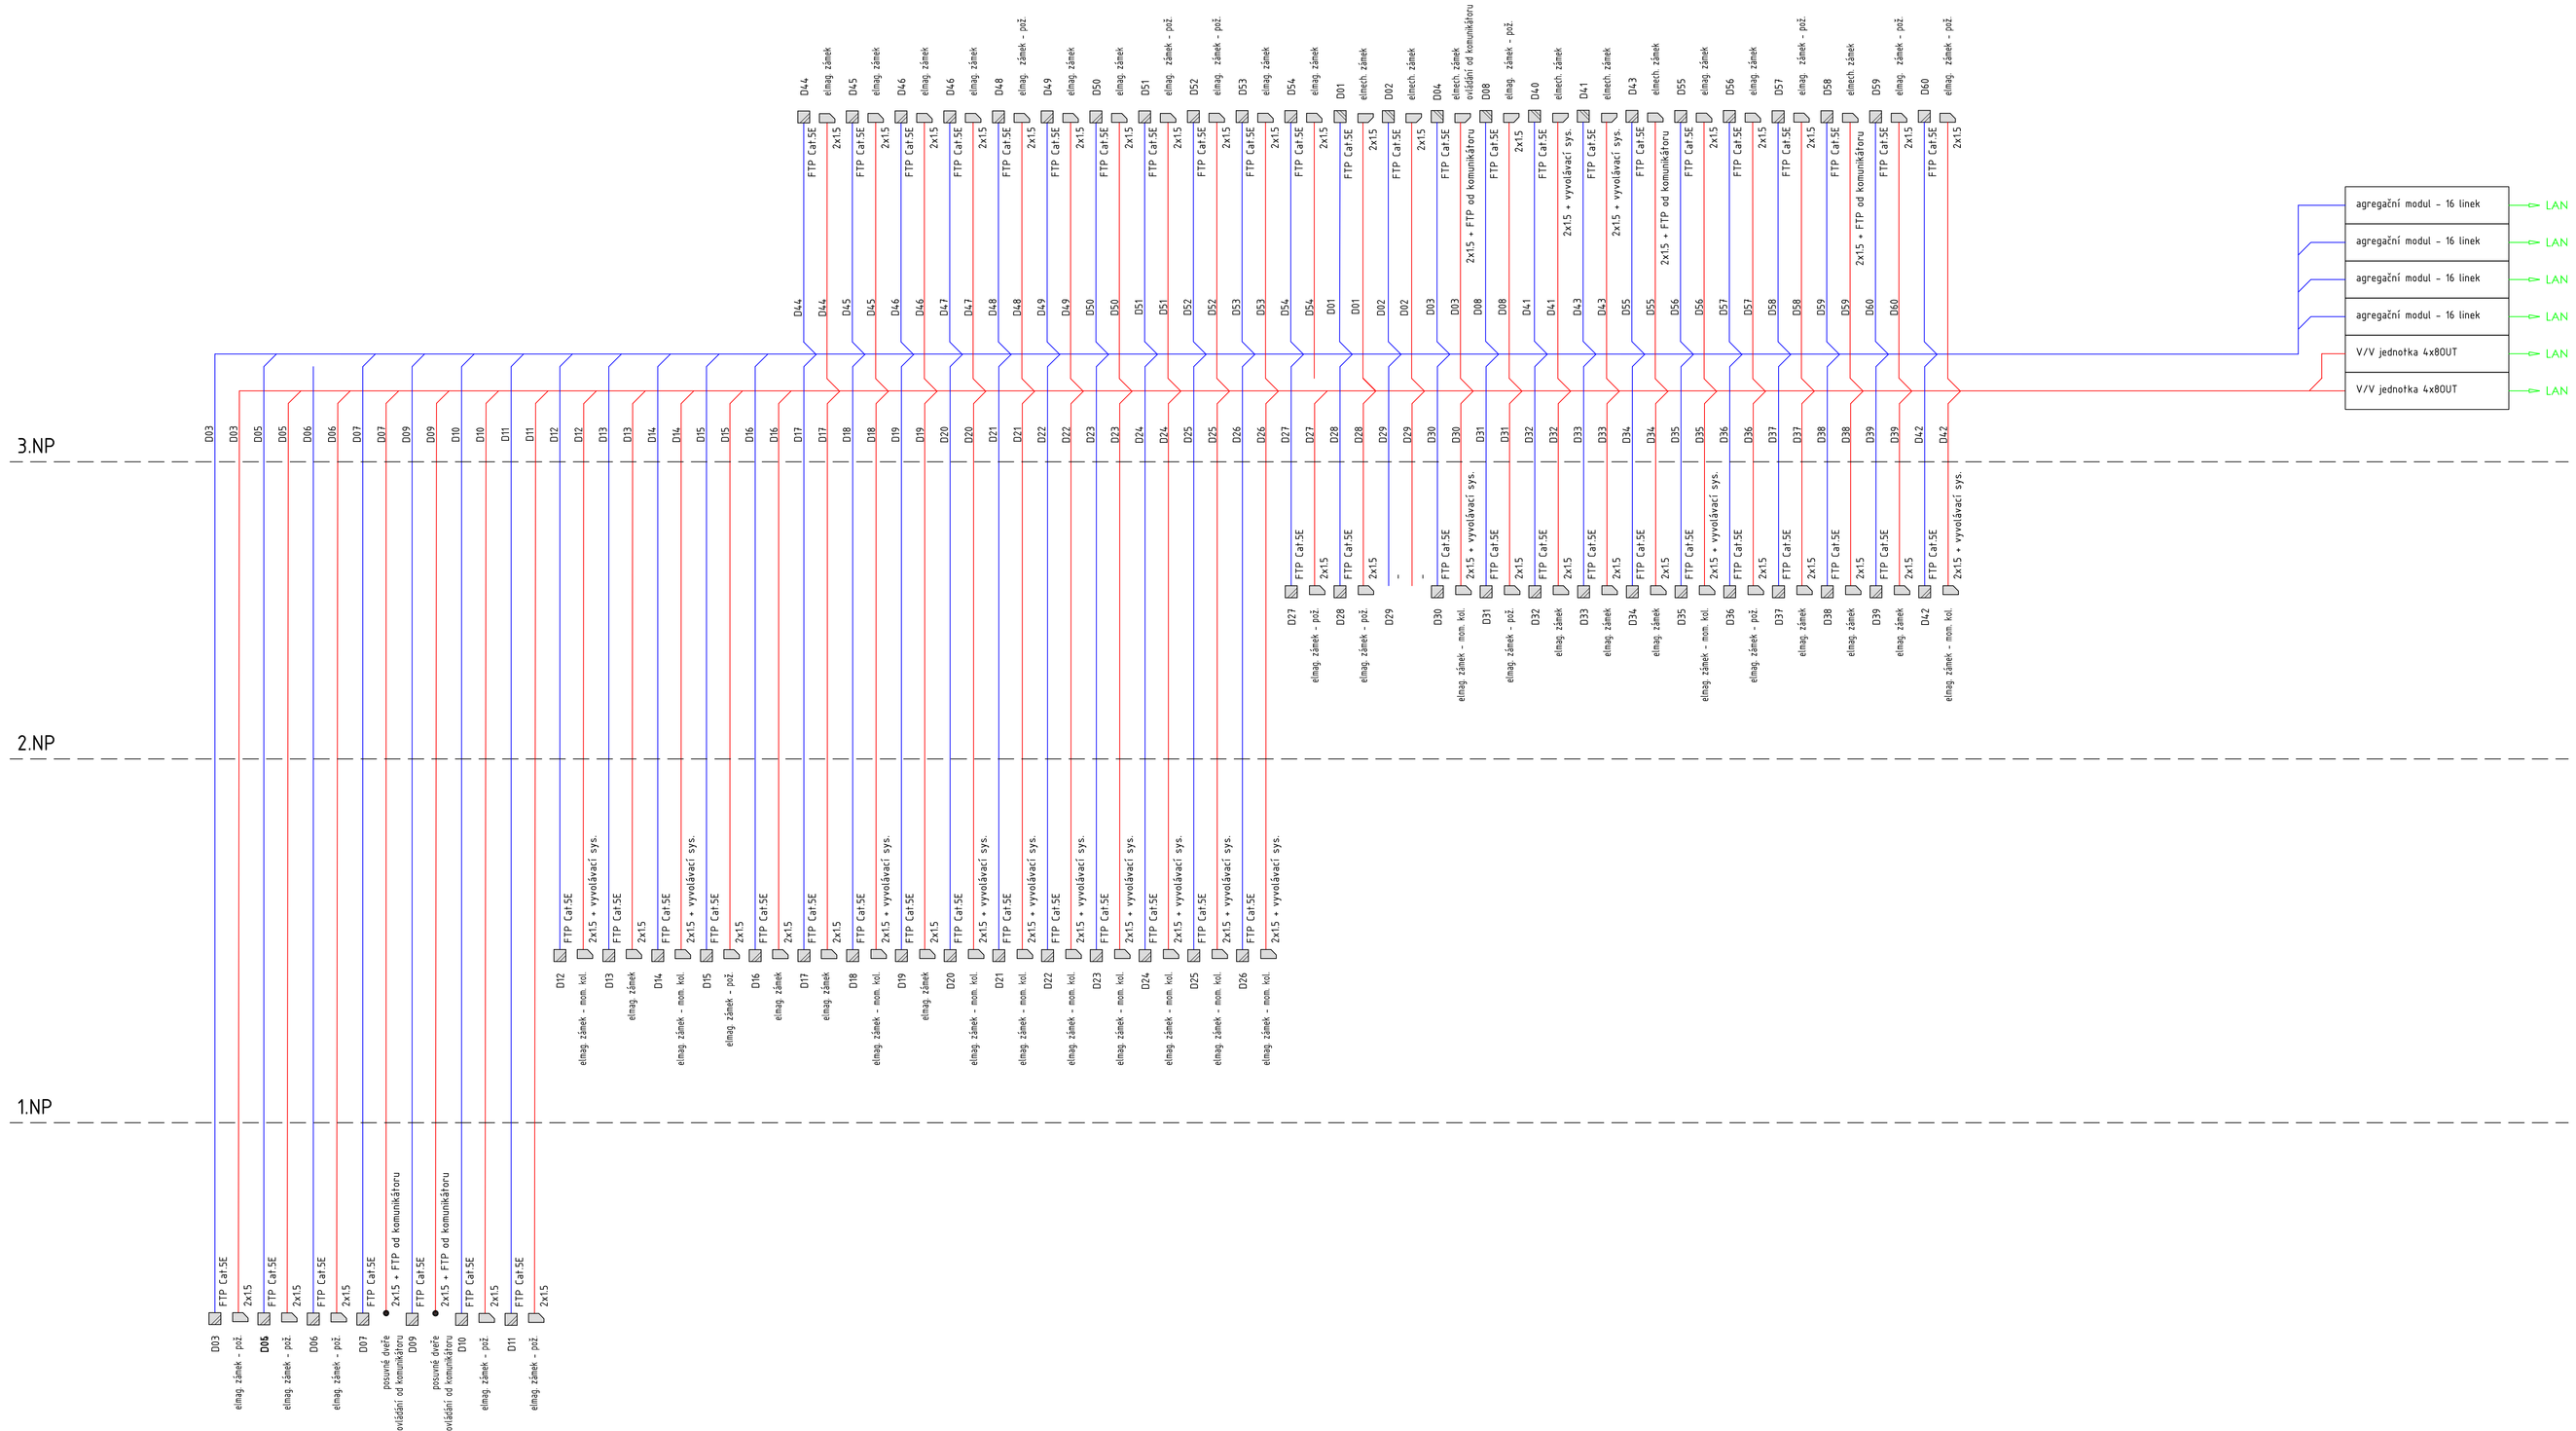

INDEX	DATUM, JMÉNO, PODPIS	TEXT A POPIS ZMĚNY

VYPRACOVAL	Jan Ursacher	merit	MERIT GROUP a.s. Březinova 7 779 00 Olomouc	tel: +420 585 226 185 fax: +420 585 230 206 e-mail: merit@merit.cz	
KONTROLOVAL	Alois Vincibr				
SCHVÁLIL	Alois Vincibr				
MÍSTO STAVBY	Fakultní nemocnice Olomouc, LP. Pavlova 185/6, Olomouc	DATUM	05/2020	MĚŘÍTKO	1:100
INVESTOR	Fakultní nemocnice Olomouc, LP. Pavlova 185/6, Olomouc	ZAKÁZKA	ZS-19-062	FORMÁT	4x A4

STAVBA
FN OLOMOUC - Přístavba objektu ´´P´´
pro ambulance a stacionář HOK

OBSAH - NÁZEV VÝKRESU
blokové schéma - EKV

OBJEKT - PROVOZNÍ SOUBOR	STUPEŇ	ARCH. ČÍSLO	Č. VÝKRESU	Č. VÝTISKU
D.1.4 TECHNIKA PROSTŘEDÍ STAVEB	DSPS		D.1.4.H-27	