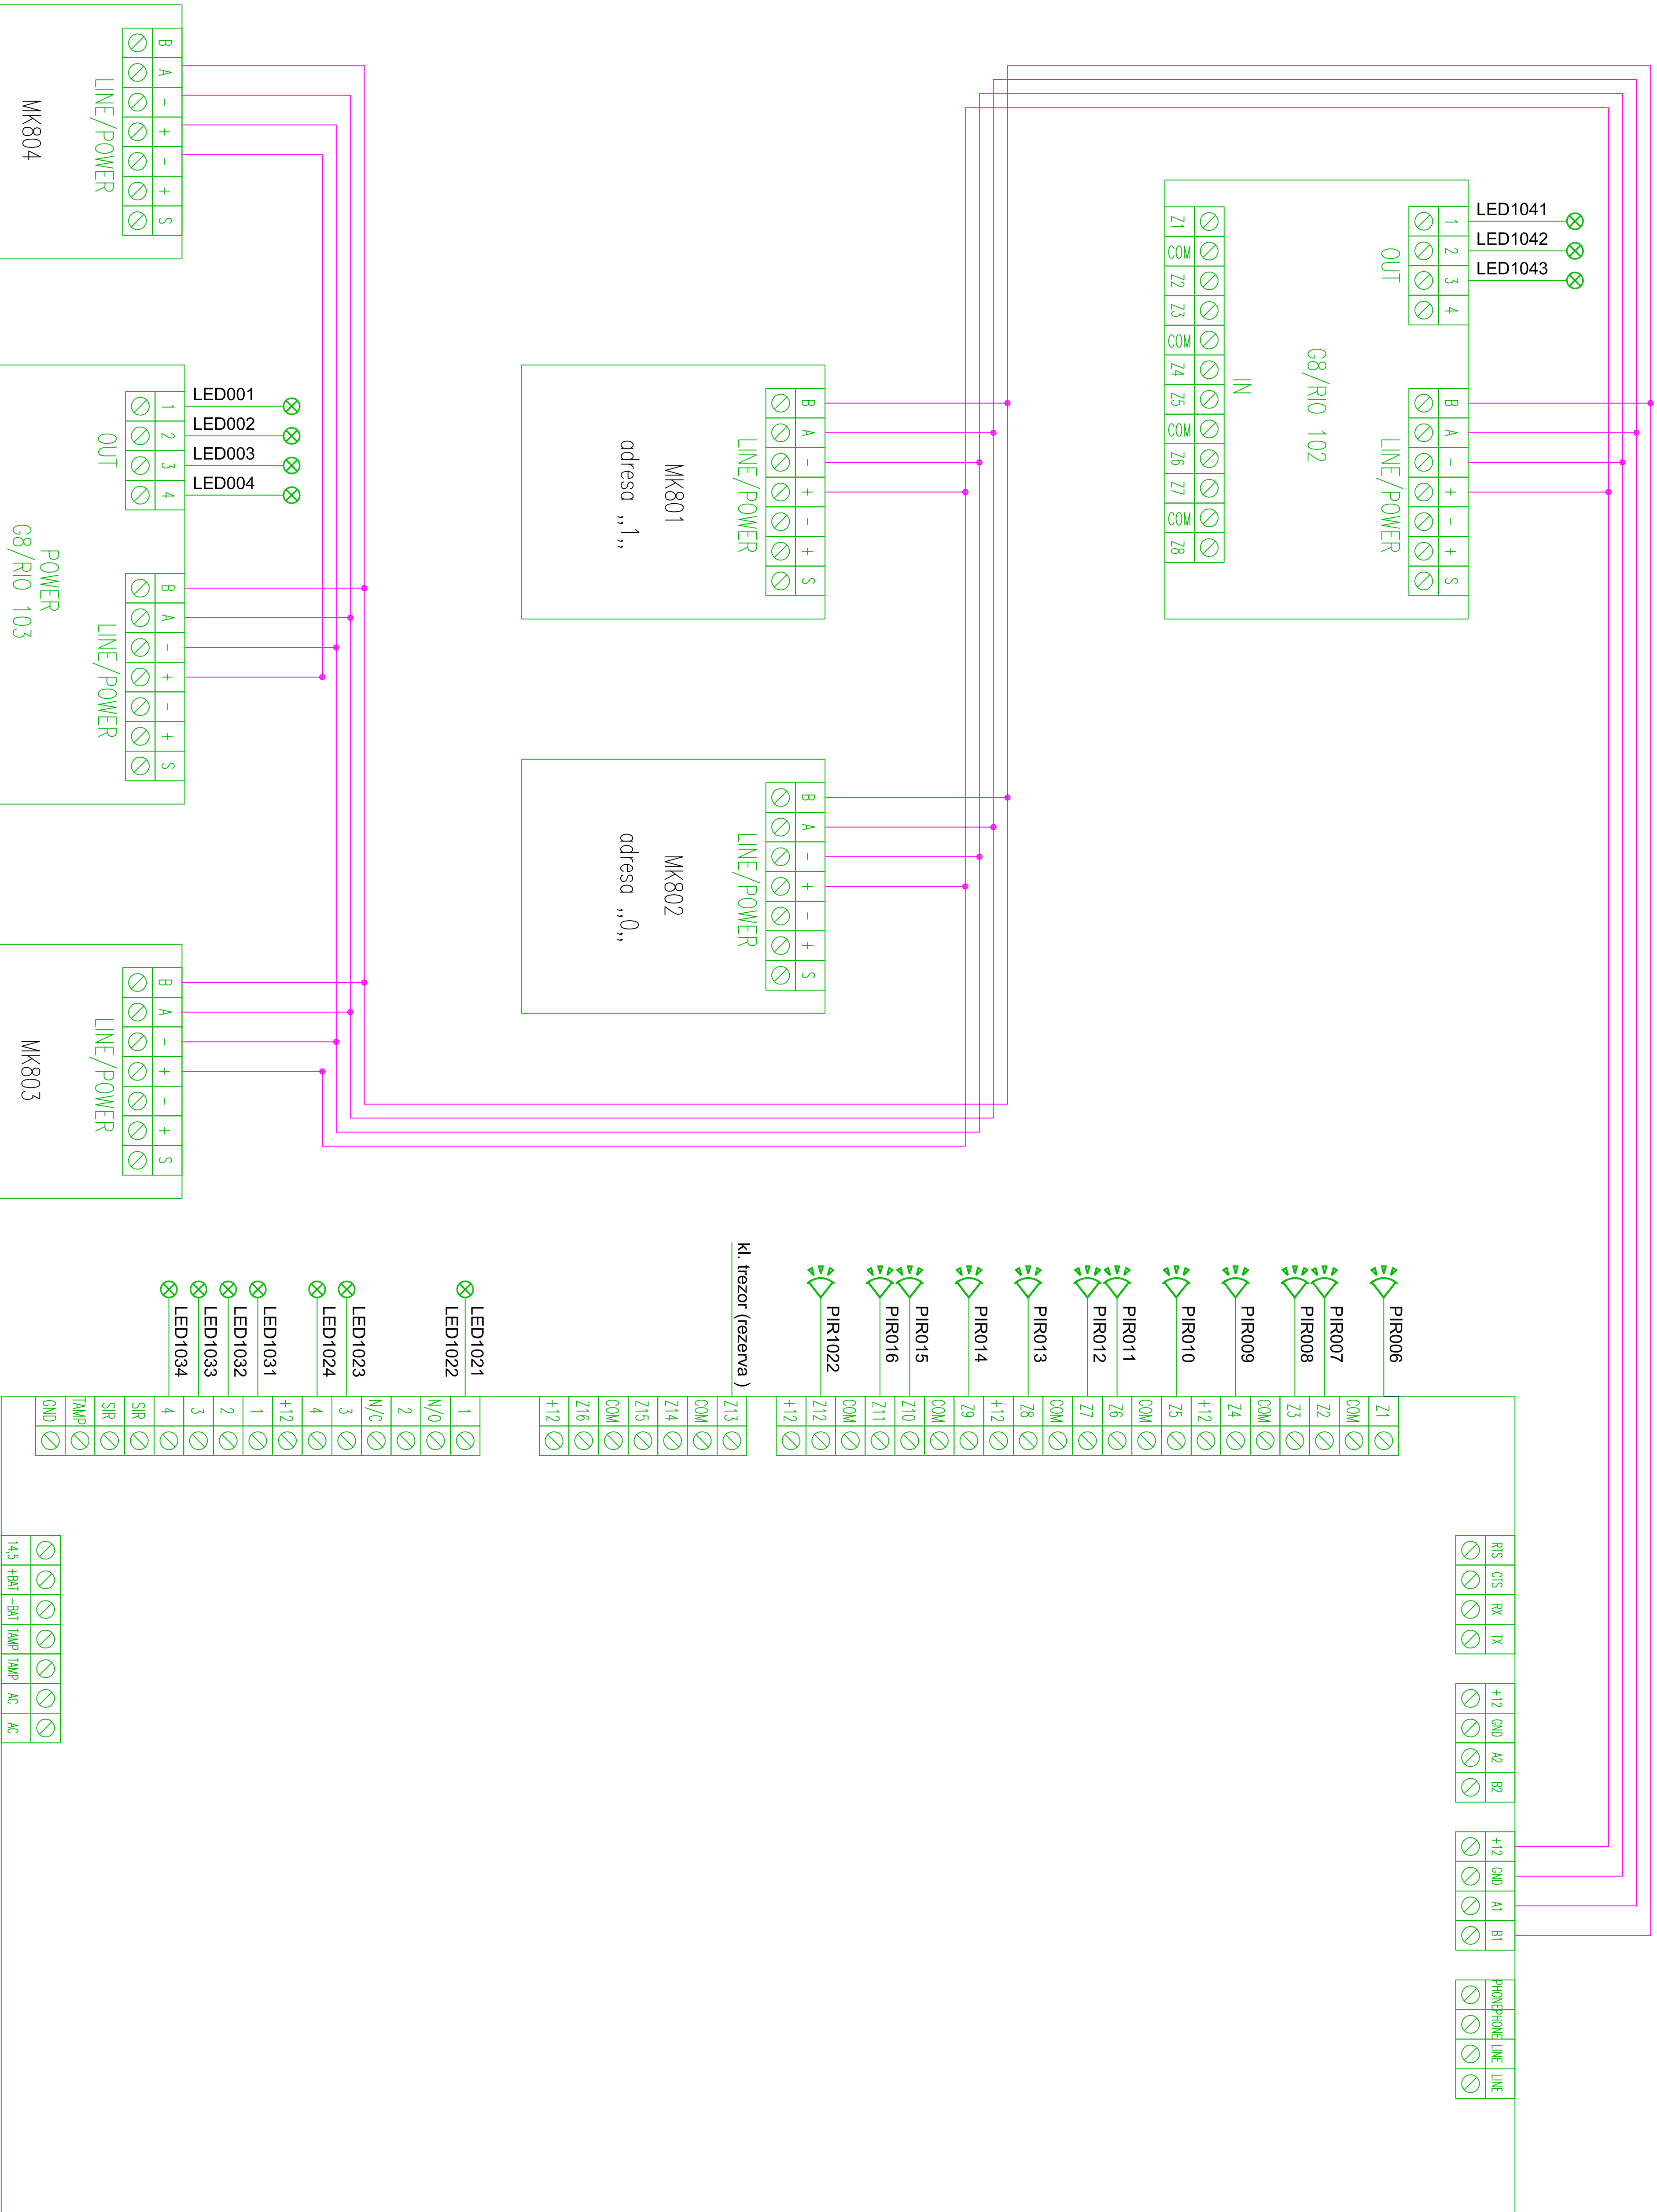


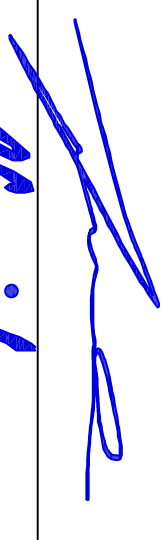
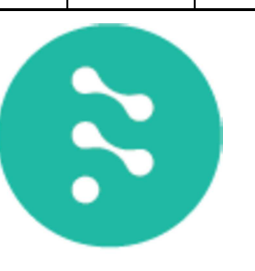
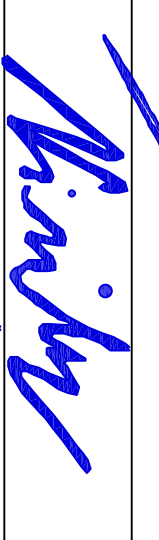
LEGENDA:

POPLACHOVÝ ZABEZPEČOVACÍ A TÍŠŇOVÝ SYSTÉM

-  Ústředna EZS
-  Ovládací klávesnice
-  Expandér
-  PIR detektor
-  PIR detektor s dlouhým dosahem
-  Delektor tříštění skla
-  Magnetický kontakt
-  Nouzový hlásič
-  LED signalizace
-  Zálohovaný zdroj
-  Sířena vnitřní
-  Sířena s majákem venkovní
-  kabel 3x2x0,5
-  řip + kabel 2x2,5
-  kabel 2x0,75 + 4x0,22
-  kabel 2x0,75 + 8x0,22



INDEX DATUM, JMÉNO, PODPIS TEXT A POPIS ZMĚNY		

VYPRACOVAL	Jan Ursacher			MERIT GROUP a.s. Břežnova 7 779 00 Olomouc	tel: +420 585 226 185 fax: +420 585 230 206 e-mail: merit@merit.cz
KONTROLOVAL	Alois Vincibr				
SCHVÁLIL	Alois Vincibr				
MÍSTO STAVBY	Fakultní nemocnice Olomouc, I.P. Pavlova 185/6, Olomouc				
INVESTOR	Fakultní nemocnice Olomouc, I.P. Pavlova 185/6, Olomouc				
STAVBA		OBSAH - NÁZEV VÝKRESU			
FN OLOMOUC - Přístavba objektu "P"		blokové schéma - PZTS			
pro ambulance a stacionář HOK					
OBJEKT - PROVOZNÍ SOUBOR		STUPĚŇ	ARCH. ČÍSLO	Č. VÝKRESU	Č. VÝTISKU
D.1.4 TECHNIKA PROSTŘEDÍ STAVEB		DSPS		D.1.4.H-28	