



LEGENDA:

ELEKTRICKÁ POŽÁRNÍ SIGNALIZACE

- | | |
|---|---|
|  | Ustředna EPS (tabulka) |
|  | Zařízení dálkového přenosu |
|  | Obsazené pole požární ochrany |
|  | Klíčový požární ochrany |
|  | Linkový plán bezdrátového přenosu |
|  | Vstupní / výstupní prvek |
|  | Nastavovací jednotka |
|  | Zatřívovací zdroj |
|  | Opticko-kouřový hlásič na podhledu |
|  | Opticko-kouřový hlásič na stropě (nad podhledem s prst. indikací) |
|  | Opticko-kouřový hlásič na stropě (nad podhledem), bezdrátový |
|  | Tlačítkový hlásič |
|  | Střena |
|  | Maják |
|  | Střena s majákem |
|  | Kabel 1x20 8 |
|  | Kabel požární ochrany (viz popis) |
|  | Detektor kabelů |

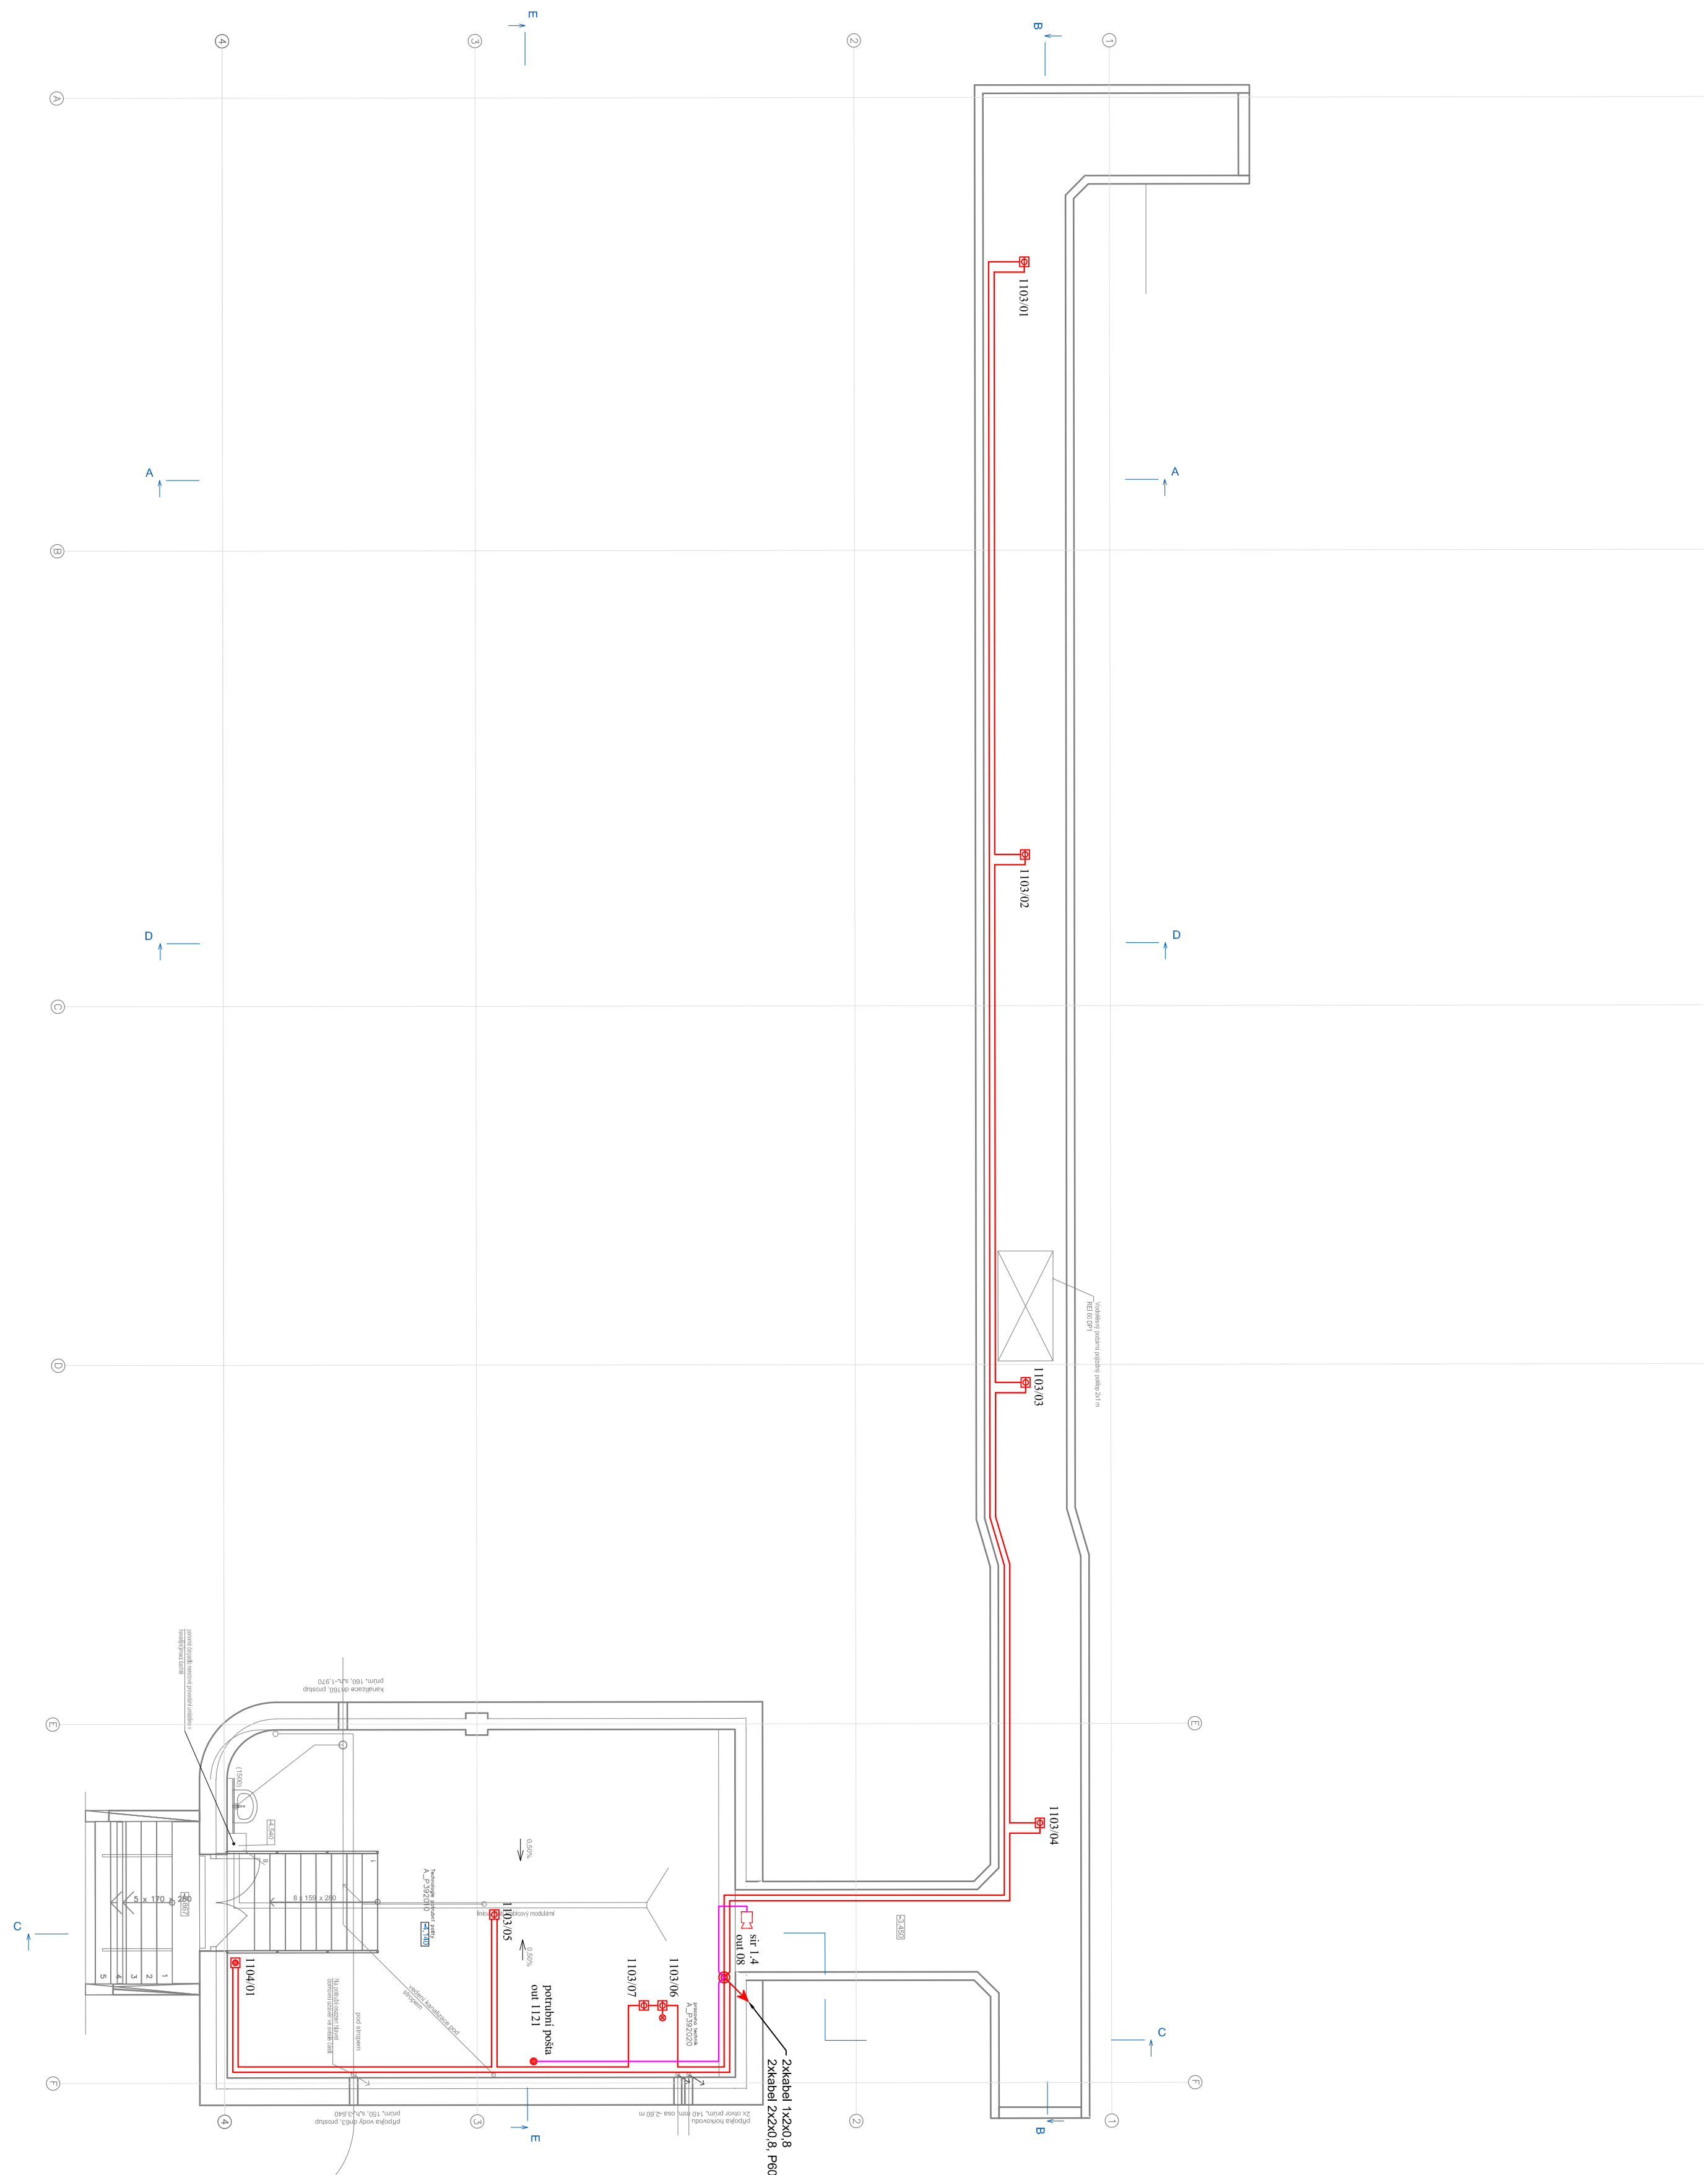

Poznámka:
Rozmístění hlásic jsou koordinovány s ostatními technologiemi a samotný hlásič byl umístěn na střed kazety popřípadě v ose (rostru) ostatních koncových prvků.

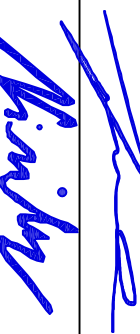INDEX DATUM, JMÉNO, PODPIS, TEXT A POPIS ZMĚNÝ			
VYPRACOVAL	Jean Ursacher		
KONTROLOVAL	Alois Vinchbr		
SOCHÁIL	Alois Vinchbr		
MÍSTO STAVBY	Fakultní nemocnice Olomouc, I.P. Pavlova 1856, Olomouc		
INVESTOR	Fakultní nemocnice Olomouc, I.P. Pavlova 1856, Olomouc		
STAVBA	FN OLOMOUČ - Přístavba objektu "P"		
	pro ambulance a stacionář HOK		
OBJEKT - PROVOZNÍ SOUBOR			
D.1.4 TECHNIKA PROSTŘEDÍ STAVEB			
STUPEN	ARCH. ČÍSLO	Č. VYKRESU	Č. VÝTISKU
DSFS		D.1.4-102	
DATUM	04/2020	MĚŘÍTKO	1:100
ZÁKAZKA	ZP-19-0505	FORMÁT	3x A4
OBSAH - NÁZEV VÝKRESU			
přístavba 2.pp - EPS			
MERIT GROUP a.s.			
Březová 7			
779 00 Olomouc			
		tel: +420 566 228 185	
		fax: +420 565 229 206	
		e-mail: merit@merit.cz	