


-nový náletový optický rozvaděč nad kazetovým podhledem
-napojení esesnetu, opt. kabel 12x1 SM, P80
-nový opt. rozvaděč bude obsluhán krytím s rev. difúzí - p.o. 60mm (základ starého)

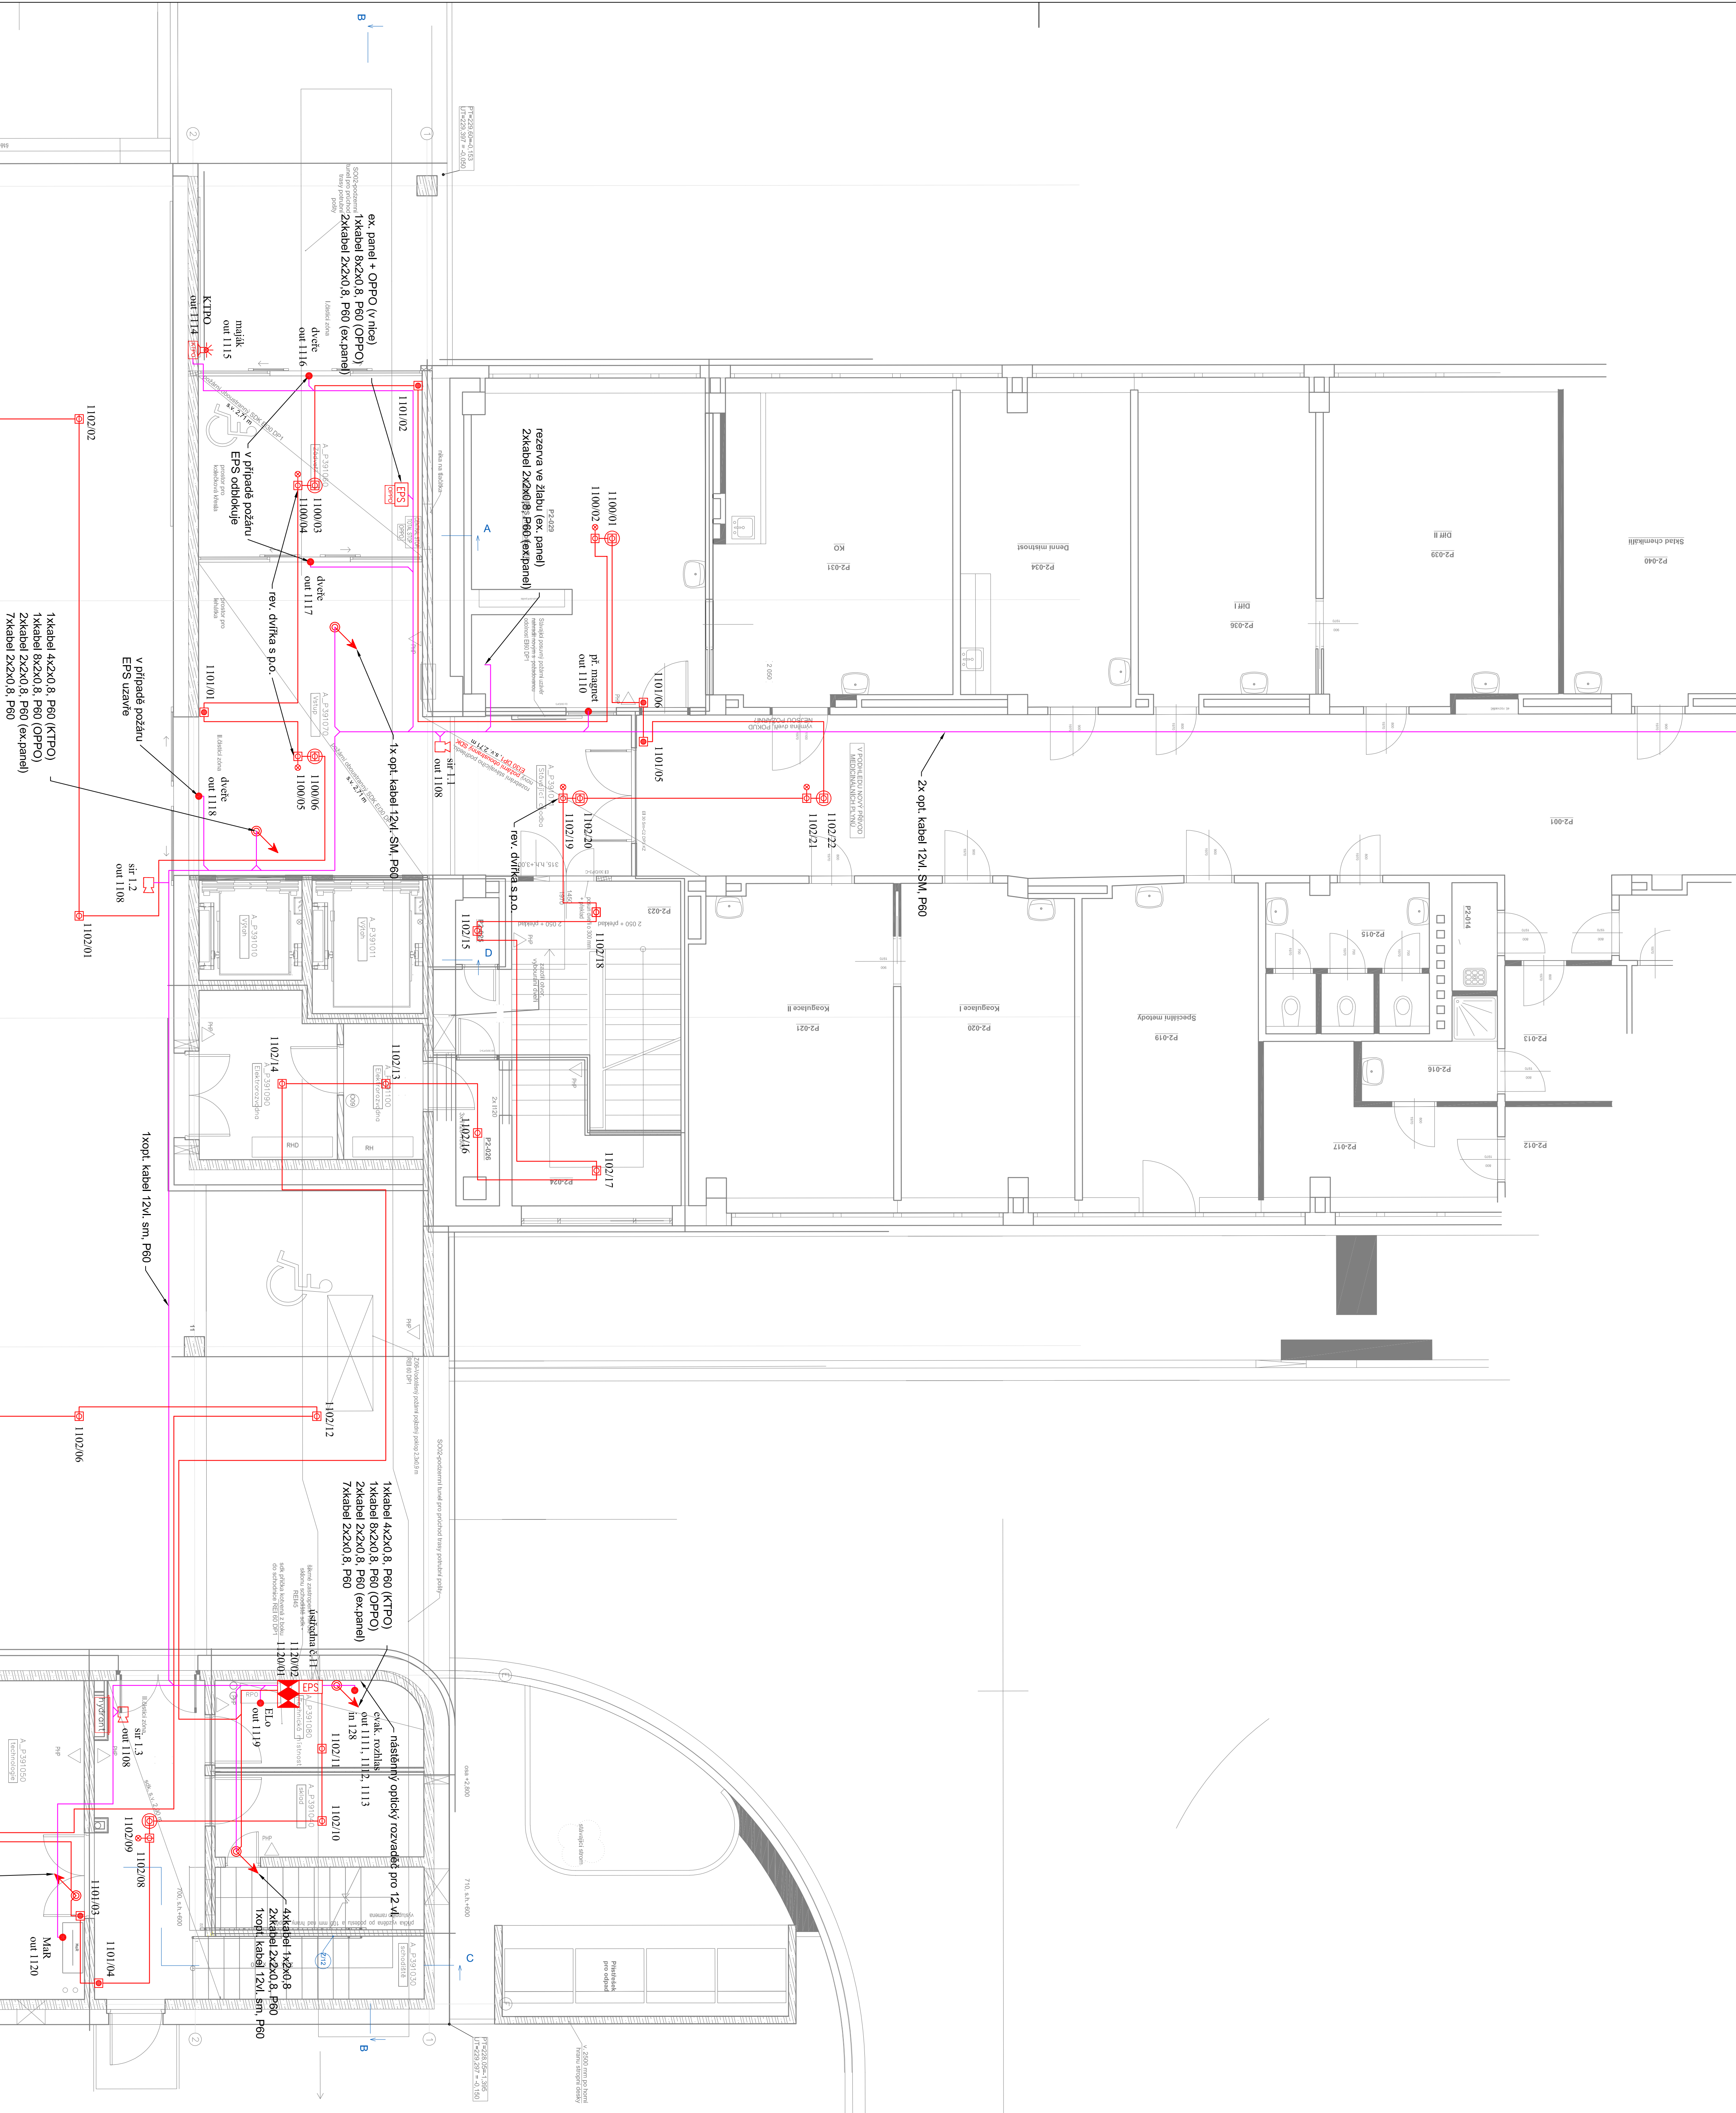

LEGENDA:

- ELEKTRICKÁ POŽÁRNÍ SIGNALIZACE**
- 133 Ústředna EPS (tabo)
 - 134 Zařízení dálkového přenosu
 - 135 Oslužné pole požární ochrany
 - 136 Klíčoví tlesor požární ochrany
 - 137 Linkový přijímač bezdrátových prvků
 - 138 Vstupní / výstupní prvek
 - 139 Nastavení jednotka
 - 140 Záběhovaný zdroj
 - 141 Opticko-kouřový hlásič na podhledu
 - 142 Opticko-kouřový hlásič na stropě (nad podhledem s par. indikací)
 - 143 Opticko-kouřový hlásič na stropě (nad podhledem), bezdrátový
 - 144 Tlačítkový hlásič
 - 145 Síťová
 - 146 Síťová s napájením
 - 147 Kabel 1x2x0,8
 - 148 Kabel požární odčiny (viz popis)
 - 149 Detekční kabel

Poznámka:
Rozmístění hlásičů jsou koordinovány s ostatními technologiem a samotný hlásič byl umístěn na střed kazety
popřípadě v ose (travru) ostřitních korycových prvků.

INDEX DATUM, JMÉNO, PODPIS, TEXT A POPIS ZMĚNY				
VYPRACOVAL	Ian Ursbacher		MERIT GROUP a.s. Bukovinská 7 779 00 Olomouc tel: +420 585 228 195 fax: +420 585 228 206 e-mail: merit@merit.cz	
KONTROLOVAL	Albis Vindler			
SCHVÁLIL	Albis Vindler			
MÍSTO STAVBY	Fakultní nemocnice Olomouc, I.P. Pavlína 1856, Olomouc			
INVESTOR	Fakultní nemocnice Olomouc, I.P. Pavlína 1856, Olomouc			
STAVBA	FN OLMOUC - Přístavba objektu "P" - pro ambulance a stacionář HOK			
OBJEKT - PROVOZNÍ SOUBOR	D.1.4 TECHNIKA PROSTŘEDÍ STAVEB	STUPĚŇ	DSFS	
		ARCH. ČÍSLO	D.1.4.1.03	
		Č. VÝKRESU	Č. VÝTISKU	