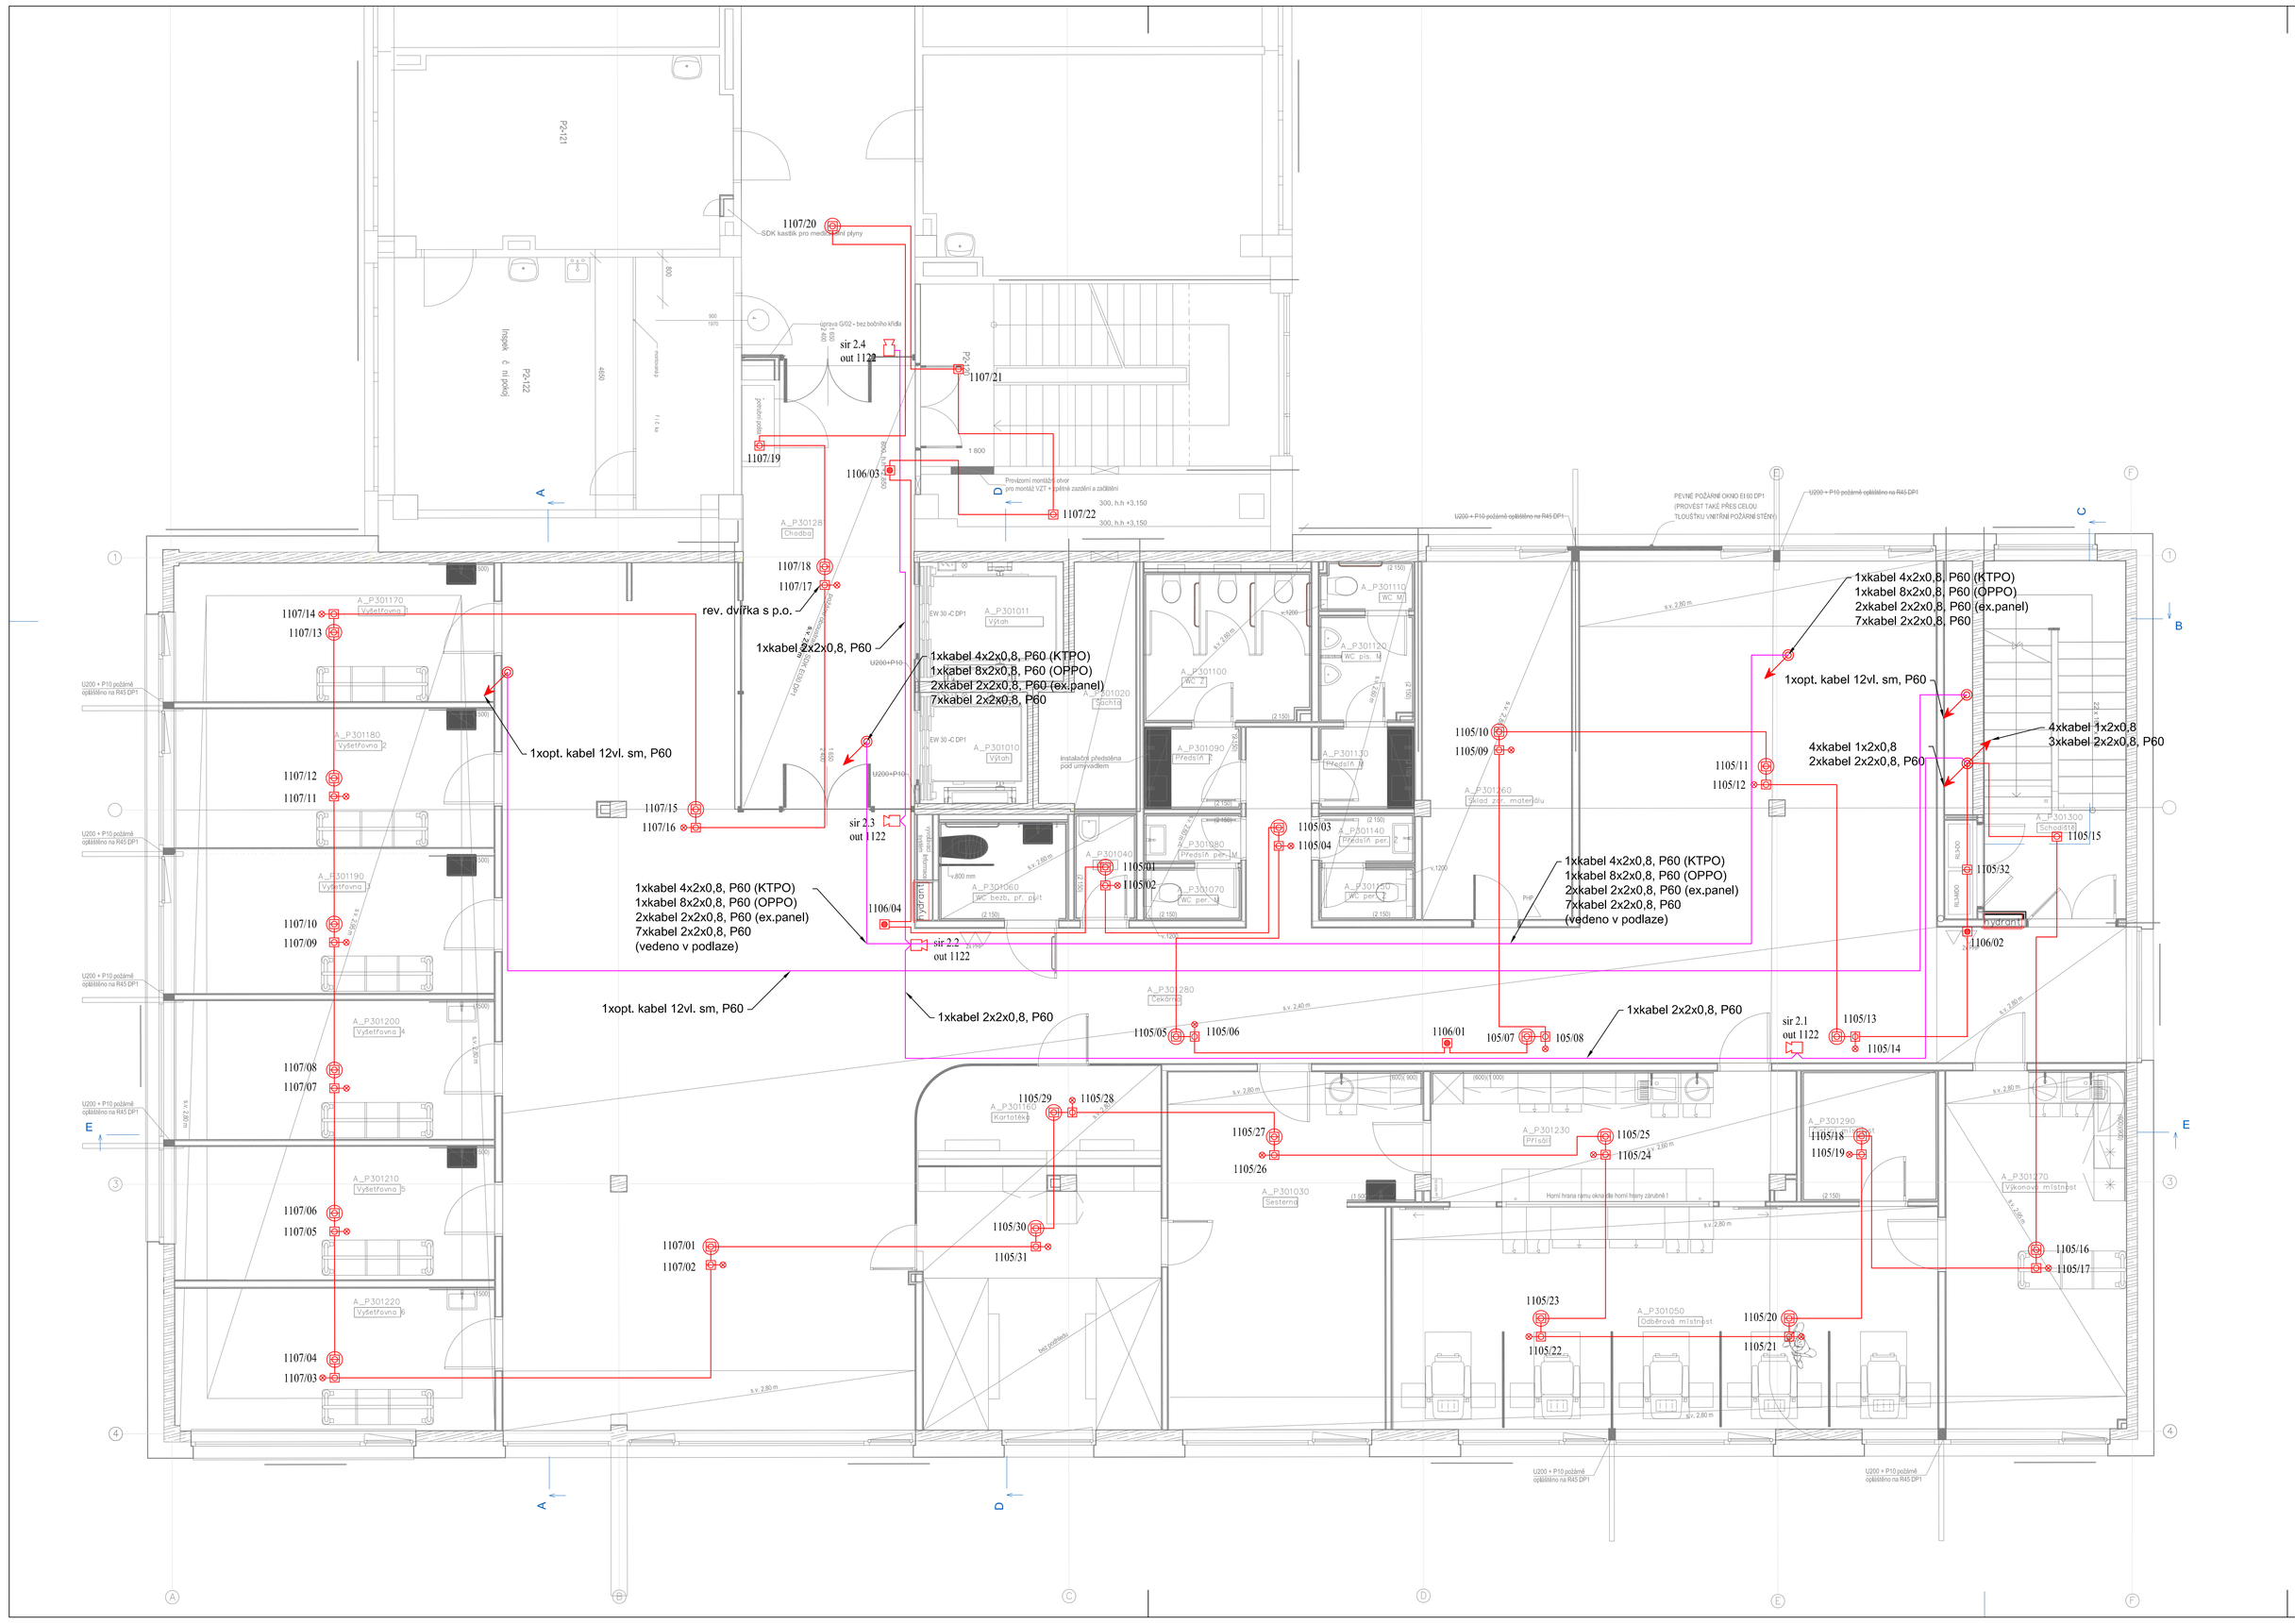


## LEGENDA:

### ELEKTRICKÁ POŽÁRNÍ SIGNALIZACE

- EPS — Ústředna EPS (tablo)
- ZDP — Zařízení dálkového přenosu
- OPPO — Obslužné pole požární ochrany
- KTPO — Klíčový trezor požární ochrany
- Linkový přijímač bezdrátových prvků
- Vstupně / výstupní prvek
- N S — Nasávací jednotka
- Z — Zálohovaný zdroj
- Opticko-kouřový hlásič na podhledu
- Opticko-kouřový hlásič na stropě (nad podhledem s par. indikací)
- Opticko-kouřový hlásič na stropě (nad podhledem), bezdrátový
- Tlačítkový hlásič
- Siréna
- Maják
- Siréna s majákem
- Kabel 1x2x0,8
- Kabel požárně odolný (viz popis)
- Detekční kabel

Poznámka:
Rozmístění hlásičů jsou koordinovány s ostatními technologiemi a samotný hlásič byl umístěn na střed kazety popřípadě v ose (rastru) ostatních koncových prvků.

| INDEX | DATUM, JMÉNO, PODPIS | TEXT A POPIS ZMĚNY |
|---|---|---|
| | | |
| | | |
| | | |

| | | |
|---|---|---|
| VYPRACOVAL | Jan Ursacher | |
| KONTROLOVAL | Alois Vincibr | |
| SCHVÁLIL | Alois Vincibr | |


MERIT GROUP a.s.
Březinova 7
779 00 Olomouc
tel: +420 585 226 185
fax: +420 585 230 206
e-mail: merit@merit.cz


| | | | |
|---|---|---|---|
| MÍSTO STAVBY | Fakultní nemocnice Olomouc, I.P. Pavlova 185/6, Olomouc | DATUM | 04/2020 | MĚŘÍTKO | 1:100 |
| INVESTOR | Fakultní nemocnice Olomouc, I.P. Pavlova 185/6, Olomouc | ZAKÁZKA | ZP-19-0505 | FORMÁT | 3x A4 |

STAVBA
FN OLOMOUC - Přístavba objektu ´´P´´ pro ambulance a stacionář HOK

OBSAH - NÁZEV VÝKRESU
půdorys 1.np - EPS

| OBJEKT - PROVOZNÍ SOUBOR | STUPEŇ | ARCH. ČÍSLO | Č. VÝKRESU | Č. VÝTISKU |
|---|---|---|---|---|
| D.1.4 TECHNIKA PROSTŘEDÍ STAVEB | DSPS | | D.1.4.I-04 | |