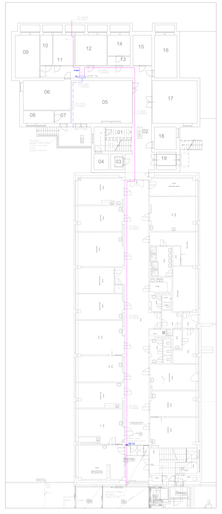

LEGENDA

	Hranice nadřazeného celku, v tomto případě objektu
	Hranice dílčího celku, v tomto případě stavebního objektu
	Hranice dílčího celku, v tomto případě provozního celku
15.4.B 15.	Číslo provozního celku (číslo stavebního objektu a číslo provozního celku)

POZNÁMKA

1. Výkresy jsou vytvořeny pouze v rozsahu platného zadání projektanta.

Dräger Dräger Medical s.r.o.

zpracovatel projektu			
stavba / část		zakázka	příloha