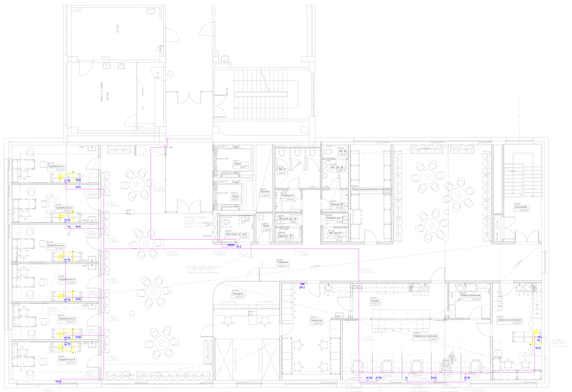
Sklad - Lékárna
Sklad - Lékárna
Kancelář
Kancelář
Kancelář