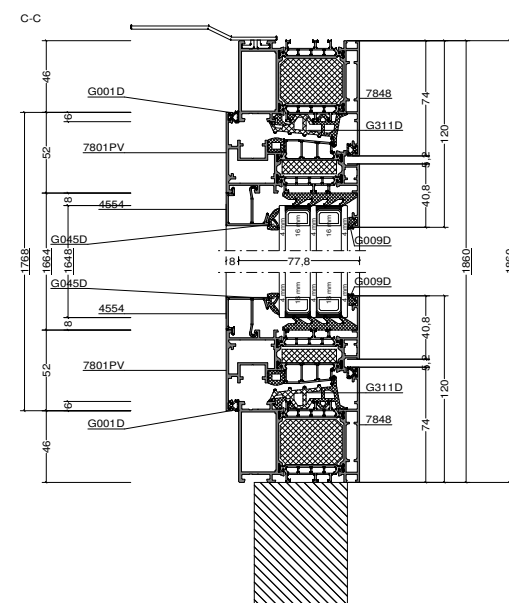
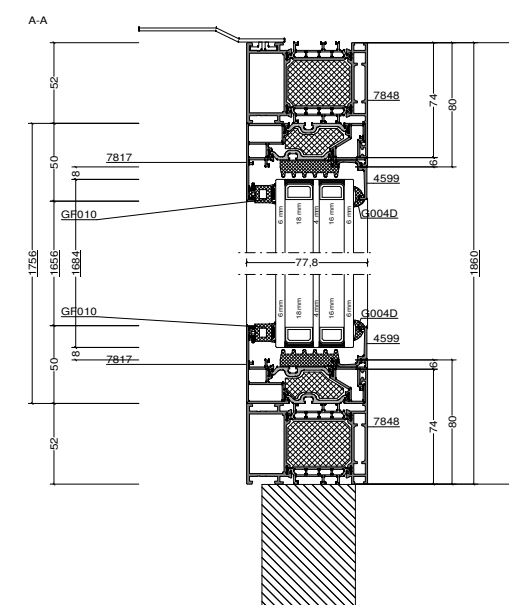
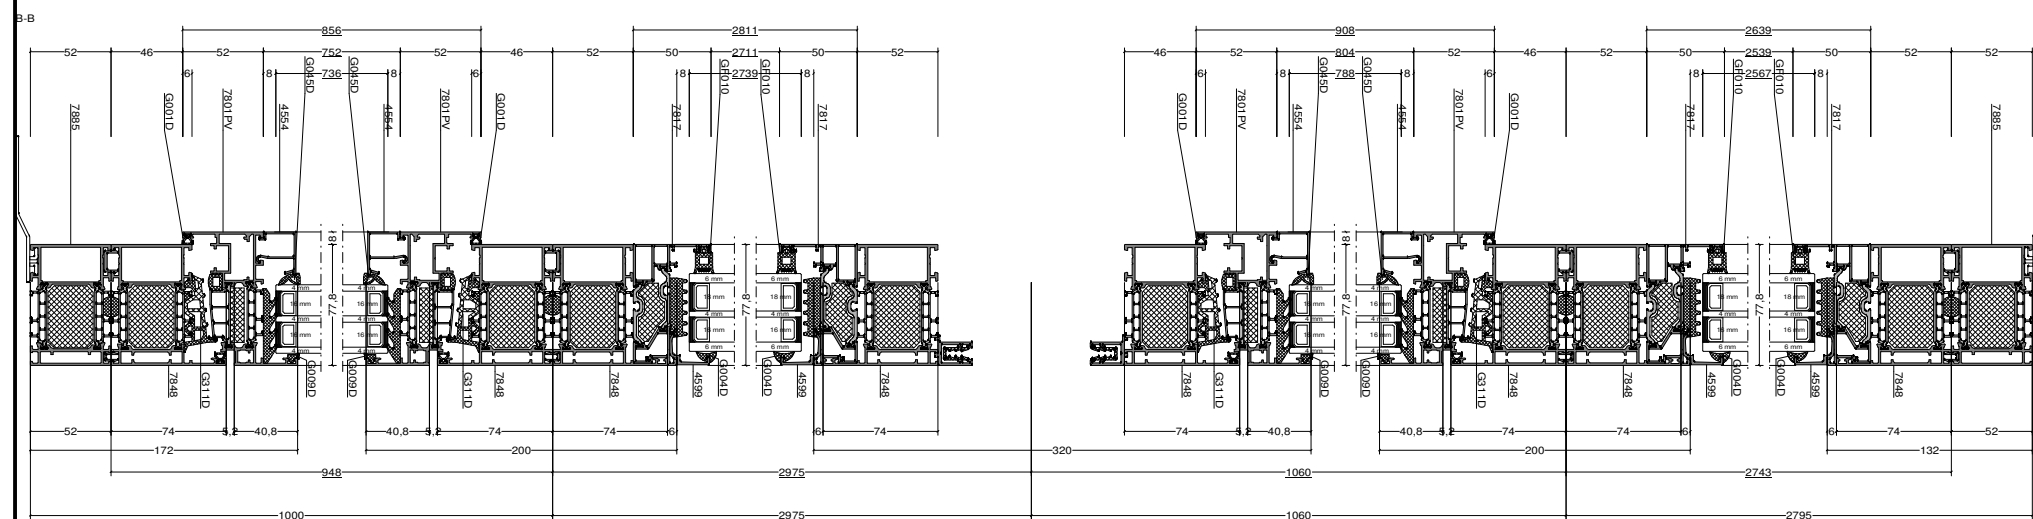
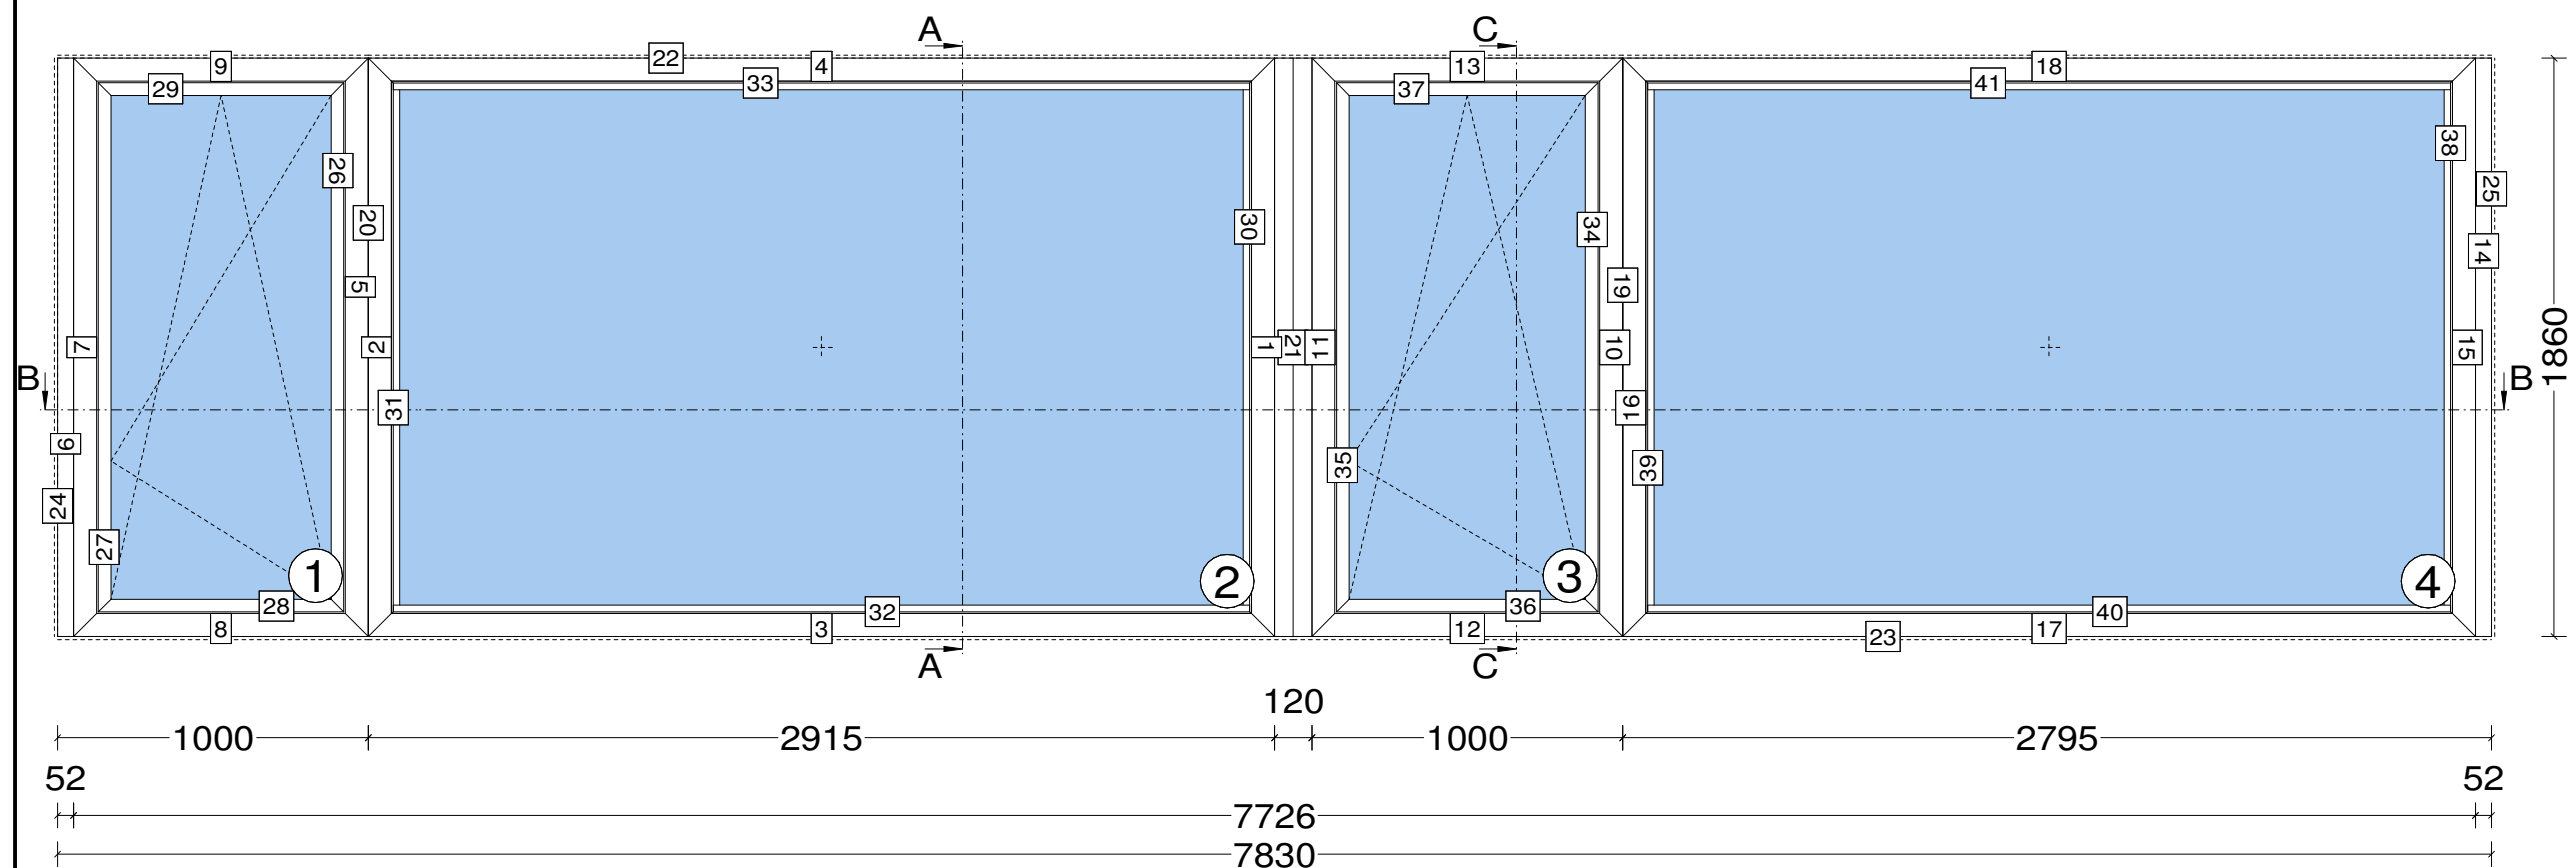


Poz. 04.01, Počet: 1
Barva: RAL 7016MAT
Komise: FN Olomouc – Přístavba objektu „P“-oknaV10 E1
Číslo zakázky: I-AL1488-1
Série: Ponzio PE 78N HI hranatá Standard
Pohled zvenku


$$U_w = 0,85 \text{ W/m}^2\text{K}$$

Pozor!

Váha skla prekročila maximálnu hmotnosť pre možnosť zasklení z interiéru! Pozícia alebo jej časť bude zasklená z exteriéru pomocou mechanizácie. (214kg)

G.S.O. dle KL/PD