
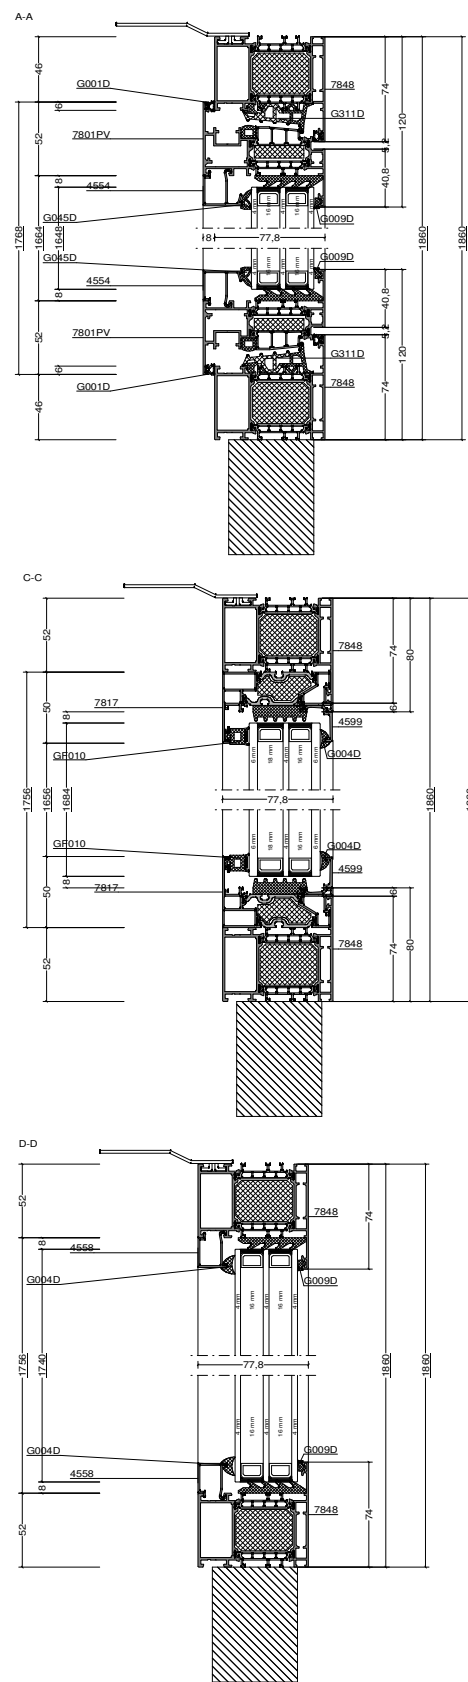
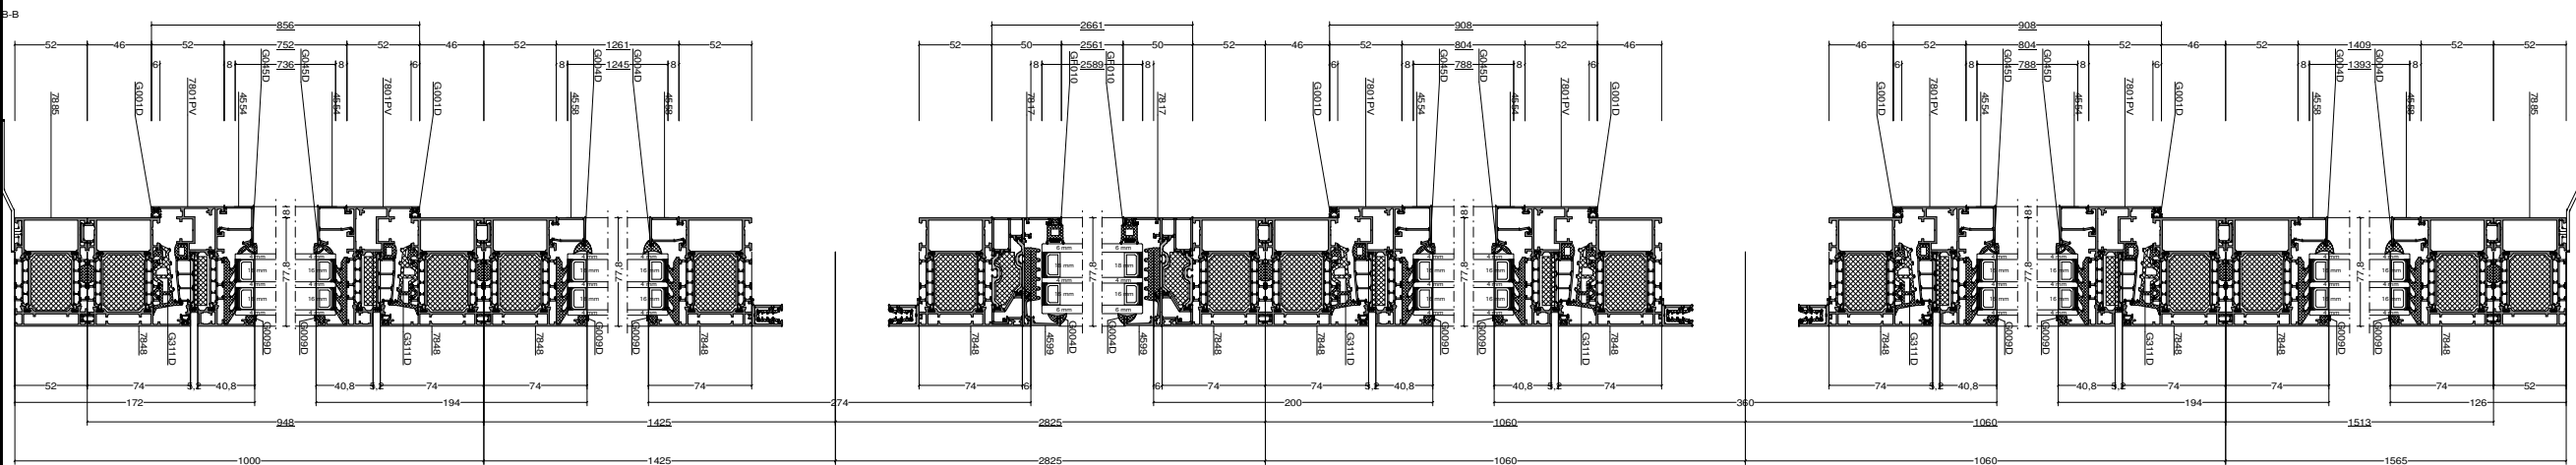


Poz. 04.04, Počet: 1
Barva: RAL 7016MAT
Komise: FN Olomouc – Přístavba objektu „P“ -oknaV10 E1
Číslo zakázky: I-AL1488-1
Série: Ponzio PE 78N HI hranatá Standard
Pohled zevnu

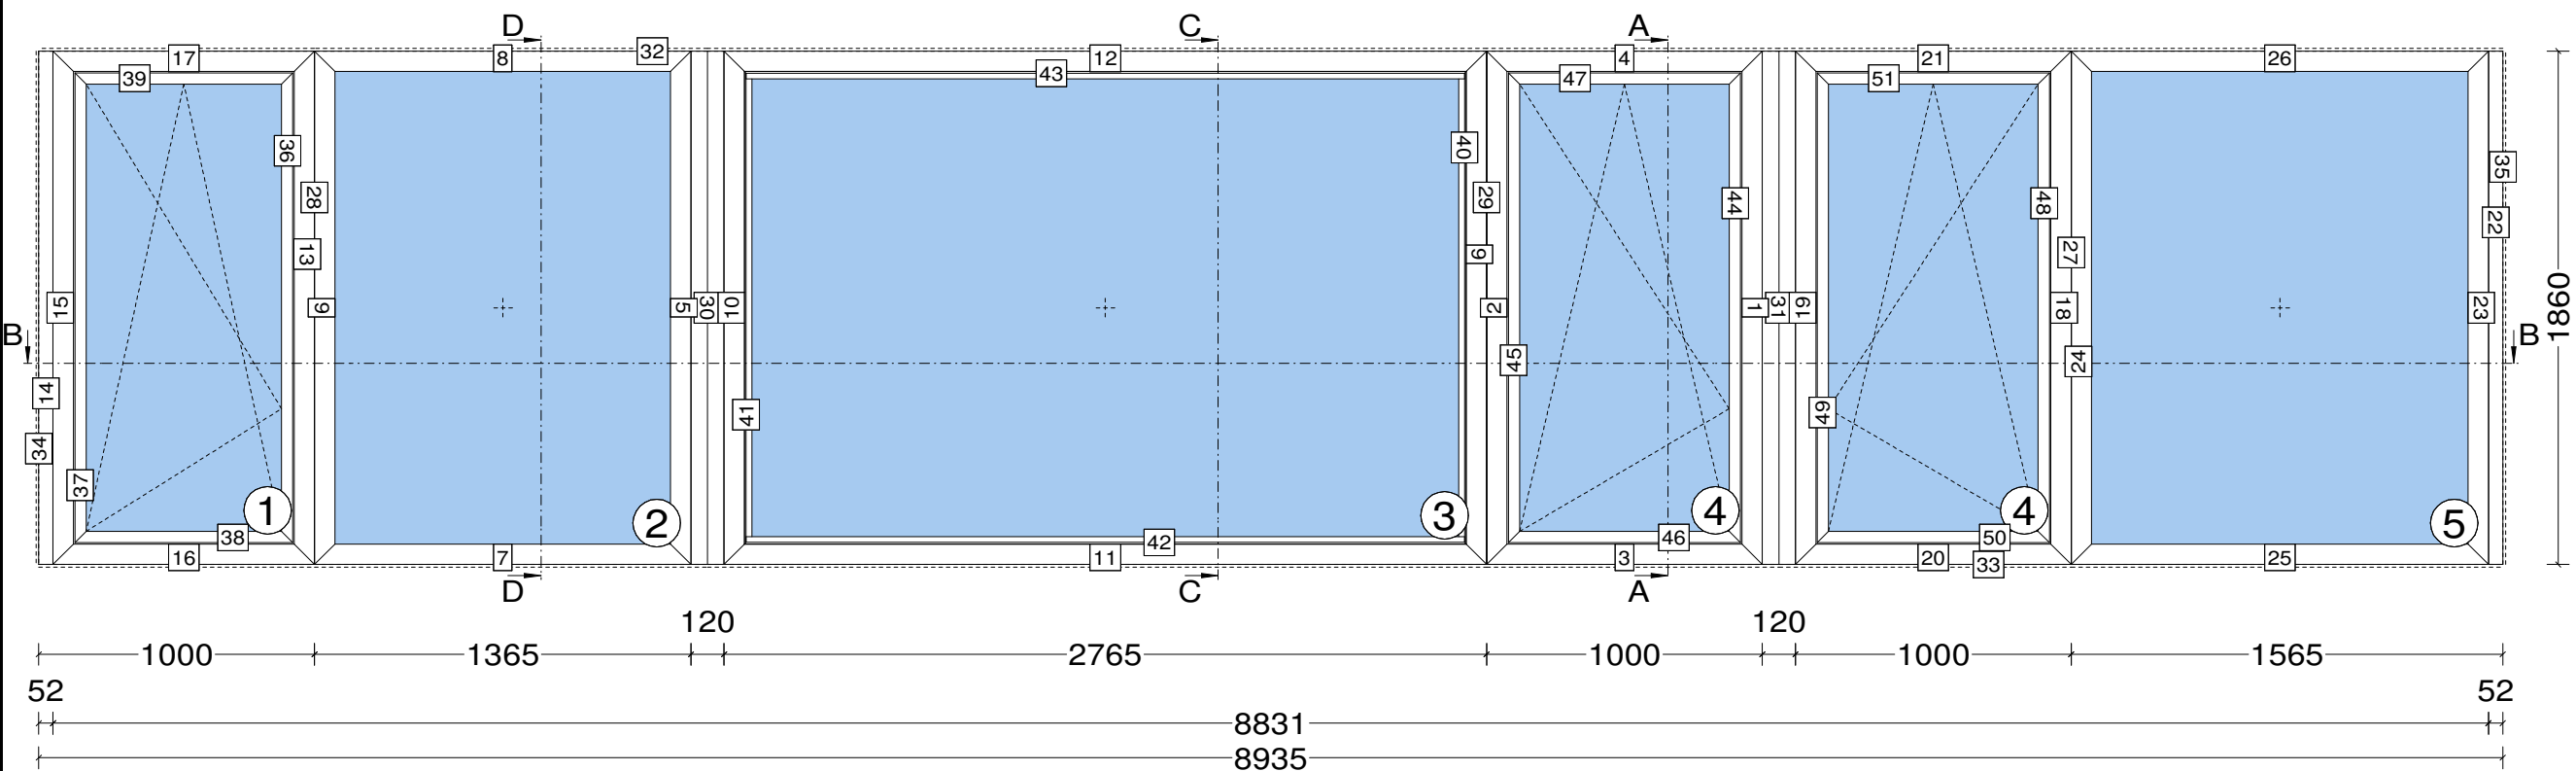

G.S.O. dle KL/PD
U_w=0,86W/m²K
Pozor!
Váha skla překročila maximální hmotnost pro možnost zasklení z interiéru! Pozice nebo její část bude zasklena z exteriéru pomocí mechanizace. (206kg)