

1.10.2019




Dokumentace skutečného provedení : přehled prvků

Objekt: FN Olomouc – Přístavba objektu „P“ -
oknaV10 E1
Zpracoval: Jan Ros

Číslo zakázky: I-AL1488-1_DSP

Poz.02.02

1 Ks Okenní prvek 4125 mm x 1860 mm, sestávající z zasklení zvenku s obracecím profilem a jednoho OS okna.

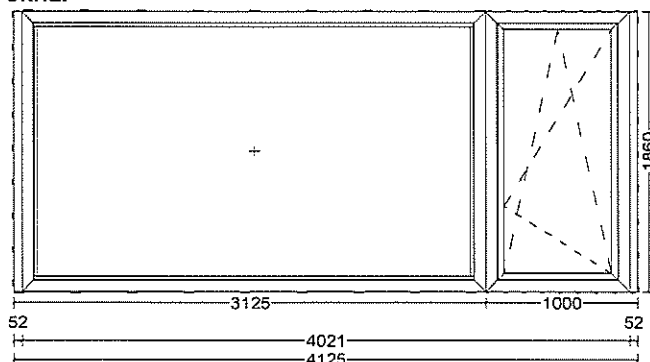

Měřítko 1:50
Pohled zvenku
Systém: Ponzio PE 78N HI Standard Zaskl. lišta: hranatá

Profily:

Rám: 7848 (74 mm), 7885 (52 mm)
Okenní křídlo: 7817 (6 mm), 7801PV (40.8 mm)

Okenní kování:

TITAN OS (F9 titan mat) Otevíravé-sklopné okno otevíravé dovnitř L GS1

Přídavné díly na jeden prvek:

1 Ks	ALPARA PARAPET RI AL 210	4125mm	
1 Ks	H300	Parapet plastový HAMMER (vnitřní)	4125mm antracit
1 Ks	AL01278	Purenit 60-PE78 ram*	3115mm v: 30mm
1 Ks	AL01278	Purenit 60-PE78 ram*	990mm v: 30mm
1 Ks	AL_87 síť proti hmyzu		
7 Ks	AL_50M KOTVA K1		
14 Ks	AL_01M M3201212 - MUNGO M12x125		
28 Ks	AL_01M AL00963 Tex 6,3 x 38 DIN 7504 ZB, 6HR		
1 Ks	H701-07	Krytka oboustr. k plast. parapetu-REN 7016	

Barvy:

Profily: RAL 7016MAT

Výplň:

- 1 Ks 3x4mm x-16-x-16-x.
ramecek:Chromatech ULTRA RAL 9004
0,6 W/m2K
Venkovní: -Iplus Advanced 1,0 6 mm on CLL
Střed: -Planibel clearlite 6mm(Float)
Vnitřní: -Iplus Advanced 1,0 6 mm on CLL
- 1 Ks x-16-x-16-x.
ramecek:Chromatech ULTRA RAL 9004
0,6 W/m2K
Venkovní: -Iplus Advanced 1,0 4 mm on CLL
Střed: -Planibel clearlite 4mm(Float)
Vnitřní: -Iplus Advanced 1,0 4 mm on CLL


$U_w=0,81W/m^2K$

Pozor!

Váha skla překročila maximální hmotnost pro možnost zasklení z interiéru! Pozice nebo její část bude zasklena z exteriéru pomocí mechanizace. (219kg)

Poz.O2.03

1 Ks Okenní prvek 7580 mm x 1860 mm, sestávající z dvou Zasklení zvenku s obracecím profilem a dvou OS oken.

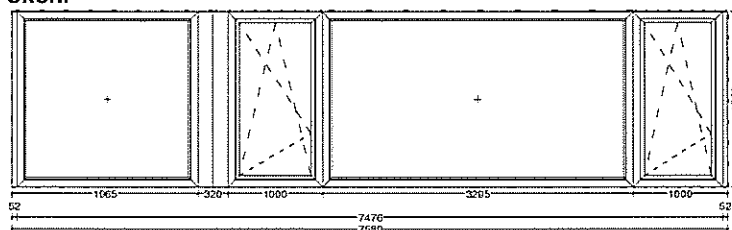

Měřítko 1:50

Pohled zvenku

Systém: Ponzio PE 78N HI Standard Zaskl.

lišta: hranatá

Profily:

Rám: 7848 (74 mm), 7885 (52 mm)

Okenní křídlo: 7817 (6 mm), 7801PV (40.8 mm)

Okenní kování:

TITAN OS (F9 titan mat) Otevíravé-sklopné okno otevíravé dovnitř P GS1

Přídavné díly na jeden prvek:

1 Ks	ALPARA PARAPET RI AL 210	7580mm	
1 Ks	H300	Parapet plastový HAMMER (vnitřní)	7580mm antracit
1 Ks	AL01278	Purenit 60-PE78 ram*	2115mm v: 30mm
1 Ks	AL01278	Purenit 60-PE78 ram*	1150mm v: 30mm
1 Ks	AL01278	Purenit 60-PE78 ram*	3285mm v: 30mm
1 Ks	AL01278	Purenit 60-PE78 ram*	990mm v: 30mm
1 Ks	AL01127	Soudaband Acryl T90 8-20 15mm (4m)	3720mm
2 Ks	AL_87	síť proti hmyzu	
1 Ks	AL_51M	Dilatační panel P1	
12 Ks	AL_50M	KOTVA K1	
24 Ks	AL_01M	M3201212 - MUNGO M12x125	
48 Ks	AL_01M	AL00963 Tex 6,3 x 38 DIN 7504 ZB, 6HR	
1 Ks	H701-07	Krytka oboustr. k plast. parapetu-REN 7016	

Barvy:

Profily: RAL 7016MAT

Výplň:

- 2 Ks 3x4mm x-16-x-16-x.
ramecek:Chromatech ULTRA RAL 9004
0,6 W/m2K
Venkovní: -Iplus Advanced 1,0 6 mm on CLL
Střed: -Planibel clearlite 6mm(Float)
Vnitřní: -Iplus Advanced 1,0 6 mm on CLL
- 2 Ks x-16-x-16-x.
ramecek:Chromatech ULTRA RAL 9004
0,6 W/m2K
Venkovní: -Iplus Advanced 1,0 4 mm on CLL

Střed: -Planibel clearlite 4mm(Float)
Vnitřní: -Iplus Advanced 1,0 4 mm on CLL


$U_w=0,82W/m^2K$

Pozor!

Váha skla překročila maximální hmotnost pro možnost zasklení z interiéru! Pozice nebo její část bude zasklena z exteriéru pomocí mechanizace. (242kg)

Poz.O.2.04

1 Ks Pevné pole 1710 mm x 1860 mm

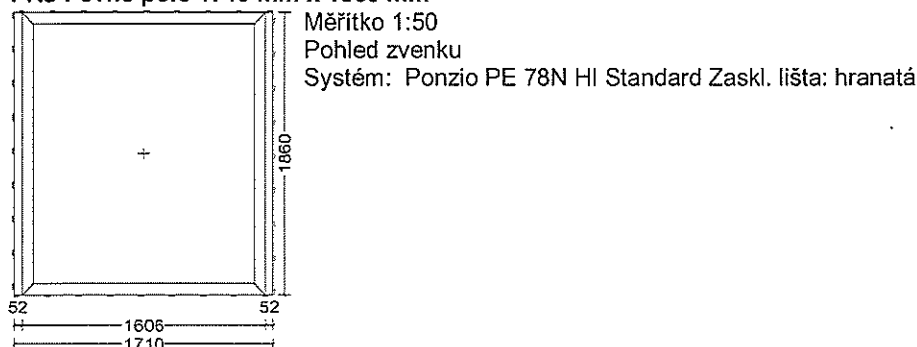

Profily:

Rám: 7885 (52 mm), 7848 (74 mm)

Přídavné díly na jeden prvek:

1 Ks	ALPARA PARAPET RI AL 210	1710mm	
1 Ks	H300	Parapet plastový HAMMER (vnitřní)	1710mm
1 Ks	AL01278	Purenit 60-PE78 ram*	1700mm
3 Ks	AL_50M KOTVA K1		
6 Ks	AL_01M M3201212 - MUNGO M12x125		
12 Ks	AL_01M AL00963 Tex 6,3 x 38 DIN 7504 ZB, 6HR		
1 Ks	H701-07	Krytka oboustr. k plast. parapetu-REN 7016	
			antracit v: 30mm

Barvy:

Profily: RAL 7016MAT

Výplň:


1 Ks
3x4mm x-16-x-16-x.
ramecek:Chromatech ULTRA RAL 9004
0,6 W/m²K
Venkovní: -Iplus Advanced 1,0 6 mm on CLL
Střed: -Planibel clearlite 6mm(Float)
Vnitřní: -Iplus Advanced 1,0 6 mm on CLL

Rozměry křídla jsou mimo přípustné oblasti pro otvíravé kování, proto muselo být otvíravé kování nahrazeno fixem.

$U_w=0,94W/m^2K$

Poz.02.05

1 Ks Okenní prvek 3465 mm x 1860 mm, sestávající z zasklení zvenku s obracecím profilem a jednoho OS okna.

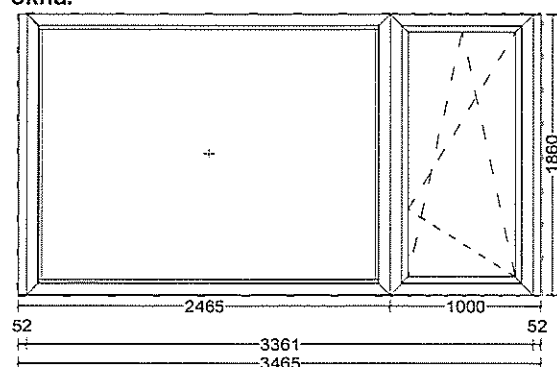

Měřítko 1:50

Pohled zvenku

Systém: Ponzio PE 78N HI Standard Zaskl. lišta: hranatá

Profily:

Rám: 7848 (74 mm), 7885 (52 mm)

Okenní křídlo: 7817 (6 mm), 7801PV (40.8 mm)

Okenní kování:

TITAN OS (F9 titan mat) Otevíravé-sklopné okno otevíravé dovnitř L GS1

Přídavné díly na jeden prvek:

1 Ks	ALPARA PARAPET RI AL 210	3465mm	
1 Ks	H300	Parapet plastový HAMMER (vnitřní)	3465mm antracit
1 Ks	AL01278	Purenit 60-PE78 ram*	2455mm v: 30mm
1 Ks	AL01278	Purenit 60-PE78 ram*	990mm v: 30mm
1 Ks	AL_87 síť proti hmyzu		
6 Ks	AL_50M KOTVA K1		
12 Ks	AL_01M M3201212 - MUNGO M12x125		
24 Ks	AL_01M AL00963 Tex 6,3 x 38 DIN 7504 ZB, 6HR		
1 Ks	H701-07	Krytka oboustr. k plast. parapetu-REN 7016	

Barvy:

Profily: RAL 7016MAT


Výplň:

1 Ks	3x4mm x-16-x-16-x. ramecek:Chromatech ULTRA RAL 9004 0,6 W/m2K Venkovní: -Iplus Advanced 1,0 6 mm on CLL Střed: -Planibel clearlite 6mm(Float) Vnitřní: -Iplus Advanced 1,0 6 mm on CLL
1 Ks	x-16-x-16-x. ramecek:Chromatech ULTRA RAL 9004 0,6 W/m2K Venkovní: -Iplus Advanced 1,0 4 mm on CLL Střed: -Planibel clearlite 4mm(Float) Vnitřní: -Iplus Advanced 1,0 4 mm on CLL

$U_w=0,83W/m^2K$

Pozor!

Váha skla překročila maximální hmotnost pro možnost zasklení z interiéru! Pozice nebo její část bude zasklena z exteriéru pomocí mechanizace. (169kg)

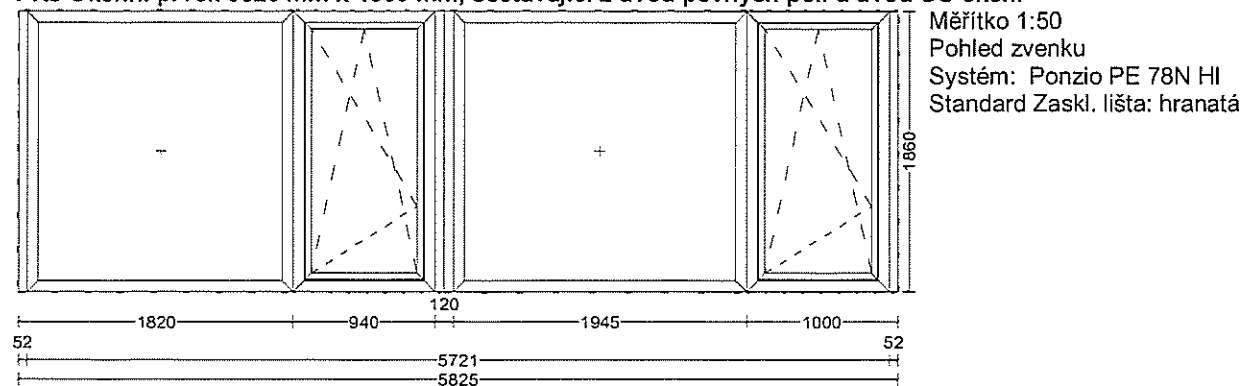Poz.O2.06**1 Ks Okenní prvek 5825 mm x 1860 mm, sestávající z dvou pevných polí a dvou OS oken.**Profily:

Rám: 7848 (74 mm), 7885 (52 mm)

Okenní křídlo: 7801PV (40.8 mm)

Okenní kování:

TITAN OS (F9 titan mat) Otevíravé-sklopné okno otevíravé dovnitř P GS1

Přídavné díly na jeden prvek:

1 Ks	ALPARA PARAPET RI AL 210	5825mm	
1 Ks	H300	Parapet plastový HAMMER (vnitřní)	5825mm
1 Ks	AL01278	Purenit 60-PE78 ram*	1810mm
2 Ks	AL01278	Purenit 60-PE78 ram*	990mm
1 Ks	AL01278	Purenit 60-PE78 ram*	1995mm
1 Ks	AL01127	Soudaband Acryl T90 8-20 15mm (4m)	3720mm
2 Ks	AL_87	síť proti hmyzu	
1 Ks	AL_51M	Dilatační panel P3	
10 Ks	AL_50M	KOTVA K1	
20 Ks	AL_01M	M3201212 - MUNGO M12x125	
48 Ks	AL_01M	AL00963 Tex 6,3 x 38 DIN 7504 ZB, 6HR	
1 Ks	H701-07	Krytka oboustr. k plast. parapetu-REN 7016	

Barvy:

Profily: RAL 7016MAT


Výplň:

2 Ks	3x4mm x-16-x-16-x. ramecek:Chromatech ULTRA RAL 9004 0,6 W/m2K Venkovní: -Iplus Advanced 1,0 6 mm on CLL Střed: -Planibel clearlite 6mm(Float) Vnitřní: -Iplus Advanced 1,0 6 mm on CLL
2 Ks	x-16-x-16-x. ramecek:Chromatech ULTRA RAL 9004 0,6 W/m2K Venkovní: -Iplus Advanced 1,0 4 mm on CLL Střed: -Planibel clearlite 4mm(Float) Vnitřní: -Iplus Advanced 1,0 4 mm on CLL

Uw=0,82W/m2K

Poz.O2.07

1 Ks Okenní prvek 4550 mm x 1860 mm, sestávající z jednoho pevného pole, zasklení zvenku s obracecím profilem a jednoho OS okna.

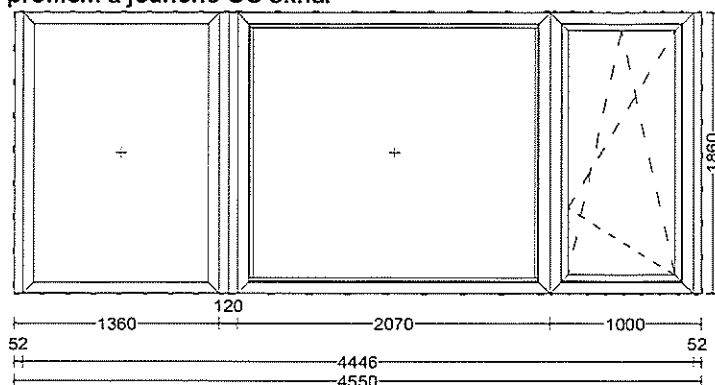

Měřítko 1:50

Pohled zvenku

Systém: Ponzio PE 78N HI Standard Zaskl.

líšta: hranatá

Profily:

Rám: 7848 (74 mm), 7885 (52 mm)

Okenní křídlo: 7817 (6 mm), 7801PV (40.8 mm)

Okenní kování:

TITAN OS (F9 titan mat) Otevíravé-sklopné okno otevíravé dovnitř L GS1

Přídavné díly na jeden prvek:

1 Ks	ALPARA PARAPET RI AL 210	4550mm	
1 Ks	H300	Parapet plastový HAMMER (vnitřní)	4550mm
1 Ks	AL01278	Purenit 60-PE78 ram*	1410mm
1 Ks	AL01278	Purenit 60-PE78 ram*	2120mm
1 Ks	AL01278	Purenit 60-PE78 ram*	990mm
1 Ks	AL01127	Soudaband Acryl T90 8-20 15mm (4m)	3720mm
2 Ks	AL_87	siť proti hmyzu	
1 Ks	AL_51M	Dilatační panel P3	
7 Ks	AL_50M	KOTVA K1	
14 Ks	AL_01M	M3201212 - MUNGO M12x125	
36 Ks	AL_01M	AL00963 Tex 6,3 x 38 DIN 7504 ZB, 6HR	
1 Ks	H701-07	Krytka oboustr. k plast. parapetu-REN 7016	

Barvy:

Profily: RAL 7016MAT


Výplň:

2 Ks	x-16-x-16-x. ramecek:Chromatech ULTRA RAL 9004 0,6 W/m2K Venkovní: -Iplus Advanced 1,0 4 mm on CLL Střed: -Planibel clearlite 4mm(Float) Vnitřní: -Iplus Advanced 1,0 4 mm on CLL
1 Ks	3x4mm x-16-x-16-x. ramecek:Chromatech ULTRA RAL 9004 0,6 W/m2K Venkovní: -Iplus Advanced 1,0 6 mm on CLL Střed: -Planibel clearlite 6mm(Float) Vnitřní: -Iplus Advanced 1,0 6 mm on CLL

Uw=0,83W/m2K

Pozor!

Váha skla překročila maximální hmotnost pro možnost zasklení z interiéru! Pozice nebo její část bude zasklena z exteriéru pomocí mechanizace. (143g)

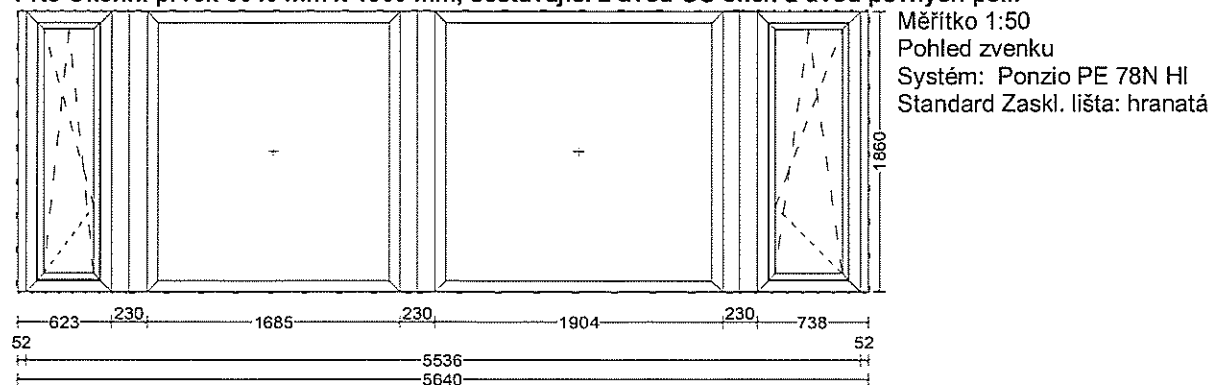Poz.O.3.02**1 Ks Okenní prvek 5640 mm x 1860 mm, sestávající z dvou OS oken a dvou pevných polí.**Profily:

Rám: 7848 (74 mm), 7885D (52 mm)

Okenní křídlo: 7801PV (40.8 mm)

Okenní kování:

TITAN OS (F9 titan mat) Otevíravé-sklopné okno otevíravé dovnitř P GS1

TITAN OS (F9 titan mat) Otevíravé-sklopné okno otevíravé dovnitř L GS1

Přídavné díly na jeden prvek:

1 Ks	ALPARA PARAPET RI AL 210	5640mm	
1 Ks	H300	Parapet plastový HAMMER (vnitřní)	5640mm antracit
1 Ks	AL01278	Purenit 60-PE78 ram*	728mm v: 30mm
1 Ks	AL01278	Purenit 60-PE78 ram*	1905mm v: 30mm
1 Ks	AL01278	Purenit 60-PE78 ram*	2124mm v: 30mm
1 Ks	AL01278	Purenit 60-PE78 ram*	843mm v: 30mm
1 Ks	AL01127	Soudaband Acryl T90 8-20 15mm (4m)	11160mm
2 Ks	AL_87	sít' proti hmyzu	
3 Ks	AL_51M	Dilatační panel P2	
12 Ks	AL_50M	KOTVA K1	
24 Ks	AL_01M	M3201212 - MUNGO M12x125	
72 Ks	AL_01M	AL00963 Tex 6,3 x 38 DIN 7504 ZB, 6HR	
9 Ks	AL_50M	KOTVA K2	
1 Ks	H701-07	Krytka oboustr. k plast. parapetu-REN 7016	

Barvy:


Profily: RAL 7016MAT

Výplň:

2 Ks	x-16-x-16-x. ramecek:Chromatech ULTRA RAL 9004 0,6 W/m2K Venkovní: -Iplus Advanced 1,0 4 mm on CLL Střed: -Planibel clearlite 4mm(Float) Vnitřní: -Iplus Advanced 1,0 4 mm on CLL
2 Ks	3x4mm x-16-x-16-x. ramecek:Chromatech ULTRA RAL 9004 0,6 W/m2K Venkovní: -Iplus Advanced 1,0 6 mm on CLL Střed: -Planibel clearlite 6mm(Float) Vnitřní: -Iplus Advanced 1,0 6 mm on CLL

Uw=0,84W/m2K

G.S.O. dle KL/PD

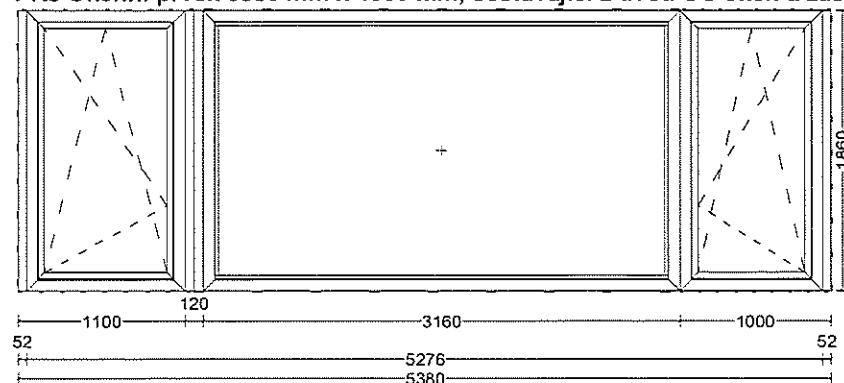Poz.O.3.03**1 Ks Okenní prvek 5380 mm x 1860 mm, sestávající z dvou OS oken a zasklení zvenku s obracecím profilem.**

Měřítko 1:50

Pohled zvenku

Systém: Ponzio PE 78N HI

Standard Zaskl. lišta: hranatá

Profily:

Rám: 7848 (74 mm), 7885 (52 mm)

Okenní křídlo: 7801PV (40.8 mm), 7817 (6 mm)

Okenní kování:

TITAN OS (F9 titan mat) Otevíravé-sklopné okno otevíravé dovnitř P GS1

TITAN OS (F9 titan mat) Otevíravé-sklopné okno otevíravé dovnitř L GS1

Přídavné díly na jeden prvek:

1 Ks	ALPARA PARAPET RI AL 210	5380mm	
1 Ks	H300	Parapet plastový HAMMER (vnitřní)	5380mm antracit
1 Ks	AL01278	Purenit 60-PE78 ram*	1150mm v: 30mm
1 Ks	AL01278	Purenit 60-PE78 ram*	3210mm v: 30mm
1 Ks	AL01278	Purenit 60-PE78 ram*	990mm v: 30mm
1 Ks	AL01127	Soudaband Acryl T90 8-20 15mm (4m)	3720mm
2 Ks	AL_87	síť proti hmyzu	
1 Ks	AL_51M	Dilatační panel P3	
10 Ks	AL_50M	KOTVA K1	
20 Ks	AL_01M	M3201212 - MUNGO M12x125	
48 Ks	AL_01M	AL00963 Tex 6,3 x 38 DIN 7504 ZB, 6HR	
1 Ks	H701-07	Krytka oboustr. k plast. parapetu-REN 7016	

Barvy:

Profily: RAL 7016MAT


Výplň:

2 Ks	x-16-x-16-x. ramecek:Chromatech ULTRA RAL 9004 0,6 W/m2K Venkovní: -Iplus Advanced 1,0 4 mm on CLL Střed: -Planibel clearlite 4mm(Float) Vnitřní: -Iplus Advanced 1,0 4 mm on CLL
1 Ks	3x4mm x-16-x-16-x. ramecek:Chromatech ULTRA RAL 9004 0,6 W/m2K Venkovní: -Iplus Advanced 1,0 6 mm on CLL Střed: -Planibel clearlite 6mm(Float) Vnitřní: -Iplus Advanced 1,0 6 mm on CLL

G.S.O. dle KL/PD

Uw=0,83W/m2K

Pozor!**Váha skla překročila maximální hmotnost pro možnost zasklení z interiéru! Pozice nebo její část bude zasklena z exteriéru pomocí mechanizace. (226kg)**

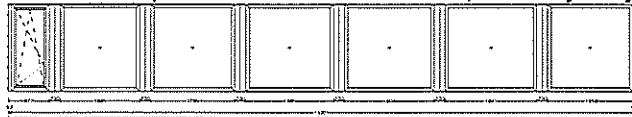Poz.O.3.04**1 Ks Okenní prvek 13305 mm x 1860 mm, sestávající z jednoho OS okna a šesti pevných polí.**

Měřítko 1:50

Pohled zvenku

Systém: Ponzio PE 78N HI Standard Zaskl. lišta: hranatá

Profily:

Rám: 7848 (74 mm), 7885 (52 mm)

Okenní křídlo: 7801PV (40.8 mm)

Okenní kování:

TITAN OS (F9 titan mat) Otevíravé-sklopné okno otevíravé dovnitř P GS1

Přídavné díly na jeden prvek:

1 Ks	ALPARA PARAPET RI AL 210	13305mm	
1 Ks	H300	Parapet plastový HAMMER (vnitřní)	13305mm antracit
1 Ks	AL01278	Purenit 60-PE78 ram*	982mm v: 30mm
1 Ks	AL01278	Purenit 60-PE78 ram*	1905mm v: 30mm
1 Ks	AL01278	Purenit 60-PE78 ram*	2015mm v: 30mm
1 Ks	AL01278	Purenit 60-PE78 ram*	2085mm v: 30mm
1 Ks	AL01278	Purenit 60-PE78 ram*	2124mm v: 30mm
1 Ks	AL01278	Purenit 60-PE78 ram*	2161mm v: 30mm
1 Ks	AL01278	Purenit 60-PE78 ram*	1963mm v: 30mm
1 Ks	AL01127	Soudaband Acryl T90 8-20 15mm (4m)	22320mm
2 Ks	AL_87	síť proti hmyzu	
6 Ks	AL_51M	Dilatační panel P2	
20 Ks	AL_50M	KOTVA K1	
134 Ks	AL_01M	M3201212 - MUNGO M12x125	
72 Ks	AL_01M	AL00963 Tex 6,3 x 38 DIN 7504 ZB, 6HR	
18 Ks	AL_50M	KOTVA K2	
1 Ks	H701-07	Krytka oboustr. k plast. parapetu-REN 7016	

Barvy:


Profily: RAL 7016MAT

Výplň:

1 Ks	x-16-x-16-x. ramecek:Chromatech ULTRA RAL 9004 0,6 W/m2K Venkovní: -Iplus Advanced 1,0 4 mm on CLL Střed: -Planibel clearlite 4mm(Float) Vnitřní: -Iplus Advanced 1,0 4 mm on CLL
6 Ks	3x4mm x-16-x-16-x. ramecek:Chromatech ULTRA RAL 9004 0,6 W/m2K Venkovní: -Iplus Advanced 1,0 6 mm on CLL Střed: -Planibel clearlite 6mm(Float) Vnitřní: -Iplus Advanced 1,0 6 mm on CLL

G.S.O. dle KL/PD

Uw=0,85W/m2K

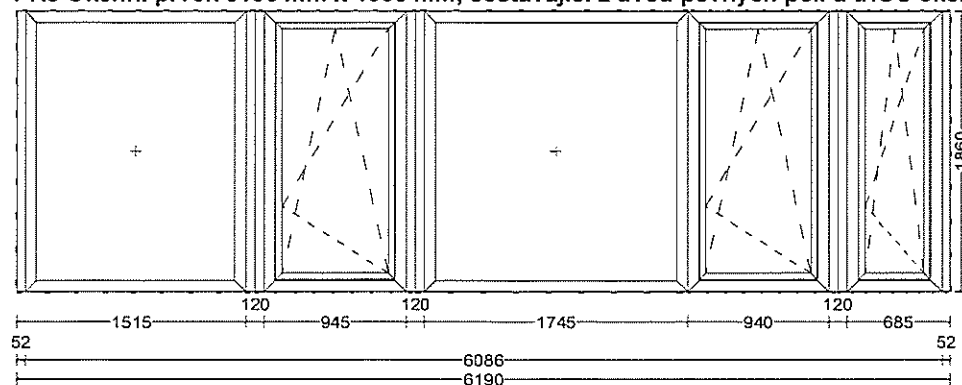Poz.O3.05**1 Ks Okenní prvek 6190 mm x 1860 mm, sestávající z dvou pevných polí a tří OS oken.**

Měřítko 1:50
Pohled zvenku
Systém: Ponzio PE 78N
HI Standard Zaskl. lišta:
hranatá

Profily:

Rám: 7848 (74 mm), 7885 (52 mm)

Okenní křídlo: 7801PV (40.8 mm)

Okenní kování:

TITAN OS (F9 titan mat) Otevíravé-sklopné okno otevíravé dovnitř L GS1

Přídavné díly na jeden prvek:

1 Ks	ALPARA PARAPET RI AL 210	6190mm	
1 Ks	H300	Parapet plastový HAMMER (vnitřní)	6190mm antracit
1 Ks	AL01278	Purenit 60-PE78 ram*	1565mm v: 30mm
1 Ks	AL01278	Purenit 60-PE78 ram*	1055mm v: 30mm
1 Ks	AL01278	Purenit 60-PE78 ram*	1795mm v: 30mm
1 Ks	AL01278	Purenit 60-PE78 ram*	990mm v: 30mm
1 Ks	AL01278	Purenit 60-PE78 ram*	735mm v: 30mm
1 Ks	AL01127	Soudaband Acryl T90 8-20 15mm (4m)	11160mm
2 Ks	AL_87	síť proti hmyzu	
3 Ks	AL_51M	Dilatační panel P3	
12 Ks	AL_50M	KOTVA K1	
24 Ks	AL_01M	M3201212 - MUNGO M12x125	
72 Ks	AL_01M	AL00963 Tex 6,3 x 38 DIN 7504 ZB, 6HR	
1 Ks	H701-07	Krytka oboustr. k plast. parapetu-REN 7016	

Barvy:

Profily: RAL 7016MAT

Výplň:


4 Ks	x-16-x-16-x. rameček:Chromatech ULTRA RAL 9004 0,6 W/m2K Venkovní: -Iplus Advanced 1,0 4 mm on CLL Střed: -Planibel clearlite 4mm(Float) Vnitřní: -Iplus Advanced 1,0 4 mm on CLL
1 Ks	3x4mm x-16-x-16-x. rameček:Chromatech ULTRA RAL 9004 0,6 W/m2K Venkovní: -Iplus Advanced 1,0 6 mm on CLL Střed: -Planibel clearlite 6mm(Float) Vnitřní: -Iplus Advanced 1,0 6 mm on CLL

G.S.O. dle KL/PD

Uw=0,86W/m2K

Poz.O4.01

1 Ks Okenní prvek 7830 mm x 1860 mm, sestávající z dvou OS oken a dvou Zasklení zvenku s obracacím profilem.

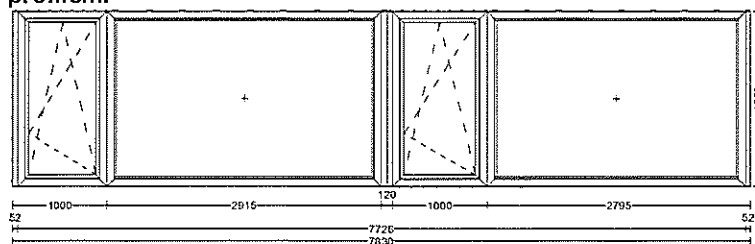

Měřítko 1:50

Pohled zvenku

Systém: Ponzio PE 78N HI Standard Zaskl.

lišta: hranatá

Profily:

Rám: 7848 (74 mm), 7885 (52 mm)

Okenní křídlo: 7801PV (40.8 mm), 7817 (6 mm)

Okenní kování:

TITAN OS (F9 titan mat) Otevíravé-sklopné okno otevíravé dovnitř L GS1

Přídavné díly na jeden prvek:

1 Ks	ALPARA PARAPET RI AL 210	7830mm	
1 Ks	H300	Parapet plastový HAMMER (vnitřní)	7830mm antracit
1 Ks	AL01278	Purenit 60-PE78 ram*	990mm v: 30mm
1 Ks	AL01278	Purenit 60-PE78 ram*	2965mm v: 30mm
1 Ks	AL01278	Purenit 60-PE78 ram*	1050mm v: 30mm
1 Ks	AL01278	Purenit 60-PE78 ram*	2785mm v: 30mm
1 Ks	AL01127	Soudaband Acryl T90 8-20 15mm (4m)	3720mm
2 Ks	AL_87 síť proti hmyzu		
1 Ks	AL_51M Dilatační panel P3		
12 Ks	AL_50M KOTVA K1		
24 Ks	AL_01M M3201212 - MUNGO M12x125		
56 Ks	AL_01M AL00963 Tex 6,3 x 38 DIN 7504 ZB, 6HR		
1 Ks	H701-07	Krytka oboustr. k plast. parapetu-REN 7016	

Barvy:

Profily: RAL 7016MAT

Výplň:

2 Ks	x-16-x-16-x. ramecek:Chromatech ULTRA RAL 9004 0,6 W/m2K Venkovní: -Iplus Advanced 1,0 4 mm on CLL Střed: -Planibel clearlite 4mm(Float) Vnitřní: -Iplus Advanced 1,0 4 mm on CLL
2 Ks	3x4mm x-16-x-16-x. ramecek:Chromatech ULTRA RAL 9004 0,6 W/m2K Venkovní: -Iplus Advanced 1,0 6 mm on CLL Střed: -Planibel clearlite 6mm(Float) Vnitřní: -Iplus Advanced 1,0 6 mm on CLL

Uw=0,85W/m2K


Pozor!

Váha skla překročila maximální hmotnost pro možnost zasklení z interiéru! Pozice nebo její část bude zasklena z exteriéru pomocí mechanizace. (214kg)

G.S.O. dle KL/PD

Poz.04.02

1 Ks Okenní prvek 6290 mm x 1860 mm, sestávající z zasklení zvenku s obracacím profilem, dvou OS oken a jednoho pevného pole.

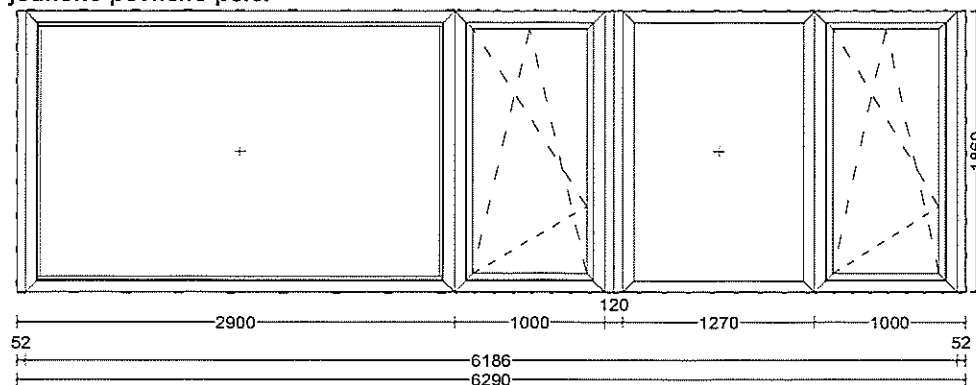

Měřítko 1:50
Pohled zvenku
Systém: Ponzio PE
78N HI Standard Zaskl.
lišta: hranatá

Profily:

Rám: 7848 (74 mm), 7885 (52 mm)
Okenní křídlo: 7817 (6 mm), 7801PV (40.8 mm)

Okenní kování:

TITAN OS (F9 titan mat) Otevíravé-sklopné okno otevíravé dovnitř P GS1

Přídavné díly na jeden prvek:

1 Ks	ALPARA PARAPET RI AL 210	6290mm	
1 Ks	H300	Parapet plastový HAMMER (vnitřní)	6290mm
1 Ks	AL01278	Purenit 60-PE78 ram*	2890mm
1 Ks	AL01278	Purenit 60-PE78 ram*	1050mm
1 Ks	AL01278	Purenit 60-PE78 ram*	1320mm
1 Ks	AL01278	Purenit 60-PE78 ram*	990mm
1 Ks	AL01127	Soudaband Acryl T90 8-20 15mm (4m)	3720mm
2 Ks	AL_87 síť proti hmyzu		
1 Ks	AL_51M Dilatační panel P3		
10 Ks	AL_50M KOTVA K1		
20 Ks	AL_01M M3201212 - MUNGO M12x125		
48 Ks	AL_01M AL00963 Tex 6,3 x 38 DIN 7504 ZB, 6HR		
1 Ks	H701-07	Krytka oboustr. k plast. parapetu-REN 7016	

Barvy:

Profily: RAL 7016MAT

Výplň:

2 Ks	3x4mm x-16-x-16-x. ramecek:Chromatech ULTRA RAL 9004 0,6 W/m2K Venkovní: -Iplus Advanced 1,0 6 mm on CLL Střed: -Planibel clearlite 6mm(Float) Vnitřní: -Iplus Advanced 1,0 6 mm on CLL
2 Ks	x-16-x-16-x. ramecek:Chromatech ULTRA RAL 9004 0,6 W/m2K Venkovní: -Iplus Advanced 1,0 4 mm on CLL Střed: -Planibel clearlite 4mm(Float) Vnitřní: -Iplus Advanced 1,0 4 mm on CLL

G.S.O. dle KL/PD


Uw=0,85W/m2K

Pozor!

Váha skla překročila maximální hmotnost pro možnost zasklení z interiéru! Pozice nebo její část bude zasklena z exteriéru pomocí mechanizace. (202kg)

Poz.O.4.03

1 Ks Okenní prvek 7445 mm x 1860 mm, sestávající z dvou pevných polí, dvou OS oken a zasklení zvenku s obrázcím profilem.

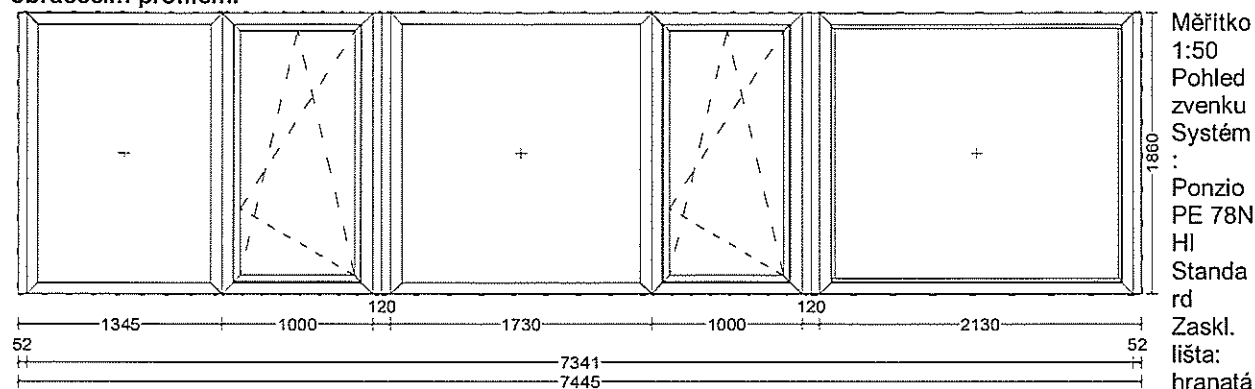**Profily:**

Rám: 7848 (74 mm), 7885 (52 mm)
Okenní křídlo: 7801PV (40.8 mm), 7817 (6 mm)

Okenní kování:

TITAN OS (F9 titan mat) Otevíravé-sklopné okno otevíravé dovnitř L GS1

Přídavné díly na jeden prvek:

1 Ks	ALPARA PARAPET RI AL 210	7445mm	
1 Ks	H300	Parapet plastový HAMMER (vnitřní)	7445mm
2 Ks	AL01278	Purenit 60-PE78 ram*	1335mm
2 Ks	AL01278	Purenit 60-PE78 ram*	1050mm
1 Ks	AL01278	Purenit 60-PE78 ram*	1780mm
1 Ks	AL01278	Purenit 60-PE78 ram*	2180mm
1 Ks	AL01127	Soudaband Acryl T90 8-20 15mm (4m)	7440mm
2 Ks	AL_87	sít' proti hmyzu	
2 Ks	AL_51M	Dilatační panel P3	
12 Ks	AL_50M	KOTVA K1	
24 Ks	AL_01M	M3201212 - MUNGO M12x125	
60 Ks	AL_01M	AL00963 Tex 6,3 x 38 DIN 7504 ZB, 6HR	
1 Ks	H701-07	Krytka oboustr. k plast. parapetu-REN 7016	

Barvy:

Profily: RAL 7016MAT

Výplň:

3 Ks	x-16-x-16-x. ramecek:Chromatech ULTRA RAL 9004 0,6 W/m2K Venkovní: -Iplus Advanced 1,0 4 mm on CLL Střed: -Planibel clearlite 4mm(Float) Vnitřní: -Iplus Advanced 1,0 4 mm on CLL
2 Ks	3x4mm x-16-x-16-x. ramecek:Chromatech ULTRA RAL 9004 0,6 W/m2K Venkovní: -Iplus Advanced 1,0 6 mm on CLL Střed: -Planibel clearlite 6mm(Float) Vnitřní: -Iplus Advanced 1,0 6 mm on CLL

G.S.O. dle KL/PD


Uw=0,84W/m2K

Pozor!

Váha skla překročila maximální hmotnost pro možnost zasklení z interiéru! Pozice nebo její část bude zasklena z exteriéru pomocí mechanizace. (144kg)

Poz.O4.04

1 Ks Okenní prvek 8935 mm x 1860 mm, sestávající z tříOS oken, dvou pevných polí a zasklení zvenku s obracacím profilem.

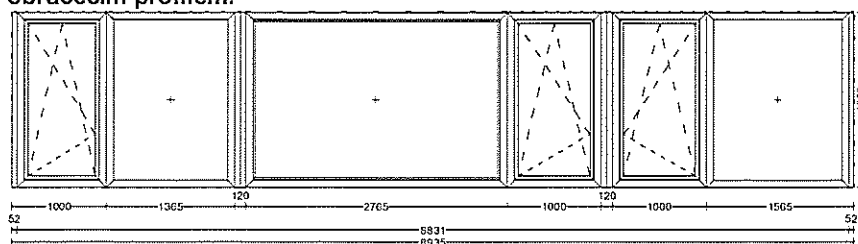

Měřítko 1:50
Pohled zvenku
Systém: Ponzio PE 78N HI
Standard Zaskl. lišta: hranatá

Profily:

Rám: 7848 (74 mm), 7885 (52 mm)
Okenní křídlo: 7801PV (40.8 mm), 7817 (6 mm)

Okenní kování:

TITAN OS (F9 titan mat) Otevíravé-sklopné okno otevíravé dovnitř P GS1
TITAN OS (F9 titan mat) Otevíravé-sklopné okno otevíravé dovnitř L GS1

Přídavné díly na jeden prvek:

1 Ks	ALPARA PARAPET RI AL 210	8935mm	
1 Ks	H300	Parapet plastový HAMMER (vnitřní)	8935mm antracit
1 Ks	AL01278	Purenit 60-PE78 ram*	990mm v: 30mm
1 Ks	AL01278	Purenit 60-PE78 ram*	1415mm v: 30mm
1 Ks	AL01278	Purenit 60-PE78 ram*	2815mm v: 30mm
2 Ks	AL01278	Purenit 60-PE78 ram*	1050mm v: 30mm
1 Ks	AL01278	Purenit 60-PE78 ram*	1555mm v: 30mm
1 Ks	AL01127	Soudaband Acryl T90 8-20 15mm (4m)	7440mm
3 Ks	AL_87	sít' proti hmyzu	
2 Ks	AL_51M	Dilatační panel P3	
16 Ks	AL_50M	KOTVA K1	
32 Ks	AL_01M	M3201212 - MUNGO M12x125	
80 Ks	AL_01M	AL00963 Tex 6,3 x 38 DIN 7504 ZB, 6HR	
1 Ks	H701-07	Krytka oboustr. k plast. parapetu-REN 7016	

Barvy:

Profily: RAL 7016MAT

Výplň:

5 Ks	x-16-x-16-x. ramecek:Chromatech ULTRA RAL 9004 0,6 W/m2K Venkovní: -Iplus Advanced 1,0 4 mm on CLL Střed: -Planibel clearlite 4mm(Float) Vnitřní: -Iplus Advanced 1,0 4 mm on CLL
1 Ks	3x4mm x-16-x-16-x. ramecek:Chromatech ULTRA RAL 9004 0,6 W/m2K Venkovní: -Iplus Advanced 1,0 6 mm on CLL Střed: -Planibel clearlite 6mm(Float) Vnitřní: -Iplus Advanced 1,0 6 mm on CLL

G.S.O. dle KL/PD

Uw=0,86W/m2K

Pozor!

Váha skla překročila maximální hmotnost pro možnost zasklení z interiéru! Pozice nebo její část bude zasklena z exteriéru pomocí mechanizace. (206kg)