



Poz. O.2.01, Počet: 1
Barva: RAL 7016MAT
Komise: FN Olomouc – Přístavba objektu „P“ -oknaV10 E2
Číslo zakázky: I-AL1488-2
Série: Ponzio PE 78N HI hranatá Standard
Pohled zvenku

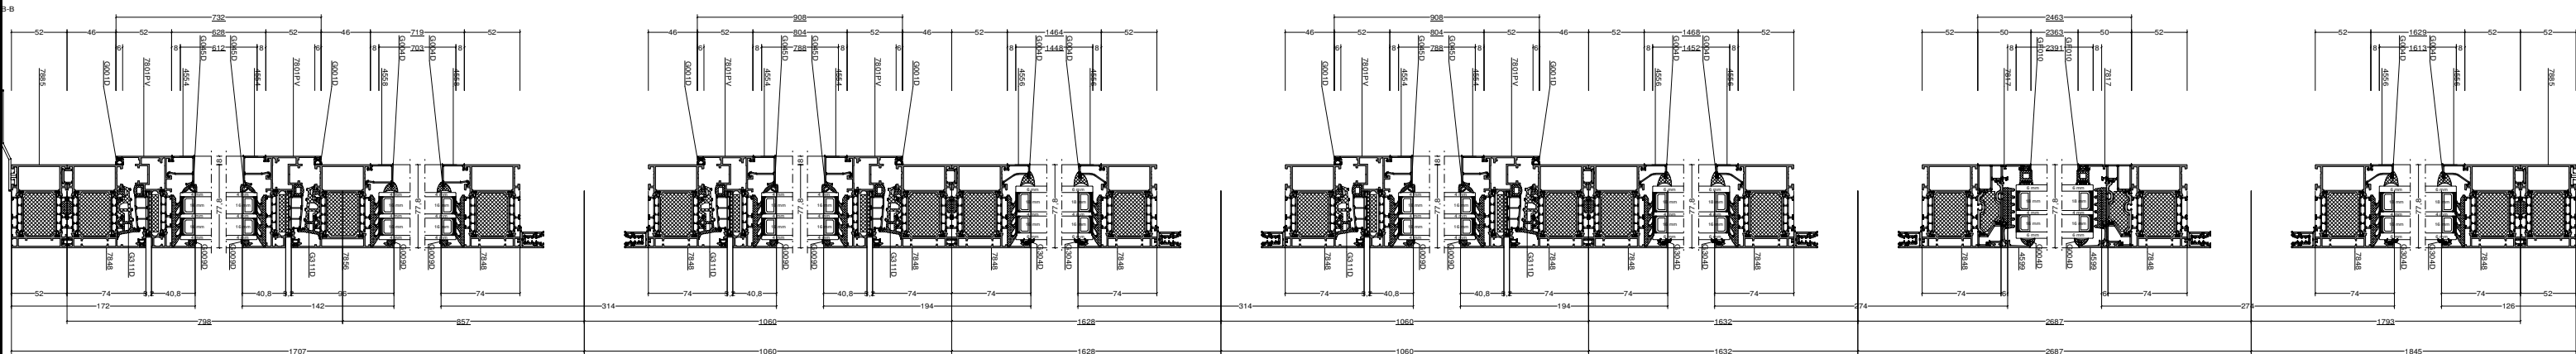

Uw=0,85W/m2K
Pozor!
Váha skla překročila maximální hmotnost pro možnost zasklení z interiéru! Pozice nebo její část bude zasklena z exteriéru pomocí mechanizace. (198kg)

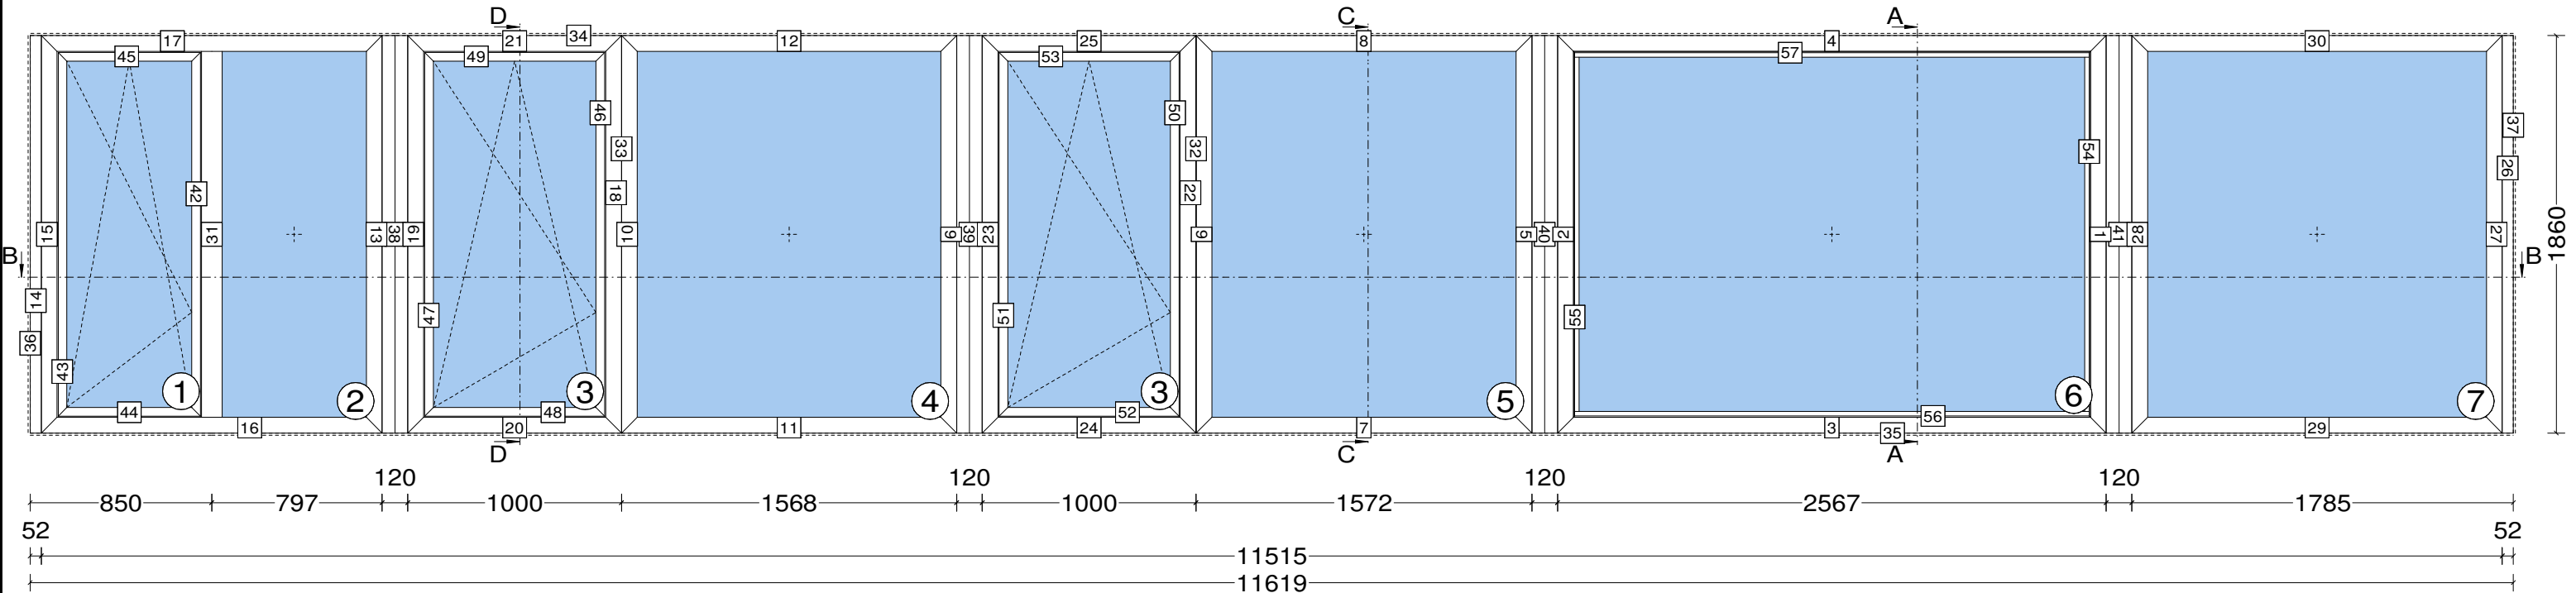