
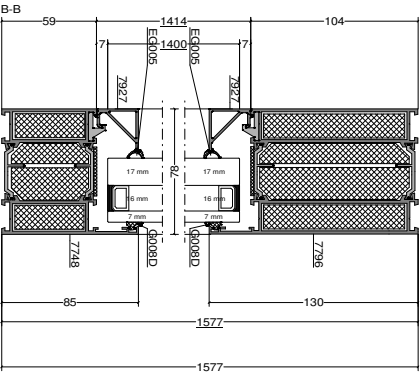
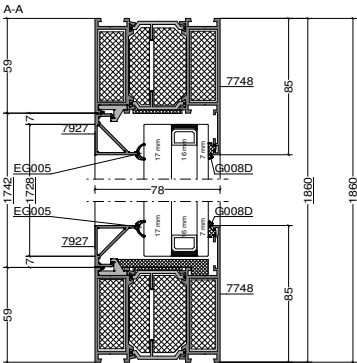


Barva: RAL 7016MAT

Komise: FN Olomouc – Přístavba objektu „P“-oknaV10 E2

Číslo zakázky: I-AL1488-2

Série: Ponzio PE 78 EI Design Line Dowolne pozycje wkł adów i przekł adek Protipożár 0/ 30/ 60 Pozice venkovní (+Stabilizátor)
Pohled zvenku

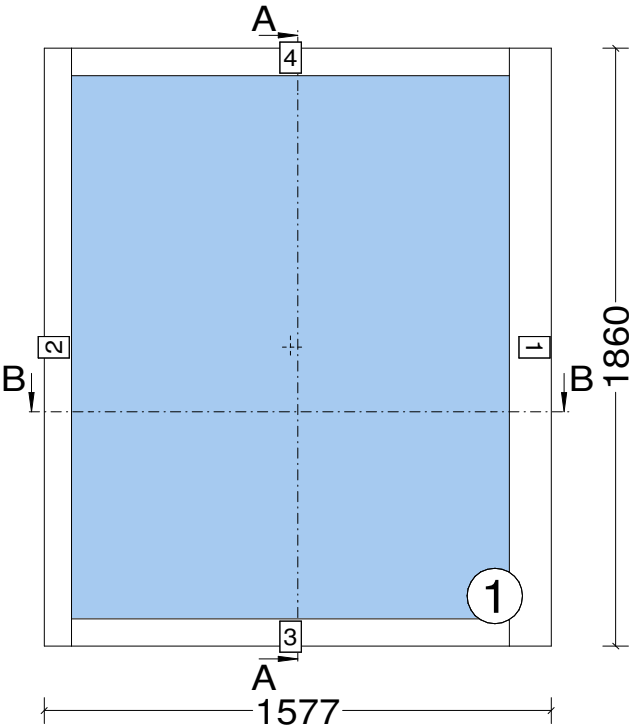

G.S.O. de KLPD
Us=1,9W/m2K
Pozor!
Váha skla prekročía maximální hmotnosti pro možnosť zasklení z interiéru! Pozice nebo její část bude zasklena z exteriéru pomocí mechanizace. (182kg)
UKONČENÍ V LEVO

