

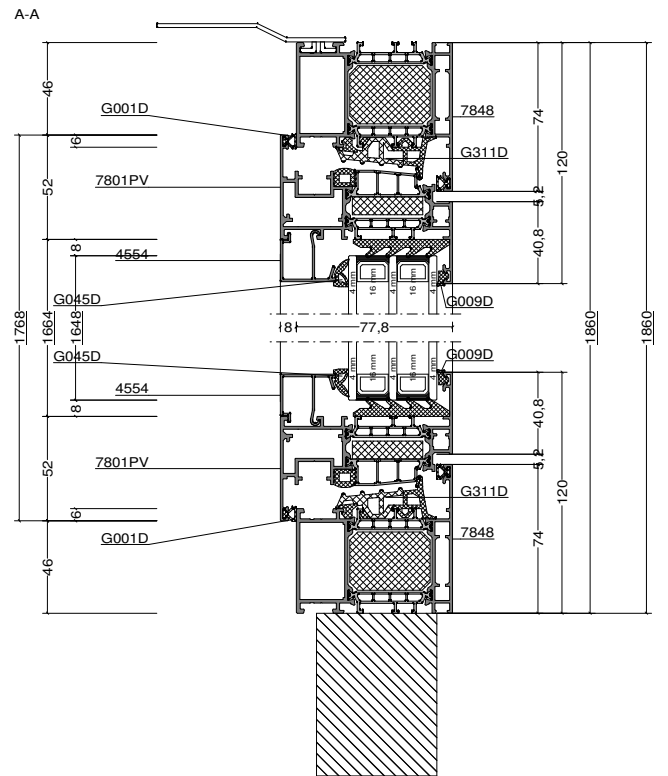
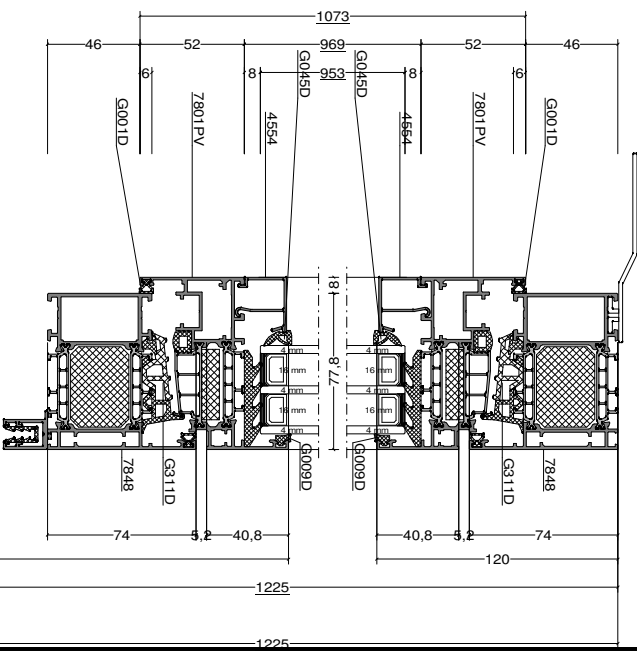
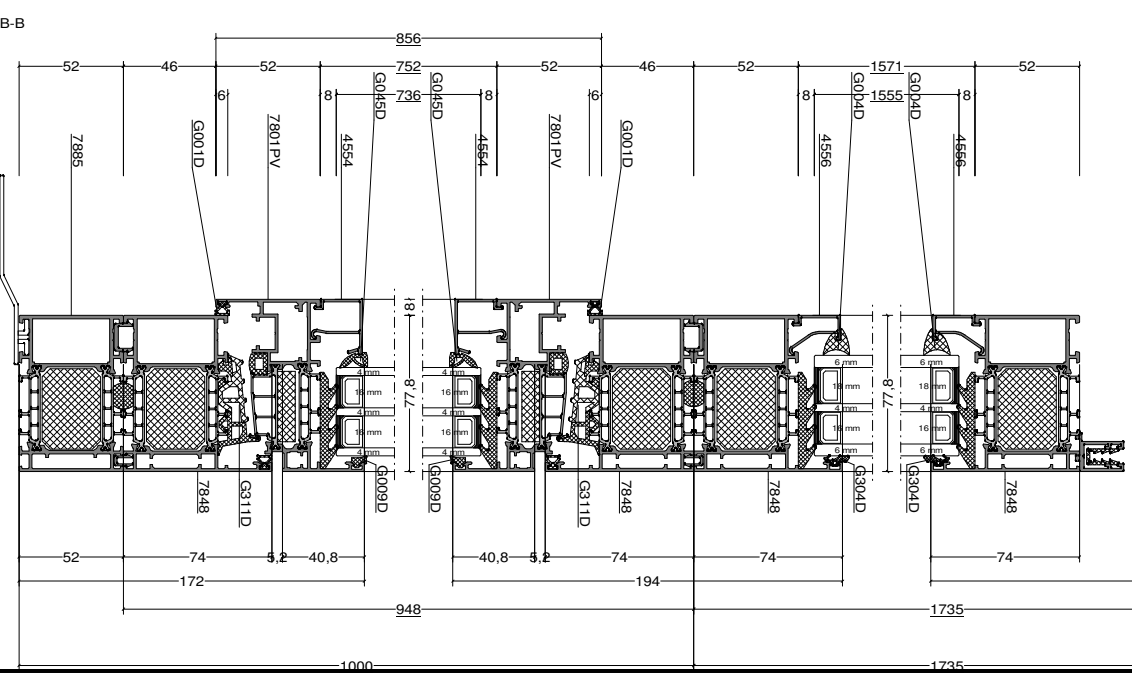


Poz. O.2.10b, Počet: 1
Barva: RAL 7016MAT
Komise: FN Olomouc – Přístavba objektu „P“ -oknaV10 E3
Číslo zakázky: I-AL1488-3
Série: Ponzio PE 78N HI hranatá Standard
Pohled zvenku

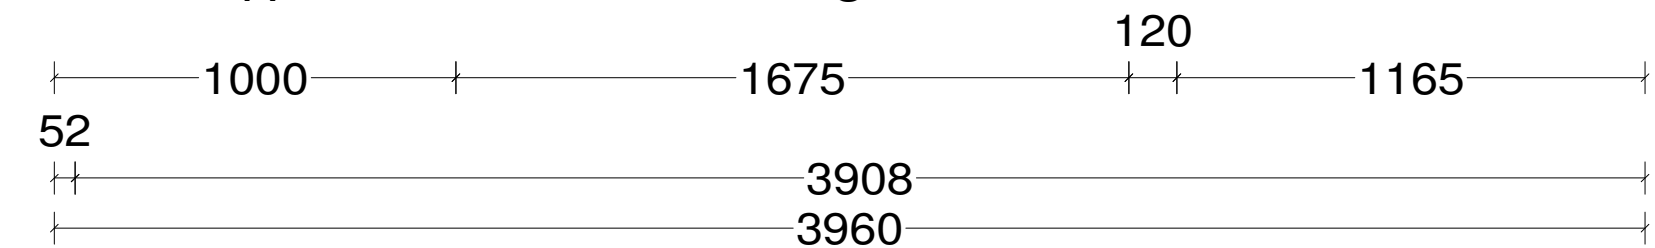

Uw=0,86W/m2K
G.S.O. dle KL/PD+změna

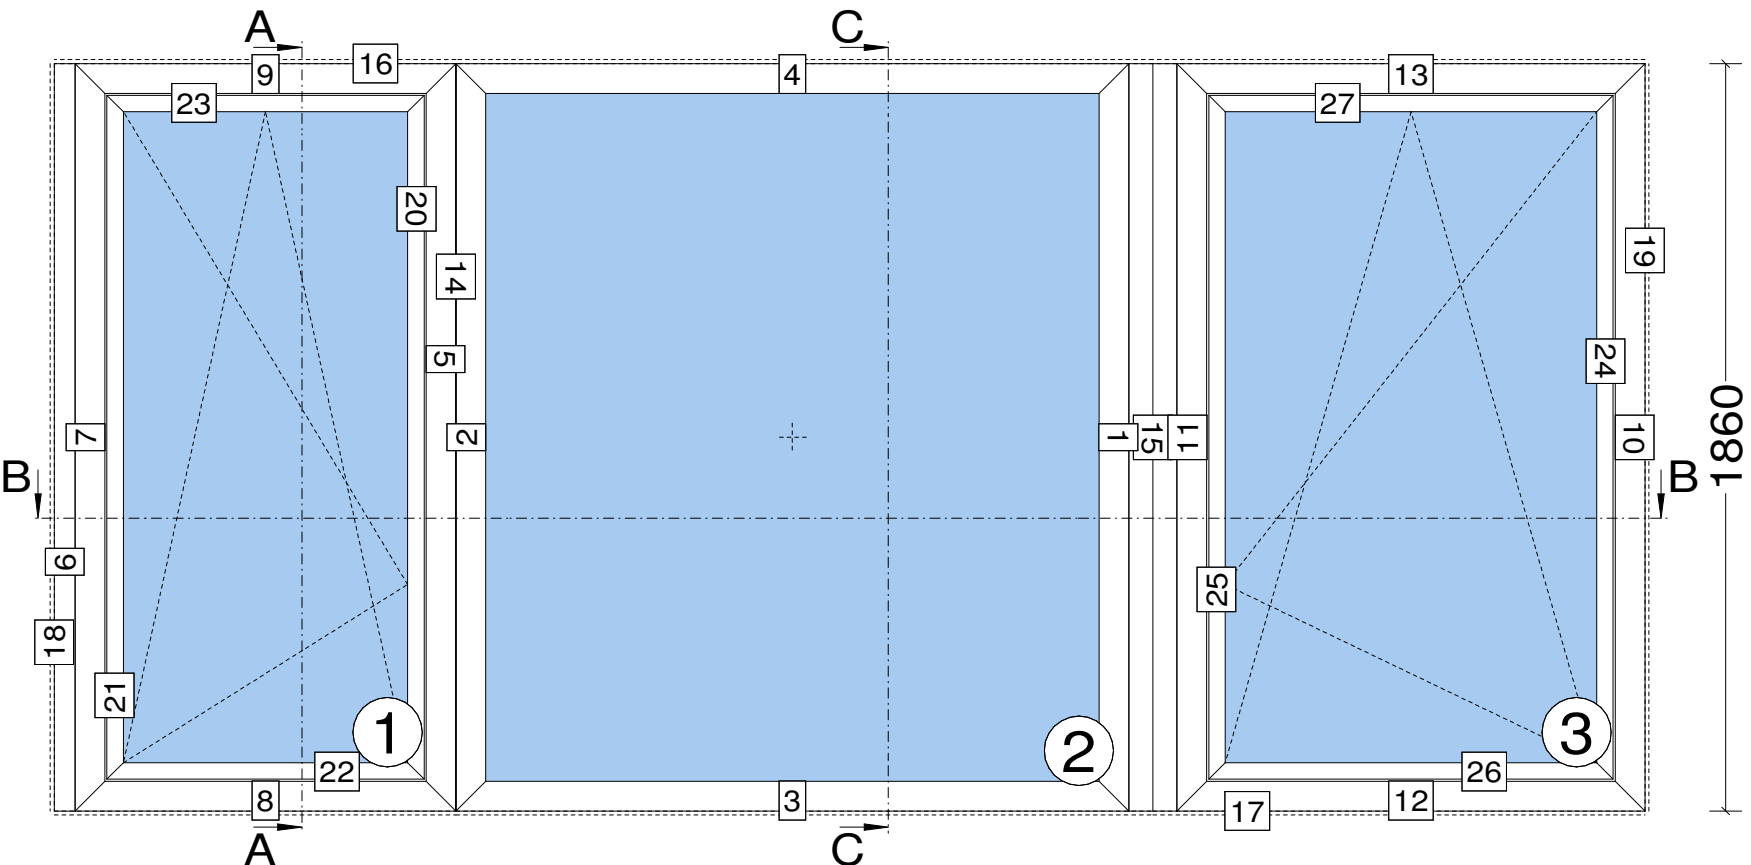