



Poz. O.3.08, Počet: 1
Barva: RAL 7016MAT
Komise: FN Olomouc – Přístavba objektu „P“ -oknaV10 E3
Číslo zakázky: I-AL1488-3
Série: Ponzio PE 78N HI hranatá Standard
Pohled zvenku

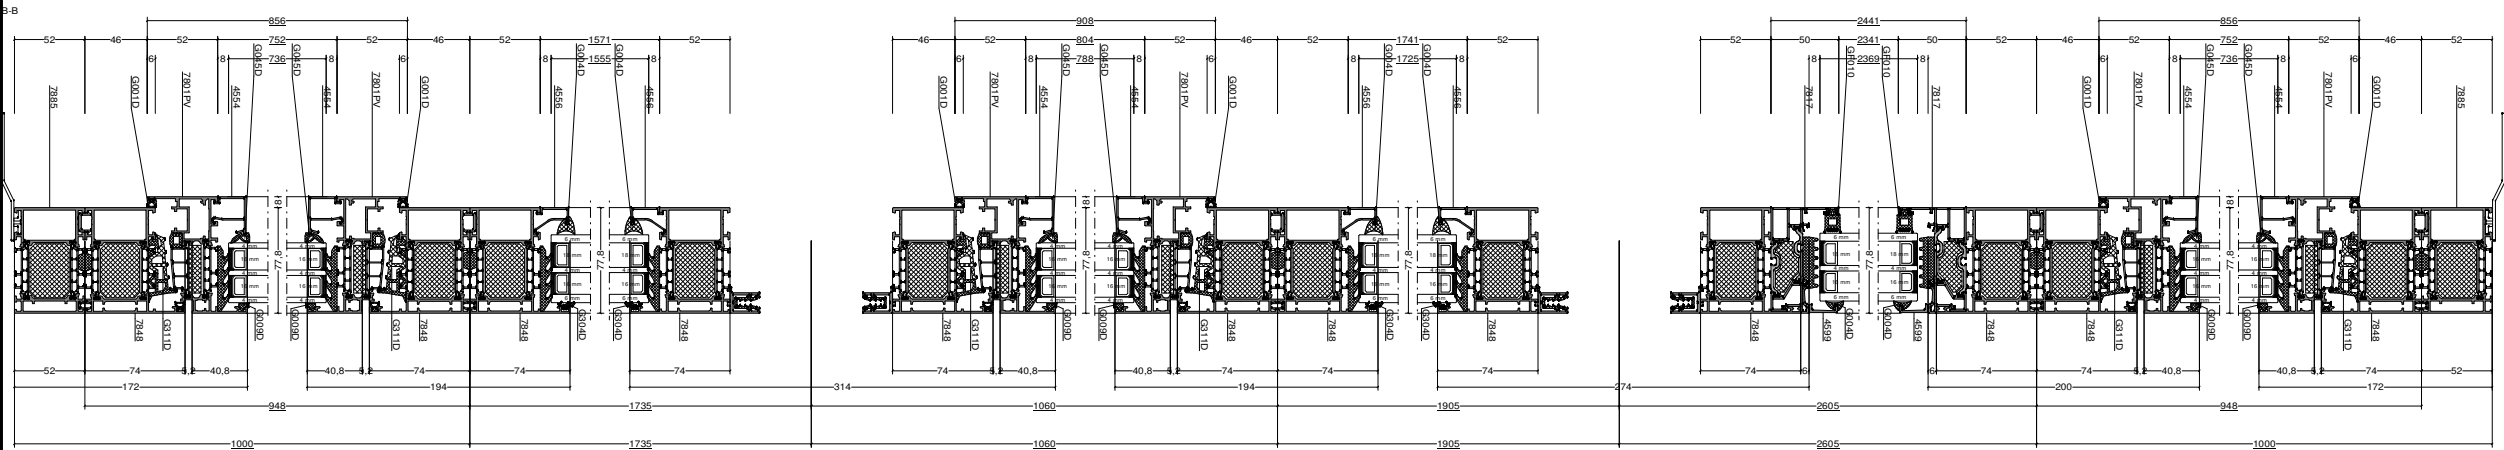

G.S.O. dle KL/PD+změna
Uw=0,84W/m2K
Pozor!
Váha skla překročila maximální hmotnost pro možnost zasklení z interiéru! Pozice nebo její část bude zasklena z exteriéru pomocí mechanizace. (184kg)

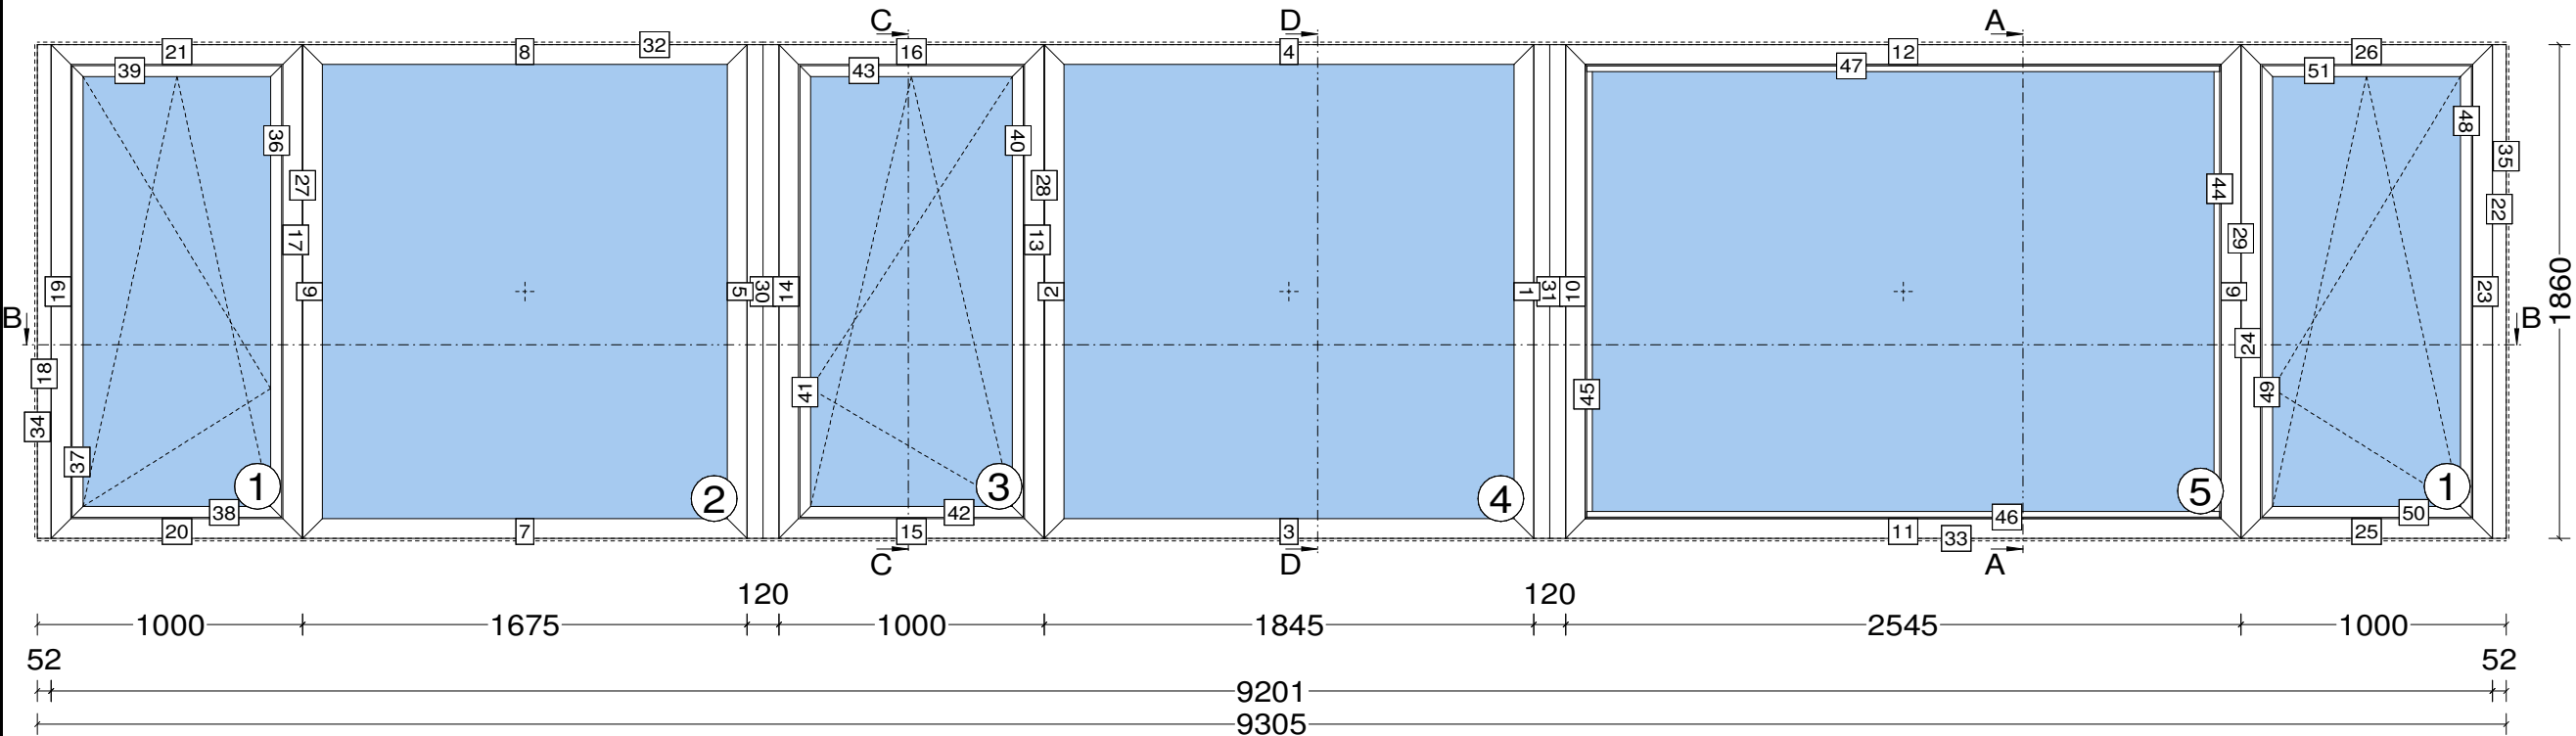