

Poz. D.-1.01, Počet: 1



Barva: RAL 7016MAT

Komise: FN Olomouc – Přístavba objektu „P“ -dveře V10 E4

Číslo zakázky: I-AL1488-4

Série: Ponzio PE 78N HI hranatá Standard

Pohled zvenku

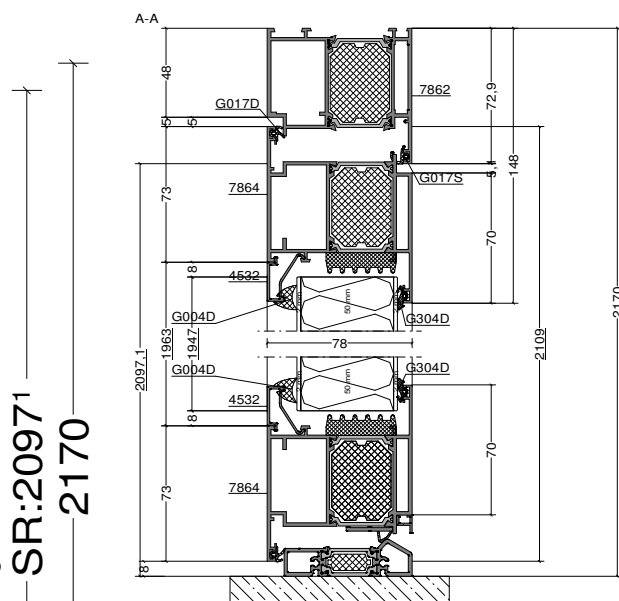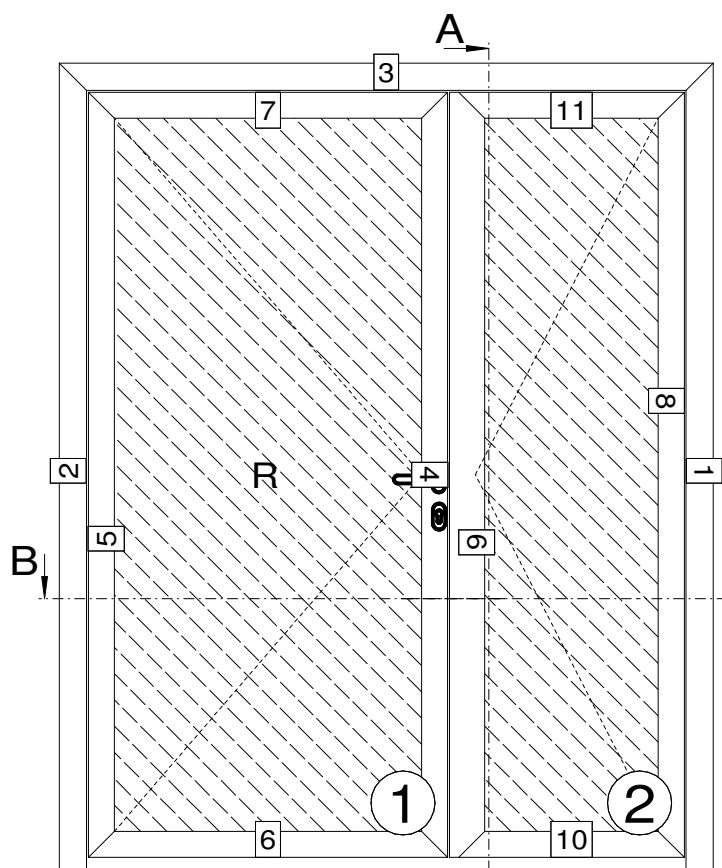

U_t=0,96W/m²K

Obrácená paniková funkce! Představená montáž!

Součástí dveří je panikový zámek s funkcí B dle normy EN 179 - Zavírání nouzových východů dveří s klikou.

Aktivní křídlo: klikalika

Pasivní křídlo: ovládací rozvorou (bez panikové funkce).

Elektromechanický samozamykací zámek BERA E.

Samozamykací zámek elektromechanický BERA je instalován do dveří a výslovnou bezpečnostní odlišností proti následnému vniknutí dle ČSN P EN 1621 BEZPEČNOSTNÍ TRIDA 3 a EN 1630 (zámkem musí odolat proti páčení a vydržit 1,5m, odenkrotu a zámknutí). Z venkovní strany dveří je zámek ovládnut klikou přes cylindrickou vložku nebo klikou a elektrickým impulzem.

Elektrický impuls na cívku zavazuje pohyblivý mechanismus v zámku a vnější kliku je plně funkční pro otevření dveří. Namísto udlížením elektrický impuls z tlačítka domácího telefonu nebo kódovacího zařízení do zámku BERA, je kliku lze pohybovat, ale bez možnosti otevření dveří. Z vnitřní strany je zámek použitým systémem kliky vždy ovládnut a dveře následně otevřeny bez použití kliky. To znamená, že je možno zámek použít pro dveře na únikových cestách, které jsou při běžném provozu zaplňovány proti vstupu nepovolených osob, které však navíc musejí být při evakuaci otevíratelné a průchodné.

Dle požadavků ČSN 73 0802 a ČSN EN 1634-1. Funkce PANIK je používána pro nouzové východy

a všech typů zámku BERA E, D a M. Samozamykací zámek elektromechanický BERA je vždy po zavření dveří dvoudodově uzamčen.

Po uzavření dveří je zajišťovací šroubka zatlačena o protileh v zártní. Automaticky následně dle k vysunutí zavory a zablokování stříšky zámku a je ZAMČENO

