

Pož. D.1.11, Počet: 1




Barva: RAL 9016MAT

Komise: FN Olomouc – Přístavba objektu „P“ - dveře V10 E4

Číslo zakázky: I-AL1488-4

Série: Ponzio PE 78N HI hranatá Standard

Pohled zvenku

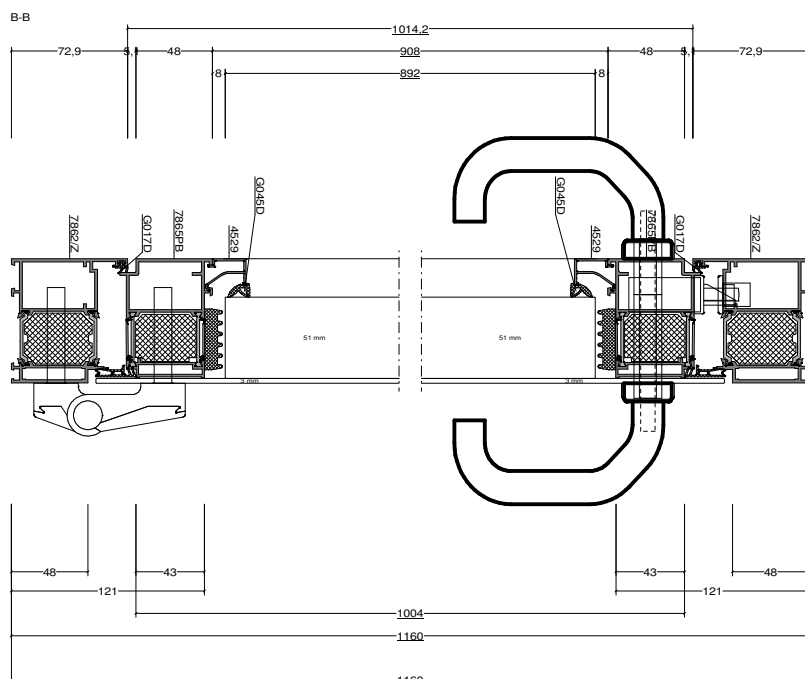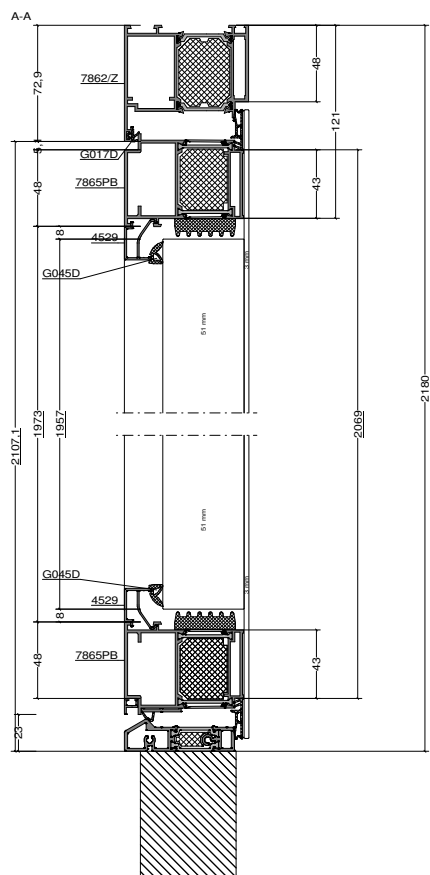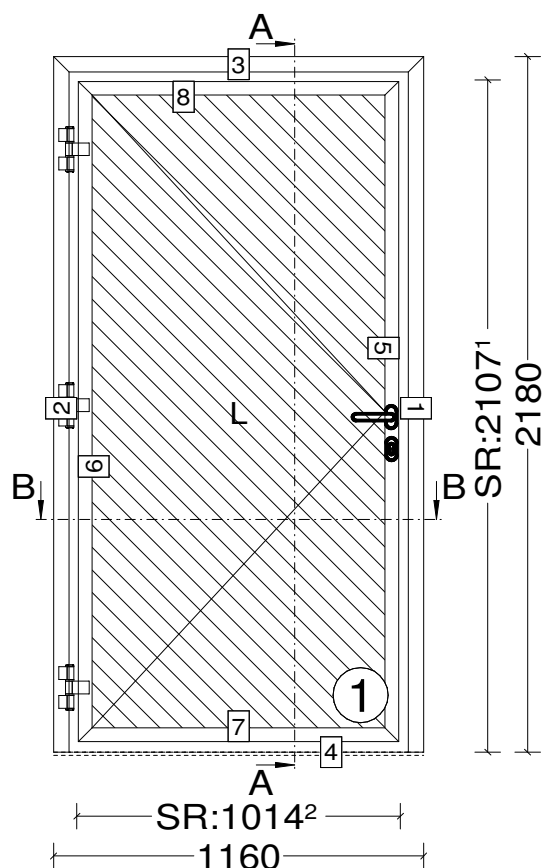

Ud=0,95W/m2K

Prekryvná výplň z exteriéru! Předsazená montáž!

Součástí dveří je panikový zámek s funkcí B dle normy EN 179 - Zavírání nouzových východů dveřmi s klikou.

Elektromechanický samozamykací zámek ABLOY EL460:

Funkce zámku

- bullet Po uzavření dveří se zámek automaticky uzamkne – vysune se závora a zablokuje se střílka.
- bullet Stisknutím aktivované nebo panikové kliky je závora zatažena do těla zámku a následně odblokována střílka.
- bullet Zámek je vždy možné odemknout cylindrickou vložkou z obou stran dveří nebo stiskem kliky z vnitřní strany dveří, tzv. antipanic funkce.

Výhody

- bullet Samozamykací – při každém zavření dveří se automaticky vysune závora zámku.
- bullet Jištěné zamykání zámku – v zamčeném stavu je vysunuta závora a zároveň je blokována střílka zámku – zámek je zajištěn ve dvou bodech
- bullet Jednotné napájení 12 – 24 V DC.
- bullet Nízký klidový proudový odběr – 130 mA při 12V DC, 65 mA při 24 V DC.
- bullet Možnost monitorování činnosti zámku