


Poz. O.4.05, Počet: 1
 Barva: RAL 7016MAT
 Komise: FN Olomouc – Přístavba objektu „P“ -oknaV10 E5
 Číslo zakázky: I-AL1488-5
 Série: Ponzio PE 78N HI hranatá Standard
 Pohled zvenku

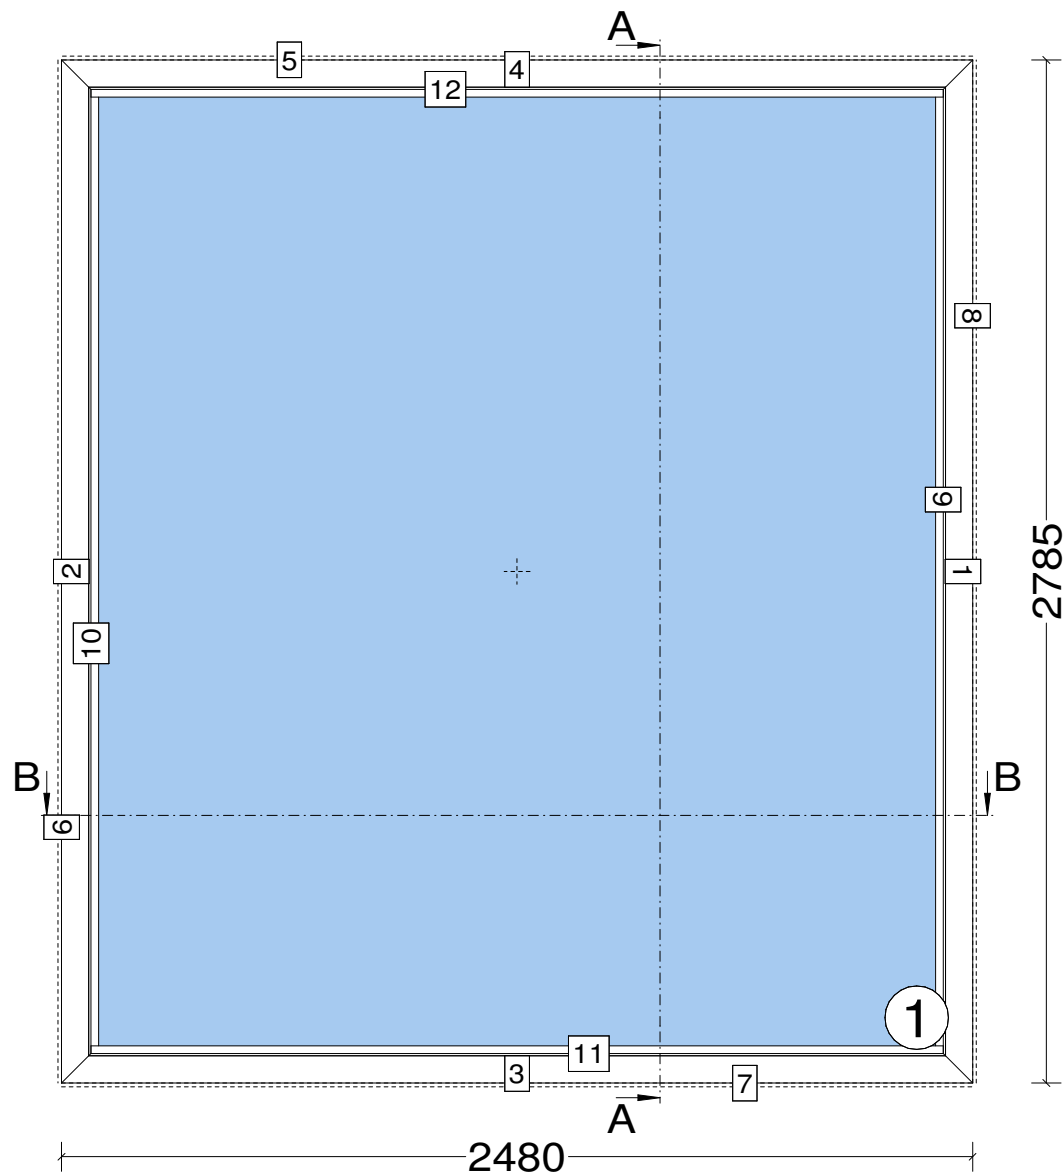

$U_w=0,77W/m^2K$

Pozor!

Váha skla překročila maximální hmotnost pro možnost zasklení z interiéru! Pozice nebo její část bude zasklena z exteriéru pomocí mechanizace. (381kg)

