


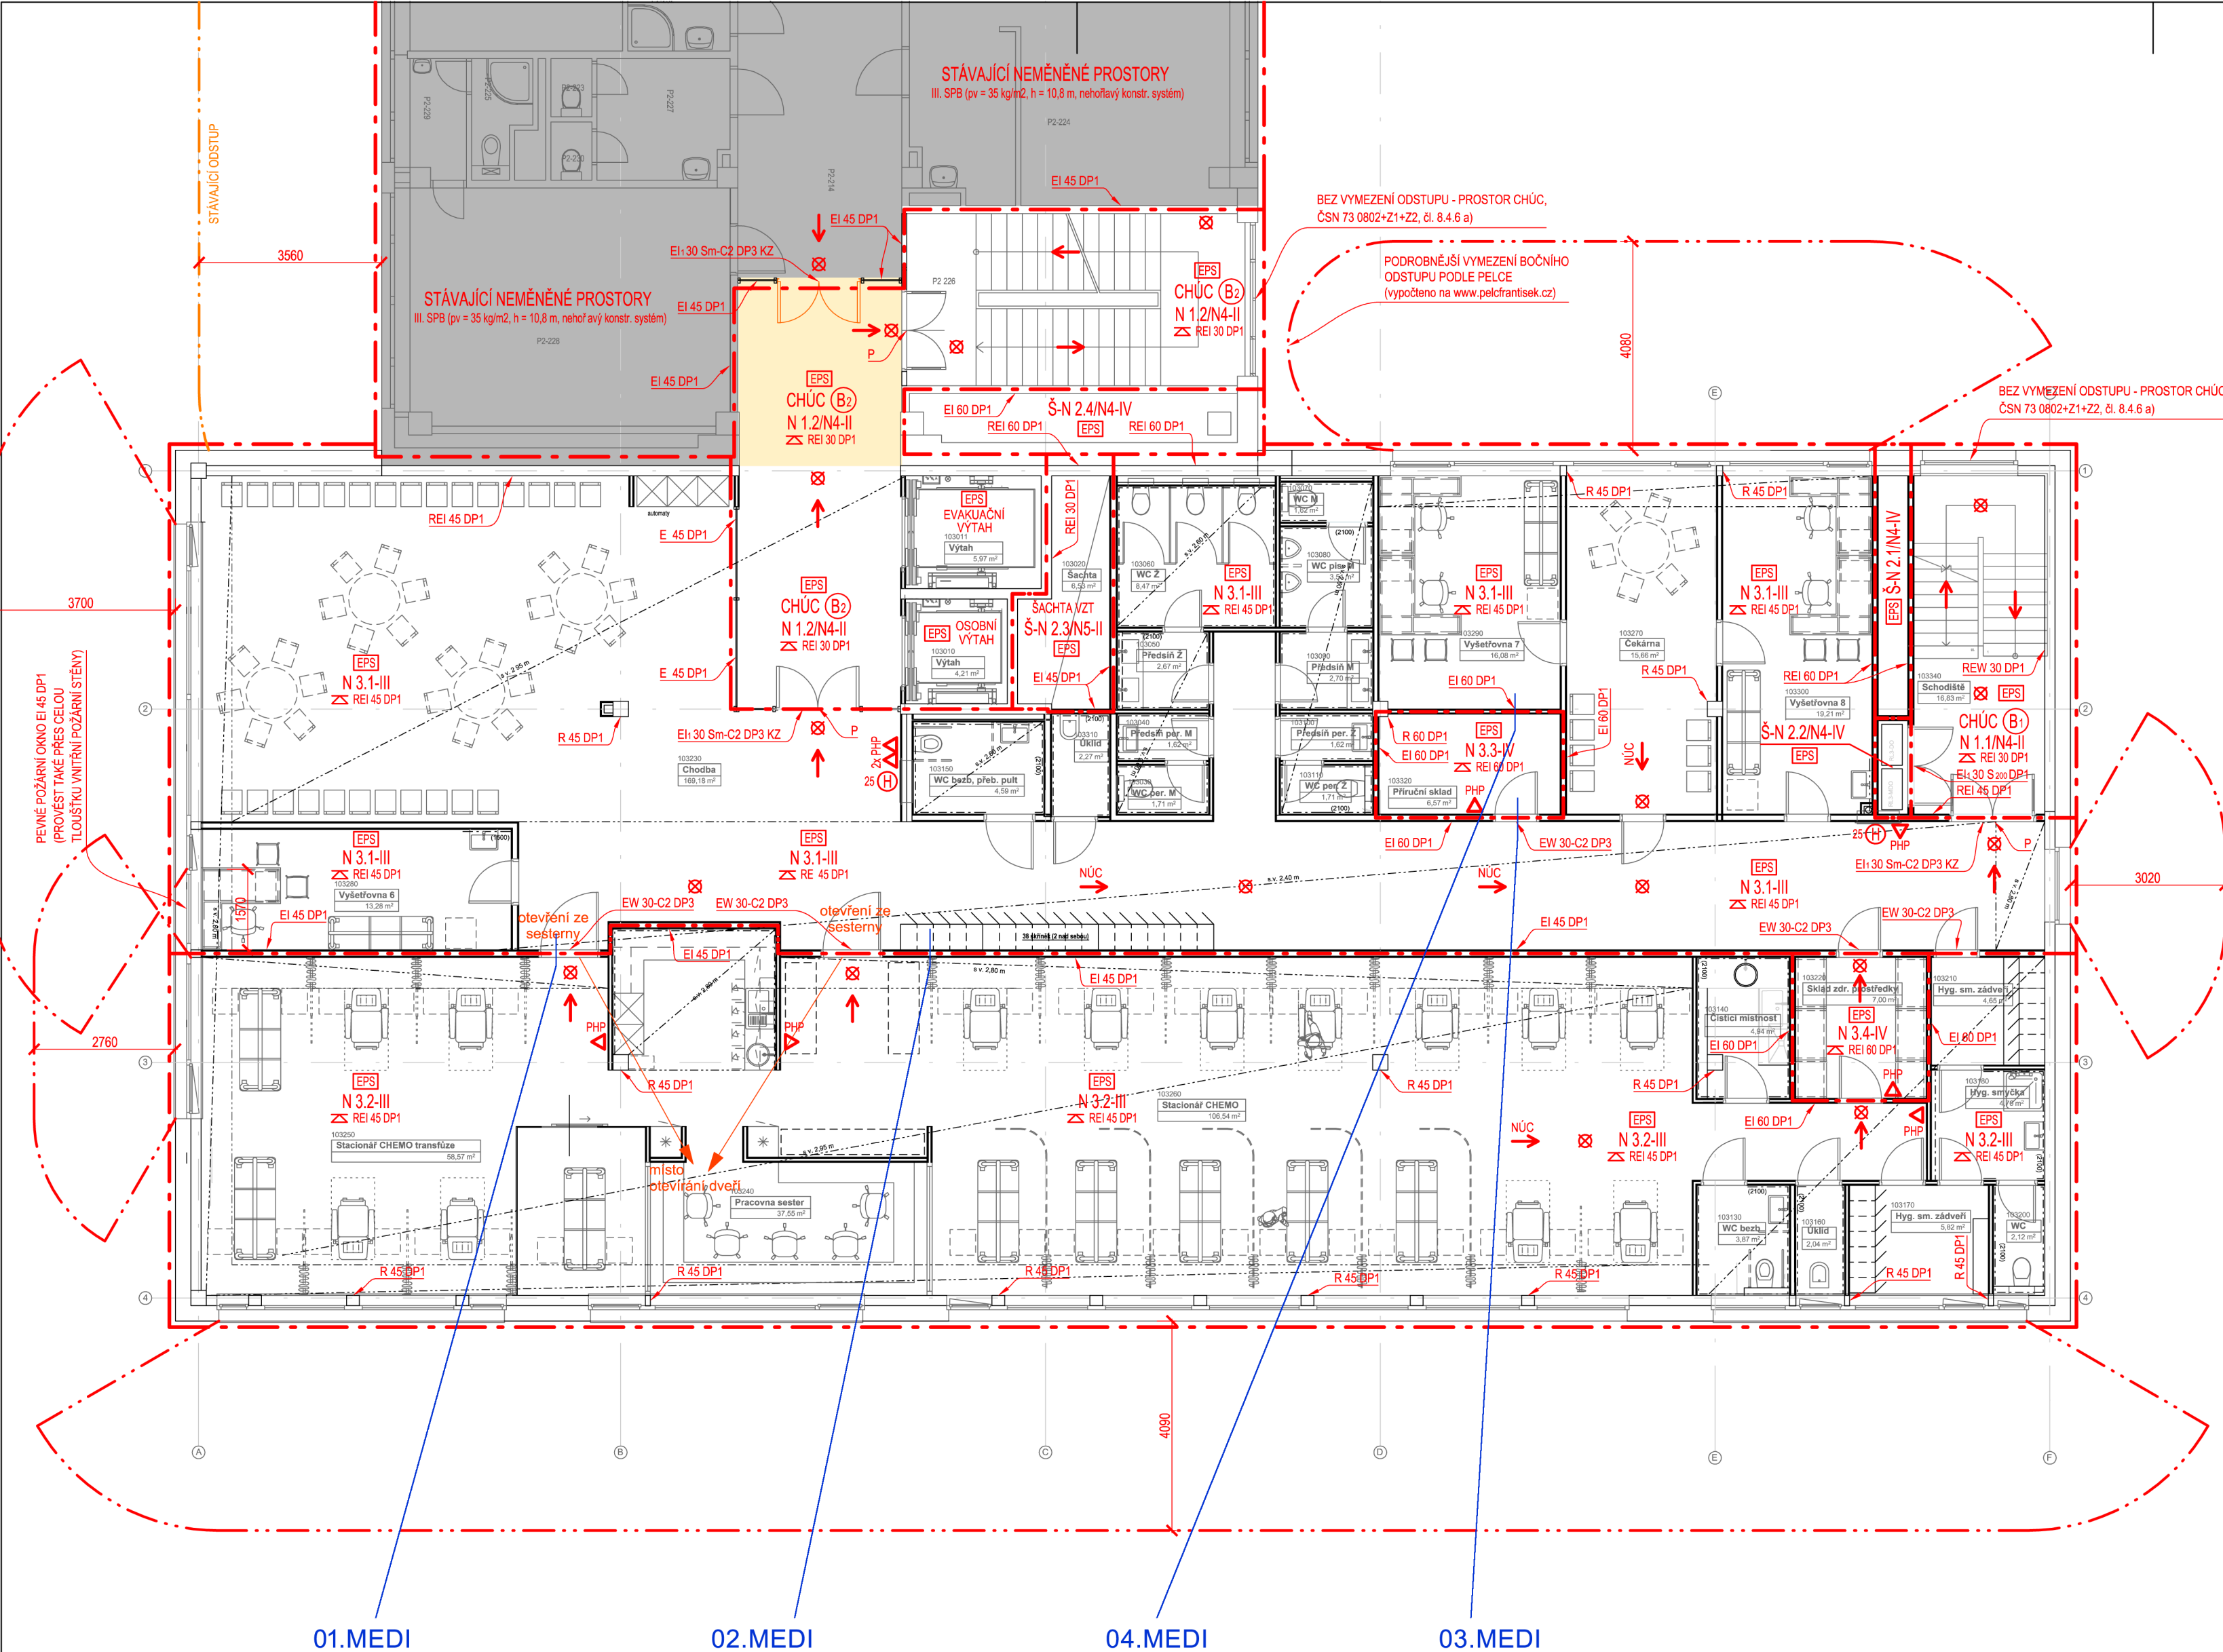

PBŘ - LEGENDA ZNAČENÍ

- HRANICE POŽÁRNÍHO ÚSEKU/ POŽÁRNĚ DĚLICÍ KONSTRUKCE
- HRANICE POŽÁRNĚ NEBEZPEČNÉHO PROSTORU - ZCELA POŽÁRNĚ OTEVŘENÉ PLOCHY
- OZNAČENÍ POŽÁRNÍHO ÚSEKU A JEHO STUPNĚ POŽÁRNÍ BEZPEČNOSTI
- PŘENOSNÝ HASÍČÍ PŘÍSTROJ
- SMĚR ÚNIKU OSOB OBJEKTEM
- VÝCHOD Z OBJEKTU NA VOLNÉ PROSTRANSTVÍ
- CHRÁNĚNÁ ÚNIKOVÁ CESTA TYPU B - POŽÁRNĚ PŘETLAKOVĚ VĚTRANÁ
- NECHRÁNĚNÁ ÚNIKOVÁ CESTA V RÁMCI JEDNOTLIVÝCH PODLAŽÍ
- POŽADAVEK NA POŽÁRNÍ ODOLNOST STROPNÍ POŽÁRNĚ DĚLICÍ KONSTRUKCE
- POŽADAVEK NA POŽÁRNÍ ODOLNOST SVISLÉ (STĚNOVÉ) POŽÁRNĚ DĚLICÍ KONSTRUKCE
- VNITŘNÍ ODBĚRNÉ MÍSTO - NÁSTĚNNÝ SKŘÍŇOVÝ HYDRANT, SVĚTLOST HADICE DN 25 mm
- NOUZOVÉ OSVĚTLENÍ ÚNIKOVÝCH CEST
- PROSTORY STŘEŽENÉ SYSTÉMEM ELEKTRICKÉ POŽÁRNÍ SIGNALIZACE
- VYPNUTÍ VŠECH ELEKTROINSTALACÍ V OBJEKTU MIMO POŽÁRNĚ BEZPEČNOSTNÍ ZAŘÍZENÍ
- VYPNUTÍ VŠECH ELEKTROINSTALACÍ V OBJEKTU VČETNĚ POŽÁRNĚ BEZPEČNOSTNÍCH ZAŘÍZENÍ
- OBSLUŽNÉ POLE POŽÁRNÍ OCHRANY SE SIGNALIZAČNÍM PANELEM EPS
- KLÍČOVÝ TREZOR POŽÁRNÍ OCHRANY A NAD KTPO ZÁBLESKOVÝ MAJÁK

PBŘ - POZNÁMKA ZNAČENÍ POŽÁRNÍCH UZÁVĚRŮ

- C2 - SAMOZAVÍRAČ S UVEDENÍM JEHO KLASIFIKACE DLE ČETNOSTI OTVÍRÁNÍ
- KZ - KOORDINÁTOR POSTUPNÉHO ZAVÍRÁNÍ DVOUKŘÍDLÝCH DVEŘÍ VYBAVENÝCH SAMOZAVÍRAČEM
- Sm - POŽADOVANÁ KLASIFIKACE KOUŘOTĚSNOSTI DVEŘÍ
- P - PANIKOVÉ KOVÁNÍ (PANIKOVÁ KLIKA SE ZÁMKEM) PRO MECHANICKÉ OTEVŘENÍ UZAMČENÝCH DVEŘÍ VE SMĚRU ÚNIKU OSOB U DVOUKŘÍDLÝCH DVEŘÍ NUTNĚ TAKÉ PANIKOVÉ KOVÁNÍ PRO OTEVŘENÍ PASIVNÍHO KŘÍDLA JEDNÍM POHYBEM RUKY V PŘÍPADĚ AUTOMATICKÝCH ELEKTRICKÝCH POSUVNÝCH DVEŘÍ BUDE VEDLE DVEŘÍ INSTALOVÁNO TLAČÍTKO PRO JEJICH ODBLOKOVÁNÍ A OTEVŘENÍ NEZÁVISLE NA SYSTÉMU EPS + BUDE SOUČASNĚ TAKÉ SYSTÉMEM EPS PROVEDENO AUTOMATICKÉ ODBLOKOVÁNÍ A OTEVŘENÍ PŘI VYHLÁŠENÍ POPLACHU

POZNÁMKA 1

V SOULADU S USTANOVENÍM VYHLÁŠKY č. 23/2008 Sb., § 18, ODSTAVCE (4) MUSÍ MÍT POŽÁRNĚ DĚLICÍ A NOSNÁ KONSTRUKCE VE STAVBĚ ZDRAVOTNICKÉHO ZAŘÍZENÍ POŽÁRNÍ ODOLNOST MIN. 30 MINUT !

PBŘ - LEGENDA BAREVNÉHO ZNAČENÍ V RÁMCI DOPLŇKU č. 2

- NOVĚ ŘEŠENÉ PROSTORY PŘÍSTAVBY HOK
- STÁVAJÍCÍ NEŘEŠENÉ PROSTORY OBJEKTU P2
- NOVĚ ŘEŠENÉ PROSTORY PŘÍSTAVBY HOK - ZMĚNA V RÁMCI DOPLŇKU č. 2
- NOVĚ ŘEŠENÉ POŽÁRNÍ UZÁVĚRY (POSUN, NÁHRADA NEBO ZCELA NOVÉ)

