


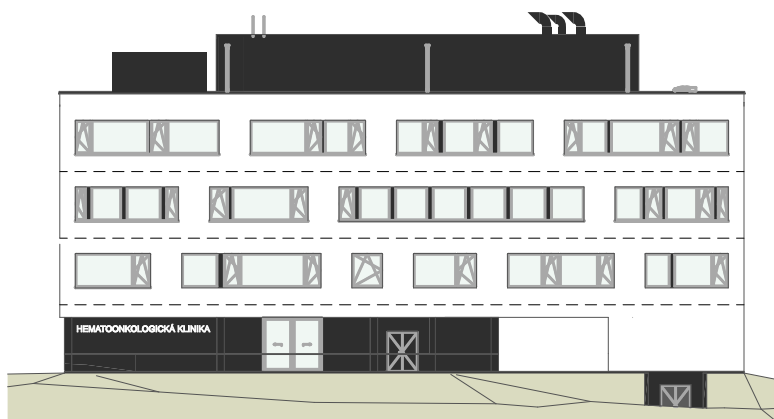

INVESTOR: Fakultní nemocnice Olomouc, I. P. Pavlova 185/6, 779 00 Olomouc		AUTORIZAČNÍ RAZÍTKO:	
AKCE: FN OLOMOUC - Přístavba objektu "P" pro ambulance a stacionář HOK na pozemcích p.č. 706/8, 171/2, 707/5, 711/1, 711/6, 711/7, 711/2, 702/1, 1444, 613/2, k.ú. Nová Ulice			
STUPEŇ: DOKUMENTACE PRO ZMĚNU STAVBY PŘED DOKONČENÍM			
GENERÁLNÍ PROJEKTANT:  Adam Rujbr Architects Srbská 22, 612 00 Brno - Královo Pole Tel.: 545 216 938, Fax: 545 216 937, GSM: 603 283 041 Hořejší nábřeží 19, 150 00 Praha 5 Tel.: 251 511 333, GSM: 603 799 403		ODPOVĚDNÝ PROJEKTANT: Ing. arch. ADAM RUJBR	
		ARCHITEKT: Ing. arch. ADAM RUJBR	
		HIP: Ing. MICHAL SURKA	
		Č. ZAKÁZKY:	SADA:
		DATUM: 03/2020	

INVESTOR: Fakultní nemocnice Olomouc, I. P. Pavlova 185/6, 779 00 Olomouc		AUTORIZAČNÍ RAZÍTKO:	
AKCE: FN OLOMOUC - Přístavba objektu "P" pro ambulance a stacionář HOK na pozemcích p.č. 706/8, 711/1, 711/6, 711/7, 711/2, 702/1, 1444, 613/2, k.ú. Nová Ulice			
STUPEŇ: DOKUMENTACE PRO ZMĚNU STAVBY PŘED DOKONČENÍM			
ČÁST DOKUMENTACE: A PRŮVODNÍ ZPRÁVA		GENERÁLNÍ PROJEKTANT:  Adam Rujbr Architects Srbská 22, 612 00 Brno - Královo Pole Tel.: 545 216 938, Fax: 545 216 937, GSM: 603 283 041 Hořejší nábřeží 19, 150 00 Praha 5 Tel.: 251 511 333, GSM: 603 799 403	
ODPOVĚDNÝ PROJEKTANT: Ing. arch. ADAM RUJBR		ODPOVĚDNÝ PROJEKTANT: Ing. arch. ADAM RUJBR	
PROJEKTANT: Ing. MICHAL SURKA		ARCHITEKT: Ing. arch. ADAM RUJBR	
VYPRACOVAL: Ing. arch. ALEŠ CHLÁD, Ing. MICHAL SURKA		HIP: Ing. MICHAL SURKA	
KONTROLOVAL: Ing. arch. ADAM RUJBR			
OBSAH VÝKRESU:	Č. ZAKÁZKY:		SADA:
	DATUM: 03/2020	MĚŘÍTKO:	

INVESTOR: Fakultní nemocnice Olomouc, I. P. Pavlova 185/6, 779 00 Olomouc		AUTORIZAČNÍ RAZÍTKO:		
AKCE: FN OLOMOUC - Přístavba objektu "P" pro ambulance a stacionář HOK na pozemcích p.č. 706/8, 711/1, 711/6, 711/7, 711/2, 702/1, 1444, 613/2, k.ú. Nová Ulice				
STUPEŇ: DOKUMENTACE PRO ZMĚNU STAVBY PŘED DOKONČENÍM				
ČÁST DOKUMENTACE: B SOUHRNNÁ TECHNICKÁ ZPRÁVA		GENERÁLNÍ PROJEKTANT:  Adam Rujbr Architects Srbská 22, 612 00 Brno - Královo Pole Tel.: 545 216 938, Fax: 545 216 937, GSM: 603 283 041 Hořejší nábřeží 19, 150 00 Praha 5 Tel.: 251 511 333, GSM: 603 799 403		
ODPOVĚDNÝ PROJEKTANT: Ing. arch. ADAM RUJBR		ODPOVĚDNÝ PROJEKTANT: Ing. arch. ADAM RUJBR		
PROJEKTANT: Ing. MICHAL SURKA		ARCHITEKT: Ing. arch. ADAM RUJBR		
VYPRACOVAL: Ing. arch. ALEŠ CHLÁD, Ing. MICHAL SURKA		HIP: Ing. MICHAL SURKA		
Kontroloval: Ing. arch. ADAM RUJBR				
OBSAH VÝKRESU:	Č. ZAKÁZKY:		SADA:	
	DATUM:	MĚŘÍTKO:		Č. VÝKRESU:
	03/2020			






INVESTOR: Fakultní nemocnice Olomouc, I. P. Pavlova 185/6, 779 00 Olomouc		AUTORIZAČNÍ RAZÍTKO:		
AKCE: FN OLOMOUC - Přístavba objektu "P" pro ambulance a stacionář HOK na pozemcích p.č. 706/8, 711/1, 711/6, 711/7, 711/2, 702/1, 1444, 613/2 , k.ú. Nová Ulice				
STUPEŇ: DOKUMENTACE PRO ZMĚNU STAVBY PŘED DOKONČENÍM				
ČÁST DOKUMENTACE: C - SITUAČNÍ VÝKRESY		GENERÁLNÍ PROJEKTANT:  Adam Rujbr Architects Srbská 22, 612 00 Brno - Královo Pole Tel.: 545 216 938, Fax: 545 216 937, GSM: 603 283 041 Hořejší nábřeží 19, 150 00 Praha 5 Tel.: 251 511 333, GSM: 603 799 403		
ODPOVĚDNÝ PROJEKTANT: Ing. arch. ADAM RUJBR		ODPOVĚDNÝ PROJEKTANT: Ing. arch. ADAM RUJBR		
PROJEKTANT: Ing. MICHAL SURKA		ARCHITEKT: Ing. arch. ADAM RUJBR		
VYPRACOVAL: Ing. arch. ALEŠ CHLÁD, Ing. MICHAL SURKA		HIP: Ing. MICHAL SURKA		
KONTROLOVAL: Ing. arch. ADAM RUJBR				
OBSAH VÝKRESU: Koordinační situační výkres Celkový situační výkres		Č. ZAKÁZKY:		SADA:
		DATUM: 03/2020	MĚŘÍTKO: 1 : 1 000	
		Č. VÝKRESU: C.1 - C.3		






INVESTOR: Fakultní nemocnice Olomouc, I. P. Pavlova 185/6, 779 00 Olomouc		AUTORIZAČNÍ RAZÍTKO:		
AKCE: FN OLOMOUC - Přístavba objektu "P" pro ambulance a stacionář HOK na pozemcích p.č. 706/8, 711/1, 711/6, 711/7, 711/2, 702/1, 1444, 613/2 , k.ú. Nová Ulice				
STUPEŇ: DOKUMENTACE PRO ZMĚNU STAVBY PŘED DOKONČENÍM				
ČÁST DOKUMENTACE: C - SITUAČNÍ VÝKRESY		GENERÁLNÍ PROJEKTANT:  Adam Rujbr Architects Srbská 22, 612 00 Brno - Královo Pole Tel.: 545 216 938, Fax: 545 216 937, GSM: 603 283 041 Hořejší nábřeží 19, 150 00 Praha 5 Tel.: 251 511 333, GSM: 603 799 403		
ODPOVĚDNÝ PROJEKTANT: Ing. arch. ADAM RUJBR		ODPOVĚDNÝ PROJEKTANT: Ing. arch. ADAM RUJBR		
PROJEKTANT: Ing. MICHAL SURKA		ARCHITEKT: Ing. arch. ADAM RUJBR		
VYPRACOVAL: Ing. arch. ALEŠ CHLÁD, Ing. MICHAL SURKA		HIP: Ing. MICHAL SURKA		
KONTROLOVAL: Ing. arch. ADAM RUJBR				
OBSAH VÝKRESU: Katastrální situační výkres		Č. ZAKÁZKY:		SADA:
		DATUM: 03/2020	MĚRÍTKO: 1 : 1 000	

INVESTOR: Fakultní nemocnice Olomouc, I. P. Pavlova 185/6, 779 00 Olomouc		AUTORIZAČNÍ RAZÍTKO:		
AKCE: FN OLOMOUC - Přístavba objektu "P" pro ambulance a stacionář HOK na pozemcích p.č. 706/8, 711/1, 711/6, 711/7, 711/2, 702/1, 1444, 613/2, k.ú. Nová Ulice				
STUPEŇ: DOKUMENTACE PRO ZMĚNU STAVBY PŘED DOKONČENÍM				
ČÁST DOKUMENTACE: TECHNICKÁ ZPRÁVA		GENERÁLNÍ PROJEKTANT:  Adam Rujbr Architects Srbská 22, 612 00 Brno - Královo Pole Tel.: 545 216 938, Fax: 545 216 937, GSM: 603 283 041 Hořejší nábřeží 19, 150 00 Praha 5 Tel.: 251 511 333, GSM: 603 799 403		
ODPOVĚDNÝ PROJEKTANT: Ing. arch. ADAM RUJBR		ODPOVĚDNÝ PROJEKTANT: Ing. arch. ADAM RUJBR		
PROJEKTANT: Ing. MICHAL SURKA		ARCHITEKT: Ing. arch. ADAM RUJBR		
VYPRACOVAL: Ing. arch. ALEŠ CHLÁD, Ing. MICHAL SURKA		HIP: Ing. MICHAL SURKA		
KONTROLOVAL: Ing. arch. ADAM RUJBR				
OBSAH VÝKRESU:		Č. ZAKÁZKY:		SADA:
		DATUM: 03/2020	MĚŘÍTKO:	

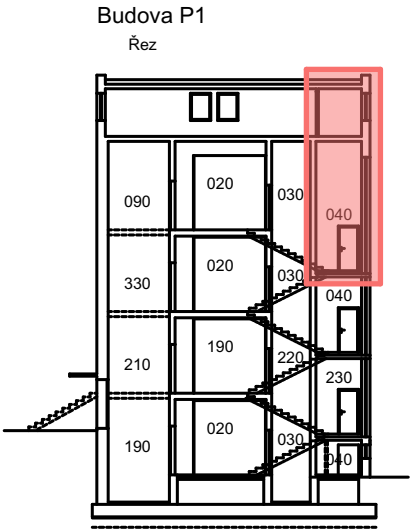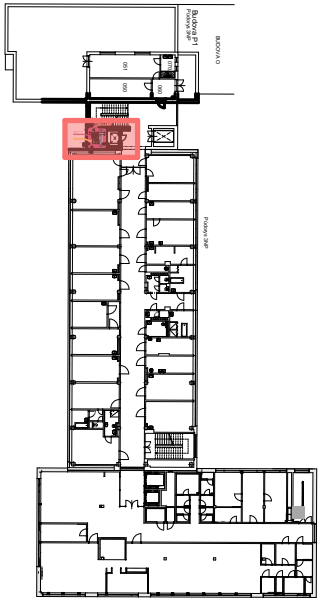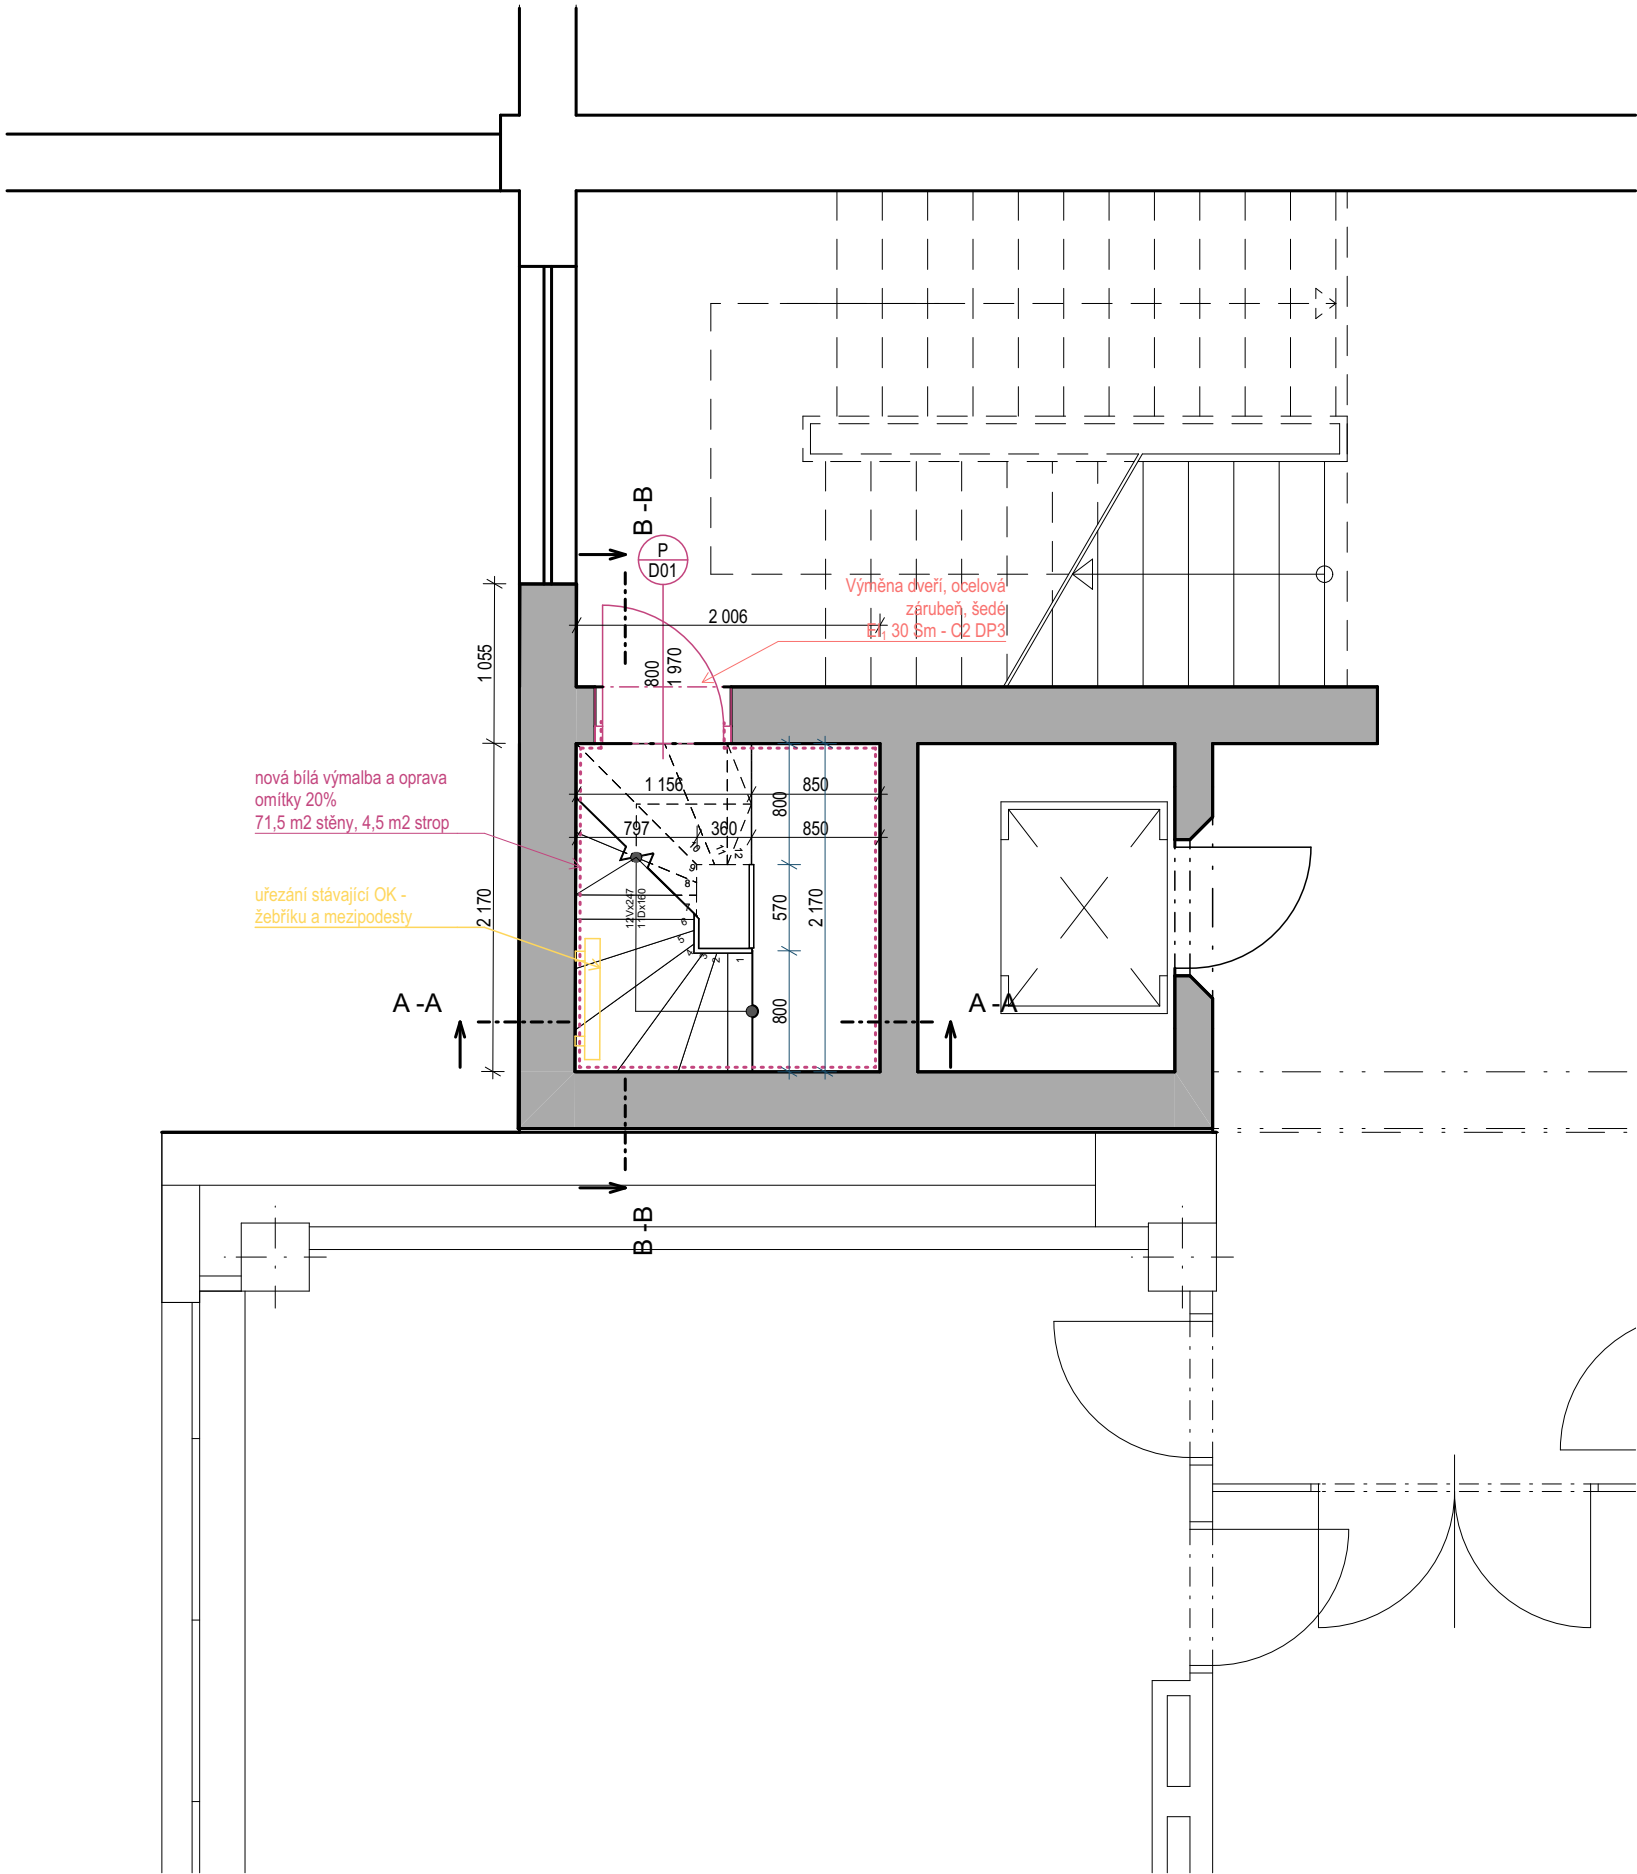


INVESTOR: Fakultní nemocnice Olomouc, I. P. Pavlova 185/6, 779 00 Olomouc		AUTORIZAČNÍ RAZÍTKO:	
AKCE: FN OLOMOUC - Přístavba objektu "P" pro ambulance a stacionář HOK na pozemcích p.č. 706/8, 711/1, 711/6, 711/7, 711/2, 702/1, 1444, 613/2 , k.ú. Nová Ulice			
STUPEŇ: DOKUMENTACE PRO ZMĚNU STAVBY PŘED DOKONČENÍM			
ČÁST DOKUMENTACE: D.1.1 Architektonicko stavební řešení		GENERÁLNÍ PROJEKTANT:  Adam Rujbr Architects Srbská 22, 612 00 Brno - Královo Pole Tel.: 545 216 938, Fax: 545 216 937, GSM: 603 283 041 Hořejší nábřeží 19, 150 00 Praha 5 Tel.: 251 511 333, GSM: 603 799 403	
ODPOVĚDNÝ PROJEKTANT: Ing. arch. ADAM RUJBR		ODPOVĚDNÝ PROJEKTANT: Ing. arch. ADAM RUJBR	
PROJEKTANT: Ing. MICHAL SURKA		ARCHITEKT: Ing. arch. ADAM RUJBR	
VYPRACOVAL: Ing. arch. ALEŠ CHLÁD, Ing. MICHAL SURKA		HIP: Ing. MICHAL SURKA	
KONTROLOVAL: Ing. arch. ADAM RUJBR			
OBSAH VÝKRESU: Půdorys 3.NP		Č. ZAKÁZKY: SADA:	
		DATUM: 03/2020	MĚŘÍTKO: 1:333,33, 1:1000
		Č. VÝKRESU: 1.1.1	

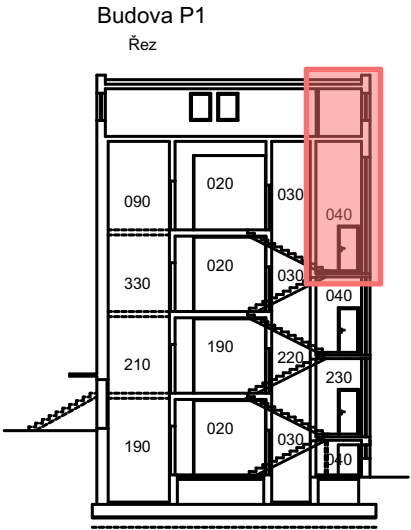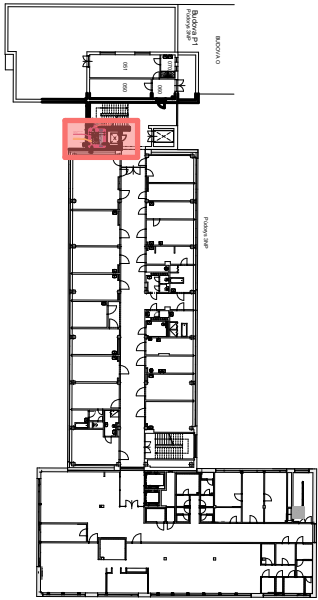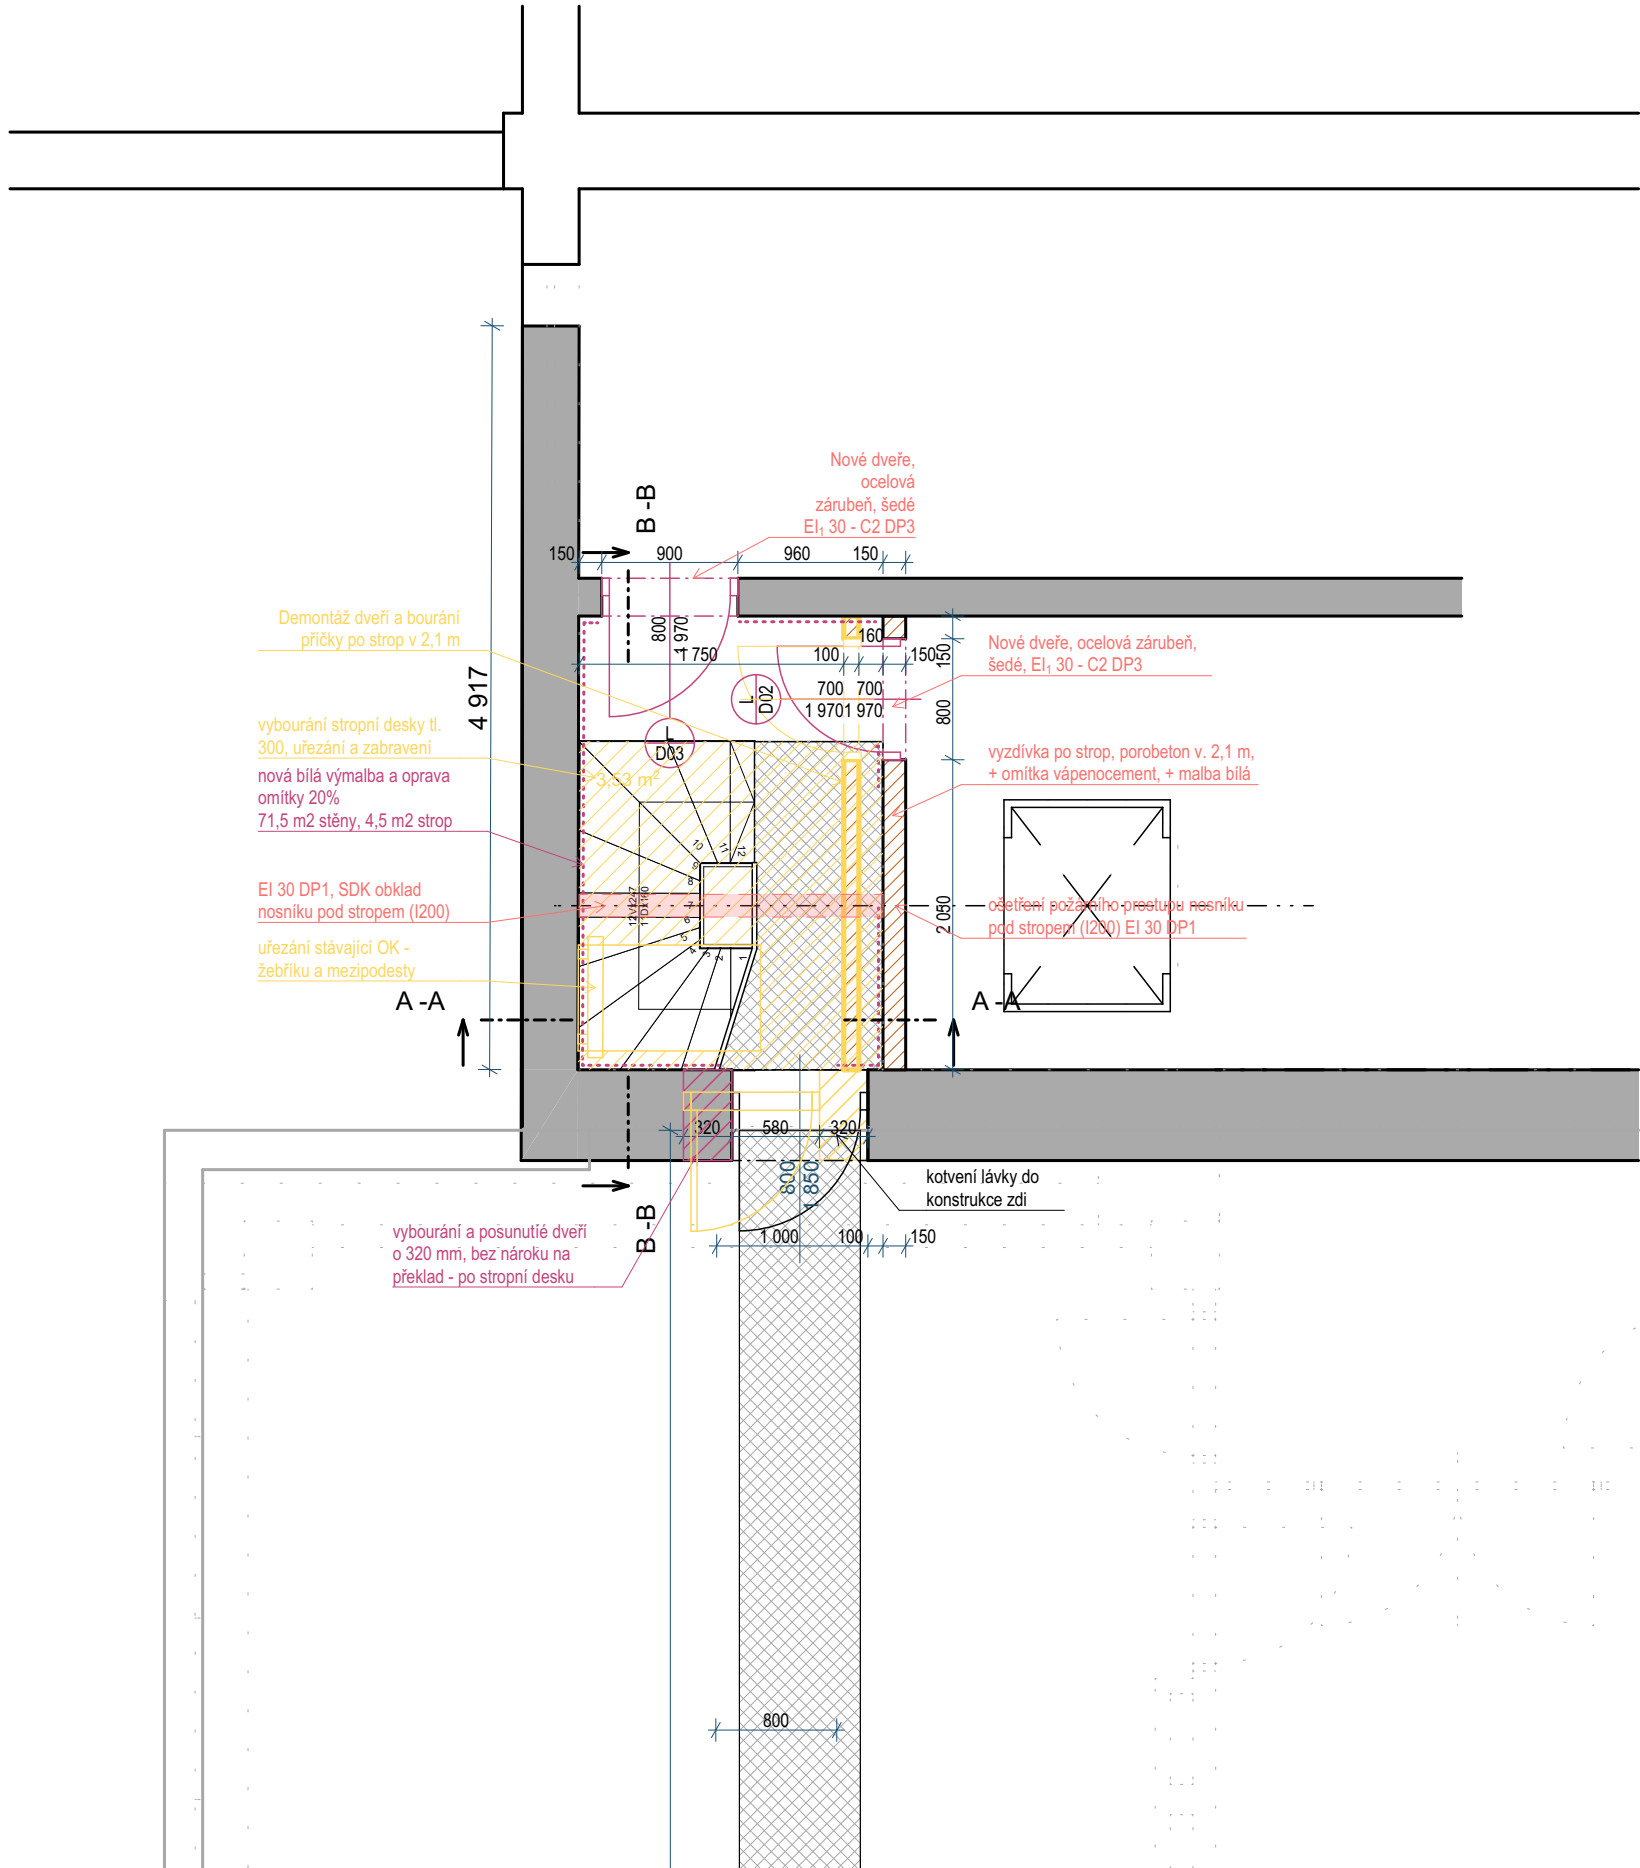


INVESTOR: Fakultní nemocnice Olomouc, I. P. Pavlova 185/6, 779 00 Olomouc		AUTORIZAČNÍ RAZÍTKO:		
AKCE: FN OLOMOUC - Přístavba objektu "P" pro ambulance a stacionář HOK na pozemcích p.č. 706/8, 711/1, 711/6, 711/7, 711/2, 702/1, 1444, 613/2 , k.ú. Nová Ulice				
STUPEŇ: DOKUMENTACE PRO ZMĚNU STAVBY PŘED DOKONČENÍM				
ČÁST DOKUMENTACE: D.1.1 Architektonicko stavební řešení		GENERÁLNÍ PROJEKTANT:  Adam Rujbr Architects Srbská 22, 612 00 Brno - Královo Pole Tel.: 545 216 938, Fax: 545 216 937, GSM: 603 283 041 Hořejší nábřeží 19, 150 00 Praha 5 Tel.: 251 511 333, GSM: 603 799 403		
ODPOVĚDNÝ PROJEKTANT: Ing. arch. ADAM RUJBR		ODPOVĚDNÝ PROJEKTANT: Ing. arch. ADAM RUJBR		
PROJEKTANT: Ing. MICHAL SURKA		ARCHITEKT: Ing. arch. ADAM RUJBR		
VYPRACOVAL: Ing. arch. ALEŠ CHLÁD, Ing. MICHAL SURKA		HIP: Ing. MICHAL SURKA		
KONTROLOVAL: Ing. arch. ADAM RUJBR				
OBSAH VÝKRESU: Půdorys 4.NP		Č. ZAKÁZKY:		SADA:
		DATUM:	MĚŘÍTKO:	
		03/202050, 1:333,33, 1:10001.1.2		
		Č. VÝKRESU:		



Řez B

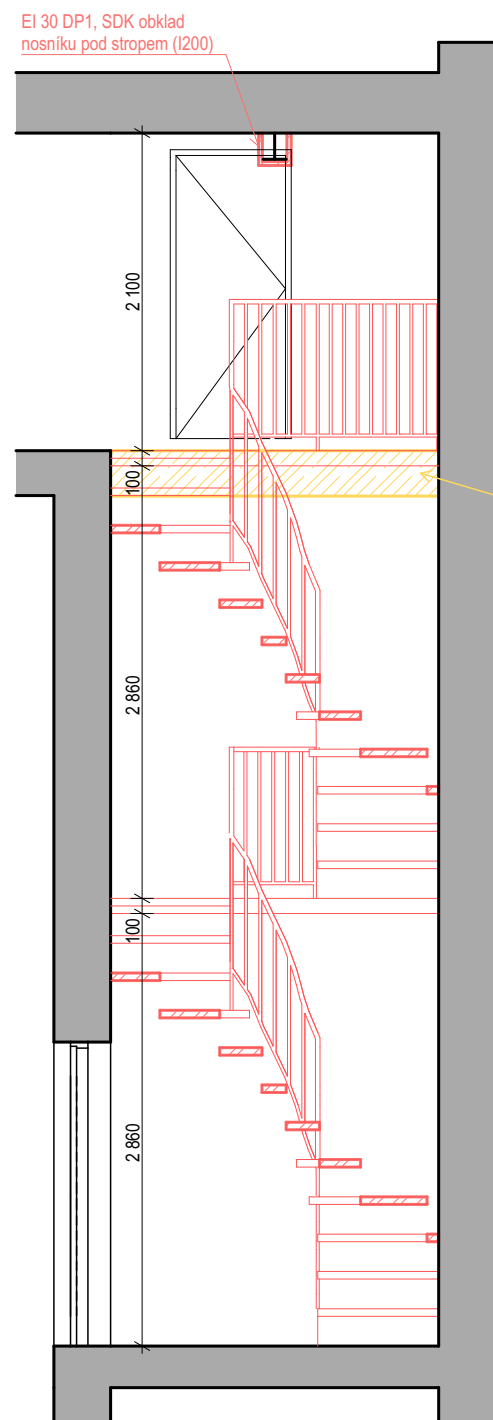


Řez A

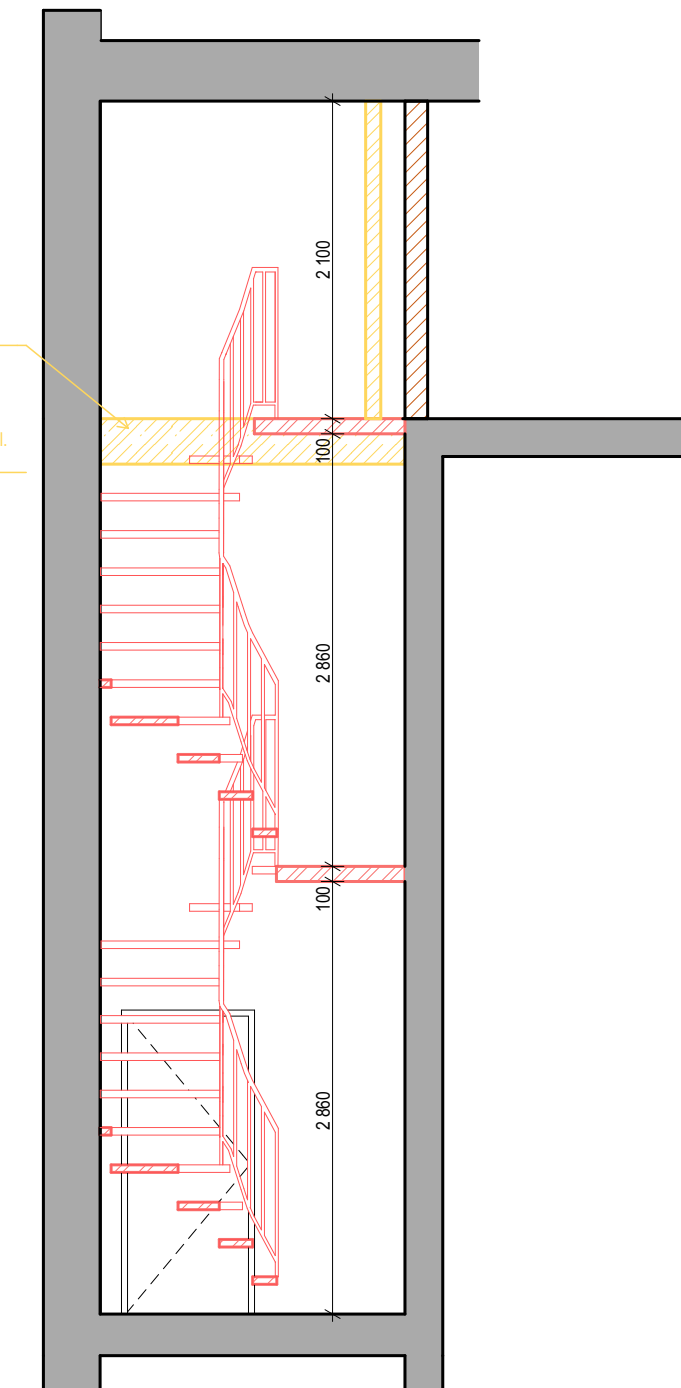



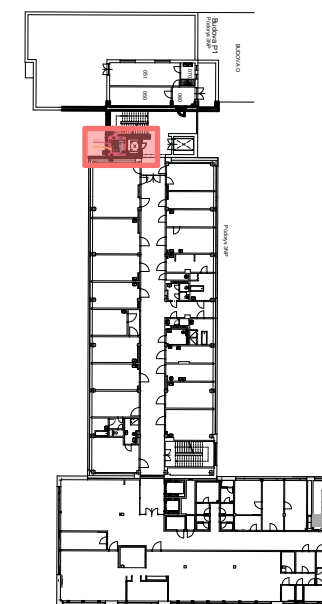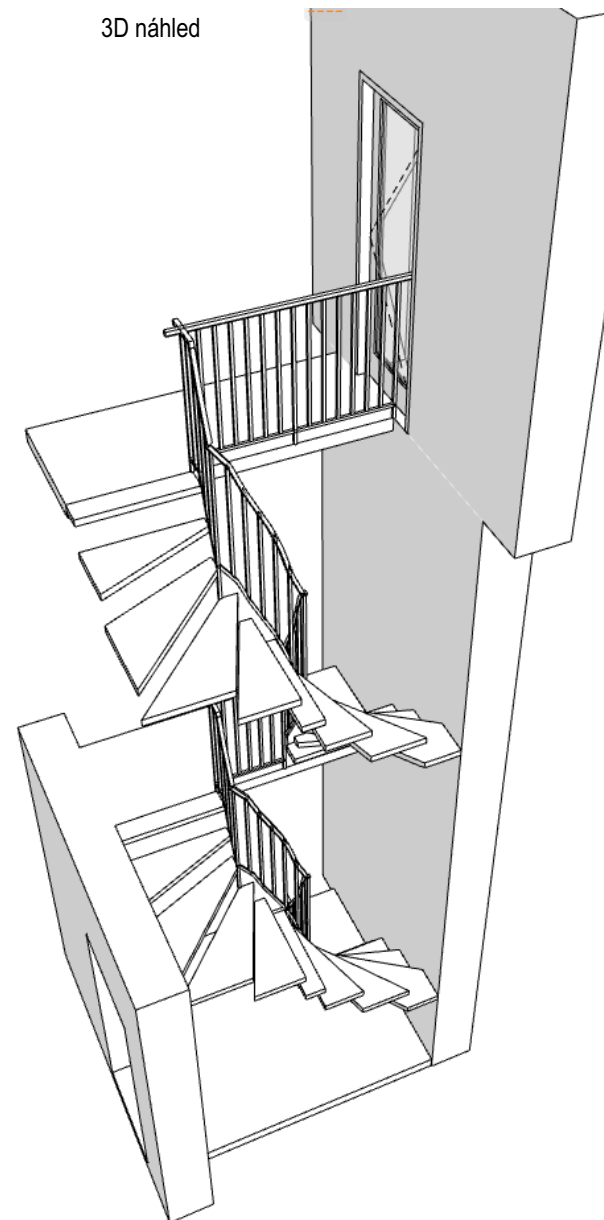


Budova P1
Řez

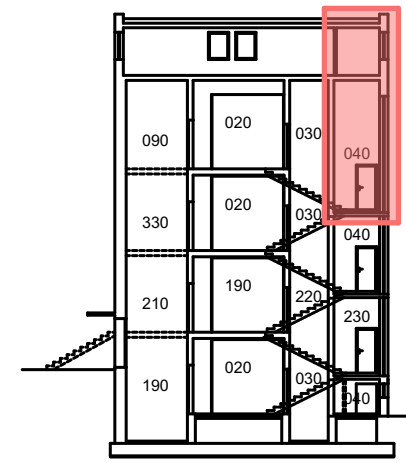

INVESTOR: Fakultní nemocnice Olomouc, I. P. Pavlova 185/6, 779 00 Olomouc		AUTORIZAČNÍ RAZÍTKO:			
AKCE: FN OLOMOUC - Přístavba objektu "P" pro ambulance a stacionář HOK na pozemcích p.č. 706/8, 711/1, 711/6, 711/7, 711/2, 702/1, 1444, 613/2 , k.ú. Nová Ulice					
STUPEŇ: DOKUMENTACE PRO ZMĚNU STAVBY PŘED DOKONČENÍM					
ČÁST DOKUMENTACE: D.1.1 Architektonicko stavební řešení		GENERÁLNÍ PROJEKTANT:  Adam Rujbr Architects Srbská 22, 612 00 Brno - Královo Pole Tel.: 545 216 938, Fax: 545 216 937, GSM: 603 283 041 Hořejší nábřeží 19, 150 00 Praha 5 Tel.: 251 511 333, GSM: 603 799 403			
ODPOVĚDNÝ PROJEKTANT: Ing. arch. ADAM RUJBR		ODPOVĚDNÝ PROJEKTANT: Ing. arch. ADAM RUJBR			
PROJEKTANT: Ing. MICHAL SURKA		ARCHITEKT: Ing. arch. ADAM RUJBR			
VYPRACOVAL: Ing. arch. ALEŠ CHLÁD, Ing. MICHAL SURKA		HIP: Ing. MICHAL SURKA			
KONTROLOVAL: Ing. arch. ADAM RUJBR					
OBSAH VÝKRESU: Řezy		Č. ZAKÁZKY:		SADA:	
		DATUM:	MĚŘÍTKO:		Č. VÝKRESU:
		03/2020	1:50		D.1.1.3

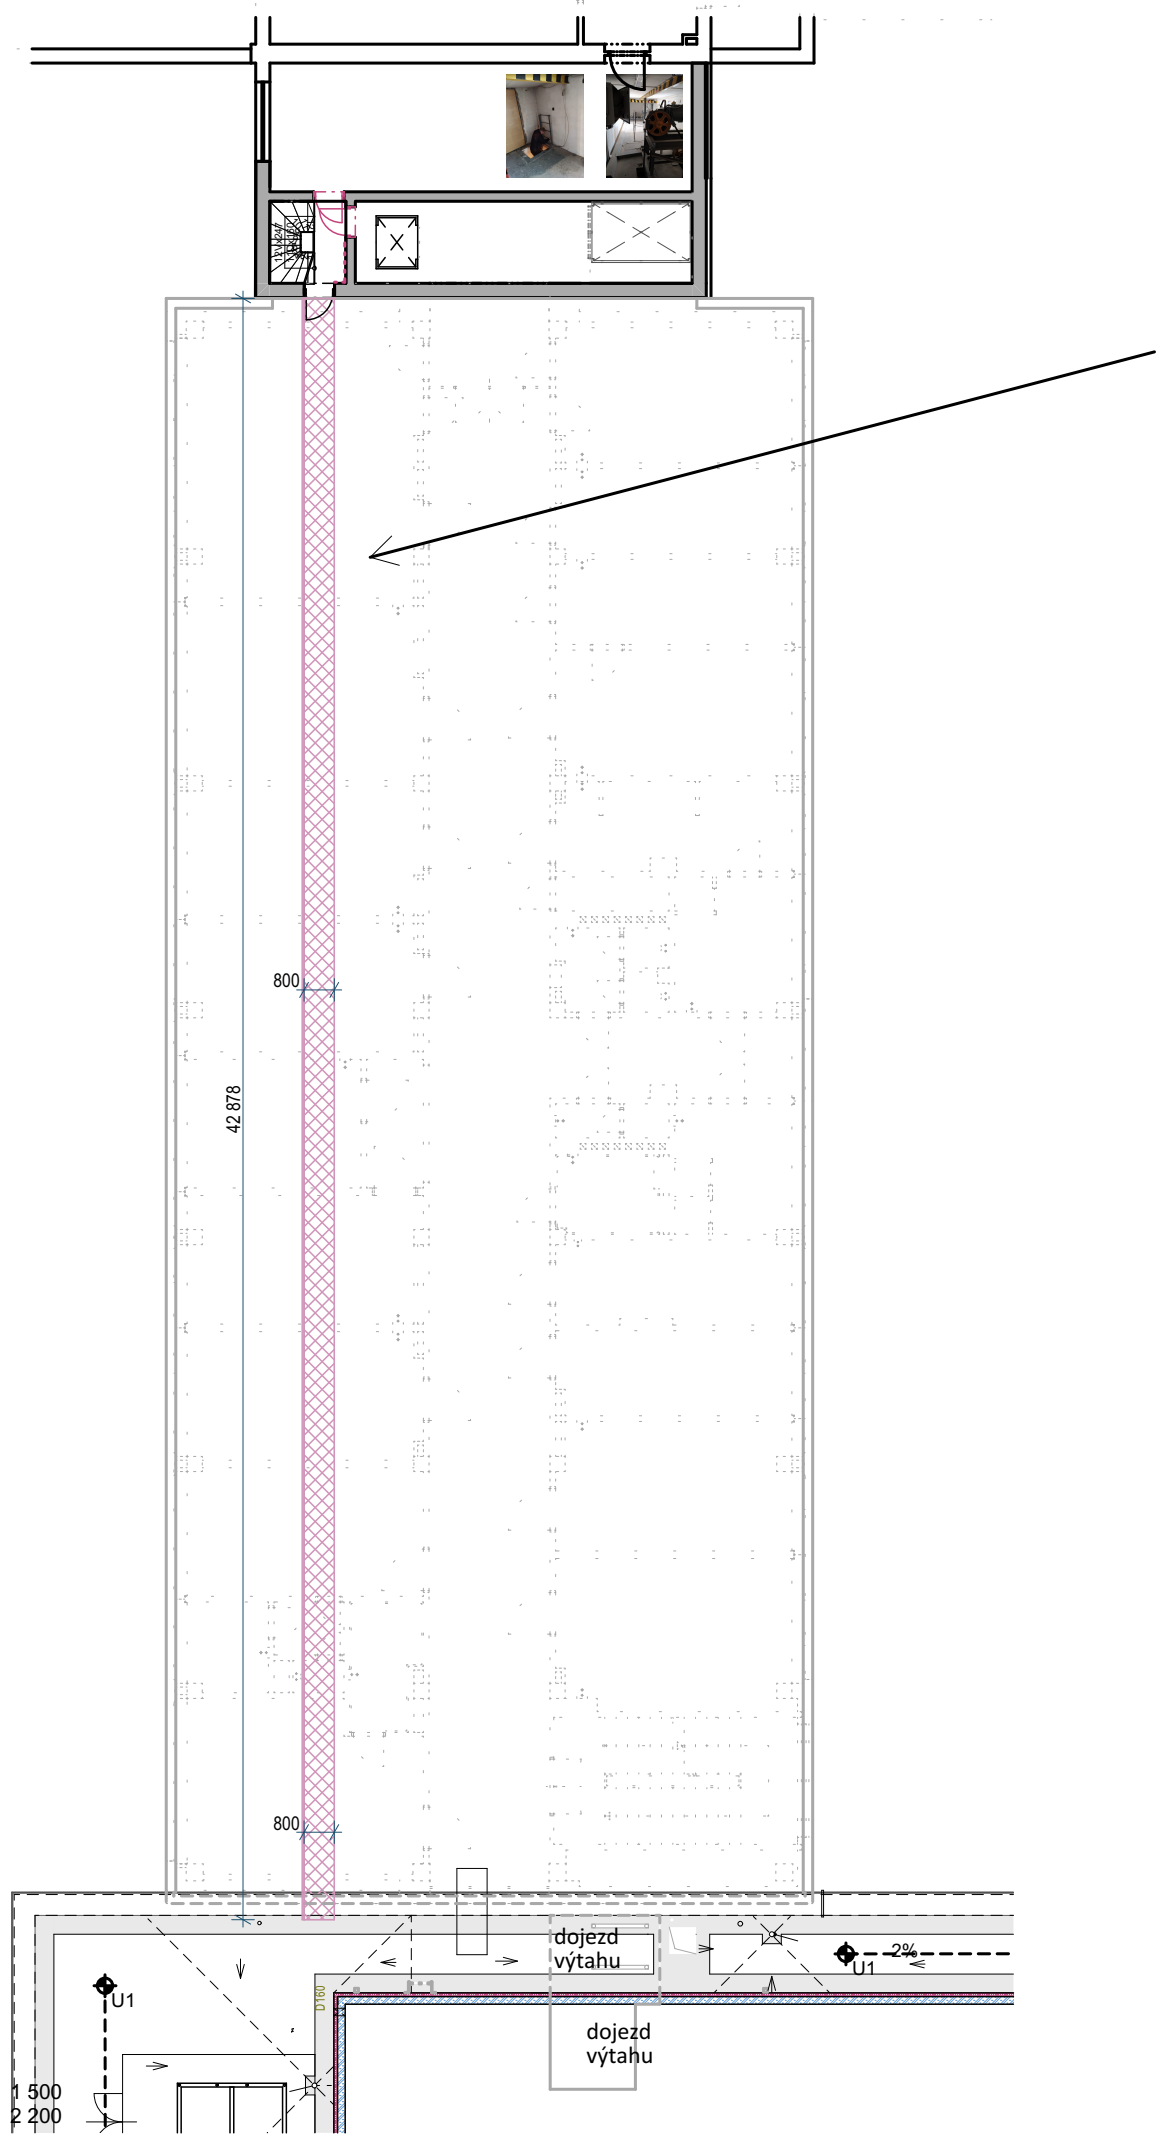

SCHÉMATICKÝ ŘEZ LÁVKOU

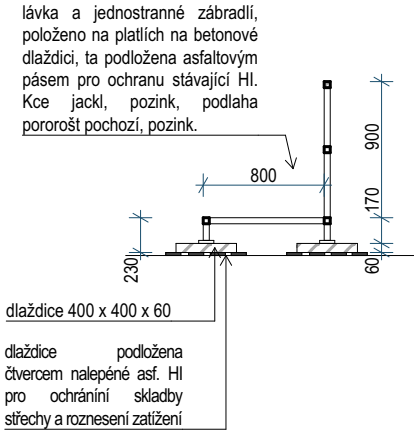

INVESTOR: Fakultní nemocnice Olomouc, I. P. Pavlova 185/6, 779 00 Olomouc		AUTORIZAČNÍ RAZÍTKO:			
AKCE: FN OLOMOUC - Přístavba objektu "P" pro ambulance a stacionář HOK na pozemcích p.č. 706/8, 711/1, 711/6, 711/7, 711/2, 702/1, 1444, 613/2 , k.ú. Nová Ulice					
STUPEŇ: DOKUMENTACE PRO ZMĚNU STAVBY PŘED DOKONČENÍM					
ČÁST DOKUMENTACE: D.1.1 Architektonicko stavební řešení		GENERÁLNÍ PROJEKTANT:  Adam Rujbr Architects Srbská 22, 612 00 Brno - Královo Pole Tel.: 545 216 938, Fax: 545 216 937, GSM: 603 283 041 Hořejší nábreží 19, 150 00 Praha 5 Tel.: 251 511 333, GSM: 603 799 403			
ODPOVĚDNÝ PROJEKTANT: Ing. arch. ADAM RUJBR		ODPOVĚDNÝ PROJEKTANT: Ing. arch. ADAM RUJBR			
PROJEKTANT: Ing. MICHAL SURKA		ARCHITEKT: Ing. arch. ADAM RUJBR			
VYPRACOVAL: Ing. arch. ALEŠ CHLÁD, Ing. MICHAL SURKA		HIP: Ing. MICHAL SURKA			
KONTROLOVAL: Ing. arch. ADAM RUJBR					
OBSAH VÝKRESU: Výkres střechy		Č. ZAKÁZKY:		SADA:	
		DATUM: 03/2020	MĚŘÍTKO: 1:200, 1:50		Č. VÝKRESU: D.1.1.4