



Dubravsky, Radek <radek.dubravsky@veolia.com>

Vytýčení sítí

1 zpráva

Pekný Jiří <j.pekny@swietelsky.cz>

23. dubna 2019 7:29

Komu: "radek.dubravsky@veolia.com" <radek.dubravsky@veolia.com>

Dobrý den,

žádám Vás o vytýčení sítí dle vyjádření RSTM/20190417-003/ES na akci parkoviště pod dětskou klinikou.

S pozdravem

Bc. Jiří Pěkný

Stavební mistr

**STAVÍME
NA
NÁPADECH**

SWIETELSKY stavební s.r.o.

odštěpný závod Dopravní stavby MORAVA,

oblast Olomouc

Šlechtitelů 1

772 00 Olomouc

M: +420 722 109 692

T: +420 587 435 658

E-mail: j.hriva@swietelsky.cz

www.swietelsky.cz

IČO: 48035599

DIČ: CZ48035599

Tento email je určen výhradně pro adresáta a může obsahovat důvěrné informace nebo informace podléhající mlčenlivosti.

This e-mail is intended solely for the addressee and may contain confidential information or information subject to confidentiality.

Pokud jste zamýšleným adresátem tohoto emailu, dbejte prosím na důvěrnou povahu informací popřípadě na to, že podléhají mlčenlivosti, a sdílejte tyto informace výlučně s oprávněnými osobami. Pokud jste tento email obdrželi nedopatřením, upozorněte prosím neprodleně jeho odesílatele a tento email včetně případných příloh z vašeho elektronického systému ihned odstraňte. Jakékoliv jiné nakládání s tímto emaillem a informacemi v něm obsaženými, zejména jejich šíření či zpřístupnění jeho obsahu v jakékoliv formě, je v tomto případě zakázáno.

If you are the intended addressee of this e-mail, please keep in mind the confidential nature of the information or the fact that it is subject to confidentiality, and share this information only with authorized persons. If you have received this e-mail inadvertently, please notify your sender without delay and remove this e-mail immediately including any attachments from your electronic system. Any other usage of this e-mail and the information contained therein, especially the distribution or disclosure of its contents in any form, is prohibited in this case.

Není-li v tomto emailu výslovně uvedeno jinak, je jeho obsah pouze informativní a nejedná se o návrh smlouvy, jeho přijetí či jiné právní jednání závazné pro společnost SWIETELSKY stavební s.r.o. Společnost SWIETELSKY stavební s.r.o. si vyhrazuje právo uzavírat veškeré smlouvy, dohody a jejich změny výlučně písemnou formou.

Unless

VYTÝČENÍ
PROVEDL
J. Pěkný
23.4.2019

VYTÝČENÍ
PŘEVZAL:
VEOLIA'S
Jull



Váš dopis zn.: elektronické podání
Ze dne: 17.04.2019
Naše značka: RSTM/20190417-003/ES

Jiří Pěkný

Šlechtitelů 419/10
77900 Olomouc

Vyřizuje: Ing. Radek Dubravský
Telefon: 724196031
E-mail: radek.dubravsky@veolia.com
Datum: 17.04.2019

Vyjádření k existenci sítí
provozovaných společností
Veolia Energie ČR, a.s.

Název akce:	Parkoviště pod DK _FNOL	
Lokalizační údaje:	Okres:	Olomouc
	Obec:	Olomouc
	Název k.ú.:	Nová Ulice
Zájmové území:	Vymezeno v situaci uvedené v příloze	
Kontaktní osoba:		
Kontaktní údaje: tel., e-mail	739301954, j.pekny@swietelsky.cz	
Platnost vyjádření:	1 rok ode dne vyhotovení 17.04.2019	

Ve Vámi vyznačeném zájmovém území

dojde k dotčení

zařízení ve správě Veolia Energie ČR, a.s., Region Střední Morava, závod ZDS

Jedná se o:

Podzemní vedení tepelných sítí

Stanovisko NELZE použít pro jednání s orgány státní správy ve věcech územního plánování a stavebního řádu dle zákona č. 183/2006 Sb. v platném znění a NELZE ho použít např. pro územní řízení, řízení o územním souhlasu, veřejnoprávní smlouvy pro umístění stavby, zjednodušeném územním řízení, ohlášení, stavebním řízení, společném územním a stavebním řízení, veřejnoprávní smlouvě o provedení stavby nebo pro oznámení stavebního záměru s certifikátem autorizovaného inspektora.

Stavebník zajistí ochranu teplotěnskému zařízení v rozsahu daném zákonem č. 458/2000 Sb. § 87 v platném znění, ČSN 736005 - Prostorová úprava vedení technického vybavení a v souladu s ostatními platnými předpisy je povinen učinit veškerá opatření, aby během stavební činnosti nedošlo k poškození teplotěnskému zařízení. V této souvislosti odpovídá jak za škody způsobené na zařízení teplotěnské společnosti, tak za škody vzniklé na zdraví a majetku třetím osobám. Ochranu bezporuchového provozu teplotěnskému zařízení během stavby a po jejím dokončení je povinen zajistit splněním následujících podmínek:

1/4

Veolia Energie ČR, a.s.

Sídlo: 28. října 3337/7, Moravská Ostrava, 702 00 Ostrava
Společnost zapsána v obchodním rejstříku vedeném Krajským soudem v Ostravě pod sp. zn. B 318.
IČO: 451 93 410, DIČ: CZ45193410
Tel.: + 420 596 609 111, Zákaznická linka: 800 800 860
www.vecr.cz, www.veolia.cz

Držitel certifikátů: kvality dle ČSN EN ISO 9001,
environmentálního řízení dle ČSN EN ISO 14001,
bezpečnosti a ochrany zdraví při práci dle ČSN
OHSAS 18001, managementu hospodaření
s energií dle ČSN EN ISO 50001.



Sítě v terénu vám vytýčí odpovědný pracovník

Olomouc, oblast západně od Olomouce, okresy Šumperk a Jeseník - Ing. Radek Dubravský,
tel.724196031, radek.dubravsky@veolia.com

Nebudou-li dodrženy podmínky obsažené v tomto vyjádření, bude stavební činnost a úpravy terénu prováděné v ochranném pásmu teplárenského zařízení považována podle § 87 odst. 4 zákona č. 458/2000 Sb. jako činnost bez našeho předchozího písemného souhlasu. Informace o teplárenském zařízení smí být použity pouze pro uvedený účel, nesmí být poskytnuty třetí osobě ani dále jakýmkoliv způsobem šířeny nebo využívány.

Platnost vyjádření je 1 rok.

Ing. Jiří Leták
Náměstek Distribuce a služeb
Region Střední Morava


Tel.: + 420 581 809 510
E-mail: jiri.letak@veolia.com

Přílohy:

č. 1 Situace tepelných vedení

č. 2 "Podmínky pro provádění prací v ochranném pásmu HV_2019"

nem.

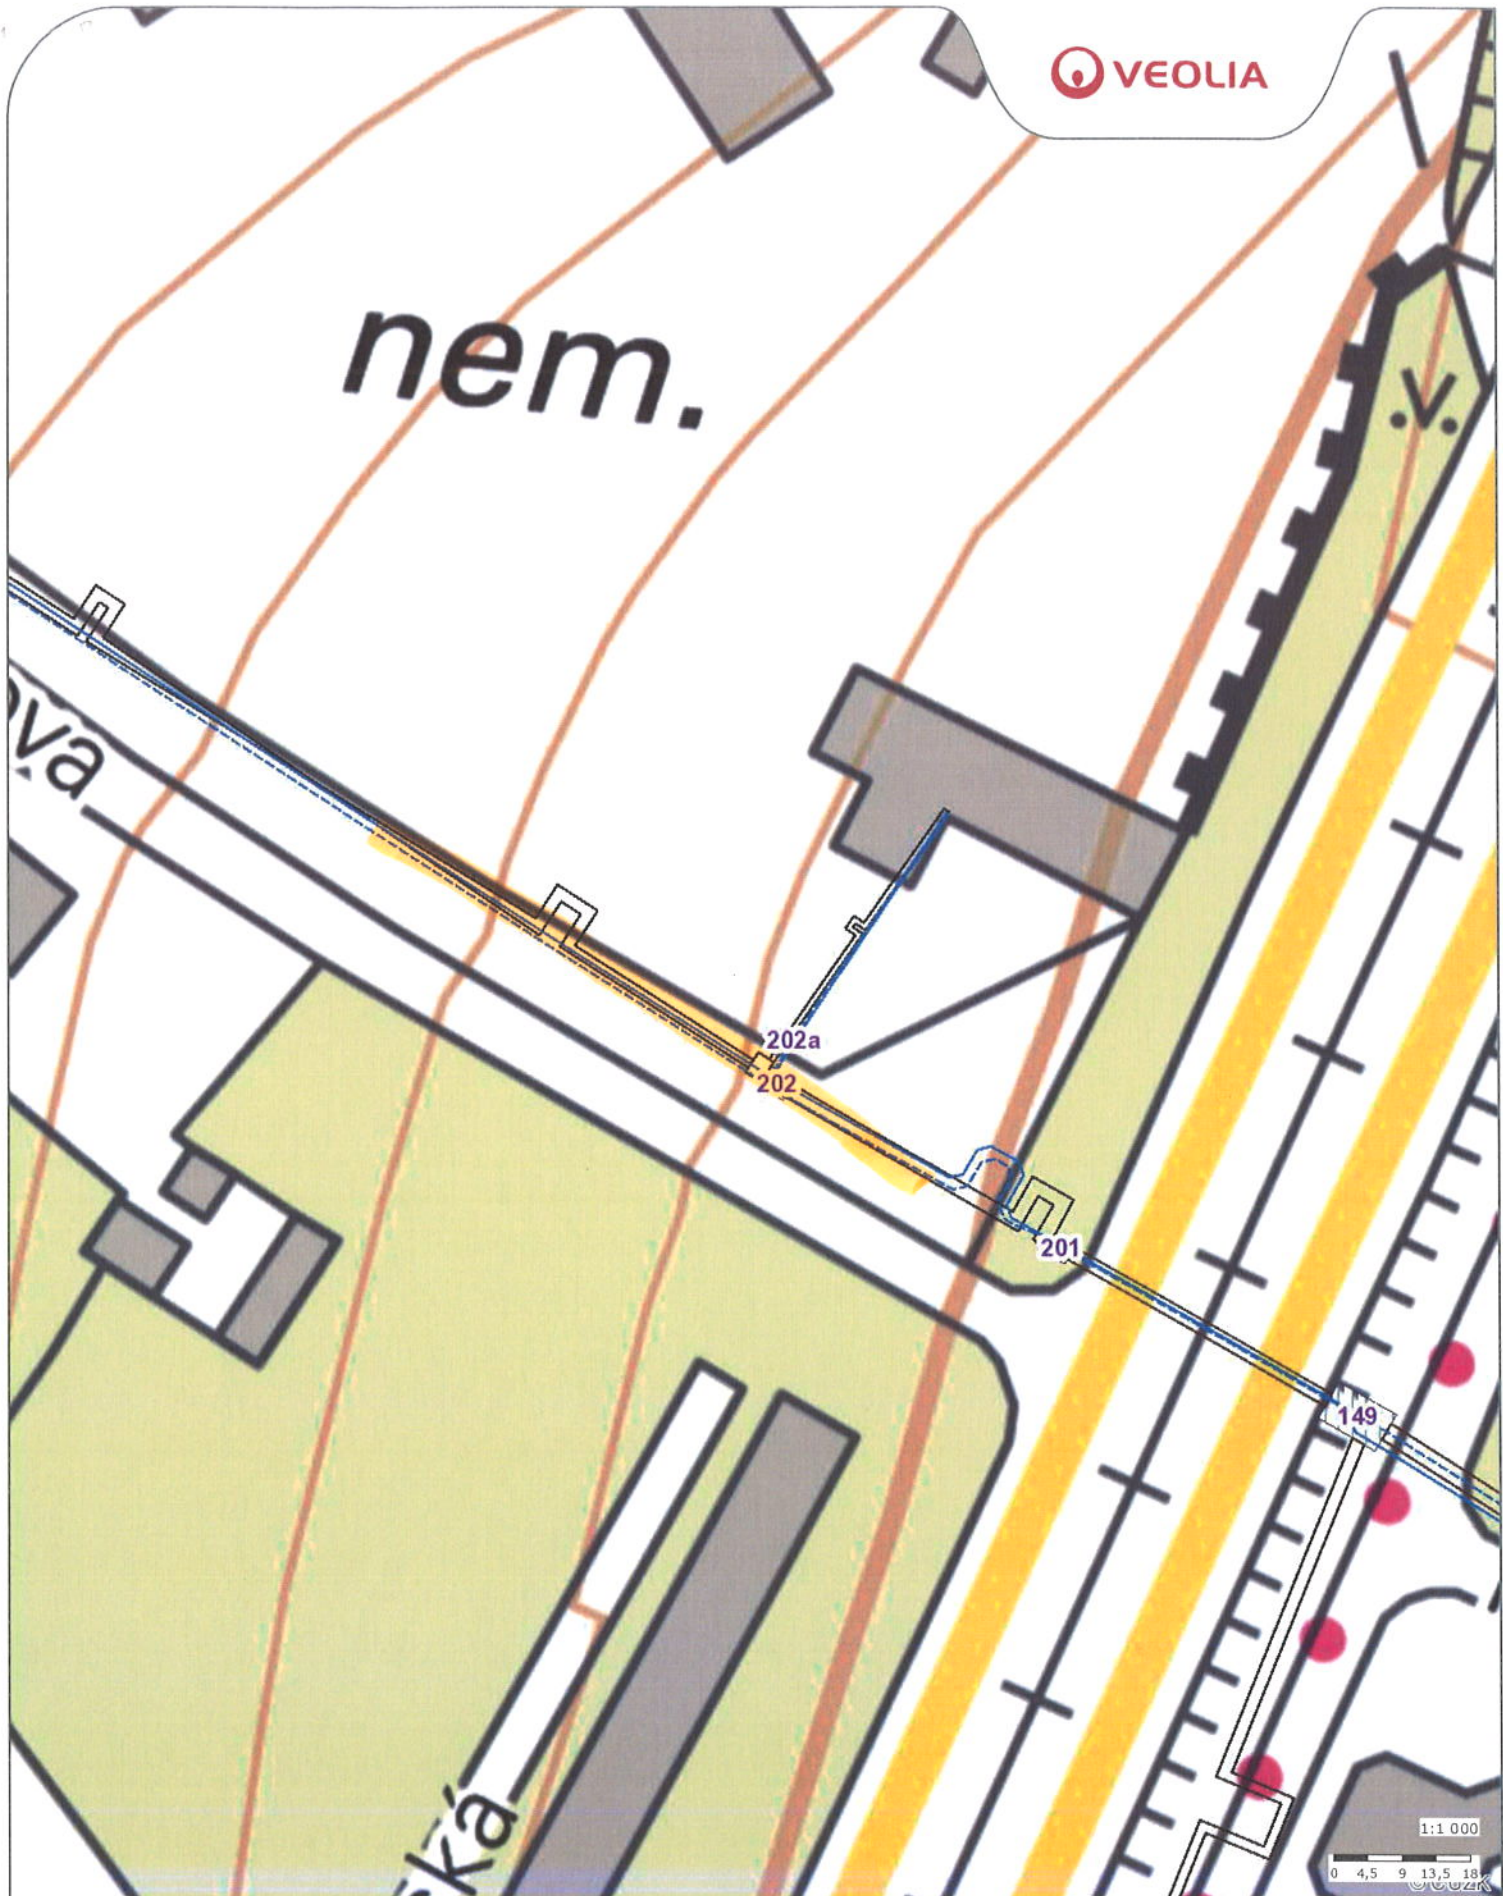

Příloha č. 1

Razítko a podpis:

Datum: 23. 4. 2019

Vyřizuje: Radek Dubravský



PROTOKOL O VYTYČENÍ

PLYNÁRENSKÉHO ZAŘÍZENÍ (PZ) – ELEKTRICKÉHO ZAŘÍZENÍ (EZ)

Číslo:

GridServices, s.r.o., Plynárenská 499/1, Zábřovice, 602 00 Brno, IČ: 27935311, DIČ: CZ27935311, zápis v OR: Krajský soud v Brně, odd. C, vl. 57165

Stanovisko GridServices, s.r.o.

Ze dne: 26.4.2018

Č.j.: 5001697987

Investor (žadatel) KWIETELSKY STAVEBNÍ S.R.O.

Jméno:

Adresa: ELECHTILEL 583/1, OL - HOVICE 779 00

Telefon: 722709692 DC. JIŘÍ PĚKAL

Název stavby: FN - OLONOL - PARKOVIŠTĚ POD DĚTSKOU KUCHOU

Místo stavby: OLONOL COM. ULICE

Ulice: VOJA LOKA

Číslo pop./orient.:

Rozsah vytyčovaného PZ, EZ STL - PLYNOVOD A PŘÍPOJKY, NTL - PLYNOVOD

(uvést např. ulice, od č. p. do č. p. v rozsahu vyznačeném na map. situaci, od bodu do bodu)

VYTYČENÍ VYZNAČENO V MAPĚ, PŘEDÁNA MAPA

Rozsah vytyčeného zařízení v (m):

Vytyčení bylo provedeno

☐ Vizuálně, dle orientačního zaměření (dle ověřené dokumentace GridServices, s.r.o.)☒ Hledačem typu: RD 8000☐ Za pomoci kontrolních sond

Dne: 18.4.2019

Vedení trasy bylo vizuálně vyznačeno v terénu

☒ Barvou☐ Kolíky☐ Pomocí vnějších znaků

Při provádění prací je nutné dodržet stanovisko GridServices, s.r.o.

Veškeré zemní práce v blízkosti plynovodu je nutné provádět ručně – u NTL, STL PZ, EZ 1 m, u VTL PZ 4 m na každou stranu. Práce v bezprostřední blízkosti PZ, EZ provádět tak, aby nedošlo k porušení izolace nebo stěny PE potrubí. Jakékoliv nejasnosti v průběhu prací v blízkosti plynovodu konzultujte s GridServices, s.r.o. Přesné hloubkové uložení nebylo stanoveno. Toto je nutno ověřit ručně kopanou sondou. V případě nejasné trasy PZ, EZ budou v místech označených na situačním záznamu provedeny se zvýšenou opatrností rovněž ručně vykopané sondy k upřesnění umístění PZ, EZ.

Před provedením zásypu výkopu v ochranném pásmu PZ, EZ bude provedena kontrola dodržení podmínek stanovených pro stavební činnost v ochranném pásmu PZ, EZ a kontrola PZ, EZ.

Kontrolu je možné objednat min. 5 dnů předem na: www.innogy.cz nebo Zákaznická linka 800 11 33 55.

Objednatel prohlašuje, že vytyčení bylo provedeno v požadovaném rozsahu.

Vytyčení provedl

Vytyčení převzal (organizace, provádějící firma)

Organizace

RICHTEK, KOKOSINSKI

Jméno, příjmení

INSPEKTOR PZ

Funkce

Telefon

Podpis

Jméno, příjmení

Milan

Funkce

Sedláček

Telefon

Podpis

Sedláček 723430 551

Vytyčení má platnost 2 měsíce.

TEL. MISTRA P. ČTUVATLÍK 724748729

Přílohy:

Stanovisko OSS

Informační tiskopis


Mapová situace

Kontaktní centrum: NONSTOP linka 800 11 33 55, info@gridservices.cz, web: www.gridservices.cz

Účel: VYTYČENÍ PZ: Olomouc, ul. Vojanova - FN
parkoviště pod Dětskou klinikou

Datum: 17.04.2019

Autor: Gregovská M.

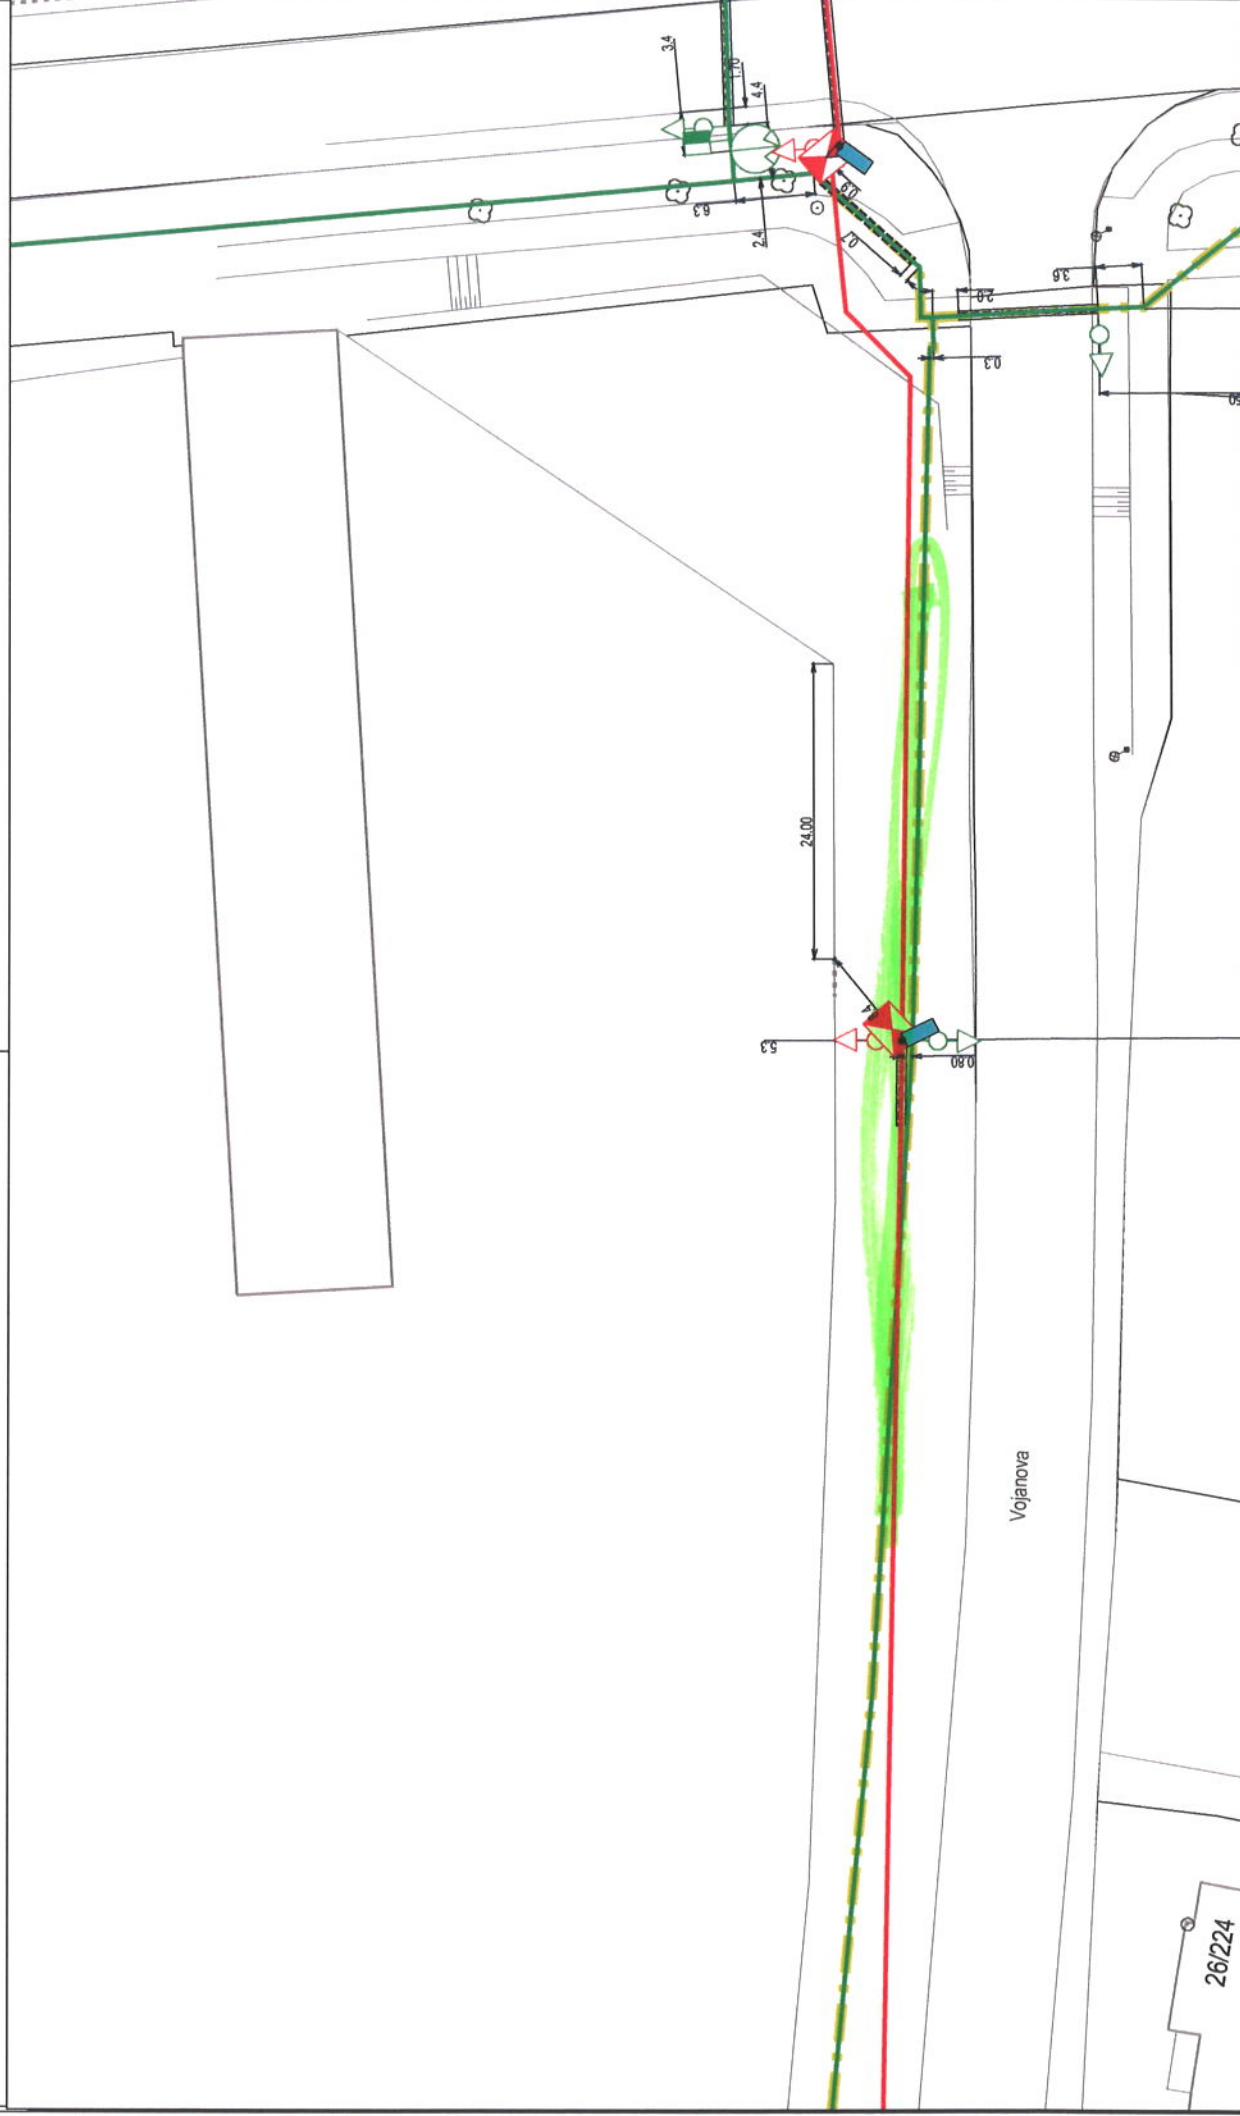

Předal za GridServices:

*Kolářová
Rachůtek*

Převzal:



INFORMACE

PRO PRÁCE V OCHRANNÝCH A BEZPEČNOSTNÍCH PÁSMECH PLYNÁRENSKÝCH ZAŘÍZENÍ

1. Poloha plynárenského zařízení – PZ + EZ musí být známá (určí provozovatel vytyčením). S jeho polohou je nutné seznámit prokazatelně zainteresované zaměstnance na stavbě.
2. Pokud nejsou bezprostředně zahájeny práce, je nutné zaměření PZ + EZ zabezpečit proti poškození (např. proti zasypání barevného vyznačení, nebo zcizení kolíků).
3. Veškeré práce v ochranném pásmu PZ+EZ provádějte ručním způsobem – u NTL, STL PZ – 1 metr, u VTL PZ 4 metry na každou stranu, ochranné pásmo u EZ podz. zařízení je 1 m na každou stranu. Strojní zařízení používejte až po nalezení PZ + EZ pomocí ručně kopaných sond.
4. Práce v bezprostřední blízkosti PZ + EZ provádějte tak, aby nedošlo k jeho porušení (izolace ocel.plynovodů, porušení stěny PE potrubí).
5. Hloubkové uložení plynovodu vždy ověřte ručně kopanou sondou.
6. Jakékoliv podezření úniku plynu ihned oznamte na tel. 1239.
7. Při nejasnosti v průběhu zemních prací v blízkosti PZ + EZ si vyžádejte konzultaci se zaměstnanci společnosti GridServices, s.r.o.
8. Při vlastní stavbě musí zůstat pruh ochranného pásma na obě strany od PZ + EZ volný (zákaz skládky zeminy a jiného materiálu).
9. V případě nezpevněného povrchu nad trasou plynovodu není povoleno podélné pojiždění těžké techniky a těžkých mechanismů.
10. V případě terénních úprav je nutné zachovat stávající armatury a poklopy.
11. Jakékoliv porušení zařízení PZ + EZ neprodleně hlase na 1239.
12. V případě dotčení PZ + EZ a před jeho zakrytím je nutno vyžádat kontrolu dodržení podmínek stanovených pro stavební činnost v ochranném pásmu plynárenského zařízení (křížení, odkrytí, souběh) od zaměstnance společnosti GridServices, s.r.o.. Žádost o kontrolu a kontakt naleznete na www.gridservices.cz nebo na Zákaznické lince 800 11 33 55.
V případě ukončení nadzemní stavby, pro kterou bylo provedeno vytyčení, je nutné si vyžádat také kontrolu splnění podmínek provozovatele PZ + EZ k této stavbě.

Zápis čís.
o vytyčení podzemních vedení komunikační sítě
ve vlastnictví společnosti CETIN a.s.

Dne: 5.6.2019 bylo vytyčeno podzemní vedení komunikační sítě (dále jen PVKS)
v katastru obce : Olomouc okres: Olomouc Olomoucký Kraj

Přesné určení rozsahu vytyčení (pokud nelze uvést zde, uvede se nadruhé straně)

☐ Žadatel upozorněn na průběh optického kabelu

☒ Nezaměřený průběh vedení byl vyznačen indukčně,
nebo dle kót

☐ Přípojky k účastníkům byly značeny dle kót

ul. Vojanova - viz situace

Vytyčení bylo provedeno pomocí kabelového hledače a polohopisných plánů na základě
obj.č. 020-036-0120 **ze dne:** 03.06.2019

žadatele: SWIETELSKÝ stavební s.r.o., odštěpný závod Dopravní stavby MORAVA,
Šlechtitelů 1, Olomouc, 779 00, IČ: 48035599 / CZ48035599

pro akci: Parkoviště pod dětskou klinikou

a to ve všech místech požadovaných při vytyčení žadatelem nebo jeho oprávněným zástupcem, který si
vytyčenou trasu na terénu vyznačil a za způsob a kvalitu tohoto vyznačení odpovídá
Vytyčovateli neodpovídá za případné přemístění vytyčovacími prvky.

Upozornění:

Při práci v blízkosti PVTS je nutno dodržovat platné právní předpisy, zejména zákon č. 127/2005 sb. o el.
komunikacích a o změně dalších souvisejících zákonů/ vyhlášku ČÚBP č.324/1990 Sb. o bezpečnosti práce a
zařízení při stavebních pracích, ČSN 73 3050 - Zemní práce, ČSN 73 6005 - Prostorové uspořádání sítí
technického vybavení a podmínky provozovatele sítě uvedené ve

Vyjádření o existenci PVKS

č.j. 728629/17 **ze dne:** 28.09.2017

Při pracích v blízkosti PVKS je zejména nutno:

- před zahájením prací je žadatel povinen zajistit prokazatelné seznámení pracovníků provádějící zemní práce s polohou
PVKS na staveništi a s podmínkami práce v těsné blízkosti PVKS

- před započítím zemních prací nejprve ověřit příčnými sondami přesnou polohu PVKS a počet tel. vedení a zařízení uvedených ve
Vyjádření o existenci PVKS, v případě nesrovnalostí v uložení kabelů nebo nenalezení PVKS práce zastavit a přizvat vytyčovatele

- veškeré zemní práce prováděné blíže než 1,5m od vytyčené trasy PVKS provádět zásadně ručně bez použití jakýchkoliv mechanismu a
nevhodných nástrojů, po odkrytí PVKS jej chránit proti prověšení, mechanickému poškození a poškození nepovolanou osobou

- nad kabelovou trasou dodržet zákaz přejíždění těžkými vozidly, dokud nebude provedena ochrana kabelu proti mechanickému
poškození, dodržet zákaz budování skládek a zařízení, které by omezovaly přístup k PVKS

- bez souhlasu provozovatele PVKS nesnižovat ani nezvyšovat krytí PVKS

- zástupci provozovatele PVKS neprodleně oznámit případné poškození, v případě jeho nedosažitelnosti oznámit poškození ohlašovně
poruch tel. **800 184 084**

- kabelové lože před záhozem řádně zhutnit, zapískovat a krytí kabelu uvést do původního stavu

- pomocné zařízení (patníky, kontrolní měřicí objekty, označníky, nadložní lano, uzemňovací soustavy apod.), které jsou součástí
kabelové trasy nesmí být bez vědomí provozovatele PVKS dotčeno ani přemístěno

- před záhozem pozvat zástupce provozovatele PVKS ke kontrole

jméno: P. Hupšil

tel.: 720 752 252

Vytyčovateli František Doležal **tel.: 777 777 011, 777 777 014**

Žadatel nebo jeho oprávněný zástupce prohlašuje, že vytyčení bylo provedeno podle jeho požadavku a to na
všech místech, kde podle projektové dokumentace může dojít k ohrožení PVKS. **Vytyčení platí 2 měsíce**

V *Olomouc*

dne *5.6.2019*

Vytyčení převzal a v terénu vyznačil:

Vytyčení provedl:

Jméno:

Jméno: František Doležal


Podpis:

Podpis: *(podpis)*

Norská 222/46, 779 00 Olomouc
tel. 777 777 011
IČ: 12676829, DIČ: CZ6408020564

1

Číslo stránky: 1

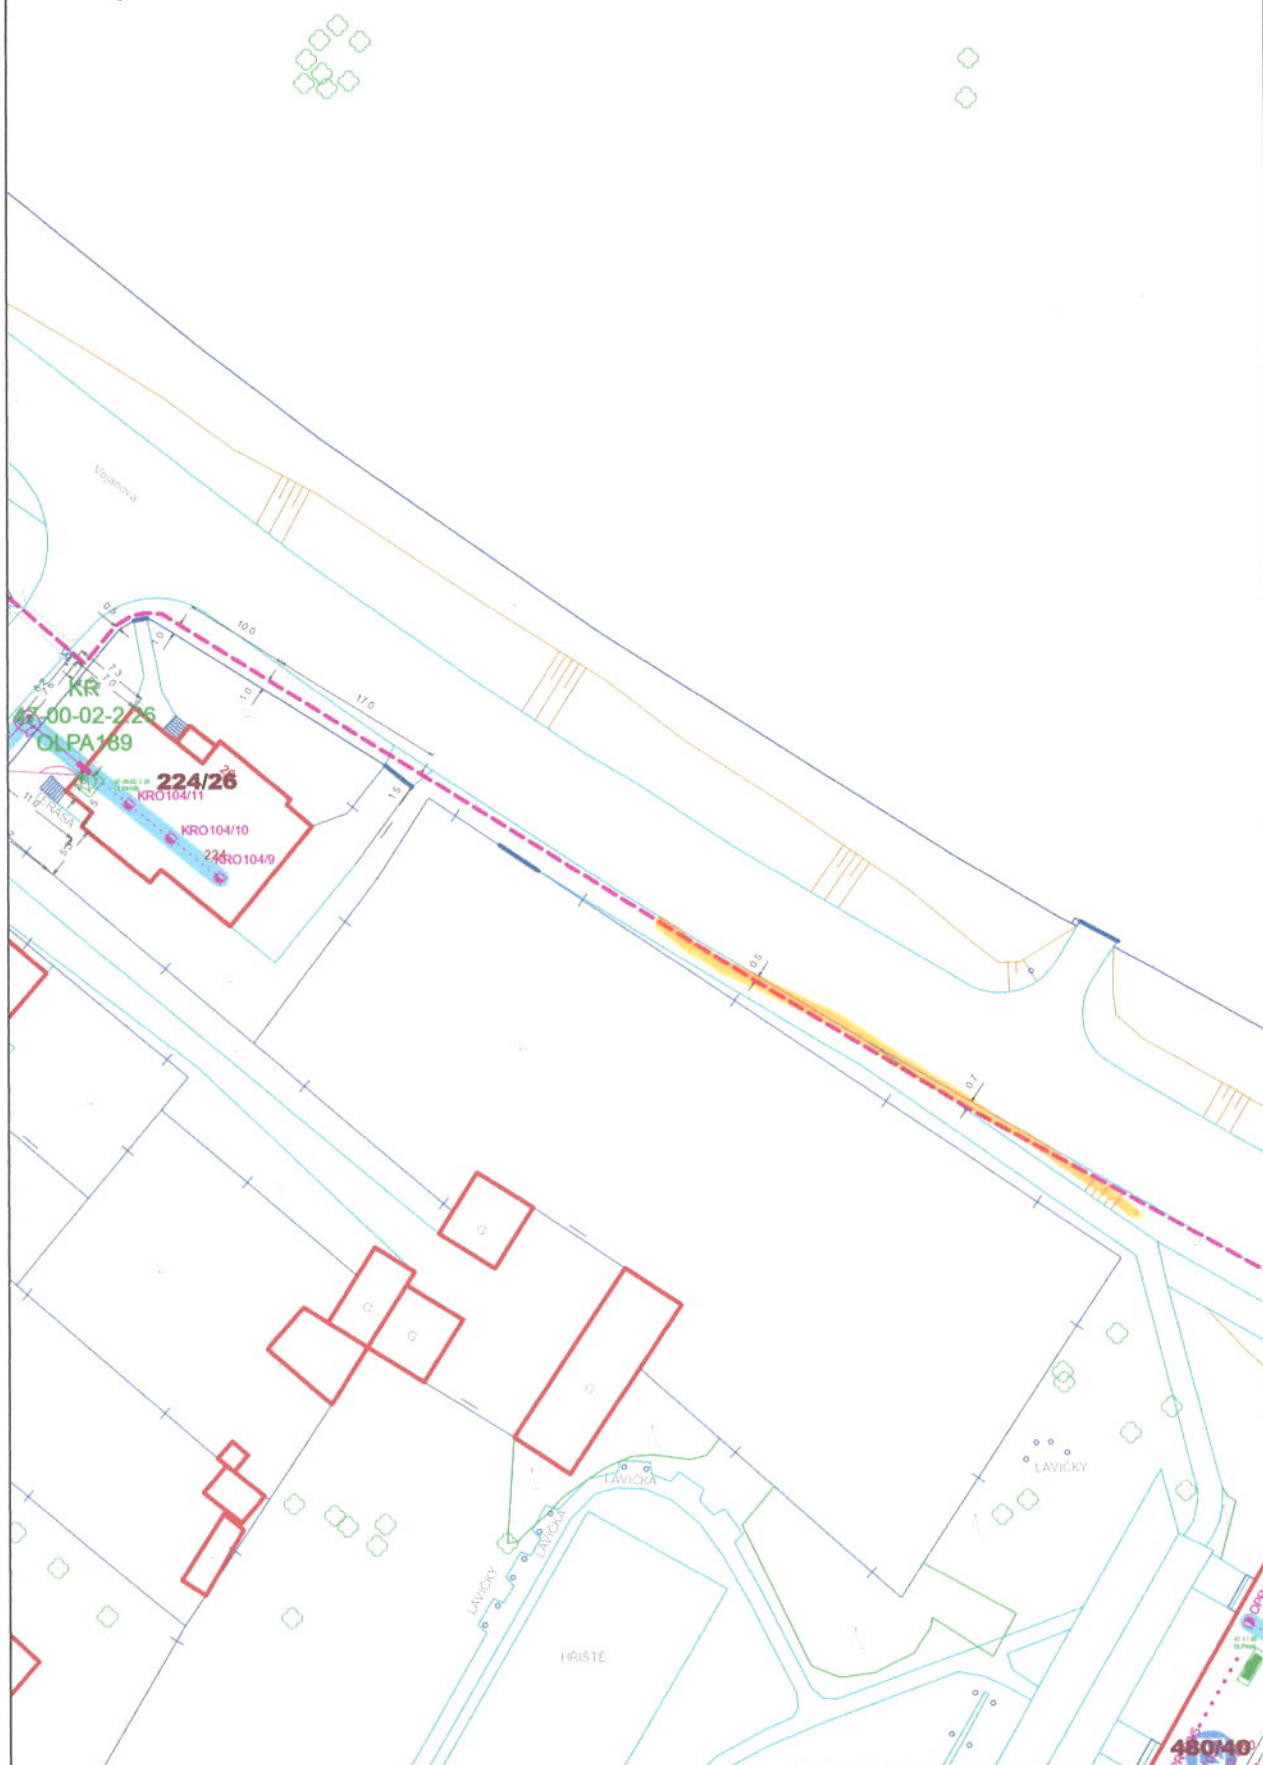

19.12.2018 06:21

Objednávka ze dne 30.5.2019

Objednáváme u Vás

PROVEDENÍ IKS NÁVRTÁVKY KANALIZACE AOSAZENÍ
ODBOČKY FAREKUN

Místo provedení

OLOMOUK, ul. VOJANOVÁ

Objednatel

Jméno a příjmení / Obchodní jméno právnické osoby

SWIETELSKÝ stavební s.r.o.

Telefon

720 943 087 ; 587 435 661

Trvalé bydliště / sídlo právnické osoby

OLOMOUK, ul. ŠLECHTITELŮ 1

Rodné číslo nebo datum narození / IČO právnické osoby

480 355 99

Adresa pro zaslání faktury (pokud je odlišná od bydliště nebo sídla)

Plátce DPH

ANO *)
NE *)

DIČ

CZ48035599

UPOZORNĚNÍ


- Cena bude stanovena dle ceníku dodavatele platného v době provedení práce.
- Při nedostatečně vyplněné objednávce nebude výkon proveden.

*) nehodící se škrtněte

podpis a razítko

Protokol o kontrole odběrného místa

DEŠTOUK VPUST

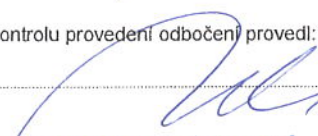8. Údaje o realizaci kanalizačního odbočení - Termín provedení odbočení: 3.6.2019 - Přípojku provedl: VALTR starý s.r.o. - Technickou kontrolu provedení odbočení provedl:  - dne: MORAVSKÁ VODÁRENSKÁ, a.s. Olomouc, Tovární 41 PSČ 772 11 	9. Technické údaje skutečného provedení - Délka přípojky: 2 m - Jmenovitá světlost: 150 mm - Materiál: PVC - Uliční řad světlost – profil: 500 mm - Způsob napojení přípojky: revizní šachta – navrtávka*) - Množství odpadních vod je měřeno – neměřeno*) - Odtok: gravitační – čerpání*)
Tímto osvědčuje Provozovatel připojení pozemku nebo stavby na kanalizaci, a tím i zahájení účinnosti Smlouvy o dodávce vody a odvádění odpadních vod v části „Odvádění odpadních vod“. podpis objednatele	

10. Evidence přípojky Tech. dokumentaci přípojky převzal dne pod pol:

*) nehodící se škrtněte

Technické podmínky pro připojení na kanalizaci pro veřejnou potřebu (dle Zákona č. 274/2001 Sb. a ČSN 75 6101)

- Připojení kanalizačního odbočení na veřejnou kanalizaci může provést pouze provozovatel kanalizace nebo jím pověřená odborně způsobilá právnická či fyzická osoba.
- Kanalizační přípojka je samostatnou stavbou tvořenou úsekem potrubí od vyústění vnitřní kanalizace stavby nebo odvodnění pozemku k zaústění do stokové sítě. Kanalizační přípojka není vodním dílem.
- Vlastník kanalizační přípojky je povinen zajistit, aby přípojka byla provedena jako vodotěsná a tak, aby nedošlo ke zmenšení průtočného profilu stoky, do které je zaústěna.
- Kanalizační přípojku pořizuje na své náklady vlastník nemovitosti.
- Vlastník kanalizace je povinen zajistit její plynulé a bezpečné provozování. Může uzavřít smlouvu o provozování kanalizace s provozovatelem nebo může provozovat kanalizaci svým jménem a na vlastní odpovědnost.
- V případě, že je kanalizace ukončena čistírnou odpadních vod, není dovoleno vypouštět do této kanalizace odpadní vody přes septiky a čistírny odpadních vod, pokud se nejedná o čistírny odpadních vod k odstranění znečištění, které převyšuje limity znečištění uvedené kanalizačním řádem (§ 18, odst. 3 zákona 274/2001 Sb.).
- Při vypracování projektové dokumentace kan. přípojky musí být respektována ČSN 75 6101 Stokové sítě a kanalizační přípojky. Údaje k vypracování projektu si vlastník nebo jím pověřený projektant vyžádá u provozovatele kanalizace.
- Doporučené ochranné pásmo přípojky je 1,5 m od osy potrubí na obě strany. Ochranné pásmo nesmí být zastavěné, ani osazené stromy, aby bylo možné přípojku opravit. V ochranném pásmu je možné vykonávat stavební činnost jen s předchozím písemným souhlasem provozovatele kanalizace a vlastníka přípojky.
- Na kanalizaci pro veřejnou potřebu se může připojit jen nemovitost, na níž vybudovaná vnitřní kanalizace odpovídá technickým normám. Před připojením musí být vnitřní kanalizace prohlédnuta a přezkoušena organizací oprávněnou k provádění stavebních prací.
- Nejmenší jmenovitá světlost kanalizační přípojky je DN 150. Při světlosti větší než DN 200 je nutno projektovou dokumentaci doložit hydrotechnickým výpočtem. Nejmenší dovolený sklon přípojky u DN 200 je 10 ‰, u DN 150 je 20 ‰. Největší dovolený sklon je 400 ‰.
- Každá nemovitost připojená na stokovou síť má mít samostatnou kanalizační přípojku. Odvodnění dvou nebo více nemovitostí jednou kanalizační přípojkou nebo odvodnění rozsáhlé nemovitosti několika přípojkami je možné jen výjimečně (se souhlasem provozovatele kanalizace).

MORAVSKÁ VODÁRENSKÁ, a.s.

Tovární 41, Olomouc 772 11

IČ : 61859575

Podpisem zakázkového listu odběratel souhlasí s rozsahem a kvalitou provedených prací, použitým materiálem a s cenami v něm uvedenými.

Zakázkový list č.: KL 2019010**Odběratel:** SMIETELSKÝ stavební s.r.o.**Místo práce:** OLOMOUČ, ul. VOJANOVKA**Datum objednávky:****Domluvený termín začátku práce:**

3.6.2019

Datum a hodina napojení na kanalizační řad:**Datum ukončení zakázky:****Druh práce:** ZHOTOVENÍ KANALIZAČNÍ ODBOČKY**Provoz:** Kanalizace Olomouc

Poř. č.	Činnost:	Měrná jednotka	Počet jednotek
1.	Zhotovení kanalizační odbočky společností MORAVSKÁ VODÁRENSKÁ, a.s. (v ceně není materiál)	ks	1
2.	Administrativní náklady spojené se zhotovením kanalizační odbočky jiným dodavatelem	ks	1

Poř. č.	Položky materiálu:	Měrná jednotka	Počet jednotek		
			Odebráno	Vráceno	Fakturováno
1.					
2.					
Schválil:**Převzal:****Vydal:****Sklad:****Zaúčtováno:****Jméno pracovníka:**

MORAVSKÁ VODÁRENSKÁ, a.s.

Podpis pracovníka:Olomouc, Tovární 41
PSČ 772 11**Podpis odběratele:**

SEDLÁK

Společnost je zapsána v obchodním rejstříku vedeném Krajským soudem v Ostravě, oddíl B, vložka 1943

MORAVSKÁ VODÁRENSKÁ, a.s.

Tovární 41, Olomouc 772 11

IČ : 61859575

Podpisem zakázkového listu odběratel souhlasí s rozsahem a kvalitou provedených prací, použitým materiálem a s cenami v něm uvedenými.

Zakázkový list č.: KL 2019 011**Odběratel:** SWIETELSKÝ stavební s.r.o.**Místo práce:** OLOMOUC, ul. KRYANOVÁ**Datum objednávky:**

Domluvený termín začátku práce: 3.6.2019

Datum a hodina napojení na kanalizační řad:**Datum ukončení zakázky:**

STATUTÁRNÍ MĚSTO OLOMOUC

Druh práce: ZHOTOVENÍ KANALIZAČNÍ ODBOČKY**Provoz:** Kanalizace Olomouc

Poř. č.	Činnost:	Měrná jednotka	Počet jednotek
1.	Zhotovení kanalizační odbočky společností MORAVSKÁ VODÁRENSKÁ, a.s. (v ceně není materiál)	ks	/
2.	Administrativní náklady spojené se zhotovením kanalizační odbočky jiným dodavatelem	ks	/

Poř. č.	Položky materiálu:	Měrná jednotka	Počet jednotek		
			Odebráno	Vráceno	Fakturováno
1.	ODBOČKA FABEKUN 500/150	KS	1	/	1
2.					
3.					
Schválil:**Převzal:****Vydal:****Sklad:****Zaúčtová****Jméno pracovníka:**

MORAVSKÁ VODÁRENSKÁ, a.s.

Podpis pracovníka:

Olomouc, Tovární 41

PSČ 772 11

Podpis odběratele:

SEDLÁČ

Společnost je zapsána v obchodním rejstříku, vedeném Krajským soudem v Ostravě, oddíl B, vložka 1943