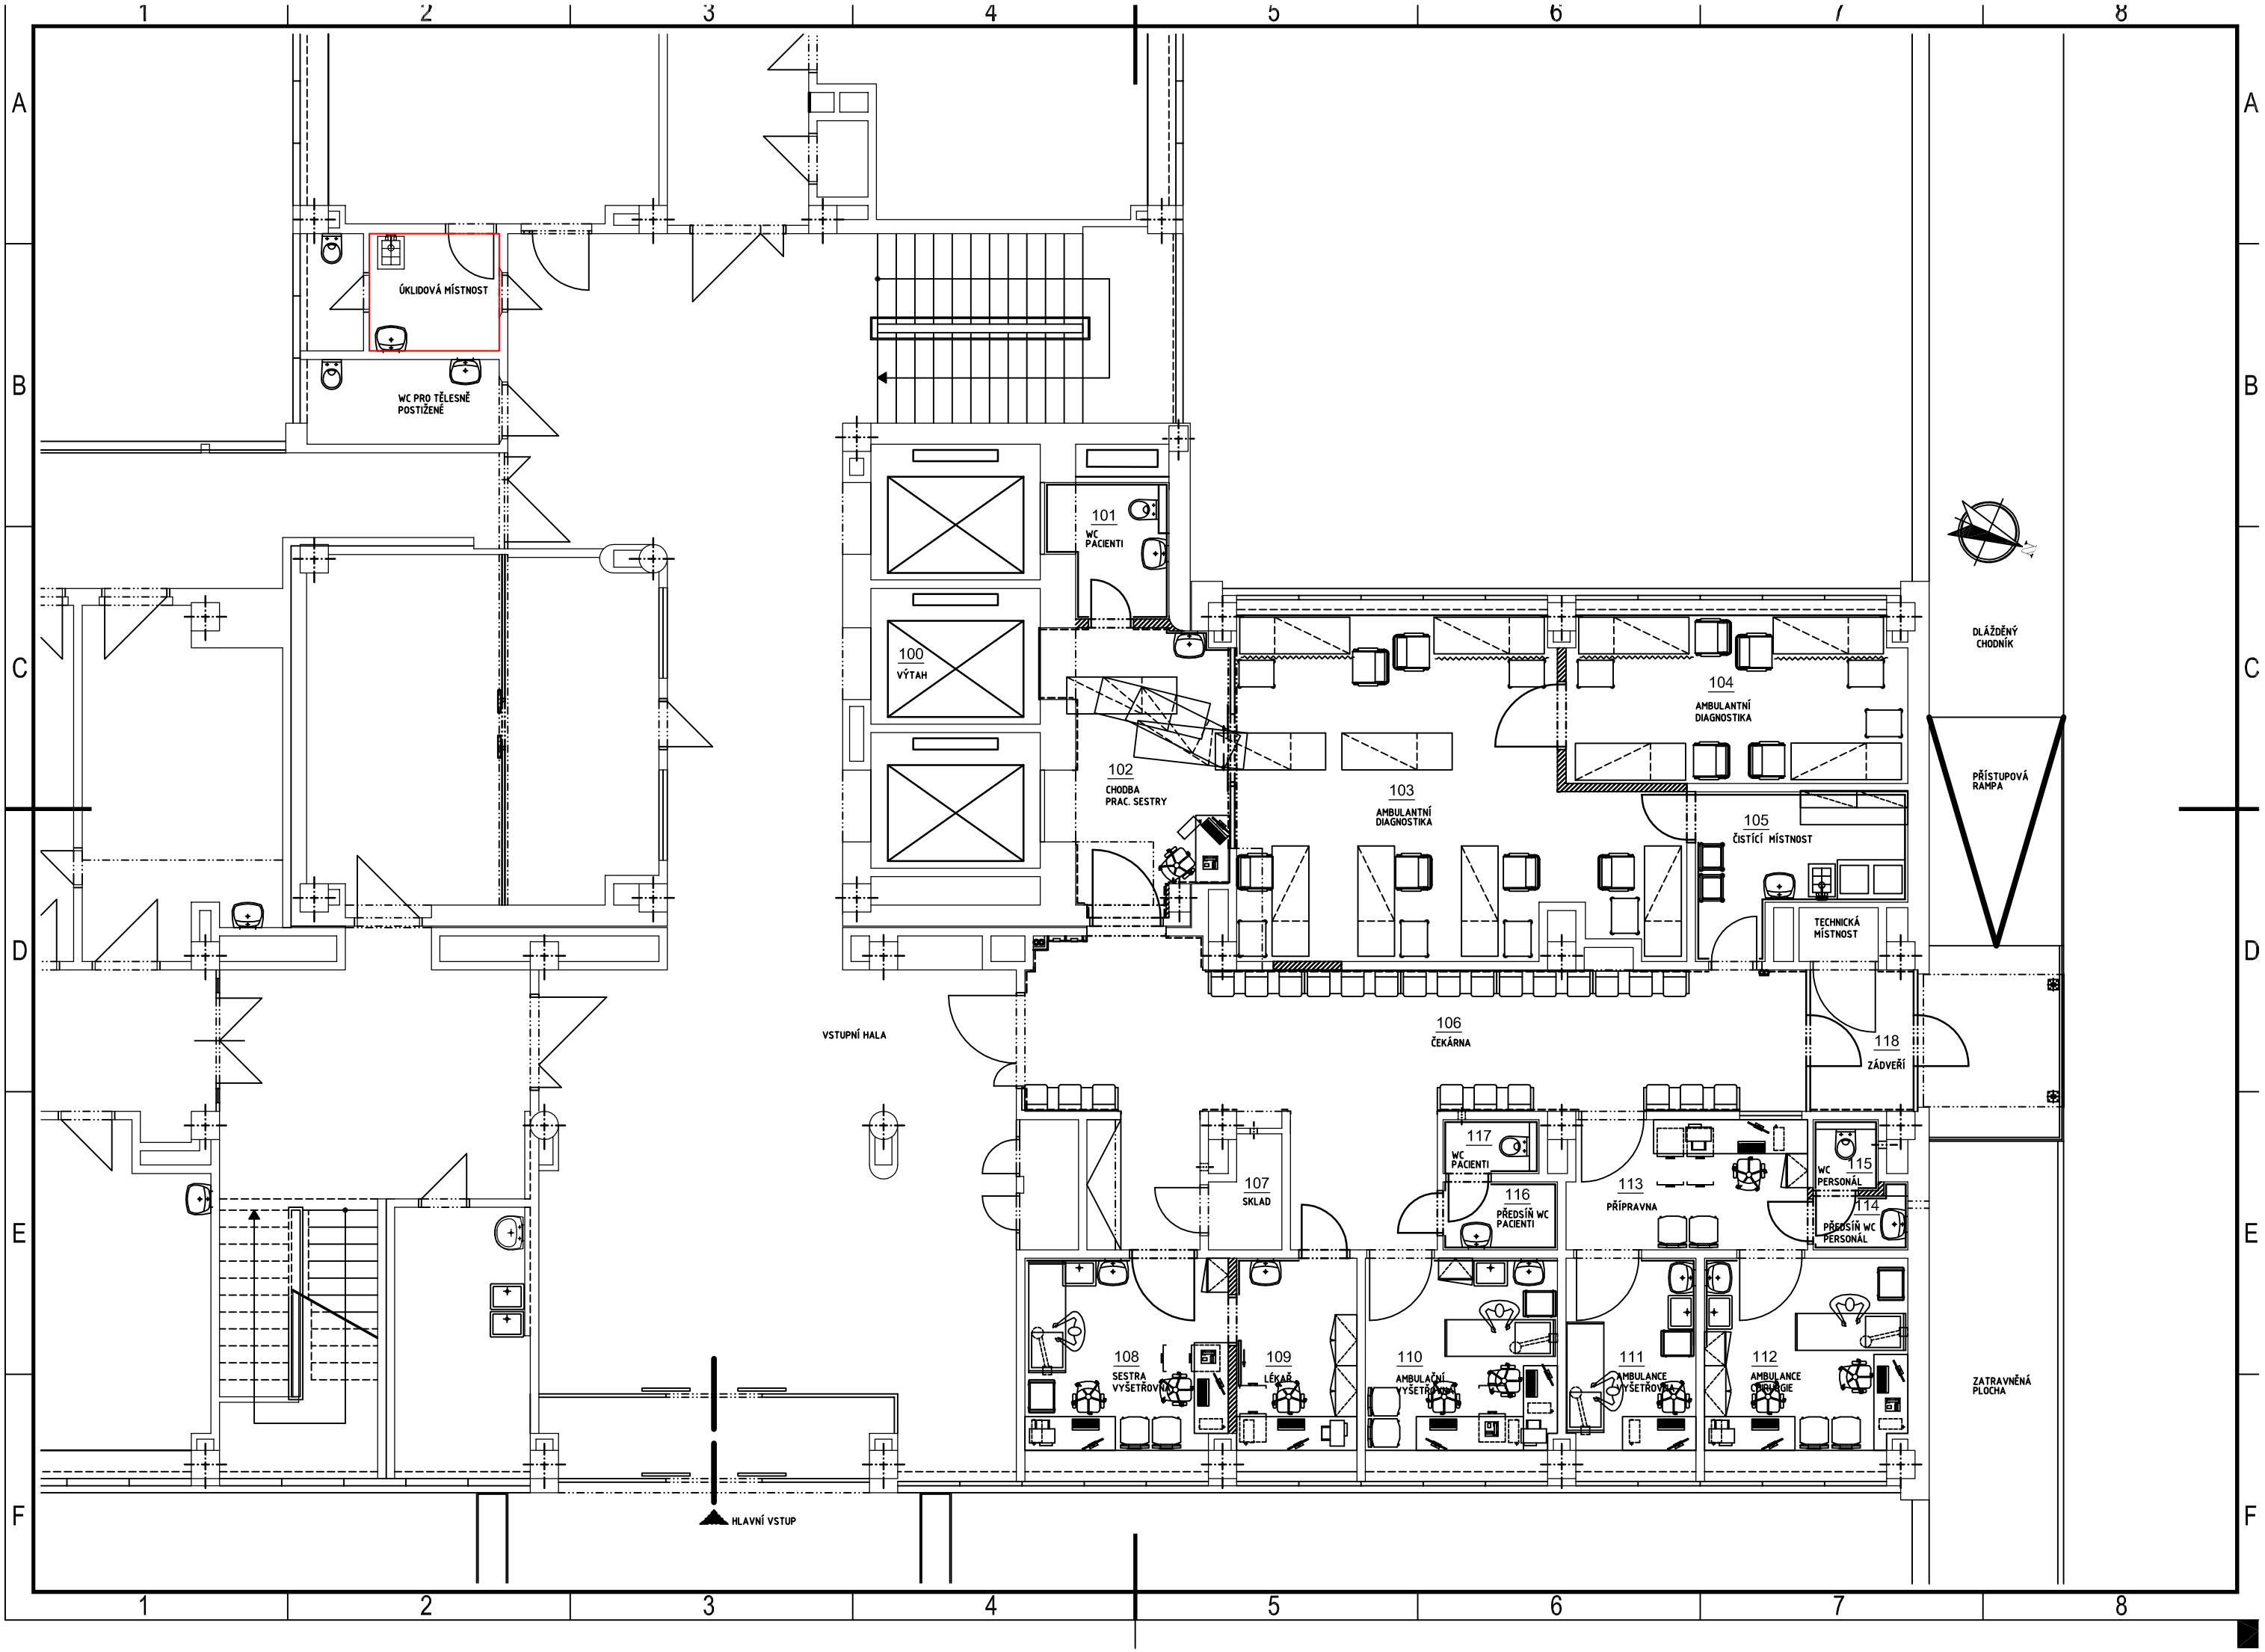
ÚKLIDOVÁ MÍSTNOST
WC PRO TĚLESNĚ POSTIŽENÉ
101
WC PACIENTI
100
VÝTAH
102
CHODBA PRAC. SESTRY
103
AMBULANTNÍ DIAGNOSTIKA
104
AMBULANTNÍ DIAGNOSTIKA
105
ČISTÍCÍ MÍSTNOST
TECHNICKÁ MÍSTNOST
DLÁŽDĚNÝ CHODNÍK
PŘÍSTUPOVÁ RAMPA
VSTUPNÍ HALA
106
ČEKÁRNA
118
ZÁDVEŘÍ
107
SKLAD
117
WC PACIENTI
116
PŘEDSÍŇ WC PACIENTI
113
PŘÍPRAVNA
115
WC PERSONÁL
114
PŘEDSÍŇ WC PERSONÁL
108
SESTRA VYŠETŘOVNA
109
LÉKAŘ
110
AMBULAČNÍ VYŠETŘOVNA
111
AMBULANCE VYŠETŘOVNA
112
AMBULANCE CHIRURGIE
ZATRAVNĚNÁ PLOCHA
HLAVNÍ VSTUP