
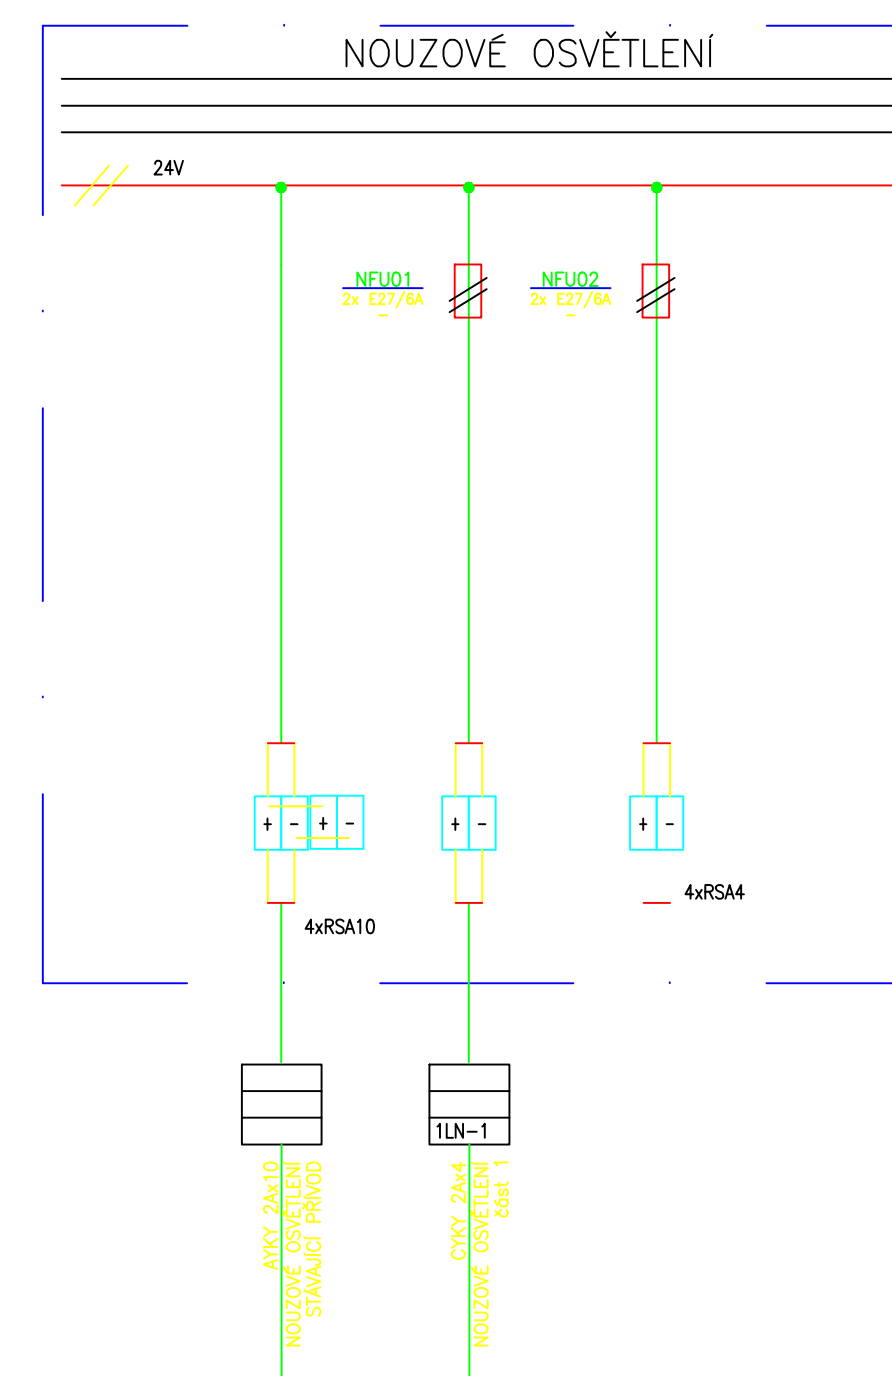


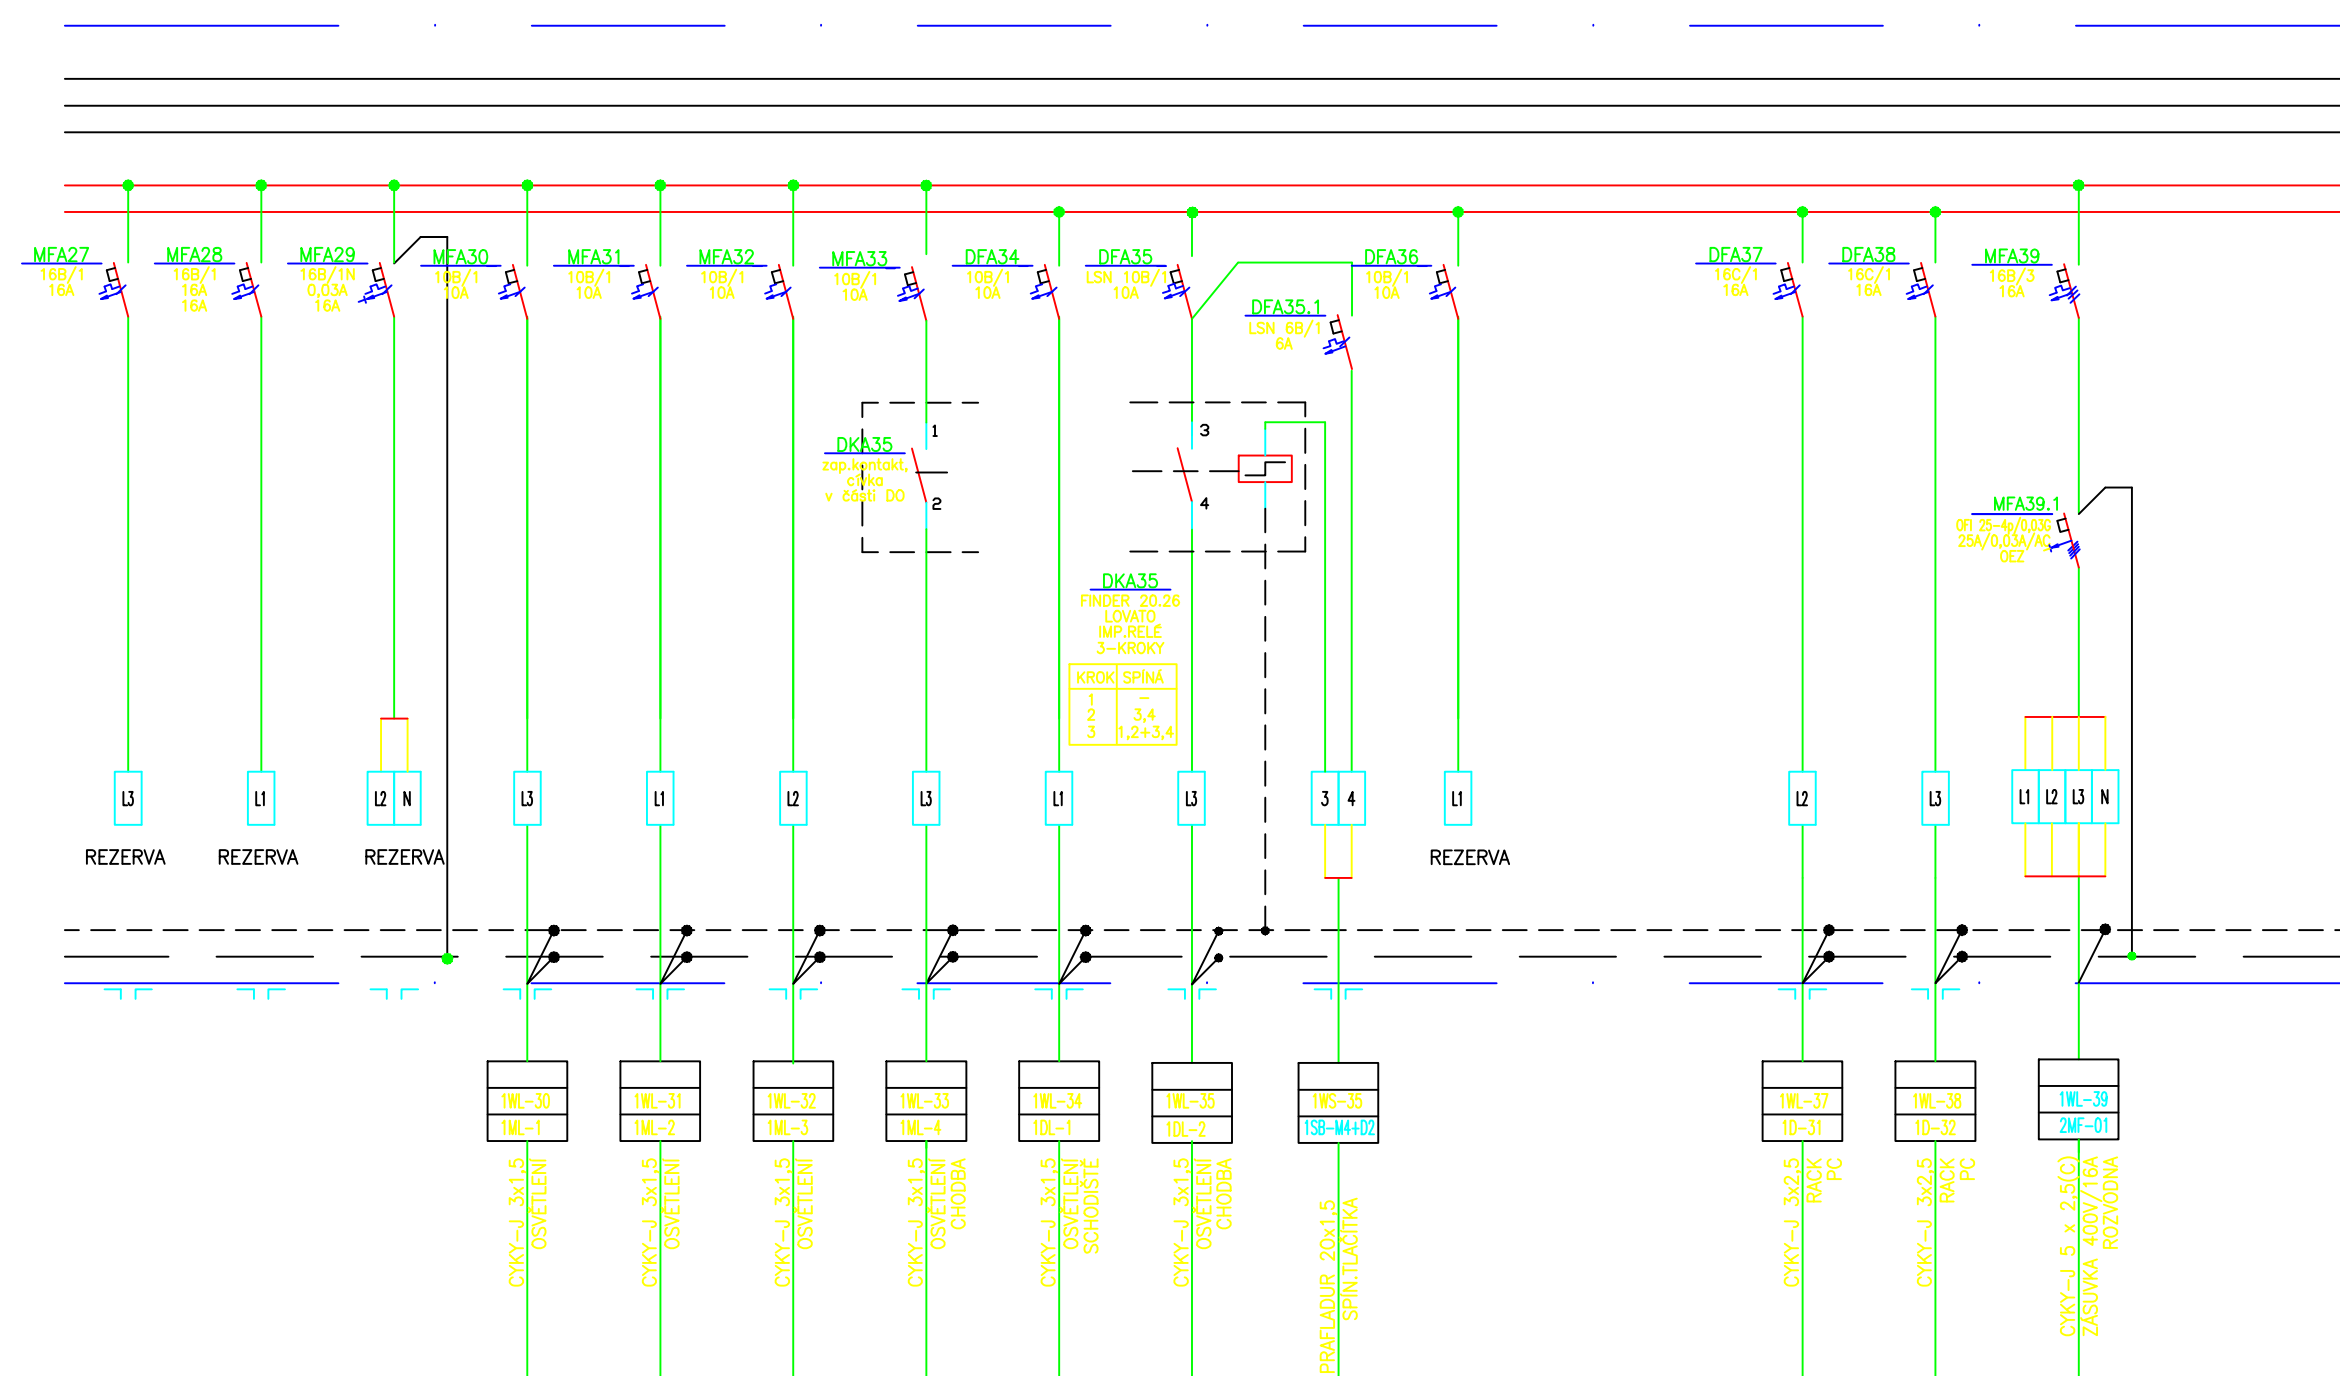

OVLÁDACÍ NAPĚTOVÁ SOUSTAVA:

ZMĚNA				DATUM			PROVED.		PODS.	
VYPRACOVAL	M.VICIAN						MILAN VICIAN Horní 578/81A 783 13 GTH PCNOV IL O 46552286			
ODP.PROJEKTANT	M.VICIAN									
KONTROLOVAL	M.VICIAN									
MÍSTO	AREÁL FN OLOMOUC, BUDOVA DĚTSKÉ KLINIKY									
INVESTOR	FAKULTNÍ NEMOCNICE OLOMOUC, I.P.,PÁVLOVA 6, OLOMOUC									
STAVBA	ÚPRAVA DISPOZICE 0.P DĚTSKÉ KLINIKY FN OLOMOUC NA CENTRUM PRAKTICKÝCH DOVEDNOSTÍ FZV UP OLOMOUC						DATUM		03.2011	
SO - PS	TECHNIKA PROSTŘEDÍ STAVEB F.1.4g. ZAŘÍZENÍ SILNOPROUDÉ ELEKTROTECHNIKY						STUPĚN		SKUT.PROVEDENÍ	
							POČET A4		8A4	
							MĚRÍTKO		-	
YVKRES	ROZVÁDĚČ RP1						F.1.4g - 06			