

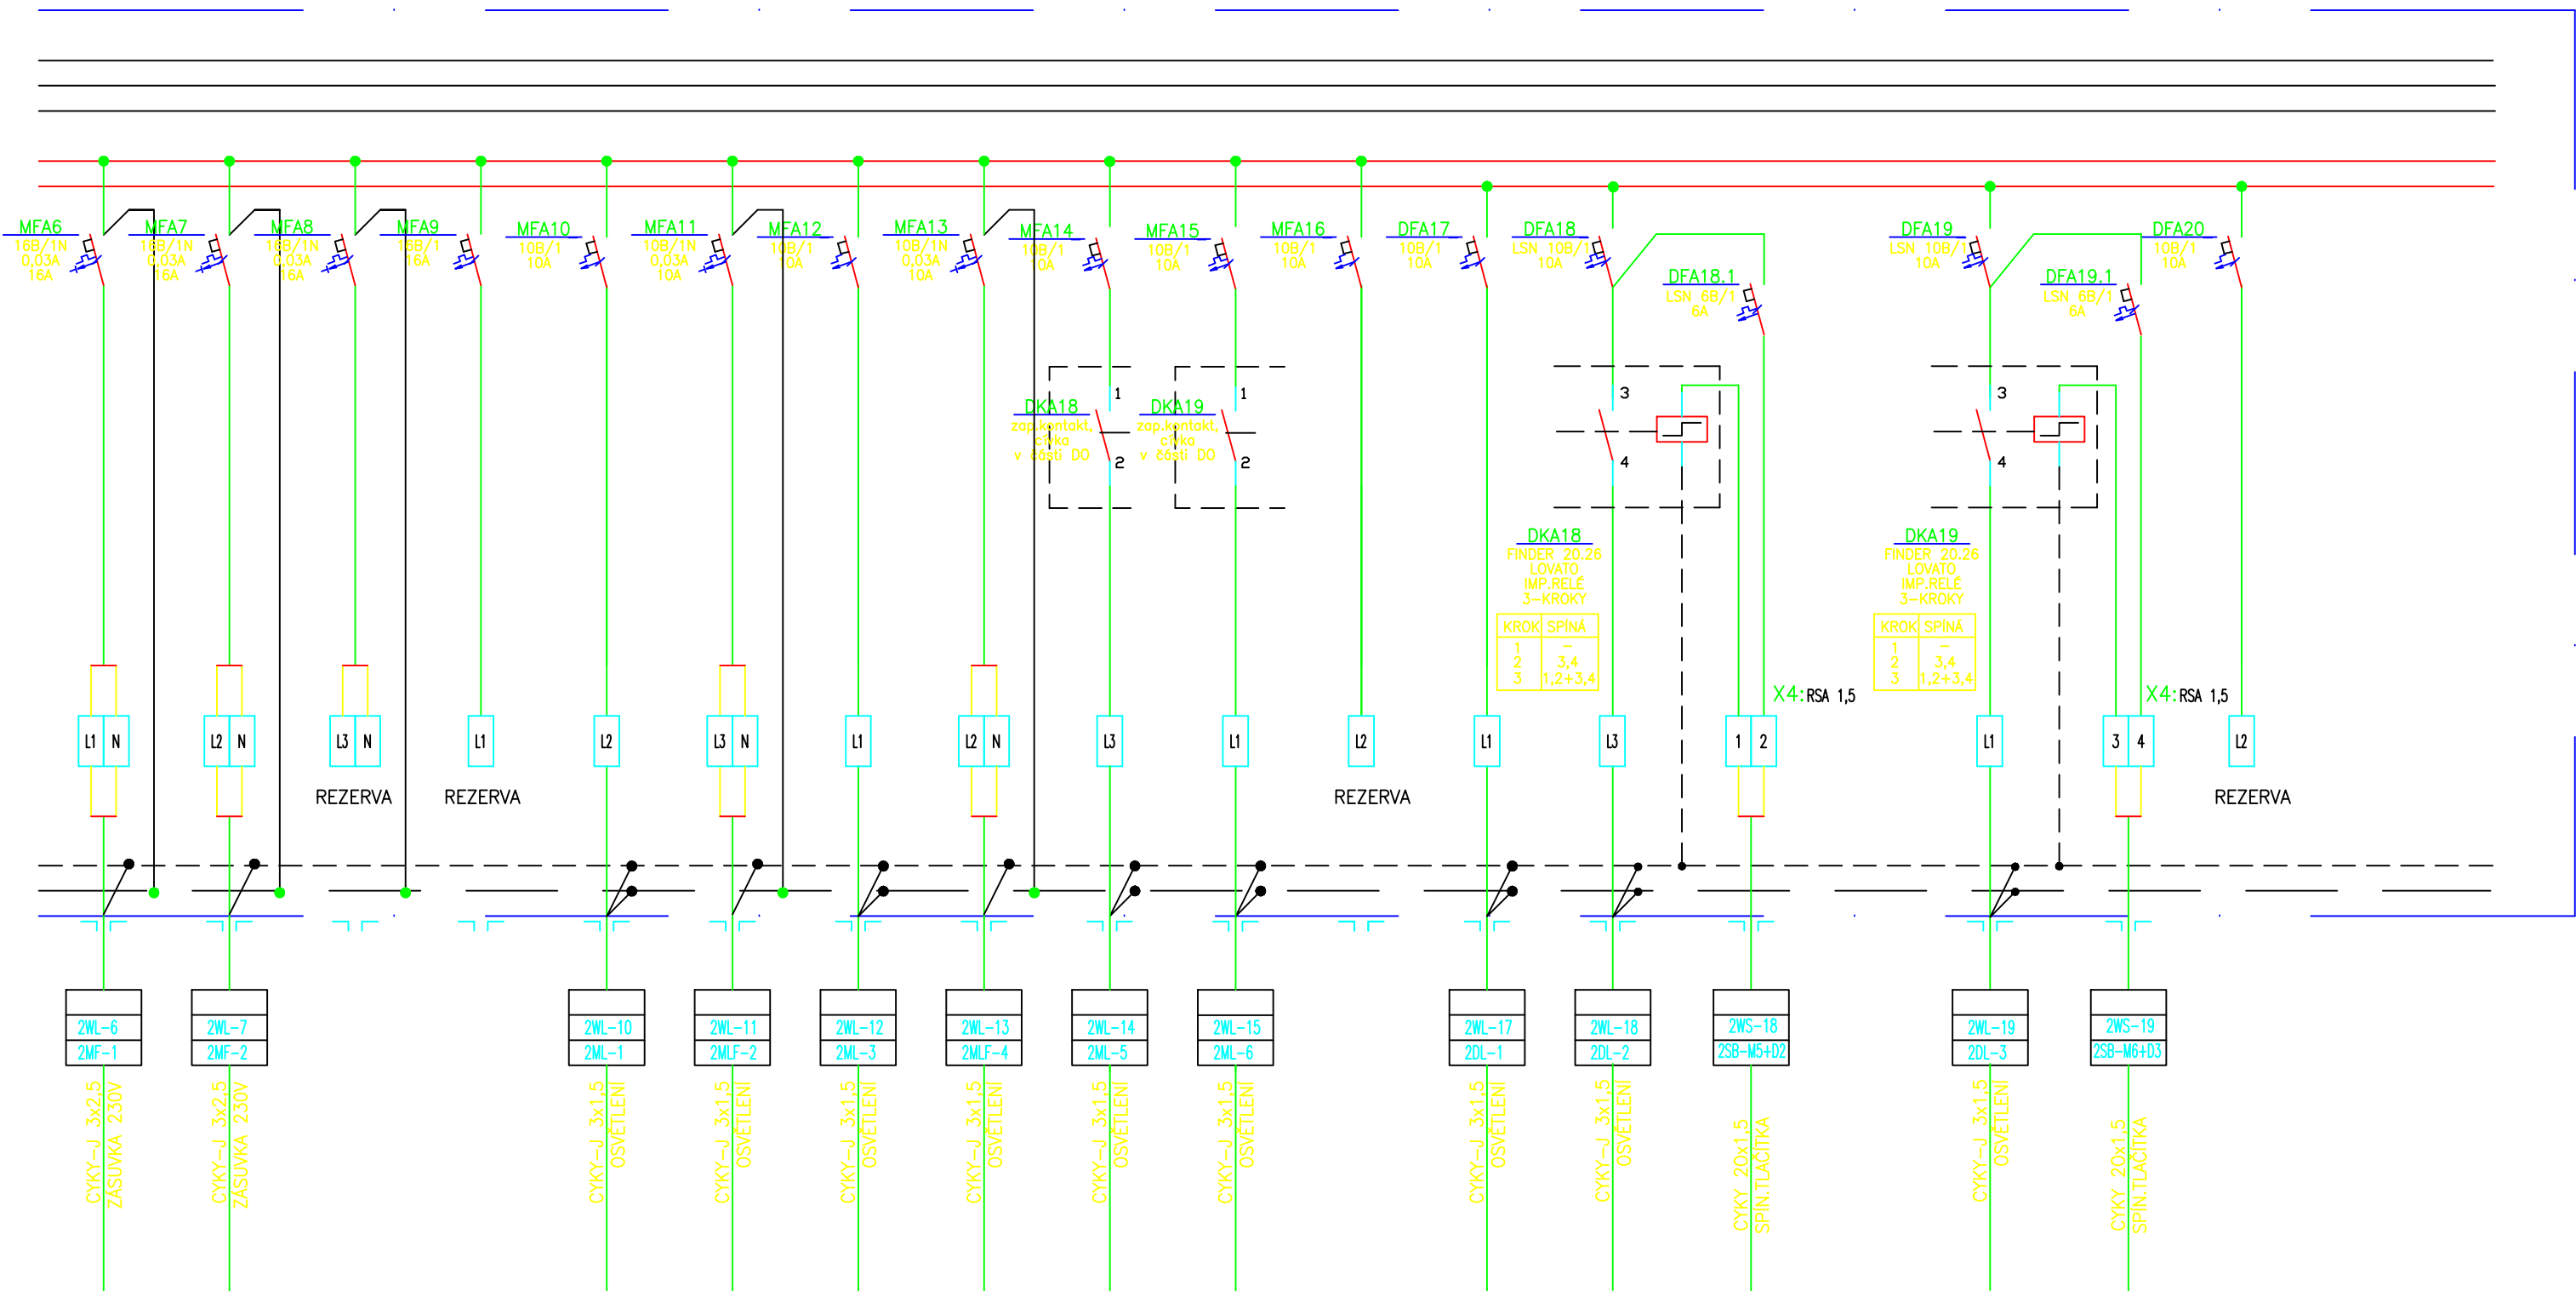


RP2

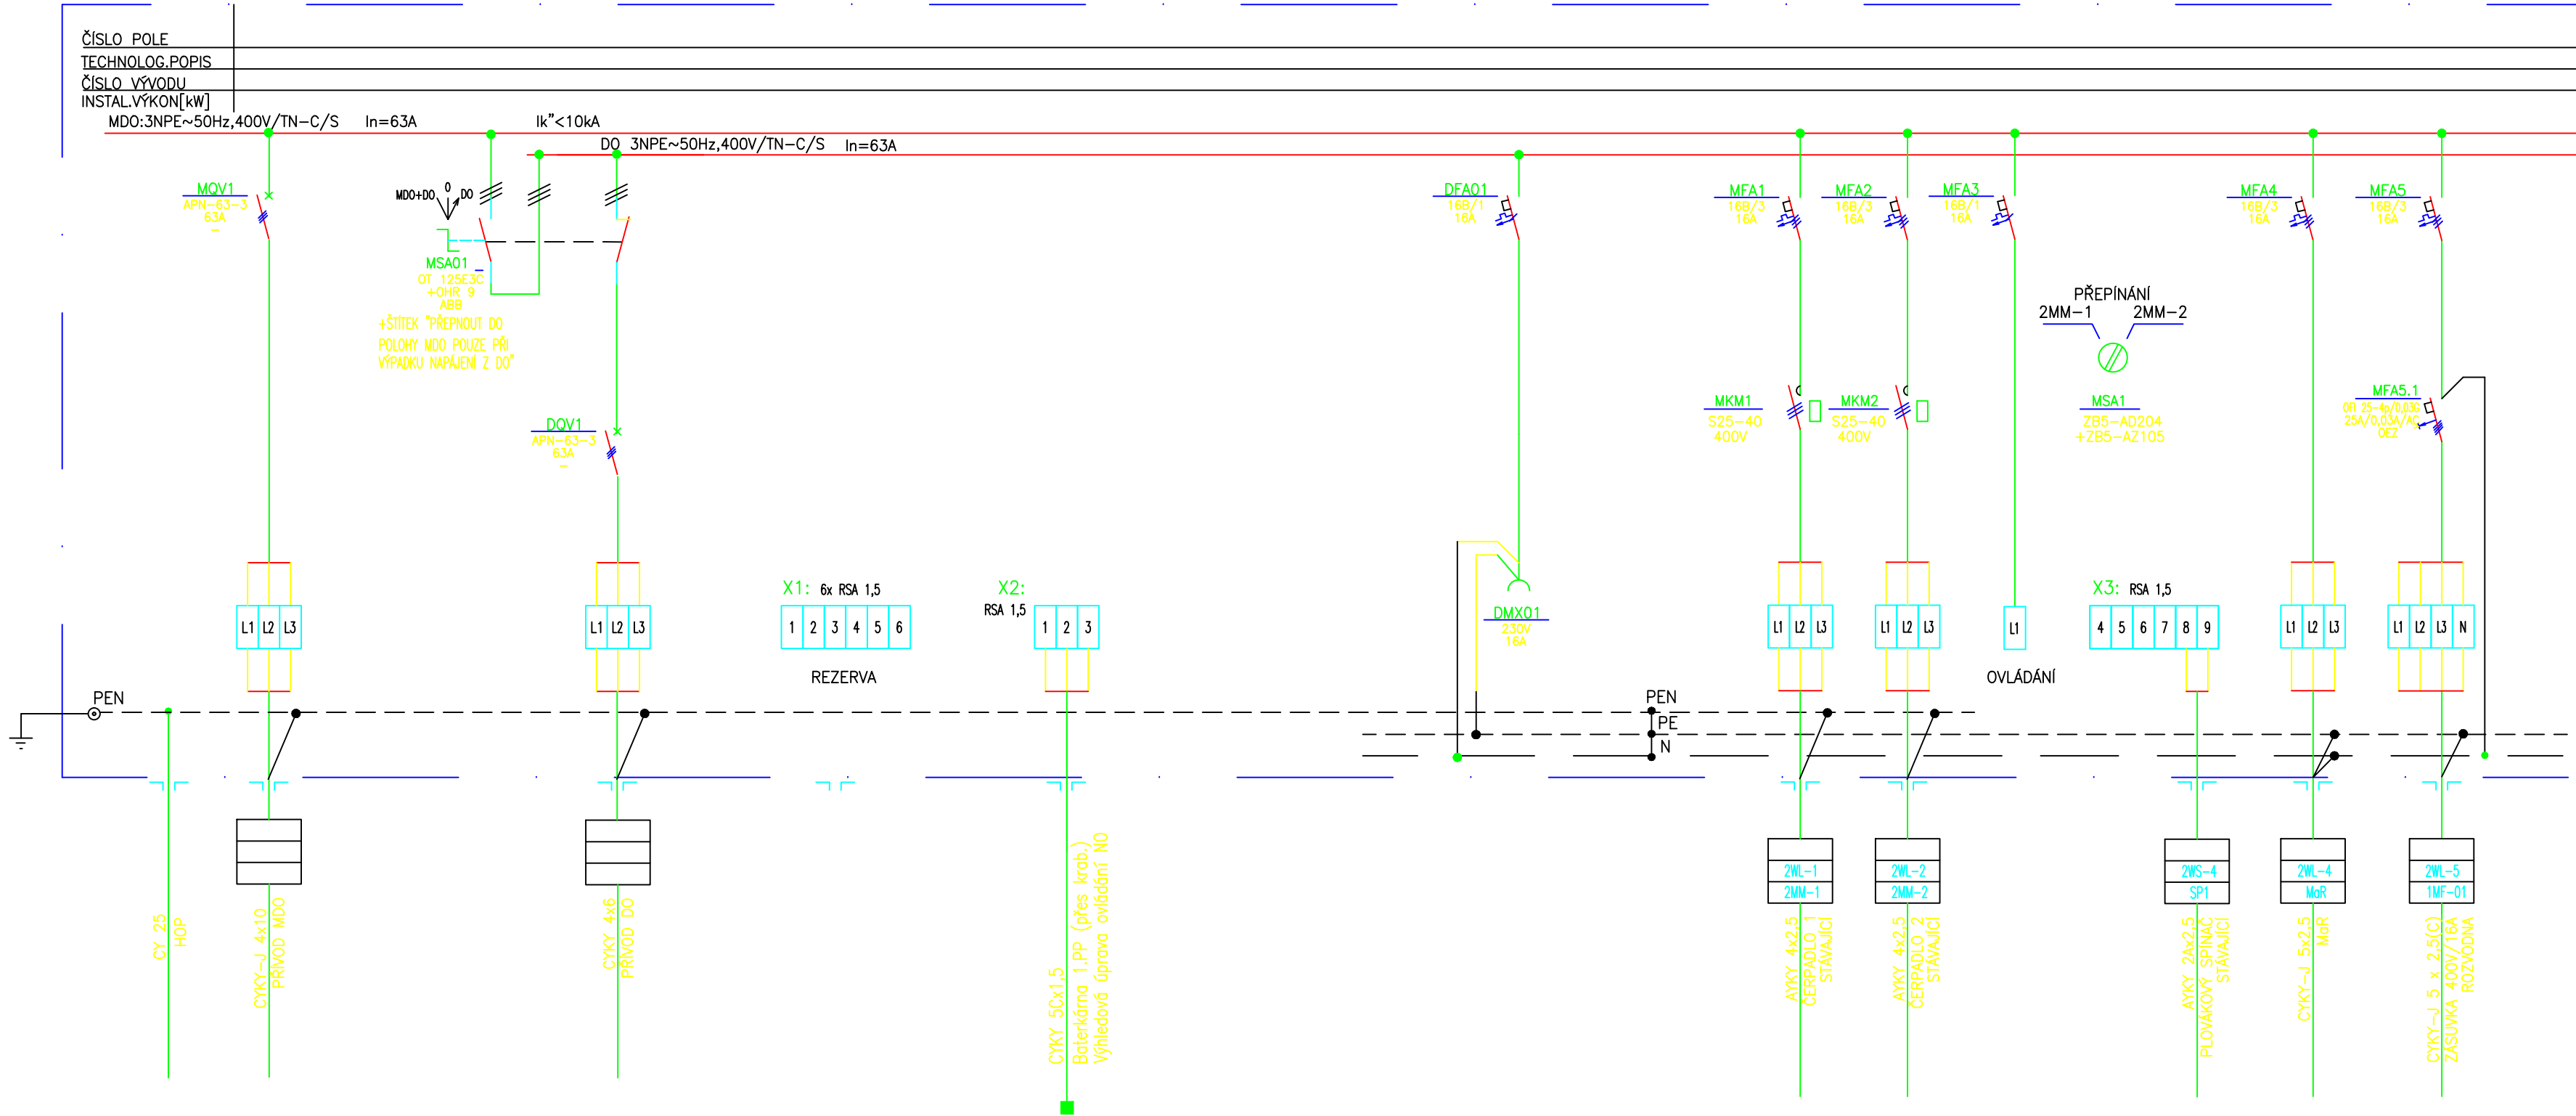

ROZVÁDĚČ NOUZOVÉHO OSVĚTLENÍ – STÁVAJÍCÍ

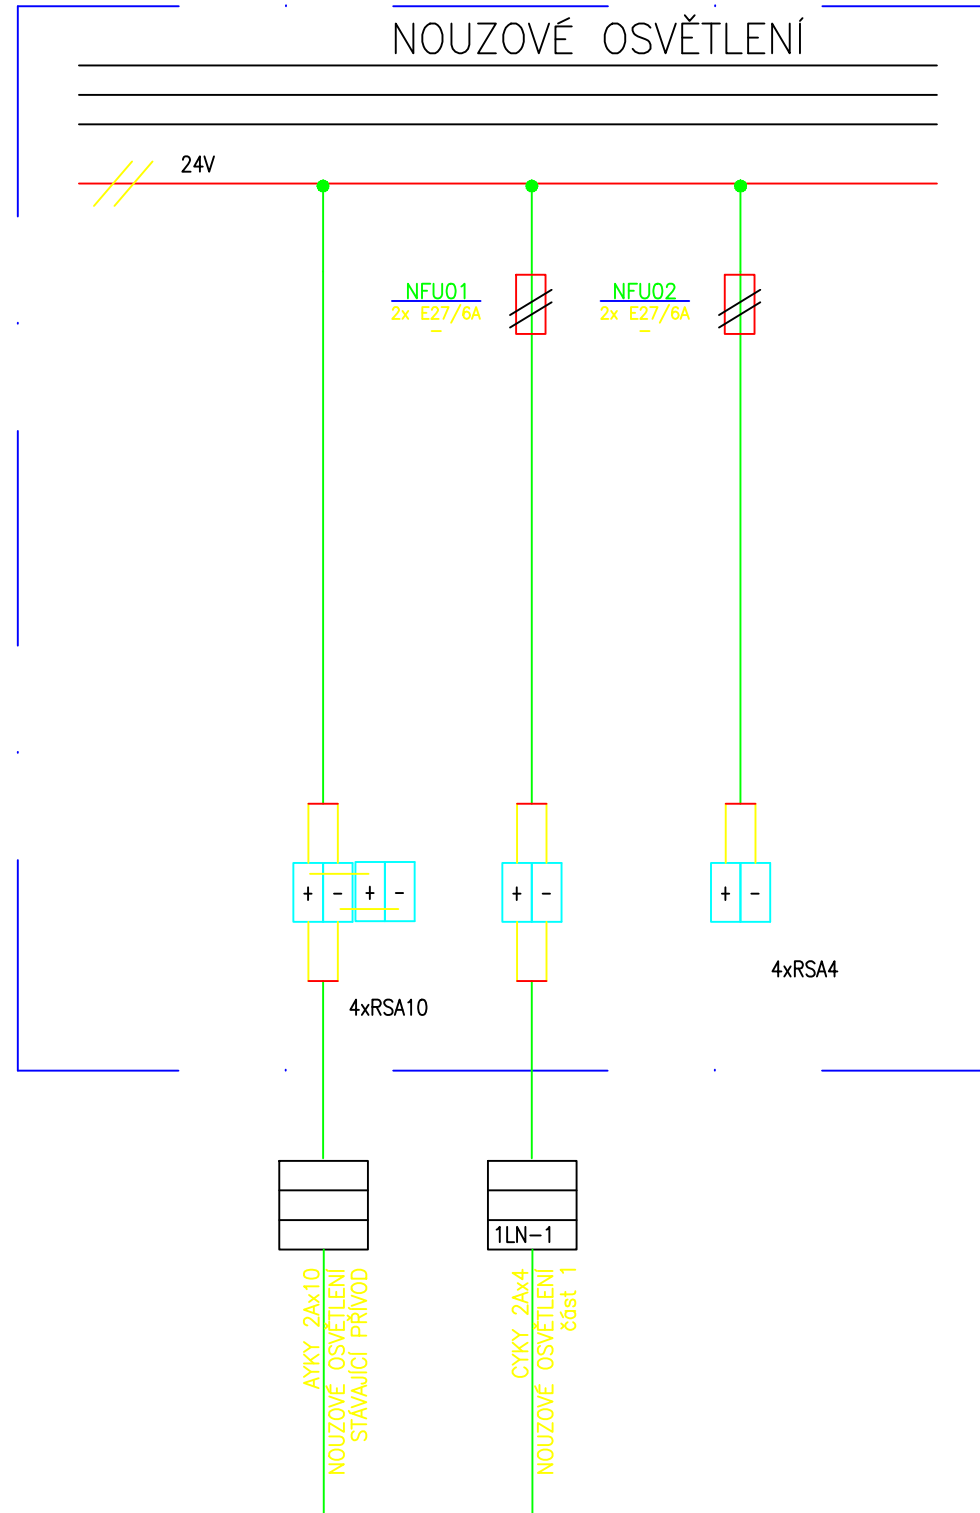

OZNAČENÍ ROZVÁDĚČE: RP2
PROVEDENÍ, VZOR : OCELOPLECHOVÝ ROZVÁDĚČ – BEZ DVEŘÍ
ROZMĚR : 8/v/h=(xxx*xxx*xxx)mm
NÁTER : TYPY
DĚLENÍ MEZI POLI :
PŘÍVOD : SPODEM
VÝVOD : NAHORU
KRYTÍ (ČSN 33 2000-5-51): IP20
PROSTŘEDÍ (ČSN 33 2000-3): NORMÁLNÍ

OCHRANA PŘED ÚRAZEM EL. PROUDEM (ČSN 33 2000-4-41ed2):
AUTOMATICKÝM ODPOJENÍM OD ZDROJE

OVLÁDÁNÍ:
NAPÁJECÍ NAPĚTOVÁ SOUSTAVA: MDO,DO : 3NPE~50Hz,400V,TN-C/S

OVLÁDACÍ NAPĚTOVÁ SOUSTAVA:

ZAKRESLENĚSKUTEĽNĚHO STAVU

NEDĚLNOU SOUĽĚSTĚTĚTO PD JE I TECHNICKĚ ZPRĚČVA

ZNAČKA		DATUM	PROJEKT	PODPIS
VYPRACOVAL	M.VICIAN			
ODP.PROJEKTANT	M.VICIAN			
KONTROLOVAL	M.VICIAN			
MÍSTO	AREÁL FN OLOMOUC, BUDOVA DĚTSKÉ KLINIKY			
INVESTOR	FAKULTNÍ NEMOCNICE OLOMOUC, I.P.PAVLOVA 6, OLOMOUC			
STAVBA	ÚPRAVA DISPOZICE O.P DĚTSKÉ KLINIKY FN OLOMOUC NA CENTRUM PRAKTICKÝCH DOVEDNOSTÍ FZV UP OLOMOUC	DATUM	03.2011	
SO - PS	TECHNIKA PROSTŘEDÍ STAVEB F.1.4g. ZAŘÍZENÍ SILNOPROUDÉ ELEKTROTECHNIKY	STUPEŇ	SKUT.PROVEDENÍ	
		POČET A4	8A4	
		MĚŘITKO	-	
VÝKRES	ROZVÁDĚČ RP2			
				F.1.4g - 07