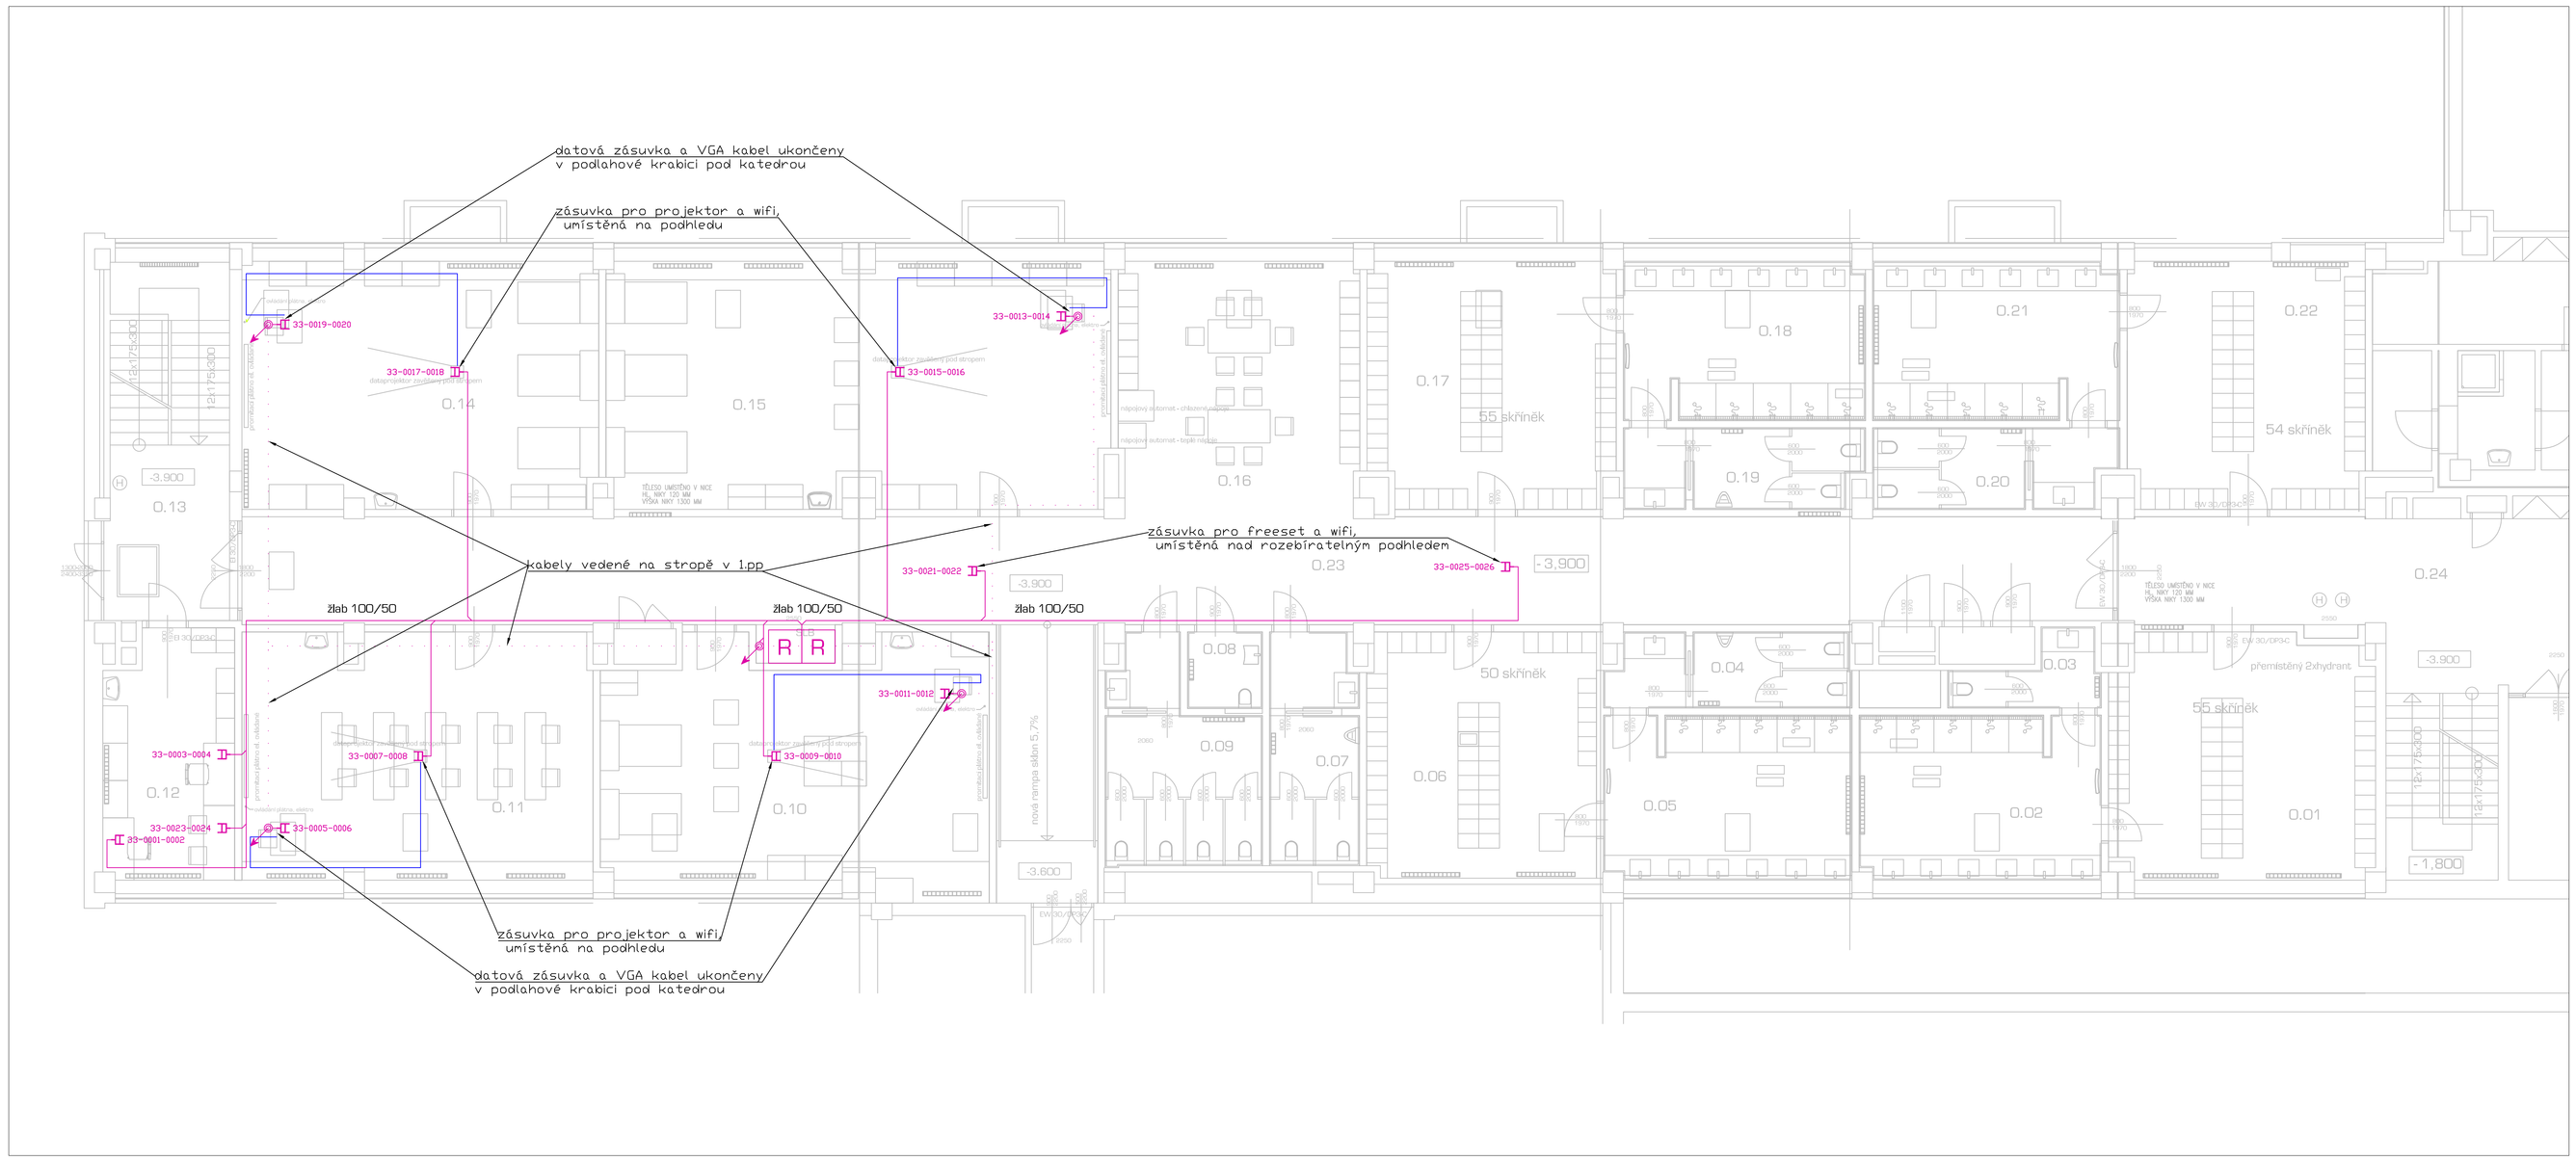


## legenda místností:

| O.K. | NAZEV MISTNOSTI | PLOCHA m2 | DRUH PODLAHY | STPN POZARU | POVRCH STEN | POVRCH STROPU | POZNAMKA | PISN.1 | PISN.2 |
|---|---|---|---|---|---|---|---|---|---|

## LEGENDA:

STRUKTUROVANÁ KABELÁŽ

- Datová dvojzásuvka 2xRJ45
- R Datový rozvaděč 48U 800x800
- Datový kabel UTP Cat 5E
- Datový kabel UTP Cat 5E, trasa v 1.pp
- VGA kabel

| INDEX | DATUM, JMÉNO, PODPIS | TEXT A POPIS ZMĚNY |
|---|---|---|
| | | |
| | | |
| | | |

| | | |
|---|---|---|
| VYPRACOVAL | Michal Svoboda | |
| KONTROLOVAL | Josef Bednář | |
| SCHVÁLIL | Jiří Šafránek | |


MERIT GROUP a.s.
MERIT GROUP a.s.
Březinova 7
772 00 Olomouc
tel: +420 585 226 185
fax: +420 585 230 206
e-mail: merit@merit.cz


| | | | | |
|---|---|---|---|---|
| MÍSTO STAVBY | areál FN Olomouc, budova dětské kliniky | DATUM | 5/2011 | MĚŘÍTKO 1:100 |
| INVESTOR | Fakultní nemocnice Olomouc | ZAKÁZKA ZS-11-023 | | FORMÁT 4x A4 |

STAVBA
FN Olomouc-budova dětské kliniky

OBSAH - NÁZEV VÝKRESU
SK-0.np

| OBJEKT - PROVOZNÍ SOUBOR | STUPEŇ dokumentace skutečného provedení | ARCH. ČÍSLO | Č. VÝKRESU | Č. VÝTISKU |
|---|---|---|---|---|
| SO.01 f.1.4.8 zařízení slaboproudé elektrotechniky | | | 1 - SL 01 | |