


POPIS MÍSTNOSTI 1.NP:

OBŠL	ODĚL	POČET (m <sup>2</sup> )	VRŠKA (mm)	PODLAŽNÍ PODLAHY	PODLAŽNÍ OPRAVA	ODKAZ	PODLAŽNÍ STĚNY	PODLAŽNÍ OPRAVA	ODKAZ	PODLAŽNÍ POZDVIŽKA
A.0101260	ČISTĚNÍ CHODBY	1,3 (2400)	3000	PVC FIBRON 100 MM	OP4		OMITNA HLADKA	PODHEB KAZETOVÝ 2,4 M	OS	
A.0101360	WC	5,6 (2400)	2400	REZOVANÁ DUBŽENA OSMILOVÝ SOUL.	OP1		OMITNA HLADKA	PODHEB KAZETOVÝ 2,4 M	OS	
A.0101600	VÝTUN	2,8					OMITNA HLADKA	PODHEB KAZETOVÝ 2,4 M		
A.0101800	SCHODIŠTĚ	17,8 (2500)	3000	PVC FIBRONOVÝ SOUL.	OP3		OMITNA HLADKA	PODHEB KAZETOVÝ 2,4 M	OS	
		27,2								


OP4 - OPRAVA A POPRAVA STAVBY OPRAVA  
OS - OPRAVA NA SLOUBU KONSTRUKCE

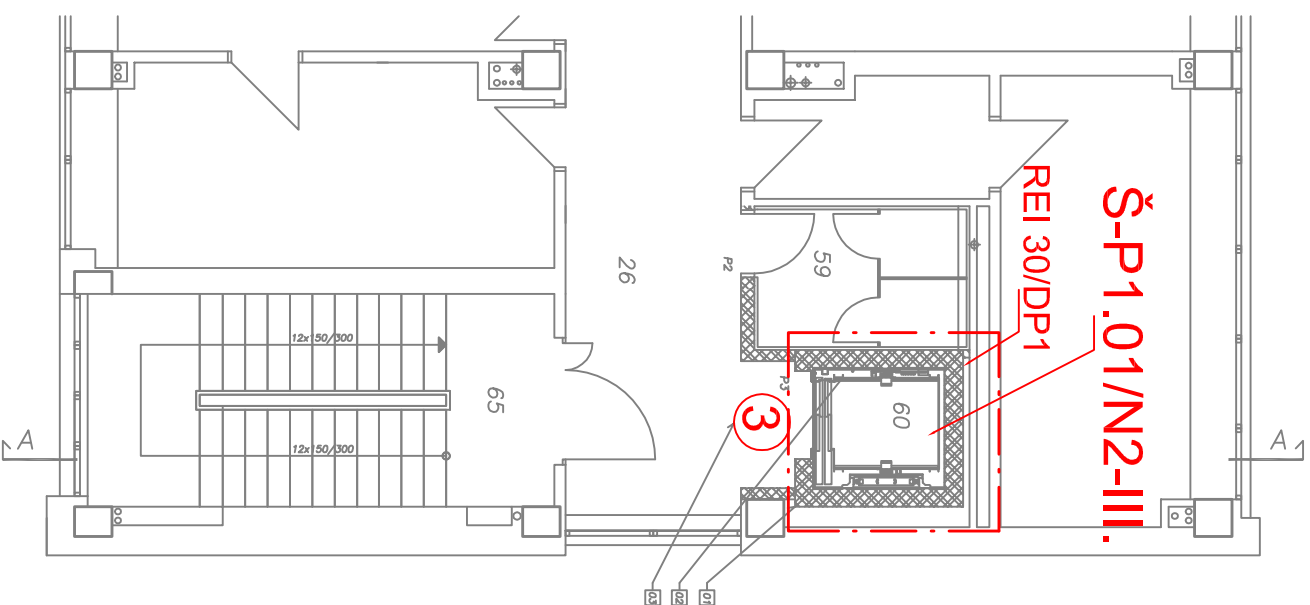

LEGENDA MATERIÁLŮ:


SCHEMA:

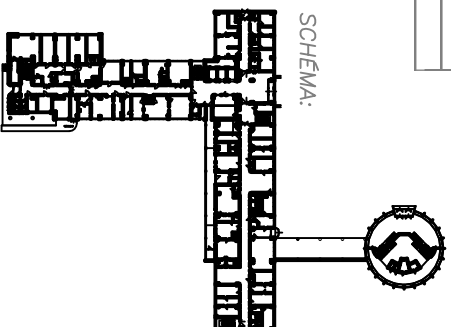

VÝPIS PŘEKLADŮ 1.NP:

ZNAČENÍ	POČET	MATERIÁL PROFIL (mm)	ŠVĚTLOST (mm)	ODĚLN. (mm)	DLŽ. (mm)	POZICE
P2	1	70/145 KERAMICKÝ PŘÍKROK	800	1250	1x	MC 26/69
P3	1	70/238 KERAMICKÝ PŘÍKROK	1180	1500	3x	MC 26/60

POZNÁMKY:





POPIS MÍSTNOSTI 1.PP:

OBŠL	ODĚL	POČET (m <sup>2</sup> )	VRŠKA (mm)	PODLAŽNÍ PODLAHY	PODLAŽNÍ OPRAVA	ODKAZ	PODLAŽNÍ STĚNY	PODLAŽNÍ OPRAVA	ODKAZ	PODLAŽNÍ POZDVIŽKA
A.0191361	CHODBA	10,0 (2800)	2800	PVC FIBRON 100 MM	OP4		OMITNA HLADKA	PODHEB KAZETOVÝ 2,3 M	/A	OS
A.0191400	SCHODIŠTĚ	17,7 (3300)	3300	REZOVANÁ DUBŽENA OSMILOVÝ SOUL.	OP4		OMITNA HLADKA	PODHEB KAZETOVÝ 2,3 M	/A	OS
A.0191410	PRACOVNA	13,3 (2500)	3000	PVC FIBRON 100 MM	OP3		OMITNA HLADKA	PODHEB KAZETOVÝ 2,3 M	/A	OS
		44,2								


OP4 - OPRAVA A POPRAVA STAVBY OPRAVA  
OS - OPRAVA NA SLOUBU KONSTRUKCE

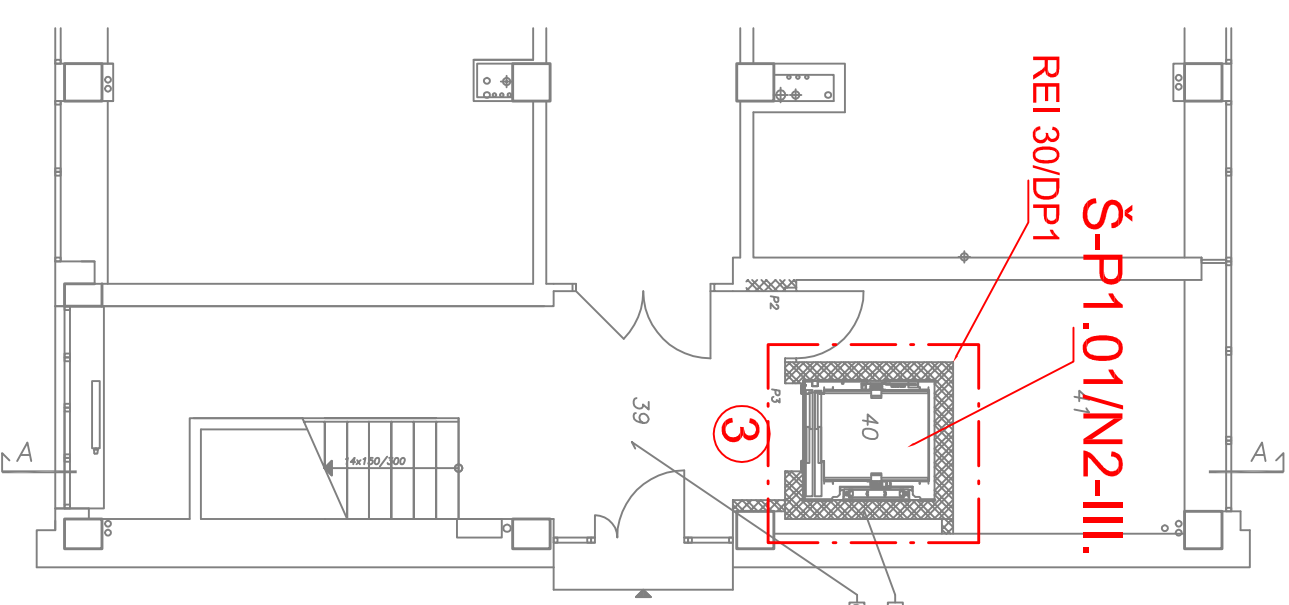

LEGENDA MATERIÁLŮ:


SCHEMA:

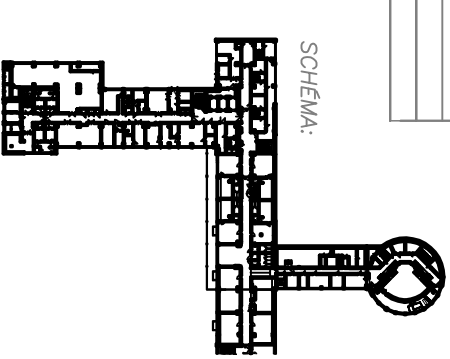

VÝPIS PŘEKLADŮ 1.PP:

ZNAČENÍ	POČET	MATERIÁL PROFIL (mm)	ŠVĚTLOST (mm)	ODĚLN. (mm)	DLŽ. (mm)	POZICE
P2	1	70/145 KERAMICKÝ PŘÍKROK	800	1250	1x	MC 26/61
P3	1	70/238 KERAMICKÝ PŘÍKROK	1180	1500	3x	MC 26/60

POZNÁMKY:




- POŽÁRNÍ DVEŘE**
- 1 EI 30/DP3-S-C
  - 2 EI 30/DP3-C
  - 3 EW 15/DP1-C
  - 4 EW 30/DP3-C

- LEGENDA**
- POŽÁRNÍ ÚSEK, KTERÝ MUSÍ BÝT VYBAVEN NOUZOVÝM OSVĚTLENÍM
  - HRANICE POŽÁRNÍHO ÚSEKU
  - CELKOVÝ POČET HASIČIČÍCH JEJENOTEK PŘEN.HAS.PŘÍSTROJŮ/TRIDA POŽÁRU
  - SMĚR ÚNIKU NA VOLNĚ PROSTRANSTVÍ
  - SMĚR ÚNIKU
  - POŽÁRNÍ ÚSEK, KDE MUSÍ BÝT ZAJIŠTĚN ZÁSAH POMOCÍ VNITRNÍHO HYDRANTOVÉHO SYSTÉMU
  - HRANICE POZ. NEBEZPEČ. PROSTORU
  - POŽÁRNÍ ŽEBŘÍK

MÍSTO: OLOMOUČ	PROJEKTANT:
KRAJ: OLOMOUCKÝ	ING. JAROMÍR DEJL
INVESTOR: Fakultní nemocnice Olomouc, P. Pavlova 18516, 77900 Olomouc - Nová Ulice	STUPEŇ: zspd
NÁZEV AKCE:	ING. JAROMÍR DEJL
Úprava dětské kliniky pro ambulanci alergologie, budova Č1, Olomouc Nová Ulice, st. 1444	autorizovaný technik pro požární bezpečnost staveb
NAZEV AKCE:	NA TABULI OVĚNĚNÍ/RCHU 5,
779 00 OLOMOUČ	IC: 06126495
DATUM:	2016-07
FORMÁT:	-
MĚŘÍTKO:	-
ČÍSLO ZAKÁZKY:	ČÍSLO VÝKRESU:
1.PP. 1.NP	3761-ver1