


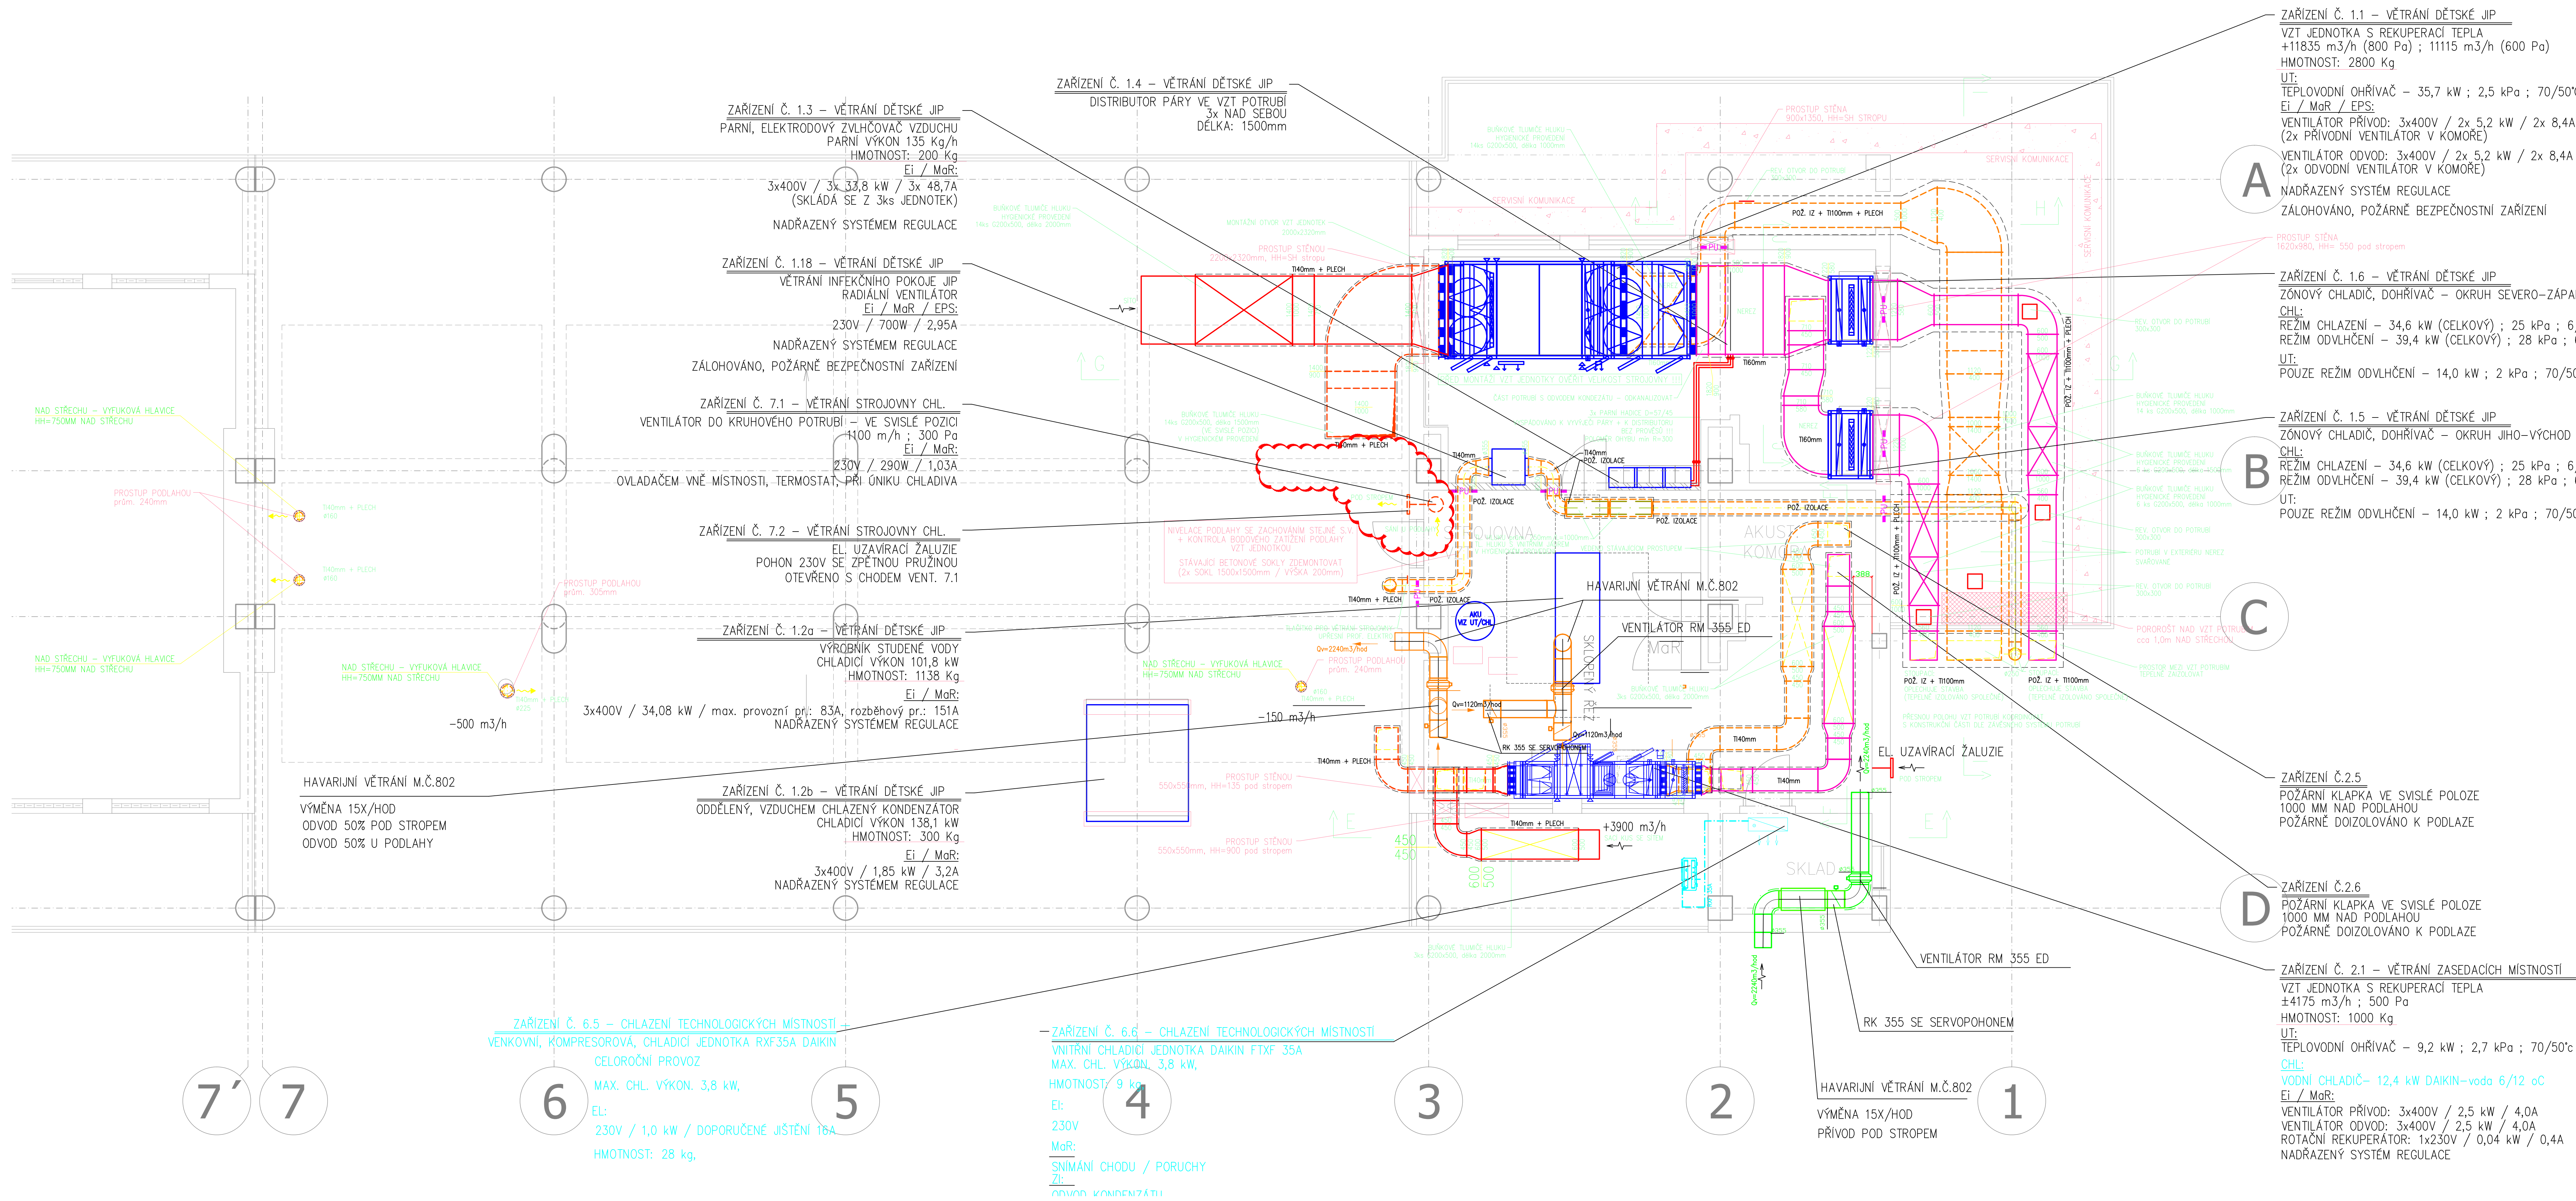

Legenda:

- Potrubí s venkovním vzduchem
- Potrubí s přívodním, upraveným vzduchem
- Potrubí s odvodním (sání) vzduchem
- Potrubí s odpadním (výtlak) vzduchem
- Potrubí opatřeno tepelnou izolací tl. 60mm
- Potrubí opatřeno požární izolací – pož. odolnost 60min
- Ču potrubí s chladivem
- Vlnitý stropní anemostat
- OSTA VÝUSTKA S FILTREM H13 – NÁSTĚNNÁ PŘÍPOJNÁVÍ ROZMĚR POTRUBÍ OVĚŘT DLE KONKRETNÍHO DODANÉHO PŘEKU
- OSTA VÝUSTKA S FILTREM H13 – STROPNÍ (ANEMOSTAT) – boční připojení s regulační klapkou
- ČTYŘHRANNÁ VÝUSTKA
- Kazetová jednotka chlazení
- Qchl=613W Potřebný chladicí výkon dle příslušné místnosti
- Tlumič hluku pro kruhové potrubí
- Tlumič hluku pro čtyřhranné potrubí
- Talířový ventil pro odvod vzduchu
- Talířový ventil pro přívod vzduchu
- Zpětná klapka
- MNOŽSTVÍ PŘÍVÁDĚNÉHO (+) / ODVÁDĚNÉHO (-) VZDUCHU
- SMĚR PŘÍVÁDĚNÉHO VZDUCHU
- SMĚR ODVÁDĚNÉHO VZDUCHU
- SMĚR PŘEVÁDĚNÉHO VZDUCHU
- MNOŽSTVÍ PŘEVÁDĚNÉHO VZDUCHU DVEŘE BEZ PRAHU POPR. NĚKTERÝCH POŽÁRNÍCH DVEŘÍ
- MNOŽSTVÍ PŘEVÁDĚNÉHO VZDUCHU DVEŘE MŘÍŽKA V DOLNÍ ČÁSTI DVEŘÍ ROZMĚR DVEŘNÍ MŘÍŽKY 500x100
- PJ POŽÁRNÍ ZATĚSNĚNÍ (UCPÁVKA)

Souřadnicový systém : JTSK
Výškový systém : Bpv
±0.000=XXX,XX m.n.m.

DOKUMENTACE PRO PROVEDENÍ STAVBY			
OBJEDNATEL:		FAKULTNÍ NEMOCNICE OLOMOUC, p.o., I. P. PAVLOVA 185/6, 779 00 OLOMOUC	
VEDOUČÍ PROJEKTANT:		ING. VERONIKA PALUŠKOVÁ	
ZODP. PROJEKTANT:		PAVEL ŠKARDA	
VYPRACOVAVŠÍ:		P. VLK, K. KOLÁŘOVÁ	
KONTROLOVAL:		PAVEL ŠKARDA	
KRAJ: OLOMOUCKÝ KRAJ		STAV. ÚŘAD: OLOMOUC	
NAZEV AKCE:		STAVEBNÍ ÚPRAVY OBJEKTU Q2 DĚTSKÁ KLINIKA	
NAZEV OBJEKTU:		SO 01	
NAZEV PŘÍLOHY:		PŮDORYS 8.NP	
		ČÍSLO: 18009-DPS-D.1.4.2-SO-01 - 06	