


- W112.CZ - EI 4J - KNAUF RED PIANO 2x 12,5mm

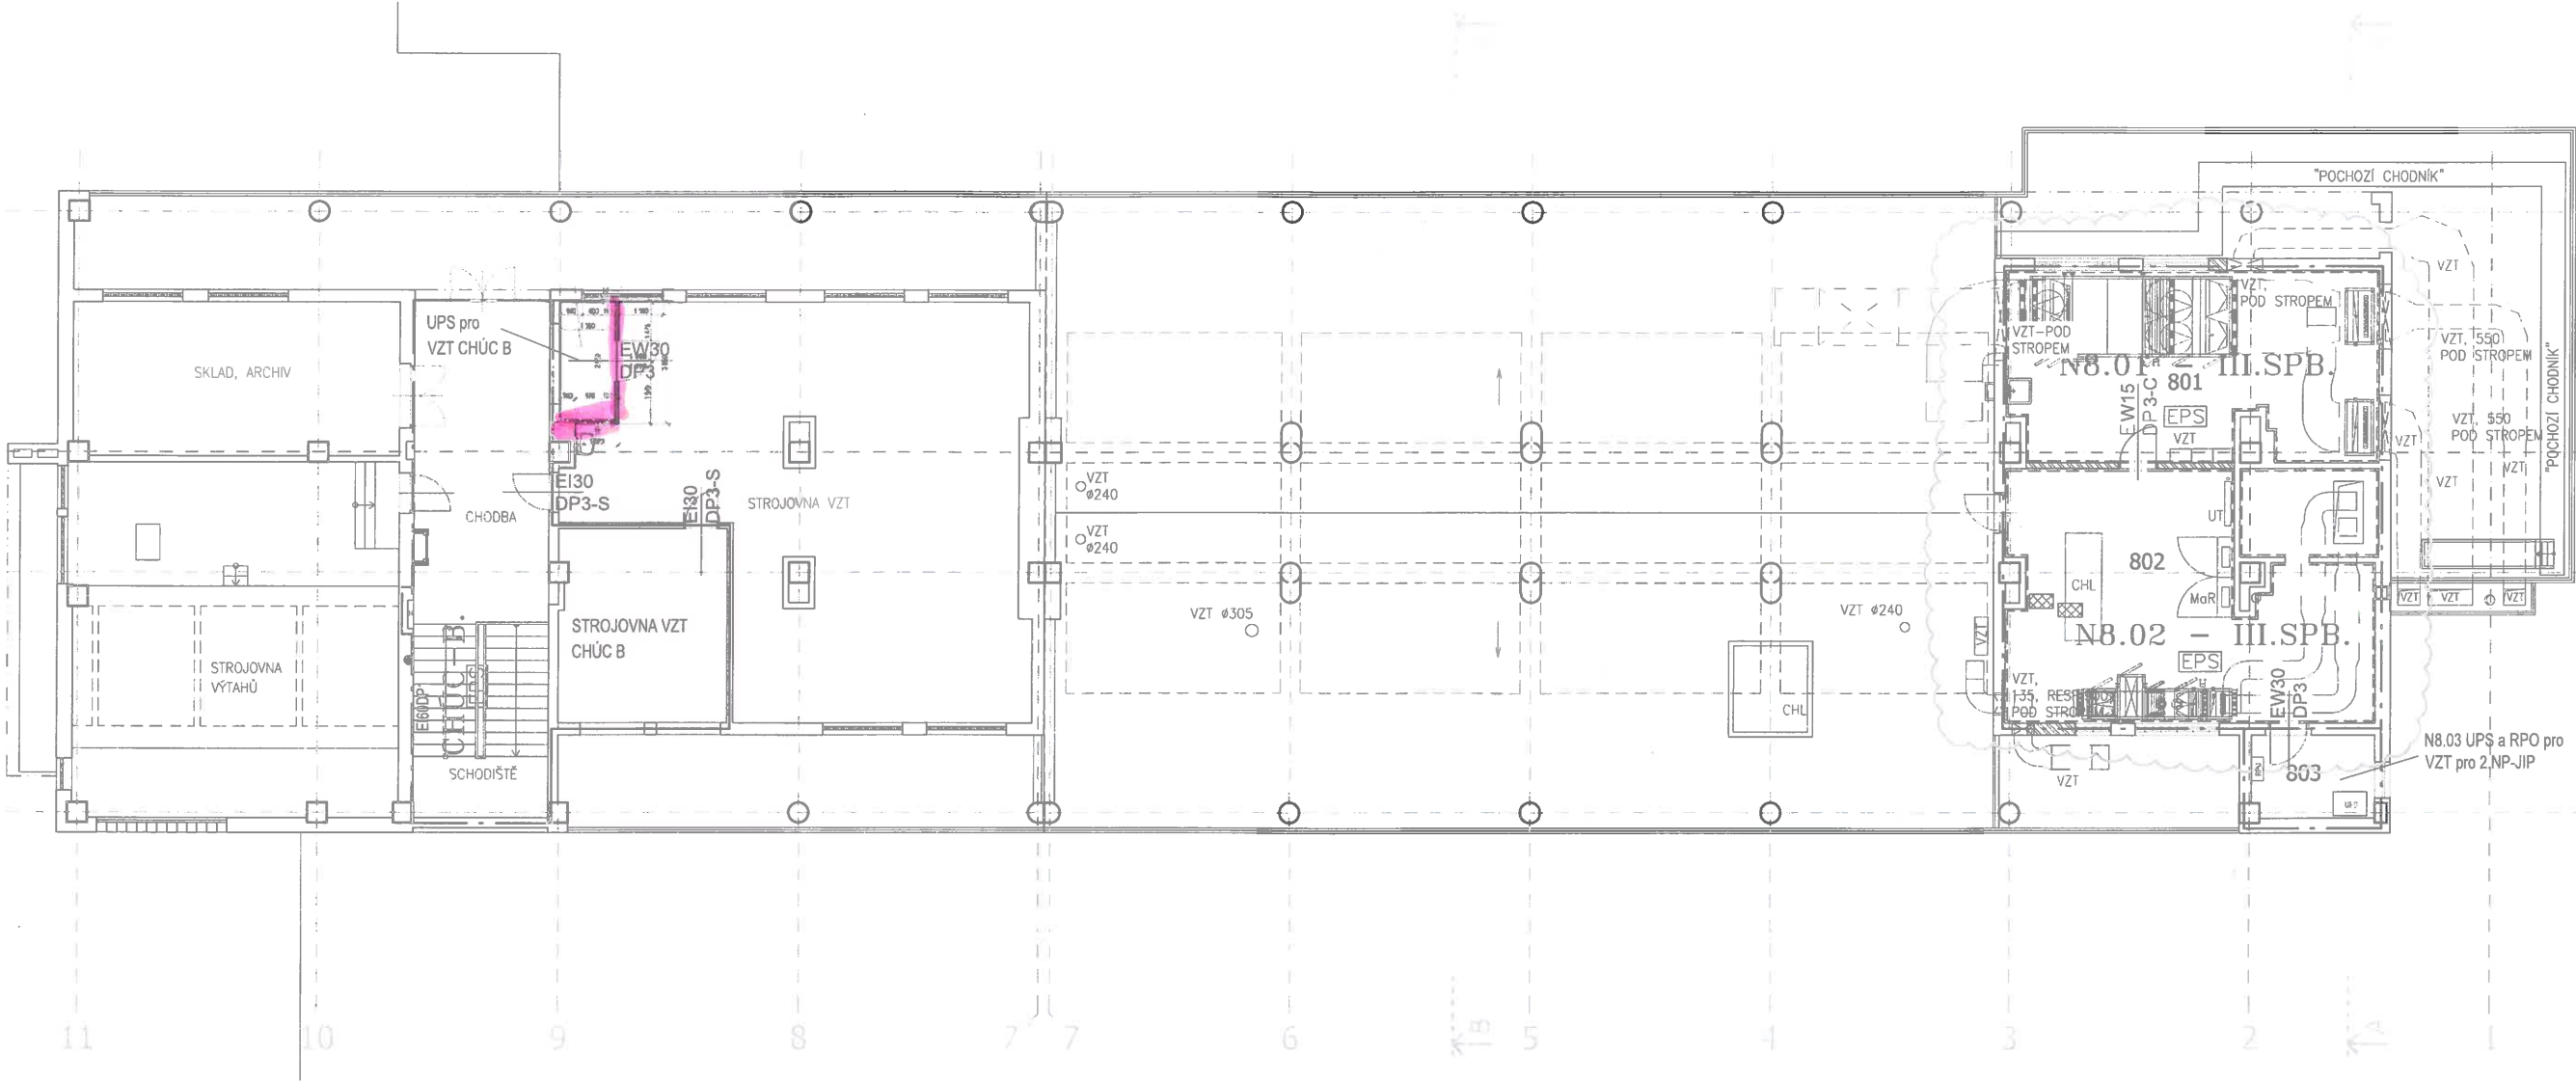

S6 SKLADBA PODLAHY STROJOVNY VZT

- FINÁLNÍ VRSTVA PODLAHY – EPOXIDOVÝ STĚRKOVÝ SYSTÉM O TL. MIN. 2MM
- VYROVNÁVACÍ VYSOKOPEVNOSTNÍ SAMONIVELAČNÍ CEMENTOVÁ STĚRKA TL.V ROZSAHU DLE NEROVNOSTÍ CCA 3–40MM
- PENETRAČNÍ KOTVÍCÍ VRSTVA S POSYPEM KŘEMENNÝM PÍSKEM FRAKCE 0,6–1,2MM
- VYČIŠTĚNÁ PŮVODNÍ PODKLADNÍ VRSTVA, PO ODSTRANĚNÍ PŮVODNÍ KRYTINY, ZBYTKŮ LEPIDEL A NESOUDRŽNÝCH ČÁSTÍ CELOPLOŠNÝM FRÉZOVÁNÍM, PŘÍP. OTŘYSKÁNÍM.

VÝPIS OCEL. PŘEKLADŮ

VÝPIS PÓROBET. PŘEKLADŮ

POZNÁMKA

- PROSTORY STROJOVNY VZT A VE SKLADU BUDE PO DOMONTÁŽI STÁVAJÍCÍCH JEDNOTEK VZT VYČIŠTĚNY, BUDOU VYSRAVENY PŘÍP. DOPLNĚNY OMÍTKY, A STĚNY I STROP MÍSTNOSTI OPATŘENY NOVÝMI MALBAMI.
- PODLAHY V DOTČENÝCH PROSTORECH BUDOU PROVEDENY NOVÉ – VIS SKLADBA S6.
- OKNA V DOTČENÝCH PROSTORECH BUDOU OPATŘENY SÍTY PROTI HMYZU.
- PROSTUPY STŘEŠNÍ ROVINOU (PROCHÁZEJÍCÍ VZT POTRUBÍ, STOJINÝ RÁMU VZT JEDNOTEK APOD.) MUSÍ BÝT NÁLEŽITĚ SYSTÉMOVĚ TĚSNĚNY.
- VZT A CHLAĐIČI JEDNOTEK VE STROJOVNĚ A NA STŘEŠE OBJEKTU BUDOU PRUŽNĚ ULOŽENY, ROZDÍL MAXIMÁLNÍ VÝŠKOVÝ HLUBKA: 100MM
- STĚNY STROJOVNĚ VZT (M.Č. 801 A 802) BUDOU NA CELOU VÝŠKU OBLOŽENY AKUSTICKÝ POKLITÝM OBKLADEM NA BÁZI SKELNÉ VATY (PŘÍP. MINERÁLNÍ VLNÝ), TL. CCA 50MM. SE STŘEDNÍM ČÍNTELEM ZVUKUPOHLIVNOSTI M.N. 0,8

LEGENDA

- STÁVAJÍCÍ KONSTRUKCE
- NOVÉ KONSTRUKCE
- DOZDÍVKY Z PÓROBETONOVÝCH TVÁRNIC (YTONG) TL.CCA 300MM
- ZABETONOVÁNÍ OTVORŮ V PODLAŽE 2x CCA 600/400
- NOVÉ ZAŘÍZENÍ VZT
- NOVÉ PROSTUPY
- AKUSTICKÝ POHLITÝVÝ OBKLAD STĚN

LEGENDA DOTČENÝCH MÍSTNOSTÍ - 8.NP

Č.M.	NÁZEV MÍSTNOSTI	PLOCHA (m²)	S.V. (m)	PODLAHA	PODHLĚD	POVRCH.ÚPRAVA STĚN
801	STROJOVNA VZT	42,84	2,65	EPOXID.STĚRKA	OMÍTKA	EPOXID.SOKL, AKUSTICKÝ OBKLAD
802	STROJOVNA VZT	56,30	2,65	EPOXID.STĚRKA	OMÍTKA	EPOXID.SOKL, AKUSTICKÝ OBKLAD
803	SKLAD	6,31	2,90	EPOXID.STĚRKA	OMÍTKA	EPOXID.SOKL, OMÍTKA
UŽITNÁ PLOCHA CELKEM:		105,45				

±0,000=230,00 m.n.m. Souřadnicový systém : JTSK Výškový systém : Bpv

DOKUMENTACE PRO PROVEDENÍ STAVBY			
OBJEDNATEL :		FAKULTNÍ NEMOCNICE OLOMOUC, p.o., I. P. PAVLOVA 185/6, 779 00 OLOMOUC	
VEDOUČÍ PROJEKTANT :		ING. VERONIKA PALÍŠKOVÁ	
ZODP. PROJEKTANT :		ING. ALEŠ TUČEK	
VYPRACOVAL :		ING. ALEŠ TUČEK	
KONTROLOVAL :		ING. ALEŠ TUČEK	
KRAJ : OLOMOUCKÝ KRAJ		STAV. ÚŘAD : OLOMOUC	
NÁZEV AKCE :		STAVEBNÍ ÚPRAVY OBJEKTU Q2 - DĚTSKÁ KLINIKA	
NÁZEV OBJEKTU :		S0 01 - DĚTSKÁ KLINIKA	
ČÁST :		D.1.3 - POŽÁRNÉ BEZPEČNOSTNÍ ŘEŠENÍ	
NÁZEV PŘÍLOHY :		PŮDORYSY 8.NP (STŘECHA) - NOVÝ STAV	
STUPĚN :		DPS	
DATUM :		05/2021	
FORMÁT/POČET STR. :		B	
MĚŘÍTKO :		1:100	
ARCHIVNÍ ČÍSLO :		Č. ZAK. 19009	
SOUBOR :		DWG	
ČÍSLO SOUPRAVY :		18009-DPS-D.1.1-SO01-08	